

Чем перспективней проект, тем весомей поддержка

Региональные власти увеличат поддержку социально ориентированных некоммерческих организаций в Ивановской области и направят 10 млн рублей из областного бюджета на реализацию социально значимых проектов. Об этом сообщил губернатор Станислав Воскресенский на встрече с представителями НКО.

23 организации выиграла гранты на 40 миллионов рублей

Открывая встречу, глава региона поблагодарил руководителей некоммерческих организаций за работу и обсудил с ними реализуемые проекты и расширение грантовой поддержки. *"Люди в Ивановской области очень отзывчивые, — сказал Станислав Воскресенский. — Это наша особенность, наша ценность — такое подвижничество, сопереживание, помощь людям. Мы это всё увидели в пандемию: и волонтеры работали, и вы активно работали с жителями, попавшими в трудную ситуацию. Я еще раз хотел бы вас за это поблагодарить"*.

Губернатор напомнил, что благодаря созданному в 2018 году в регионе Ресурсному центру НКО социально ориентированные организации Ивановской области активно участвуют в различных конкурсах и получают гранты. Результаты работы этого центра, по его словам, уже видны: *"У нас за 2019 год 15 НКО выиграла президентские гранты на сумму 28 млн рублей, а в 2020 году победили 23 организации уже на сумму свыше 40 млн рублей. То есть получили финансирование на важные инициативы для людей..."* Объем поддержки социальных инициатив из областного бюджета в 2020 году составил 9,5 млн рублей, в 2021 году возрастет до 10 миллионов. Станислав Воскресенский поставил задачу помогать НКО с участием в конкурсах, с оформлением документов: *"Чтобы как можно больше средств привлечь. Тогда и больше проектов получится, мы большому количеству людей сможем помочь"*.

Руководитель ресурсного центра НКО Ивановской области Павел Грико подробно рассказал о направлениях работы. Так, создан единый портал некоммерческих организаций, предлагающий различные сервисы, реализуются образовательные программы для НКО. Появился "Атлас гражданских инициатив", в котором собраны истории об интересных социальных проектах и их авторах.

Павел Грико также обозначил актуальные вопросы для развития не-

коммерческих организаций. По его словам, большинство социально значимых проектов сосредоточено в Иваново, в то время как в районах активность НКО не столь высока. Кроме того, он поднял вопрос о привлечении в сферу социальных услуг как раз организаций некоммерческого сектора.

Станислав Воскресенский поручил подготовить перечень востребованных направлений работы и услуг для жителей региона. *"Считаю, это правильное начинание — передать часть социальных услуг некоммерческим организациям. Но мы должны быть уверены, что это будет сделано качественно и действительно улучшит ситуацию для нуждающихся в таких услугах людей"*, — подчеркнул он.

"МногоДарю", "Атлант" и другие

В восьми районах области сто многодетных семей, в которых из-за пандемии родители потеряли работу или утратили доход, перед Новым годом получили помощь в виде продуктов питания, канцелярских и хозяйственных товаров благодаря проекту "МногоДарю". На средства областного гранта его реализовала общественная организация "МногоДетки". Как рассказала ее руководитель Светлана Орлова, помимо этого проекта совместно с ОНФ общественники передали различную компьютерную технику для дистанционного обучения нескольким многодетным семьям. Это начинание общественники намерены продолжать, поэтому принимают компьютеры и другую аппаратуру, бывшую в употреблении, для последующего ремонта и передачи нуждающимся.

В Шуе в конце прошлого года по инициативе Русской православной церкви и местной ЦРБ открыт Центр паллиативной помощи. Ремонт в выделенном помещении сделан на средства благотворителей. Как сообщила советник главврача больницы Святителя Алексея Митрополита Московского Юлия Пустовойт, на просьбу о помощи откликнулись местные предприятия и жители. Отделение на 20 коек начало работу в ноябре 2020 года. Здесь не только ухаживают за больными, но и обучают этому родственников. Юлия Пустовойт при-

гласила губернатора посетить центр. Станислав Воскресенский принял приглашение. Он подчеркнул, что в Шуе очень сильны традиции православия, сопереживания и поддержки. Не случайно этот город стал родиной фестиваля "Русское Рождество", цель которого — возрождение духовных традиций.

В общественной организации поддержки творчества детей и молодежи "Атлант" накоплен большой опыт работы по грантам. Например, реализуются два крупных всероссийских проекта: "Первая фабрика авангарда" и проект для творческих людей с ограниченными возможностями здоровья "Уникальные люди", получивший в 2020 году поддержку Фонда президентских грантов. На средства областного гранта идет работа над проектом "Рожденные творить" о талантливых детях Ивановской области. В планах — издание книги об одаренных детях из разных районов области.

Анна Егорова из Центра помощи людям с расстройством аутистического спектра "Содействие" предложила организовать на Ивановском железнодорожном вокзале выставку-презентацию творческих работ детей с особенностями развития. Был реализован проект путешествий по малым городам области; всё увиденное в Палехе, Плесе, Шуе, Кинешме и других городах участники отразили в рисунках и путевых заметках. Дальнейшие планы — создать арт-путеводитель. Рисунки ребят можно было бы перенести на ткани и другие материалы, создать сувенирную коллекцию и презентовать жителям области и гостям.

Губернатор поддержал идею. Он напомнил, что в 2020 году проект "Арт-вокзал" выиграл грант на форуме "Таврида", на эти средства здесь проведут ряд выставок, в том числе к 150-летию города Иваново. Глава региона поручил проработать инициативу с региональным Центром развития туризма и гостеприимства.

В завершение встречи Станислав Воскресенский призвал некоммерческие организации активнее рассказывать о своей работе и новых проектах. Для этого можно задействовать не только СМИ, но и выставочные пространства — тот же недавно отреставрированный железнодорожный вокзал и выставочный центр на ул. Советской в Иваново, другие площадки. "Надо об этой важной работе рассказывать и показывать ее результаты. Ваша работа будет вдохновлять жителей, чтоб и самим что-то создавать, помогать тем, кто оказался в трудной ситуации. Это важно", — заключил губернатор.

По информации пресс-службы областного правительства

ИЗВЕЩЕНИЕ О ПРОВЕДЕНИИ ОБЩЕГО СОБРАНИЯ УЧАСТНИКОВ ДОЛЕВОЙ СОБСТВЕННОСТИ С ЦЕЛЬЮ УТВЕРЖДЕНИЯ СПИСКА ЛИЦ, ЗЕМЕЛЬНЫЕ ДОЛИ КОТОРЫХ МОГУТ БЫТЬ ПРИЗНАНЫ НЕВОСТРЕБОВАННЫМИ И ЗЕМЕЛЬНЫХ ДОЛЕЙ, КОТОРЫЕ МОГУТ БЫТЬ ПРИЗНАНЫ НЕВОСТРЕБОВАННЫМИ

Администрация Куликовского сельского поселения извещает участников долевой собственности СПК "Дружба" о проведении общего собрания с целью утверждения списка лиц, земельные доли которых могут быть признаны не востребовавшими, и земельных долей, которые могут быть признаны не востребовавшими (далее — список), которое состоится 4 марта 2021 г. в 14:00 по адресу: Ивановская область, Ивановский район, д. Куликово, д. 61 — Администрация Куликовского сельского поселения.

С проектом списка можно ознакомиться по адресу: Ивановская область, Ивановский район, д. Куликово, д. 61, 2 этаж, либо: г. Иваново, ул. Постышева, д. 46, каб. № 4 в срок до 3 марта 2021 г. до 17:00.

Лица, считающие, что они или принадлежащие им земельные доли необоснованно включены в список не востребовавших земельных долей, вправе представить в письменной форме возражения в администрацию Куликовского сельского поселения и заявить об этом на общем собрании участников долевой собственности, что является основанием для исключения указанных лиц и (или) земельных долей из списка.

В случае если общее собрание участников долевой собственности не примет решение об утверждении списка, администрация Куликовского сельского поселения вправе утвердить такой список самостоятельно, и в последующем признать на земельные доли, включенные в список, право муниципальной собственности.

Обращаем Ваше внимание на то, что в голосовании могут принять участие лица, представившие документы, удостоверяющие личность, и документы, удостоверяющие право на земельную долю.

Для получения более подробной информации обращайтесь по телефонам: 32-50-04, 31-33-42.

ДЕПАРТАМЕНТ УПРАВЛЕНИЯ ИМУЩЕСТВОМ ИВАНОВСКОЙ ОБЛАСТИ РАСПОРЯЖЕНИЕ

от 12.01.2021

№ 4

г. Иваново

Об установлении зоны с особыми условиями использования территории

В соответствии с Гражданским кодексом Российской Федерации, Земельным кодексом Российской Федерации, Федеральным законом от 13.07.2015 № 218-ФЗ "О государственной регистрации недвижимости", Федеральным законом от 24.07.2007 № 221-ФЗ "О кадастровой деятельности", Федеральным законом от 31.03.1999 № 69-ФЗ "О газоснабжении в Российской Федерации", Правилами охраны газораспределительных сетей, утвержденными постановлением Правительства Российской Федерации от 20.11.2000 № 878, Постановлением Правительства Российской Федерации от 31.12.2015 № 1532 "Об утверждении Правил предоставления документов, направляемых или предоставляемых в соответствии с частями 1, 3 — 13, 15, 15(1), 15.2 статьи 32 Федерального закона "О государственной регистрации недвижимости" в федеральный орган исполнительной власти (его территориальные органы), уполномоченный Правительством Российской Федерации на осуществление государственного кадастрового учета, государственной регистрации прав, ведение Единого государственного реестра недвижимости и предоставление сведений, содержащихся в Едином государственном реестре недвижимости", Положением о Департаменте управления имуществом Ивановской области, утвержденным постановлением Правительства Ивановской области от 08.02.2013 № 31-п, на основании обращения акционерного общества "Газпром газораспределение Иваново" от 16.12.2020 № ДШ-10-09/2502, зарегистрированного в Департаменте управления имуществом Ивановской области (далее — Департамент) 17.12.2020 за № ДУИ-3774-20:

1. Установить зону с особыми условиями использования территории (охранную зону газораспределительной сети) в отношении объекта: "Технологическая сеть газопроводов для газоснабжения потребителей западной части п. Палех Палехского района Ивановской области", назначение: "7.7. Сооружения трубопроводного транспорта", протяженность 507 м, кадастровый номер 37:11:000000:702; адрес: Российская Федерация, Ивановская область, Палехский район, п. Палех, ул. Баканова, 1 Западная, 3 Западная, Полевая, пер. Больничный, Больничный двор (далее — Объект).

2. Границы зоны с особыми условиями использования территории устанавливаются на основании описания местоположения границ зоны с особыми условиями использования территории Объекта, выполненного кадастровым инженером О.В. Чувашовой 29.04.2020 (прилагается).

3. На земельные участки в границах зоны с особыми условиями использования территории наложить ограничения (обременения), предусмотренные пунктами 14, 15, 16 Правил охраны газораспределительных сетей, утвержденными постановлением Правительства Российской Федерации от 20.11.2000 № 878.

4. Зона с особыми условиями использования территории устанавливается на период эксплуатации Объекта.

5. Обязанность акционерного общества "Газпром газораспределение Иваново" (ИНН 3730006498; ОГРН 1023700530611; КПП 370201001; место нахождения юридического лица: 153020, Ивановская область, г. Иваново, ул. Окуловой, 59), являющегося правообладателем Объекта, по возмещению убытков лицам, указанным в статье 57.1 Земельного кодекса Российской Федерации, наступает со дня внесения сведений о зоне с особыми условиями использования территории Объекта в Единый государственный реестр недвижимости.

6. Кадастровому инженеру О.В. Чувашовой в срок не более трёх рабочих дней с даты подписания настоящего распоряжения представить в Департамент описание местоположения границ зоны с особыми условиями использования территории в форме электронного документа, заверенного усиленной квалифицированной электронной подписью кадастрового инженера, оформленного в соответствии с требованиями законодательства Российской Федерации.

7. Отделу земельной политики не позднее пяти рабочих дней с даты подписания настоящего распоряжения направить настоящее распоряжение:

- в Администрацию Палехского городского поселения Палехского муниципального района Ивановской области;

- в БУ "Ивановские газеты" для официального опубликования в информационном издании "Ивановская газета".

8. Настоящее распоряжение вступает в силу с даты официального опубликования.

Начальник Департамента
управления имуществом
Ивановской области

С.Ю. Рошин

(Полный текст Распоряжения с приложениями
читайте на сайте ivgazeta.ru)

ДЕПАРТАМЕНТ УПРАВЛЕНИЯ ИМУЩЕСТВОМ ИВАНОВСКОЙ ОБЛАСТИ РАСПОРЯЖЕНИЕ

от 12.01.2021

№ 5

г. Иваново

Об установлении зоны с особыми условиями использования территории

В соответствии с Гражданским кодексом Российской Федерации, Земельным кодексом Российской Федерации, Федеральным законом от 13.07.2015 № 218-ФЗ "О государственной регистрации недвижимости", Федеральным законом от 24.07.2007 № 221-ФЗ "О кадастровой деятельности", Федеральным законом от 31.03.1999 № 69-ФЗ "О газоснабжении в Российской Федерации", Правилами охраны газораспределительных сетей, утвержденными постановлением Правительства Российской Федерации от 20.11.2000 № 878, Постановлением Правительства Российской Федерации от 31.12.2015 № 1532 "Об утверждении Правил предоставления документов, направляемых или предоставляемых в соответствии с частями 1, 3 — 13, 15, 15(1), 15.2 статьи 32 Федерального закона "О государственной регистрации недвижимости" в федеральный орган исполнительной власти (его территориальные органы), уполномоченный Правительством Российской Федерации на осуществление государственного кадастрового учета, государственной регистрации прав, ведение Единого государственного реестра недвижимости и предоставление сведений, содержащихся в Едином государственном реестре недвижимости", Положением о Департаменте управления имуществом Ивановской области, утвержденным постановлением Правительства Ивановской области от 08.02.2013 № 31-п, на основании обращения, Акционерного общества "Газпром газораспределение Иваново" от 11.12.2020 № ДШ-10-09/2468, зарегистрированного в Департаменте управления имуществом Ивановской области 14.12.2020 за № ДУИ-3717-20:

1. Установить зону с особыми условиями использования территории (охранную зону газораспределительной сети) в отношении объекта: "Технологическая сеть газопроводов для газоснабжения потребителей микрорайона Яскино города Шуя Ивановской области", назначение: "7.7. Сооружения трубопроводного транспорта", протяженность 580 м, кадастровый номер 37:28:000000:2276; адрес: Российская Федерация, Ивановская область, г. Шуя, ул. 1-я Яскинская, 2-я Яскинская, 3-я Яскинская, 2-я Петропавловская, 1-я Кочневская, 2-я Кочневская, 4-я Кочневская, 8-я Кочнев-

ская, 2-я Пушкинская, 3-я Пушкинская, 4-я Пушкинская, 1-я Шубная, 2-я Марковская, 5-я Марковская, 7-я Марковская, 2-я Юрчакская, 3-я Петропавловская, 4-я Петропавловская, 4-я Камешковская, 5-я Камешковская, ул. Михаила Заботина, Палехская, Васильевский тракт, пер. 2-й Пушкинский, Восточный (далее — Объект).

2. Границы зоны с особыми условиями использования территории устанавливаются на основании описания местоположения границ зоны с особыми условиями использования территории Объекта, выполненного кадастровым инженером Умниковой Ольгой Александровной 10.12.2020 (прилагается).

3. На земельные участки в границах зоны с особыми условиями использования территории наложить ограничения (обременения), предусмотренные пунктами 14, 15, 16 Правил охраны газораспределительных сетей, утвержденными постановлением Правительства Российской Федерации от 20.11.2000 № 878.

4. Зона с особыми условиями использования территории устанавливается на период эксплуатации Объекта.

5. Обязанность акционерного общества "Газпром газораспределение Иваново" (ИНН 3730006498; ОГРН 1023700530611; КПП 370201001; место нахождения юридического лица 153020, Ивановская область, город Иваново, улица Окуловой, 59), являющегося правообладателем Объекта, по возмещению убытков лицам, указанным в статье 57.1 Земельного кодекса Российской Федерации, наступает со дня внесения сведений о зоне с особыми условиями использования территории Объекта в Единый государственный реестр недвижимости.

6. Кадастровому инженеру Умниковой О.А. в срок не более 3 рабочих дней с даты подписания настоящего распоряжения представить в Департамент описание местоположения границ зоны с особыми условиями использования территории в форме электронного документа, заверенного усиленной квалифицированной электронной подписью кадастрового инженера, оформленного в соответствии с требованиями законодательства Российской Федерации.

7. Отделу земельной политики не позднее пяти рабочих дней с даты подписания настоящего распоряжения направить настоящее распоряжение:

- в Администрацию городского округа Шуя Ивановской области;

- в БУ "Ивановские газеты" для официального опубликования в информационном издании "Ивановская газета".

8. Настоящее распоряжение вступает в силу с даты официального опубликования.

Начальник Департамента
управления имуществом
Ивановской области

С. Ю. Рошин

(Полный текст Распоряжения с приложениями читайте на сайте ivgazeta.ru)

**ДЕПАРТАМЕНТ ЭКОНОМИЧЕСКОГО
РАЗВИТИЯ И ТОРГОВЛИ
ИВАНОВСКОЙ ОБЛАСТИ
ПРИКАЗ**

от 28.12.2020

№ 78-п

Об утверждении перечня объектов недвижимого имущества, находящихся на территории Ивановской области, в отношении которых налоговая база определяется как их кадастровая стоимость, на 2021 год

В соответствии со статьей 378.2 Налогового кодекса Российской Федерации, указом Губернатора Ивановской области от 02.12.2014 № 236-уг «Об уполномоченном исполнительном органе государственной власти Ивановской области по определению перечня объектов недвижимого имущества, в отношении которых налоговая база определяется как их кадастровая стоимость» и приказом Федеральной налоговой службы Российской Федерации Приказ ФНС России от 30.06.2020 № ЕД-7-21/409@ «Об утверждении состава сведений, подлежащих включению в перечень объектов недвижимого имущества, указанных в подпунктах 1 и 2 пункта 1 статьи 378.2 Налогового кодекса Российской Федерации, в отношении которых налоговая база определяется как кадастровая стоимость, формата представления и порядка направления указанных сведений в электронной форме в налоговый орган по субъекту Российской Федерации и о признании утратившим силу приказа Федеральной налоговой службы от 28.11.2014 № ММВ-7-11/604@» **п р и к а з ы в а ю:**

1. Утвердить перечень объектов недвижимого имущества, находящихся на территории Ивановской области, в отношении которых налоговая база определяется как их кадастровая стоимость, на 2021 год (далее - перечень) согласно приложению.

2. Разместить перечень на официальном сайте Департамента экономического развития и торговли Ивановской области в информационно-телекоммуникационной сети «Интернет».

3. Направить перечень в электронной форме в Управление Федеральной налоговой службы по Ивановской области.

4. Отделу стратегического планирования и мониторинга социально-экономического развития управления стратегического планирования и государственных программ Департамента экономического развития и торговли Ивановской области обеспечить направление настоящего приказа в Управление Министерства юстиции Российской Федерации по Ивановской области для проведения его антикоррупционной экспертизы и внесения сведений в федеральный регистр нормативных правовых актов Ивановской области и на официальном опубликование в установленном порядке.

5. Контроль за исполнением настоящего приказа возложить на заместителя директора Департамента экономического развития и торговли Ивановской области, начальника управления стратегического планирования и государственных программ Е.А. Андрусенко.

**Член Правительства
Ивановской области –
директор Департамента**

Л.С. Бадак

Приложение к приказу
Департамента
экономического развития и
торговли Ивановской области
от 28.12.2020 № 78-п

**Перечень
объектов недвижимого имущества, находящихся на территории
Ивановской области, в отношении которых налоговая база
определяется как их кадастровая стоимость, на 2021 год**

№ п/п	Кадастровый номер здания, строения, сооружения	Кадастровый номер помещения	Адрес объекта недвижимого имущества
1	37:05:031601:680		Ивановский район, южнее д. Игнатово, строение 1
2	37:15:011701:264		Родниковский район, г. Родники, ул. Советская, д. 20
3		37:15:011701:613	Родниковский район, г. Родники, ул. Советская, д. 20
4		37:15:011701:614	Родниковский район, г. Родники, ул. Советская, д. 20
5		37:15:011701:680	Родниковский район, г. Родники, ул. Советская, д. 20
6		37:15:011701:681	Родниковский район, г. Родники, ул. Советская, д. 20
7		37:15:011701:682	Родниковский район, г. Родники, ул. Советская, д. 20
8		37:15:011701:683	Родниковский район, г. Родники, ул. Советская, д. 20
9		37:15:011701:684	Родниковский район, г. Родники, ул. Советская, д. 20
10	37:24:010307:3095	37:24:010307:3096	г. Иваново, пр. Строителей, д. 25
11	37:24:020144:477		г. Иваново, пр. Ленина, д. 57А
12	37:24:000000:3496		г. Иваново, ул. Карла Маркса, д. 3
13	37:29:010124:68		г. Кохма, ул. Ивановская, д. 17
14	37:24:000000:240		г. Иваново, ул. Лежневская, д. 55
15		37:24:000000:3178	г. Иваново, ул. Лежневская, д. 55
16		37:24:000000:3180	г. Иваново, ул. Лежневская, д. 55
17		37:24:000000:3189	г. Иваново, ул. Лежневская, д. 55
18		37:24:000000:3190	г. Иваново, ул. Лежневская, д. 55
19		37:24:000000:3192	г. Иваново, ул. Лежневская, д. 55
20		37:24:000000:3193	г. Иваново, ул. Лежневская, д. 55
21		37:24:000000:3194	г. Иваново, ул. Лежневская, д. 55
22		37:24:000000:3199	г. Иваново, ул. Лежневская, д. 55
23		37:24:000000:3215	г. Иваново, ул. Лежневская, д. 55
24		37:24:000000:3216	г. Иваново, ул. Лежневская, д. 55
25		37:24:000000:3217	г. Иваново, ул. Лежневская, д. 55
176		37:24:010450:865	г. Иваново, ул. Куконковых, д. 141
177		37:24:010450:866	г. Иваново, ул. Куконковых, д. 141
178		37:24:010450:867	г. Иваново, ул. Куконковых, д. 141
179		37:24:010450:868	г. Иваново, ул. Куконковых, д. 141
180		37:24:010450:869	г. Иваново

ДЕПАРТАМЕНТ УПРАВЛЕНИЯ
ИМУЩЕСТВОМ ИВАНОВСКОЙ ОБЛАСТИ
РАСПОРЯЖЕНИЕ

от 25.12.2020 № 427

г. Иваново

Об установлении зоны
с особыми условиями использования территории

В соответствии с Гражданским кодексом Российской Федерации, Земельным кодексом Российской Федерации, Федеральным законом от 13.07.2015 № 218-ФЗ "О государственной регистрации недвижимости", Федеральным законом от 24.07.2007 № 221-ФЗ "О кадастровой деятельности", Федеральным законом от 31.03.1999 № 69-ФЗ "О газоснабжении в Российской Федерации", Правилами охраны газораспределительных сетей, утвержденными постановлением Правительства Российской Федерации от 20.11.2000 № 878, Постановлением Правительства РФ от 31.12.2015 № 1532 "Об утверждении Правил предоставления документов, направляемых или предоставляемых в соответствии с частями 1, 3 - 13, 15, 15.1 статьи 32 Федерального закона "О государственной регистрации недвижимости" в федеральный орган исполнительной власти (его территориальные органы), уполномоченный Правительством Российской Федерации на осуществление государственного кадастрового учета, государственной регистрации прав, ведение Единого государственного реестра недвижимости и предоставление сведений, содержащихся в Едином государственном реестре недвижимости", Положением о Департаменте управления имуществом Ивановской области, утвержденном постановлением Правительства Ивановской области от 08.02.2013 № 31-п, на основании обращения АО "Газпром газораспределение Иваново" от 30.10.2020 № ДЩ-10-09/2169, зарегистрированного в Департаменте от 02.12.2020 за № ДУИ-3614-20:

1. Установить зону с особыми условиями использования территории (охранную зону газораспределительной сети) в отношении объекта: Технологическая сеть газопроводов для газоснабжения потребителей центральной и восточной частей п. Палех Палехского района Ивановской области, назначение: 7.7. Сооружения трубопроводного транспорта, протяженность 288 м, кадастровый номер 37:11:000000:697; адрес: Российская Федерация, Ивановская область, Палехский район, п. Палех, ул. Пушкина, Горького, Демьяна Бедного, Некрасова, Корина, Маркичева, Голикова, Совхозная, 1 Набережная (далее - Объект).

2. Границы зоны с особыми условиями использования территории устанавливаются на основании описания местоположения границ зоны с особыми условиями использования территории Объекта, выполненными кадастровым инженером О.В. Чувашиной 24.11.2020 (прилагается).

3. На земельные участки в границах зоны с особыми условиями использования территории наложить ограничения (обременения), предусмотренные пунктами 14, 15, 16 Правил охраны газораспределительных сетей, утвержденных постановлением Правительства Российской Федерации от 20.11.2000 № 878.

4. Зона с особыми условиями использования территории устанавливается на срок эксплуатации Объекта.

5. Обязанность акционерного общества "Газпром газораспределение Иваново" (ИНН 3730006498; ОГРН 1023700530611; КПП 370201001; место нахождения юридического лица 153020, Ивановская область, город Иваново, улица Окуловой, 59), являющегося правообладателем Объекта, по возмещению убытков лицам, указанным в статье 57.1 Земельного кодекса Российской Федерации, наступает со дня внесения сведений о зоне с особыми условиями использования территории Объекта в Единый государственный реестр недвижимости.

6. Кадастровому инженеру О.В. Чувашиной в срок не более 3 рабочих дней с даты подписания настоящего распоряжения представить в Департамент описание местоположения границ зоны с особыми условиями использования территории в форме электронного документа, заверенного усиленной квалифицированной электронной подписью кадастрового инженера, оформленного в соответствии с требованиями законодательства Российской Федерации.

7. Отделу земельной политики не позднее пяти рабочих дней с даты подписания настоящего распоряжения направить настоящее распоряжение:

- в администрацию Палехского городского поселения Палехского муниципального района Ивановской области;
- в БУ "Ивановские газеты" для официального опубликования в информационном издании "Ивановская газета".

8. Настоящее распоряжение вступает в силу с даты официального опубликования.

Начальник Департамента
управления имуществом
Ивановской области

С. Ю. Рошин

Приложение к распоряжению Департамента управления имуществом Ивановской области от 25.12.2020 № 427

ОПИСАНИЕ МЕСТОПОЛОЖЕНИЯ ГРАНИЦ
Охранная зона объекта газоснабжения: "Технологическая сеть газопроводов для газоснабжения потребителей центральной и восточной частей п. Палех Палехского района Ивановской области"
Раздел 1
Сведения об объекте

№ п/п	Характеристики объекта	Описание характеристик
1	Местоположение объекта	Ивановская область, район Палехский, поселок Палех
2	Площадь объекта +/- величина погрешности определения площади (Р +/- Дельта Р)	1224 +/- 12 м²
3	Иные характеристики объекта	Ограничения установлены Постановлением Правительства РФ от 20 ноября 2000 г. №878 "Об утверждении Правил охраны газораспределительных сетей" с изменениями и дополнениями от 22 декабря 2011 г., 17 мая 2016 г.

Раздел 2
Сведения о местоположении границ объекта

Обозначение характерных точек границ	Координаты, м		Метод определения координат характерной точки	Средняя квадратическая погрешность положения характерной точки (М), м	Описание обозначения точки на местности (при наличии)
	X	Y			
1	1039.22	891.36	Аналитический метод	0.10	-
2	1039.62	905.23	Аналитический метод	0.10	-
3	1008.42	911.86	Аналитический метод	0.10	-
4	972.45	917.57	Аналитический метод	0.10	-
5	970.26	915.49	Аналитический метод	0.10	-
6	969.85	913.06	Аналитический метод	0.10	-
7	974.77	912.14	Аналитический метод	0.10	-

8	1007.51	906.94	Аналитический метод	0.10	-
9	1034.51	901.21	Аналитический метод	0.10	-
10	1034.22	891.51	Аналитический метод	0.10	-
11	1039.22	891.36	Аналитический метод	0.10	-
11	997.68	949.28	Аналитический метод	0.10	-
12	998.28	954.25	Аналитический метод	0.10	-
13	978.40	956.67	Аналитический метод	0.10	-
14	977.51	956.49	Аналитический метод	0.10	-
15	976.26	952.69	Аналитический метод	0.10	-
16	977.47	952.29	Аналитический метод	0.10	-
17	977.80	951.70	Аналитический метод	0.10	-
11	997.68	949.28	Аналитический метод	0.10	-
18	884.16	450.99	Аналитический метод	0.10	-
19	889.09	471.95	Аналитический метод	0.10	-
20	853.11	481.40	Аналитический метод	0.10	-

2. Сведения о характерных точках границ объекта

Обозначение характерных точек границ	Координаты, м		Метод определения координат характерной точки	Средняя квадратическая погрешность положения характерной точки (М), м	Описание обозначения точки на местности (при наличии)
	X	Y			
1	2	3	4	5	6
21	851.23	475.14	Аналитический метод	0.10	-
22	856.05	473.80	Аналитический метод	0.10	-
23	856.49	475.34	Аналитический метод	0.10	-
24	883.11	468.35	Аналитический метод	0.10	-
25	879.30	452.13	Аналитический метод	0.10	-
18	884.16	450.99	Аналитический метод	0.10	-
26	791.54	1460.26	Аналитический метод	0.10	-
27	786.68	1461.43	Аналитический метод	0.10	-
28	786.04	1458.76	Аналитический метод	0.10	-
29	784.71	1450.60	Аналитический метод	0.10	-
30	789.65	1449.80	Аналитический метод	0.10	-
31	790.94	1457.77	Аналитический метод	0.10	-
26	791.54	1460.26	Аналитический метод	0.10	-
32	626.75	1253.67	Аналитический метод	0.10	-
33	621.84	1254.58	Аналитический метод	0.10	-
34	619.48	1241.87	Аналитический метод	0.10	-
35	624.42	1241.08	Аналитический метод	0.10	-
32	626.75	1253.67	Аналитический метод	0.10	-
36	446.55	1283.63	Аналитический метод	0.10	-
37	441.73	1284.97	Аналитический метод	0.10	-
38	439.34	1276.43	Аналитический метод	0.10	-
39	438.10	1271.58	Аналитический метод	0.10	-
40	442.87	1270.36	Аналитический метод	0.10	-
36	446.55	1283.63	Аналитический метод	0.10	-
41	80.76	992.70	Аналитический метод	0.10	-
42	79.61	993.08	Аналитический метод	0.10	-

2. Сведения о характерных точках границ объекта




Обозначение характерных точек границ	Координаты, м		Метод определения координат характерной точки	Средняя квадратическая погрешность положения характерной точки (М), м	Описание обозначения точки на местности (при наличии)
	X	Y			
1	2	3	4	5	6
43	78.35	989.28	Аналитический метод	0.10	-
44	79.50	988.90	Аналитический метод	0.10	-
41	80.76	992.70	Аналитический метод	0.10	-
45	-89.76	1135.33	Аналитический метод	0.10	-
46	-94.33	1137.36	Аналитический метод	0.10	-
47	-96.05	1133.48	Аналитический метод	0.10	-
48	-97.64	1130.80	Аналитический метод	0.10	-
49	-93.35	1128.24	Аналитический метод	0.10	-
50	-91.60	1131.18	Аналитический метод	0.10	-
45	-89.76	1135.33	Аналитический метод	0.10	-
51	-123.53	1147.62	Аналитический метод	0.10	-
52	-128.20	1149.40	Аналитический метод	0.10	-
53	-130.96	1142.16	Аналитический метод	0.10	-
54	-126.28	1140.38	Аналитический метод	0.10	-
51	-123.53	1147.62	Аналитический метод	0.10	-
55	-415.21	2053.22	Аналитический метод	0.10	-
56	-418.95	2054.63	Аналитический метод	0.10	-
57	-434.45	2013.47	Аналитический метод	0.10	-
58	-430.71	2012.06	Аналитический метод	0.10	-
55	-415.21	2053.22	Аналитический метод	0.10	-

3. Сведения о характерных точках части (частей) границ объекта



Обозначение характерных точек части границы	Координаты, м		Метод определения координат характерной точки	Средняя квадратическая погрешность положения характерной точки (М), м	Описание обозначения точки на местности (при наличии)
	X	Y			
1	2	3	4	5	6
-	-	-	-	-	-

Раздел 3
Сведения о местоположении измененных (уточненных) границ объекта

Обозначение характерных точек границ	Существующие координаты, м		Измененные (уточненные) координаты, м		Метод определения координат характерной точки	Средняя квадратическая погрешность положения характерной точки (М), м	Описание обозначения точки на местности (при наличии)
	X	Y	X	Y			
1	2	3	4	5	6	7	8
-	-	-	-	-	-	-	-

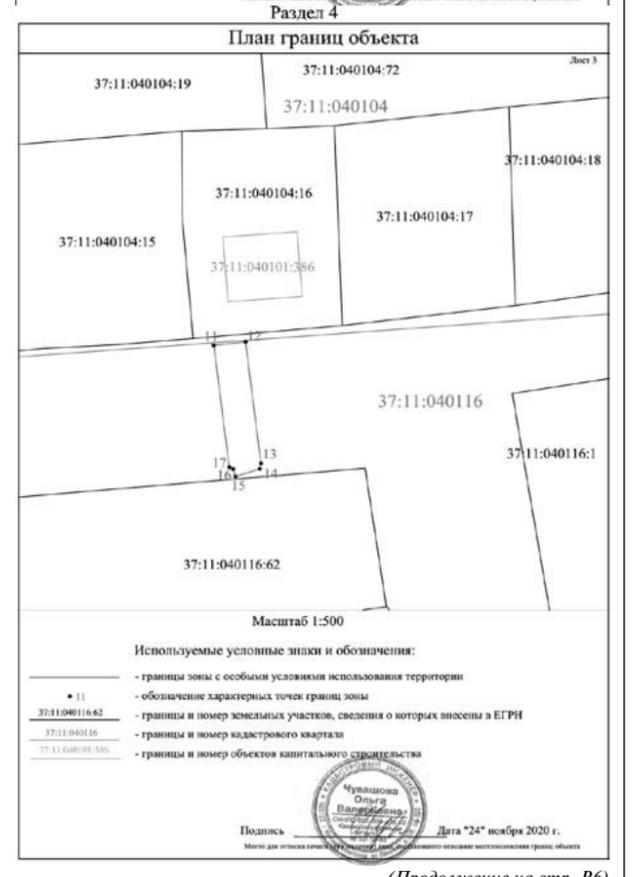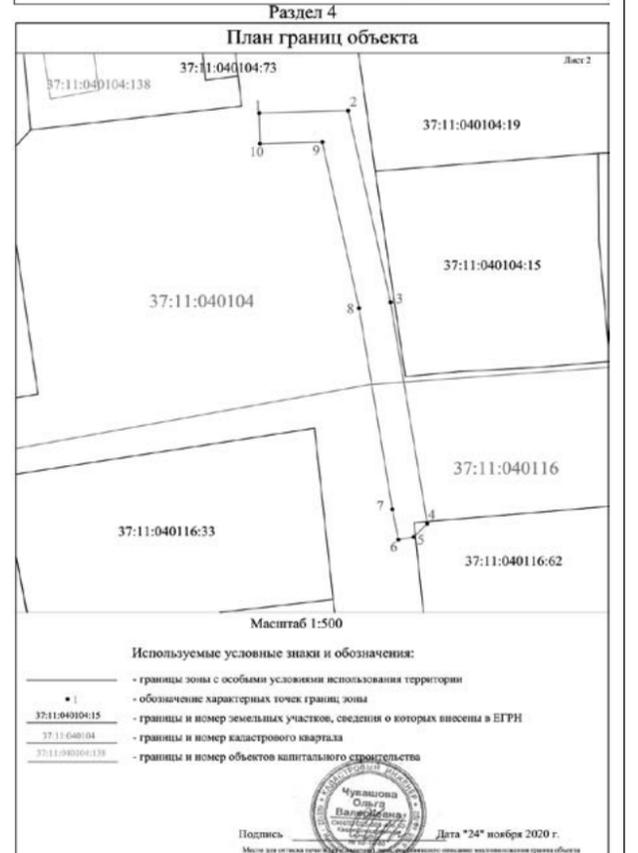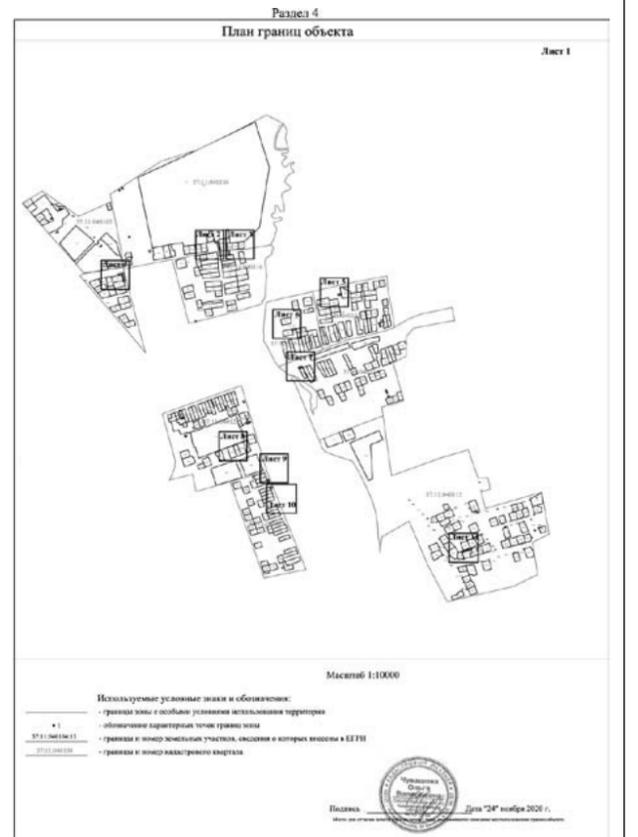

(Продолжение. Начало на стр. В5)

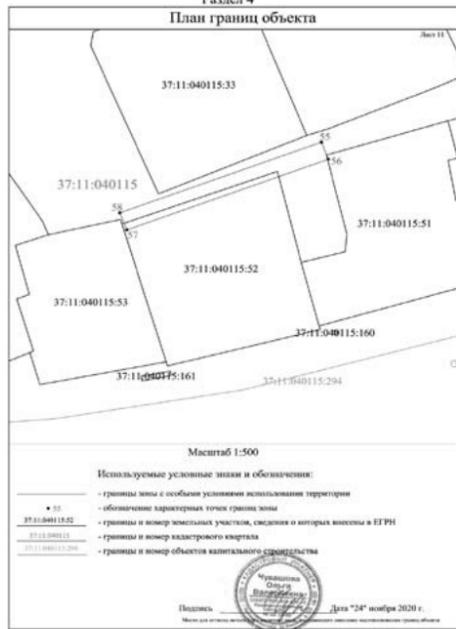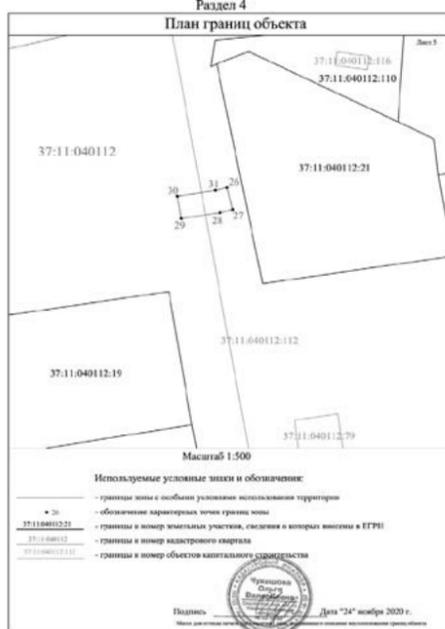

Текстовое описание местоположения границ населенных пунктов, территориальных зон, особо охраняемых природных территорий, зон с особыми условиями использования территорий

Приложение границы		Описание приложения границы
от точки	до точки	
1	2	-
2	3	-
3	4	-
4	5	-
5	6	-
6	7	-
7	8	-
8	9	-
9	10	-
10	11	-
11	12	-
12	13	-
13	14	-
14	15	-
15	16	-
16	17	-
17	18	-
18	19	-
19	20	-
20	21	-
21	22	-
22	23	-
23	24	-
24	25	-
25	26	-
26	27	-
27	28	-
28	29	-
29	30	-
30	31	-


Управление Федеральной службы государственной регистрации, кадастра и картографии по Ивановской области
Выписка из Единого государственного реестра недвижимости об основных характеристиках и зарегистрированных правах на объект недвижимости

Сведения об основных характеристиках объекта недвижимости

В Единый государственный реестр недвижимости внесены следующие сведения:

Сооружение		Раздел 1 Лист 1	
вид объекта недвижимости		Всего листов выписки: 3	
Лист №1 Раздел 1	Всего листов раздела 1: 1	Всего разделов: 3	Всего листов выписки: 3
6 октября 2020г.	37:11:000000:697		
Кадастровый номер:	37:11:000000:697		
Номер кадастрового квартала:	37:11:000000		
Дата присвоения кадастрового номера:	06.10.2020		
Ранее присвоенный государственный учетный номер:	данные отсутствуют		
Адрес:	Российская Федерация, Ивановская область, Палехский район, п. Палех, ул. Пушкина, Горького, Демьяна Бедного, Некрасова, Корина, Маркитича, Толстого, Совхозная, 1 Набережная		
Основная характеристика (для сооружения):	тип значение единица измерения	протяженность 288 в метрах	
Назначение:	7.7 Сооружения трубопроводного транспорта		
Наименование:	Технологическая сеть газопроводов для газоснабжения потребителей центральной и восточной частей п. Палех Палехского района Ивановской области		
Количество этажей, в том числе подземных этажей:	данные отсутствуют		
Год ввода в эксплуатацию по завершении строительства:	данные отсутствуют		
Год завершения строительства:	2018		
Кадастровая стоимость, руб.:	не определена		
Кадастровые номера иных объектов недвижимости, в пределах которых расположен объект недвижимости:	37:11:040103:12, 37:11:040123:49, 37:11:040129:72		
Кадастровые номера помещений, машино-мест, расположенных в здании или сооружении:	данные отсутствуют		
Виды разрешенного использования:	данные отсутствуют		
Статус записи об объекте недвижимости:	Сведения об объекте недвижимости имеют статус "актуальные"		
Особые отметки:	данные отсутствуют		
Получатель выписки:	Сотрудница Татьяна Александровна (представитель правообладателя), Правообладатель: Акционерное общество "Газпром газораспределение Иваново", ИНН: 3730006498		

ГЛАВНЫЙ НАЗАРОВА Т.Я.
полное наименование должности ОПЕРАТИВНО-УЧЕТНЫЙ подпись инициалы, фамилия

Выписка из Единого государственного реестра недвижимости об основных характеристиках и зарегистрированных правах на объект недвижимости

Сведения о зарегистрированных правах

Сооружение		Раздел 2 Лист 2	
вид объекта недвижимости		Всего листов выписки: 3	
Лист №1 Раздел 2	Всего листов раздела 2: 1	Всего разделов: 3	Всего листов выписки: 3
6 октября 2020г.	37:11:000000:697		
Кадастровый номер:	37:11:000000:697		
1	Правообладатель (правообладатели):	1.1	Акционерное общество "Газпром газораспределение Иваново", ИНН: 3730006498, ОГРН: 1023700530611
2	Вид, номер и дата государственной регистрации права:	2.1	Собственность 37:11:000000:697-37/046/2020-1 06.10.2020 15:41:00
3	Документы-основания:	3.1	Разрешение на использование земель, № 46-2020, Выдан 27.08.2020 Технический план здания, сооружения, помещения либо объекта незавершенного строительства, Выдан 02.07.2020
4	Ограничение прав и обременение объекта недвижимости:		не зарегистрировано
5	Сведения о наличии решения об изъятии объекта недвижимости для государственных и муниципальных нужд:		данные отсутствуют
6	Сведения об осуществлении государственной регистрации сделки, права, ограничения права без необходимого в силу закона согласия третьего лица, органа:		данные отсутствуют

ГЛАВНЫЙ НАЗАРОВА Т.Я.
полное наименование должности ОПЕРАТИВНО-УЧЕТНЫЙ подпись инициалы, фамилия

Выписка из Единого государственного реестра недвижимости об основных характеристиках и зарегистрированных правах на объект недвижимости

Описание местоположения объекта недвижимости

Сооружение		Раздел 4 Лист 3	
вид объекта недвижимости		Всего листов выписки: 3	
Лист №1 Раздел 4	Всего листов раздела 4: 1	Всего разделов: 3	Всего листов выписки: 3
6 октября 2020г.	37:11:000000:697		
Кадастровый номер:	37:11:000000:697		
Схема расположения объекта недвижимости (части объекта недвижимости) на земельном участке(ах)			
Масштаб 1:20000			
ГЛАВНЫЙ НАЗАРОВА Т.Я. полное наименование должности ОПЕРАТИВНО-УЧЕТНЫЙ подпись инициалы, фамилия			

(Продолжение на стр. В7)

(Продолжение. Начало на стр. B5, B6)

АКЦИОНЕРНОЕ ОБЩЕСТВО
«Газпром газораспределение Иваново»
(АО «Газпром газораспределение Иваново»)

ул. Буркина, д. 15, г. Иваново,
Ивановская область, Российская Федерация, 153022
тел. +7 (4932) 63-15-31. Факс: +7 (4932) 63-15-13
e-mail: info@ivgaz.ru
www.ivgaz.ru


№ 19 от 20.01.2020 № 001-00-000-2020

на № _____ от _____

О предоставлении документов

Директору
ООО «Тульское земпредприятие»
И.В. Ивануку

АО «Газпром газораспределение Иваново» сообщает Вам, что Вам была передана вся имеющаяся в нашем распоряжении исполнительная документация на объект газораспределения: «Технологическая сеть газопроводов для газоснабжения потребителей центральной и восточной частей п. Палех Палехского района Ивановской области», расположенная по адресу: Российская Федерация, Ивановская область, Палехский район, п. Палех, ул. Пушкина, Горького, Демьяна Бедного, Некрасова, Корнина, Маркичева, Голикова, Совхозная, 1 Набережная.

Дополнительно сообщаем Вам, что никаких иных исполнительных съемок на указанный газопровод в архиве АО «Газпром газораспределение Иваново» не имеется.

Предоставленная Вам исполнительная съемка соответствует как требованиям СП 126.13330.2012, который действовал до 25.04.2018г. и утратил силу с 25.04.2018г. в связи с изданием Приказа Министра России от 24.10.2017г. № 1469/п, утвердившего новый Свод правил СП 126.13330.2017, который и действует в настоящее время, так и требованиям самого СП 126.13330.2017. Указанными документами нормативно закреплены требования к составу, содержанию и оформлению геодезической исполнительной документации.

Исполнительная съемка, Вам предоставленная по данному газопроводу, была оформлена в соответствии с действующими на момент ввода эксплуатацию указанного газопровода - 2018 года - строительными нормами и правилами.

На основании вышеизложенного, сообщаем Вам, что переданная Вам исполнительная документация оформлена надлежащим образом и подлежит включению в Описание местоположения границ зоны с особыми условиями использования территорий объекта газораспределения: «Технологическая сеть газопроводов для газоснабжения потребителей центральной и восточной частей п. Палех Палехского района Ивановской области», расположенная по адресу: Российская Федерация, Ивановская область, Палехский район, п. Палех, ул. Пушкина, Горького, Демьяна Бедного, Некрасова, Корнина, Маркичева, Голикова, Совхозная, 1 Набережная.

Первый заместитель
генерального директора

(Подпись)

Д.А. Щенников

Т.А. Солнщикова

№ п/п	X	Y
1	1036,72	891,44
2	1036,74	891,97
3	1037,06	903,22
4	1007,97	909,40
5	973,28	914,91
6	972,59	914,25
7	972,32	912,65

Условные обозначения:
 — подземный газопровод
 — наземный газопровод

Заказчик: АО «Газпром газораспределение Иваново»
 Технологическая сеть газопроводов для газоснабжения потребителей центральной и восточной частей п. Палех Палехского района Ивановской области

Изм/Лист	№ докум.	Обозн.	Дата	Шифр	Масштаб	Дата
Дирек.	ИЗД.1	Т	01.2020		1:500	01.2020
Разраб.	К	Т	01.2020			
Проб.	М	Т	01.2020			


Исполнительная съемка газопровода

ООО «Тульское земпредприятие»

№ п/п	X	Y
1	997,08	951,77
2	978,10	954,19
3	978,89	954,19

Условные обозначения:
 — подземный газопровод
 — наземный газопровод

Заказчик: АО «Газпром газораспределение Иваново»
 Технологическая сеть газопроводов для газоснабжения потребителей центральной и восточной частей п. Палех Палехского района Ивановской области

Изм/Лист	№ докум.	Обозн.	Дата	Шифр	Масштаб	Дата
Дирек.	ИЗД.1	Т	01.2020		1:500	01.2020
Разраб.	К	Т	01.2020			
Проб.	М	Т	01.2020			

Газопровод 6000 до границы земельного участка по адресу: Ивановская область, п. Палех, ул. Д.Бедного, 6376 код МЭЭ 57-1104-0101157

Исполнительная съемка газопровода

ООО «Тульское земпредприятие»

№ п/п	X	Y
1	797,18	1450,20
2	798,49	1458,27
3	799,11	1460,84

Условные обозначения:
 — подземный газопровод
 — наземный газопровод

Заказчик: АО «Газпром газораспределение Иваново»
 Технологическая сеть газопроводов для газоснабжения потребителей центральной и восточной частей п. Палех Палехского района Ивановской области

Изм/Лист	№ докум.	Обозн.	Дата	Шифр	Масштаб	Дата
Дирек.	ИЗД.1	Т	01.2020		1:500	01.2020
Разраб.	К	Т	01.2020			
Проб.	М	Т	01.2020			

Газопровод 6000 до границы земельного участка по адресу: Ивановская область, п. Палех, ул. Д.Бедного, 6376 код МЭЭ 57-1104-0101157

Исполнительная съемка газопровода

ООО «Тульское земпредприятие»

№ п/п	X	Y
1	438,78	1274,01
2	441,11	1271,39
3	444,13	1284,30

Условные обозначения:
 — подземный газопровод
 — наземный газопровод

Заказчик: АО «Газпром газораспределение Иваново»
 Технологическая сеть газопроводов для газоснабжения потребителей центральной и восточной частей п. Палех Палехского района Ивановской области

Изм/Лист	№ докум.	Обозн.	Дата	Шифр	Масштаб	Дата
Дирек.	ИЗД.1	Т	01.2020		1:500	01.2020
Разраб.	К	Т	01.2020			
Проб.	М	Т	01.2020			

Газопровод 6000 до границы земельного участка по адресу: Ивановская область, п. Палех, ул. Д.Бедного, 6376 код МЭЭ 57-1104-0101157

Исполнительная съемка газопровода

ООО «Тульское земпредприятие»

№ п/п	X	Y
1	881,73	451,56
2	854,00	450,12
3	854,00	428,41
4	855,00	428,41
5	853,64	424,47

Условные обозначения:
 — подземный газопровод
 — наземный газопровод

Заказчик: АО «Газпром газораспределение Иваново»
 Технологическая сеть газопроводов для газоснабжения потребителей центральной и восточной частей п. Палех Палехского района Ивановской области

Изм/Лист	№ докум.	Обозн.	Дата	Шифр	Масштаб	Дата
Дирек.	ИЗД.1	Т	01.2020		1:500	01.2020
Разраб.	К	Т	01.2020			
Проб.	М	Т	01.2020			

Газопровод 6000 до границы земельного участка по адресу: Ивановская область, п. Палех, ул. Д.Бедного, 6376 код МЭЭ 57-1104-0101157

Исполнительная съемка газопровода

ООО «Тульское земпредприятие»

№ п/п	X	Y
1	621,94	1241,47
2	622,01	1241,86
3	624,30	1254,12

Условные обозначения:
 — подземный газопровод
 — наземный газопровод

Заказчик: АО «Газпром газораспределение Иваново»
 Технологическая сеть газопроводов для газоснабжения потребителей центральной и восточной частей п. Палех Палехского района Ивановской области

Изм/Лист	№ докум.	Обозн.	Дата	Шифр	Масштаб	Дата
Дирек.	ИЗД.1	Т	01.2020		1:500	01.2020
Разраб.	К	Т	01.2020			
Проб.	М	Т	01.2020			

Газопровод 6000 до границы земельного участка по адресу: Ивановская область, п. Палех, ул. Д.Бедного, 6376 код МЭЭ 57-1104-0101157

Исполнительная съемка газопровода

ООО «Тульское земпредприятие»

№ п/п	X	Y
1	861,13	990,80
2	78,98	991,18

Условные обозначения:
 — подземный газопровод
 — наземный газопровод

Заказчик: АО «Газпром газораспределение Иваново»
 Технологическая сеть газопроводов для газоснабжения потребителей центральной и восточной частей п. Палех Палехского района Ивановской области

Изм/Лист	№ докум.	Обозн.	Дата	Шифр	Масштаб	Дата
Дирек.	ИЗД.1	Т	01.2020		1:500	01.2020
Разраб.	К	Т	01.2020			
Проб.	М	Т	01.2020			

Газопровод 6000 до границы земельного участка по адресу: Ивановская область, п. Палех, ул. Д.Бедного, 6376 код МЭЭ 57-1104-0101157

Исполнительная съемка газопровода

ООО «Тульское земпредприятие»

(Окончание на стр. B8)

