

ДЕПАРТАМЕНТ
УПРАВЛЕНИЯ ИМУЩЕСТВОМ
ИВАНОВСКОЙ ОБЛАСТИ
РАСПОРЯЖЕНИЕ

от 25.12. 2020

№ 428

г. Иваново

Об установлении зоны с особыми
условиями использования территории

В соответствии с Гражданским кодексом Российской Федера-ции, Земельным кодексом Российской Федерации, Федераль-ным законом от 13.07.2015 № 218-ФЗ "О государственной ре-гистрации недвижимости", Федеральным законом от 24.07.2007 № 221-ФЗ "О кадастровой деятельности", Федеральным законом от 31.03.1999 № 69-ФЗ "О газоснабжении в Российской Федера-ции", Правилами охраны газораспределительных сетей, утверж-денными постановлением Правительства Российской Федера-ции от 20.11.2000 № 878, Постановлением Правительства РФ от 31.12.2015 № 1532 "Об утверждении Правил предоставления документов, направляемых или предоставляемых в соответ-ствии с частями 1, 3 – 13, 15, 15.1 статьи 32 Федерального закона "О государственной регистрации недвижимости" в федеральный орган исполнительной власти (его территориальные органы), уполномоченный Правительством Российской Федерации на осуществление государственного кадастрового учета, государ-ственной регистрации прав, ведение Единого государственного реестра недвижимости и предоставление сведений, содержа-щихся в Едином государственном реестре недвижимости", По-ложением о Департаменте управления имуществом Ивановской области, утвержденным постановлением Правительства Ива-новской области от 08.02.2013 № 31-п, на основании обращения АО "Газпром газораспределение Иваново" от 25.11.2020 № СМ-10-09/2341, зарегистрированного в Департаменте 30.11.2020 за № ДУИ-3576-20:

1. Установить зону с особыми условиями использования тер-ритории (охранную зону газораспределительной сети) в отноше-нии объекта: Сооружение трубопроводного транспорта: "Техно-логическая сеть газопроводов для газоснабжения потребителей села Ново-Талицы Ивановского муниципального района Ива-новской области", назначение: 7.7. Сооружения трубопровод-ного транспорта, протяженность 404 м, кадастровый номер 37:05:000000:1765; адрес: Ивановская область, р-н Ивановский, с. Ново-Талицы, улицы: Владимирская, Никольская, Рождествен-ская, 2-я Талицкая, Цветаева, 2-я Шимановская, 3-я Шиманов-ская, Школьная, 1-я Яковлевская, 2-я Яковлевская (далее – Объект).

2. Границы зоны с особыми условиями использования тер-ритории устанавливаются на основании описания местополо-жения границ зоны с особыми условиями использования тер-ритории Объекта, выполненными кадастровым инженером П. А. Зубко 01.10.2020 (прилагается).

3. На земельные участки в границах зоны с особыми услови-ями использования территории наложить ограничения (обре-менения), предусмотренные пунктами 14, 15, 16 Правил охраны газораспределительных сетей, утвержденных постановлением Правительства Российской Федерации от 20.11.2000 № 878.

4. Зона с особыми условиями использования территории уста-навливается на срок эксплуатации Объекта.

5. Обязанность акционерного общества "Газпром газораспре-деление Иваново" (ИНН 3730006498; ОГРН 1023700530611; КПП 370201001; место нахождения юридического лица 153020, Иванов-ская область, город Иваново, улица Окуловой, 59), являющегося правообладателем Объекта, по возмещению убытков лицам, ука-занным в статье 57.1 Земельного кодекса Российской Федерации, наступает со дня внесения сведений о зоне с особыми условиями использования территории Объекта в Единый государственный ре-естр недвижимости.

6. Кадастровому инженеру П. А. Зубко в срок не более 3 ра-бочих дней с даты подписания настоящего распоряжения представить в Департамент описание местоположения границ зоны с особыми условиями использования территории в фор-ме электронного документа, заверенного усиленной квалифи-цированной электронной подписью кадастрового инженера, оформленного в соответствии с требованиями законодательства Российской Федерации.

7. Отделу земельной политики не позднее пяти рабочих дней с даты подписания настоящего распоряжения направить насто-ящее распоряжение:

- в Администрацию Ново-Талицкого сельского поселения Ивановского муниципального района Ивановской области;
- в БУ "Ивановские газеты" для официального опубликования в информационном издании "Ивановская газета".

8. Настоящее распоряжение вступает в силу с даты официа-льного опубликования.

Начальник Департамента
управления имуществом
Ивановской области

С. Ю. Рошин

Приложение к распоряжению Департамента управления
имуществом Ивановской области от 25.12.2020 № 428

ОПИСАНИЕ МЕСТОПОЛОЖЕНИЯ ГРАНИЦ

Охранная зона газораспределительной сети: Сооружение трубопроводного транспорта: "Технологическая сеть газопроводов для газоснабжения потребителей села Ново - Талицы Ивановского муниципального района Ивановской области"

(наименование объекта, местоположение границ которого описано (далее - объект))

Раздел 1

Сведения об объекте

№ п/п	Характеристики объекта	Описание характеристик
1	2	3
1.	Местоположение объекта	Ивановская область, район Ивановский, село Ново-Талицы
2.	Площадь объекта +/- величина погрешности определения площади (Р +/- Дельта Р)	1454 +/- 13 м²
3.	Иные характеристики объекта	1. Для газораспределительных сетей устанавливаются следующие охраняе зоны: - вдоль трассе наружных газопроводов - в виде территории, ограниченной условными линиями, проходящими на расстоянии 2 метров с каждой стороны газопровода; - вокруг отдельно стоящих газорегуляторных пунктов - в виде территории, ограниченной замкнутой линией, проведенной на расстоянии 10 метров от грании этих объектов 2. Использование земель в охранной зоне газораспределительных сетей в установленном правилами порядке (п. 14-16 Постановления Правительства РФ от 20.11.2000 г. № 878 «Об утверждении правил охраны газораспределительных сетей»)

Раздел 2					
Сведения о местоположении границ объекта					
1. Система координат СК 1963 г.					
2. Сведения о характерных точках границ объекта					
Обозначение характерных точек границ	Координаты, м		Метод определения координат характерной точки	Средняя квадратическая погрешность положения характерной точки (Мп), м	Описание обозначения точки на местности (при наличии)
	X	Y			
1	2	3	4	5	6
-	-	-	-	-	-
3. Сведения о характерных точках части (частей) границы объекта					
Обозначение характерных точек части границы	Координаты, м		Метод определения координат характерной точки	Средняя квадратическая погрешность положения характерной точки (Мп), м	Описание обозначения точки на местности (при наличии)
	X	Y			
1	2	3	4	5	6
Часть 1					
1	306718.33	207118.07	Аналитический метод	0.10	-
2	306724.92	207137.03	Аналитический метод	0.10	-
3	306715.69	207140.16	Аналитический метод	0.10	-
4	306649.56	207160.50	Аналитический метод	0.10	-
5	306644.60	207140.86	Аналитический метод	0.10	-
6	306648.52	207140.02	Аналитический метод	0.10	-
7	306652.40	207155.44	Аналитический метод	0.10	-
8	306714.45	207136.36	Аналитический метод	0.10	-
9	306719.82	207134.53	Аналитический метод	0.10	-
10	306714.55	207119.39	Аналитический метод	0.10	-
1	306718.33	207118.07	Аналитический метод	0.10	-
Часть 2					
11	306689.76	207291.43	Аналитический метод	0.10	-
12	306690.94	207306.27	Аналитический метод	0.10	-
13	306693.46	207320.53	Аналитический метод	0.10	-
14	306663.23	207327.24	Аналитический метод	0.10	-
15	306661.79	207321.09	Аналитический метод	0.10	-
3. Сведения о характерных точках части (частей) границы объекта					
Обозначение характерных точек части границы	Координаты, м		Метод определения координат характерной точки	Средняя квадратическая погрешность положения характерной точки (Мп), м	Описание обозначения точки на местности (при наличии)
	X	Y			
1	2	3	4	5	6
16	306666.10	207320.75	Аналитический метод	0.10	-
17	306666.29	207322.47	Аналитический метод	0.10	-
18	306688.86	207317.45	Аналитический метод	0.10	-
19	306686.96	207306.77	Аналитический метод	0.10	-
20	306685.78	207291.75	Аналитический метод	0.10	-
11	306689.76	207291.43	Аналитический метод	0.10	-
Часть 3					
21	306811.39	207559.92	Аналитический метод	0.10	-
22	306810.43	207563.80	Аналитический метод	0.10	-
23	306804.39	207562.30	Аналитический метод	0.10	-
24	306804.15	207563.26	Аналитический метод	0.10	-
25	306800.21	207562.55	Аналитический метод	0.10	-
26	306801.47	207557.44	Аналитический метод	0.10	-
21	306811.39	207559.92	Аналитический метод	0.10	-
Часть 4					
27	306460.36	207440.11	Аналитический метод	0.10	-
28	306467.79	207447.53	Аналитический метод	0.10	-
29	306464.97	207450.37	Аналитический метод	0.10	-
30	306457.54	207442.95	Аналитический метод	0.10	-
27	306460.36	207440.11	Аналитический метод	0.10	-
Часть 5					
31	306474.00	207837.10	Аналитический метод	0.10	-
32	306469.19	207845.52	Аналитический метод	0.10	-
33	306466.53	207851.07	Аналитический метод	0.10	-
34	306462.93	207849.35	Аналитический метод	0.10	-
35	306465.65	207843.66	Аналитический метод	0.10	-
3. Сведения о характерных точках части (частей) границы объекта					
Обозначение характерных точек части границы	Координаты, м		Метод определения координат характерной точки	Средняя квадратическая погрешность положения характерной точки (Мп), м	Описание обозначения точки на местности (при наличии)
	X	Y			
1	2	3	4	5	6
36	306470.43	207835.30	Аналитический метод	0.10	-
31	306474.00	207837.10	Аналитический метод	0.10	-
Часть 6					
37	306846.39	208238.24	Аналитический метод	0.10	-
38	306847.00	208247.19	Аналитический метод	0.10	-
39	306843.00	208247.45	Аналитический метод	0.10	-
40	306842.42	208238.77	Аналитический метод	0.10	-
37	306846.39	208238.24	Аналитический метод	0.10	-
Часть 7					
41	306904.66	208305.90	Аналитический метод	0.10	-
42	306908.29	208334.67	Аналитический метод	0.10	-
43	306883.79	208338.90	Аналитический метод	0.10	-
44	306883.11	208334.96	Аналитический метод	0.10	-
45	306903.85	208331.37	Аналитический метод	0.10	-
46	306900.70	208306.40	Аналитический метод	0.10	-
41	306904.66	208305.90	Аналитический метод	0.10	-
Часть 8					
47	307112.10	208370.30	Аналитический метод	0.10	-
48	307112.54	208374.28	Аналитический метод	0.10	-
49	307110.36	208374.52	Аналитический метод	0.10	-
50	307109.92	208370.54	Аналитический метод	0.10	-
47	307112.10	208370.30	Аналитический метод	0.10	-
Часть 9					
51	307221.65	208264.75	Аналитический метод	0.10	-
52	307221.69	208268.75	Аналитический метод	0.10	-
53	307219.08	208268.78	Аналитический метод	0.10	-
54	307224.30	208315.52	Аналитический метод	0.10	-

3. Сведения о характерных точках части (частей) границы объекта					
Обозначение характерных точек части границы	Координаты, м		Метод определения координат характерной точки	Средняя квадратическая погрешность положения характерной точки (Мп), м	Описание обозначения точки на местности (при наличии)
	X	Y			
1	2	3	4	5	6
55	307227.56	208317.94	Аналитический метод	0.10	-
56	307227.79	208319.55	Аналитический метод	0.10	-
57	307223.84	208320.16	Аналитический метод	0.10	-
58	307220.52	208317.70	Аналитический метод	0.10	-
59	307214.62	208264.82	Аналитический метод	0.10	-
51	307221.65	208264.75	Аналитический метод	0.10	-
Часть 10					
60	307337.98	208222.83	Аналитический метод	0.10	-
61	307338.14	208226.83	Аналитический метод	0.10	-
62	307323.09	208227.32	Аналитический метод	0.10	-
63	307322.97	208223.32	Аналитический метод	0.10	-
60	307337.98	208222.83	Аналитический метод	0.10	-
Часть 11					
64	307340.47	208261.94	Аналитический метод	0.10	-
65	307341.19	208265.88	Аналитический метод	0.10	-
66	307326.45	208266.71	Аналитический метод	0.10	-
67	307326.25	208262.71	Аналитический метод	0.10	-
64	307340.47	208261.94	Аналитический метод	0.10	-
Часть 12					
68	307501.10	209011.97	Аналитический метод	0.10	-
69	307499.24	209015.51	Аналитический метод	0.10	-
70	307496.64	209014.40	Аналитический метод	0.10	-
71	307498.10	209010.68	Аналитический метод	0.10	-
68	307501.10	209011.97	Аналитический метод	0.10	-
Часть 13					
72	307550.30	209093.50	Аналитический метод	0.10	-
73	307548.60	209097.12	Аналитический метод	0.10	-

3. Сведения о характерных точках части (частей) границы объекта					
Обозначение характерных точек части границы	Координаты, м		Метод определения координат характерной точки	Средняя квадратическая погрешность положения характерной точки (Мп), м	Описание обозначения точки на местности (при наличии)
	X	Y			
1	2	3	4	5	6
74	307546.33	209096.09	Аналитический метод	0.10	-
75	307547.85	209092.39	Аналитический метод	0.10	-
72	307550.30	209093.50	Аналитический метод	0.10	-





Раздел 3							
Сведения о местоположении измененных (уточненных) границ объекта							
1. Система координат -							
2. Сведения о характерных точках границ объекта							
Обозначение характерных точек границ	Существующие координаты, м		Измененные (уточненные) координаты, м		Метод определения координат характерной точки	Средняя квадратическая погрешность положения характерной точки (Мп), м	Описание обозначения точки на местности (при наличии)
	X	Y	X	Y			
1	2	3	4	5	6	7	8
-	-	-	-	-	-	-	-
3. Сведения о характерных точках части (частей) границы объекта							
Обозначение характерных точек части границы	Существующие координаты, м		Измененные (уточненные) координаты, м		Метод определения координат характерной точки	Средняя квадратическая погрешность положения характерной точки (Мп), м	Описание обозначения точки на местности (при наличии)
	X	Y	X	Y			
1	2	3	4	5	6	7	8
-	-	-	-	-	-	-	-

Текстовое описание местоположения границ населенных пунктов, территориальных зон, особо охраняемых природных территорий, зон с особыми условиями использования территорий		
Прохождение границы		Описание прохождения границы
от точки	до точки	
1	2	3
1	2	-
2	3	-
3	4	-
4	5	-
5	6	-
6	7	-
7	8	-
8	9	-
9	10	-
10	1	-
11	12	-
12	13	-
13	14	-
14	15	-
15	16	-
16	17	-
17	18	-
18	19	-
19	20	-
20	11	-
21	22	-
22	23	-
23	24	-
24	25	-
25	26	-
26	21	-
27	28	-
28	29	-
29	30	-
30	27	-
31	32	-
32	33	-
33	34	-
34	35	-
35	36	-
36	31	-

(Продолжение. Начало на стр. C1)

Текстовое описание местоположения границ населенных пунктов, территориальных зон, особо охраняемых природных территорий, зон с особыми условиями использования территорий		
Прохождение границы		Описание прохождения границы
от точки	до точки	
1	2	3
37	38	-
38	39	-
39	40	-
40	37	-
41	42	-
42	43	-
43	44	-
44	45	-
45	46	-
46	41	-
47	48	-
48	49	-
49	50	-
50	47	-
51	52	-
52	53	-
53	54	-
54	55	-
55	56	-
56	57	-
57	58	-
58	59	-
59	51	-
60	61	-
61	62	-
62	63	-
63	60	-
64	65	-
65	66	-
66	67	-
67	64	-
68	69	-
69	70	-
70	71	-
71	68	-
72	73	-


Текстовое описание местоположения границ населенных пунктов, территориальных зон, особо охраняемых природных территорий, зон с особыми условиями использования территорий		
Прохождение границы		Описание прохождения границы
от точки	до точки	
1	2	3
73	74	-
74	75	-
75	72	-

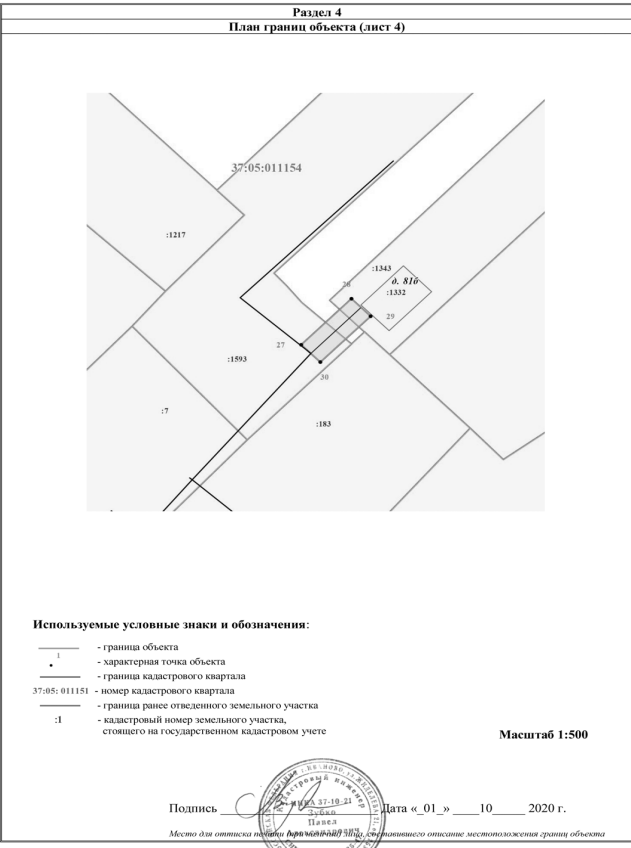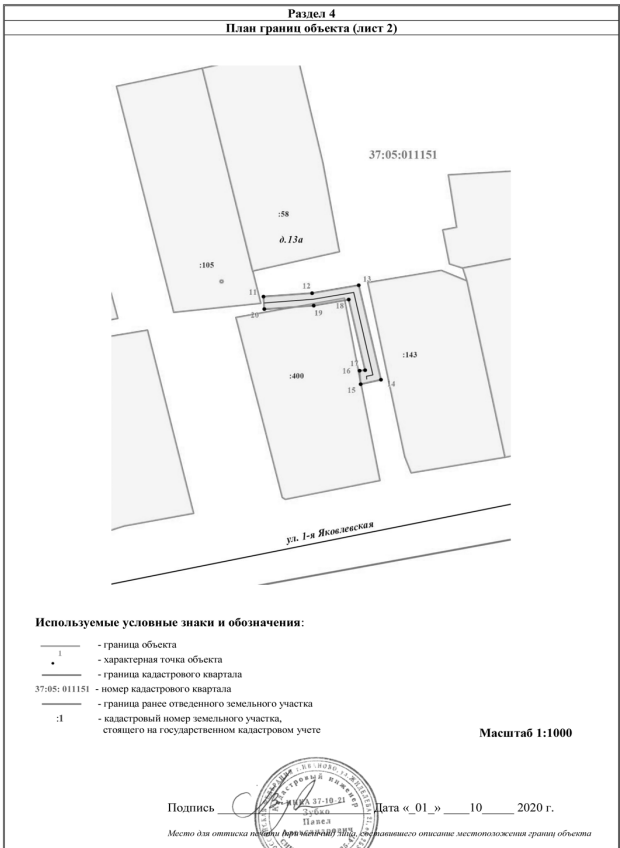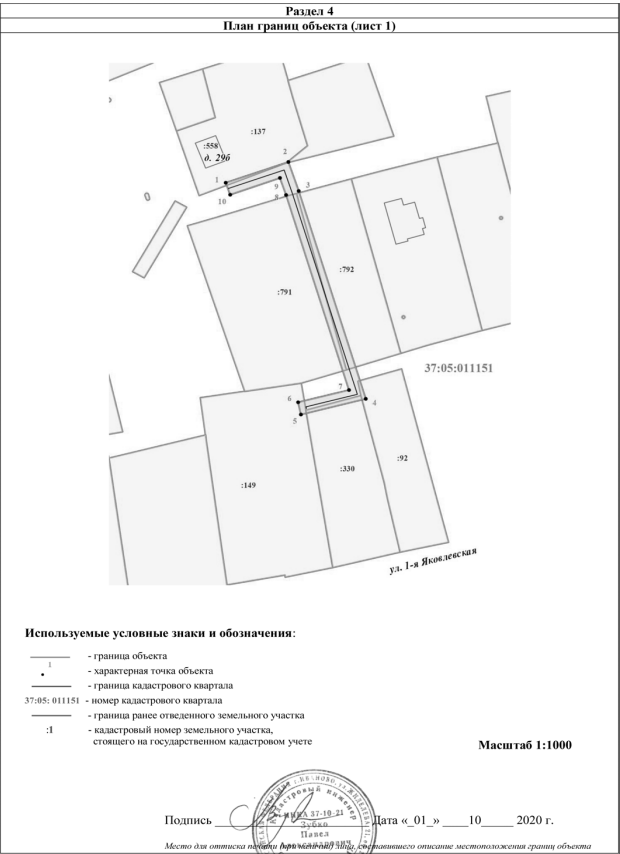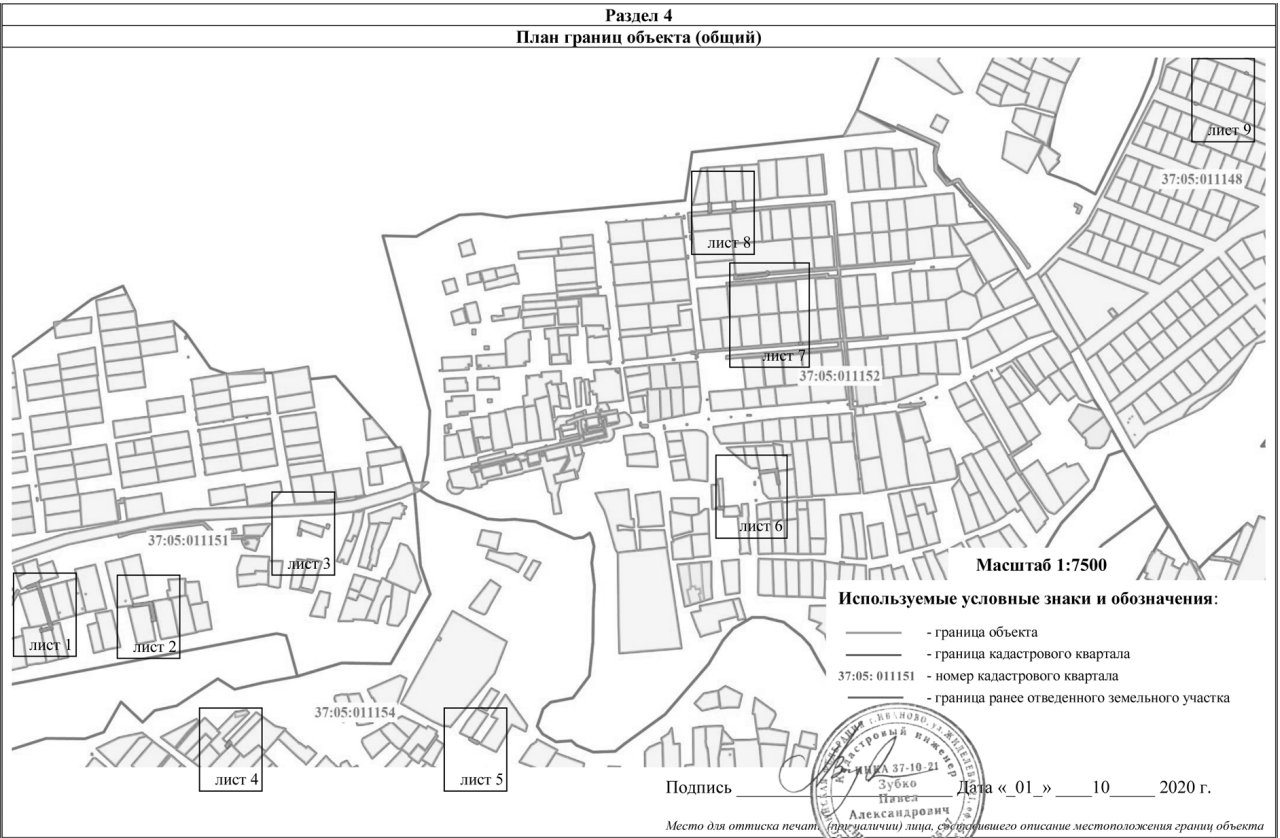

(Продолжение на стр. C3)

(Продолжение. Начало на стр. C1 – C3)

Раздел 4
План границ объекта (лист 5)

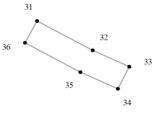


Масштаб 1:500

Используемые условные знаки и обозначения:
- граница объекта
- характерная точка объекта

Подпись: _____ Дата « 01 » ____ 10 ____ 2020 г..

Раздел 4
План границ объекта (лист 6)

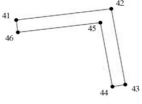

Масштаб 1:1000

Используемые условные знаки и обозначения:
- граница объекта
- характерная точка объекта

Подпись: _____ Дата « 01 » ____ 10 ____ 2020 г..

Раздел 4
План границ объекта (лист 7)



Масштаб 1:1000

Используемые условные знаки и обозначения:
- граница объекта
- характерная точка объекта

Подпись: _____ Дата « 01 » ____ 10 ____ 2020 г..

Раздел 4
План границ объекта (лист 8)



Масштаб 1:1000

Используемые условные знаки и обозначения:
- граница объекта
- характерная точка объекта

Подпись: _____ Дата « 01 » ____ 10 ____ 2020 г..

Раздел 4
План границ объекта (лист 9)



Масштаб 1:1000

Используемые условные знаки и обозначения:
- граница объекта
- характерная точка объекта

Подпись: _____ Дата « 01 » ____ 10 ____ 2020 г..

Управление Федеральной службы государственной регистрации, кадастра и картографии по Ивановской области

Выписка из Единого государственного реестра недвижимости об основных характеристиках и зарегистрированных правах на объект недвижимости

Сведения об основных характеристиках объекта недвижимости
В Единый государственный реестр недвижимости внесены следующие сведения:

Сооружение			
вид объекта недвижимости			
Лист №1	Раздел 1	Всего листов раздела 1: 1	Всего разделов: 3
Всего листов выписки: 3			
28 сентября 2020г.			
Кадастровый номер:		37:05:000000:1765	
Номер кадастрового квартала:		37:05:000000	
Дата присвоения кадастрового номера:		28.09.2020	
Ранее присвоенный государственный учетный номер:		данные отсутствуют	
Адрес:		Ивановская область, р-н Ивановский, с. Ново-Талицы, улицы: Владимирская, Никольская, Рождественская, 2-я Талицкая, Цветаева, 2-я Шимановская, 3-я Шимановская, Школьная, 1-я Яковлевская, 2-я Яковлевская	
Основная характеристика (для сооружения):		тип	значение
		протяженность	404
Назначение:		7.7. Сооружения трубопроводного транспорта	
Наименование:		Сооружение трубопроводного транспорта: "Технологическая сеть газопроводов для газоснабжения потребителей села Ново - Талицы Ивановского муниципального района Ивановской области"	
Количество этажей, в том числе подземных этажей:		данные отсутствуют	
Год ввода в эксплуатацию по завершении строительства:		данные отсутствуют	
Год завершения строительства:		2017	
Кадастровая стоимость, руб.:		не определена	
Кадастровые номера иных объектов недвижимости, в пределах которых расположен объект недвижимости:		37:05:011148:265, 37:05:011152:131, 37:05:011154:1343, 37:05:011152:325, 37:05:011151:791, 37:05:011151:792, 37:05:011154:1593, 37:05:011154:135	
Кадастровые номера помещений, машино-мест, расположенных в здании или сооружении:		данные отсутствуют	
Виды разрешенного использования:		данные отсутствуют	
Статус записи об объекте недвижимости:		Сведения об объекте недвижимости имеют статус "актуальные"	
Особые отметки:		данные отсутствуют	
Получатель выписки:		Солдатов Александр Александрович (представитель правообладателя), Пресс-служба: "Газпром газораспределение Иваново", ИНН: 3730006498	

полное наименование должности		подпись	инициалы, фамилия
ГЛАВНЫЙ СПЕЦИАЛИСТ-ЭКСПЕРТ			НАЗАРОВА Т.Л.

Сооружение			
вид объекта недвижимости			
Лист №1	Раздел 2	Всего листов раздела 2: 1	Всего разделов: 3
Всего листов выписки: 3			
28 сентября 2020г.			
Кадастровый номер:		37:05:000000:1765	
1	Правообладатель (правообладатели):	1.1	Акционерное общество "Газпром газораспределение Иваново", ИНН: 3730006498, ОГРН: 1023700530611
2	Вид, номер и дата государственной регистрации права:	2.1	Собственность 37:05:000000:1765-37/073/2020-1 28.09.2020 09:34:45
3	Документы-основания	3.1	Разрешение Администрации Ивановского муниципального района Ивановской области на использование земель или земельных участков, находящихся в государственной или муниципальной собственности, на территории Ивановской области без предоставления земельных участков и установления сервитутов, № 170, Выдан 05.08.2019 Технический план сооружения, Выдан 21.09.2020
4	Ограничение прав и обременение объекта недвижимости:	не зарегистрировано	
5	Сведения о наличии решения об изъятии объекта недвижимости для государственных и муниципальных нужд:	данные отсутствуют	
6	Сведения об осуществлении государственной регистрации сделки, права, ограничения права без необходимого в силу закона согласия третьего лица, органа:	данные отсутствуют	

полное наименование должности		подпись	инициалы, фамилия
ГЛАВНЫЙ СПЕЦИАЛИСТ-ЭКСПЕРТ			НАЗАРОВА Т.Л.

(Продолжение на стр. C5)

(Продолжение. Начало на стр. С1 – С4)

Раздел 4 Лист 3

Выписка из Единого государственного реестра недвижимости об основных характеристиках и зарегистрированных правах на объект недвижимости

Описание местоположения объекта недвижимости

Сооружение			
вид объекта недвижимости			
Лист №1 Раздел 4	Всего листов раздела 4: 1	Всего разделов: 3	Всего листов выписки: 3
28 сентября 2020г.			
Кадастровый номер:		37:05:000000:1765	
Схема расположения объекта недвижимости (части объекта недвижимости) на земельном участке(ах)			
Масштаб 1:20000		Условные обозначения:	
полное наименование должности		инициалы, фамилия	

АКЦИОНЕРНОЕ ОБЩЕСТВО
«Газпром газораспределение Иваново»
(АО «Газпром газораспределение Иваново»)

№ 10-10/2020 № 10-10/2020
на № 01

О предоставлении документов

АО «Газпром газораспределение Иваново» сообщает Вам, что Вам была передана вся имеющаяся в нашем распоряжении исполнительная документация на объект газораспределения: «Технологическая сеть газопроводов для газоснабжения потребителей села Ново - Талицы Ивановского муниципального района Ивановской области», адрес объекта: Российская Федерация, Ивановская область, Ивановский район, с. Ново - Талицы, улицы: Владимирская, Никольская, Рождественская, 2-я Талицкая, Цветаева, 2-я Шимановская, 3-я Шимановская, Школьная, 1-я Яковлевская, 2-я Яковлевская.

Дополнительно сообщаем Вам, что никаких иных исполнительных съемок на указанный газопровод в архиве АО «Газпром газораспределение Иваново» не имеется.

Предоставленная Вам исполнительная съемка соответствует как требованиям СП 126.13330.2012, который действовал до 25.04.2018г. и утратил силу с 25.04.2018г. в связи с изданием Приказа Минстроя России от 24.10.2017г. № 1469/пр, утвердившего новый Свод правил СП 126.13330.2017, который и действует в настоящее время, так и требованиям самого СП 126.13330.2017. Указанными документами нормативно закреплены требования к составу, содержанию и оформлению геодезической исполнительной документации.







Исполнительная съемка, Вам предоставленная по данному газопроводу, была оформлена в соответствии с действующими на момент ввода эксплуатацию указанного газопровода - 2017 года - строительными нормами и правилами.

На основании вышеизложенного, сообщаем Вам, что переданная Вам исполнительная документация оформлена надлежащим образом и подлежит включению в Описание местоположения границ зоны с особыми условиями использования территорий объекта газораспределения: «Технологическая сеть газопроводов для газоснабжения потребителей села Ново - Талицы Ивановского муниципального района Ивановской области», адрес объекта: Российская Федерация, Ивановская область, Ивановский район, с. Ново - Талицы, улицы: Владимирская, Никольская, Рождественская, 2-я Талицкая, Цветаева, 2-я Шимановская, 3-я Шимановская, Школьная, 1-я Яковлевская, 2-я Яковлевская.

Первый заместитель
генерального директора


Д.А. Щенников

Т.А. Солнышкина

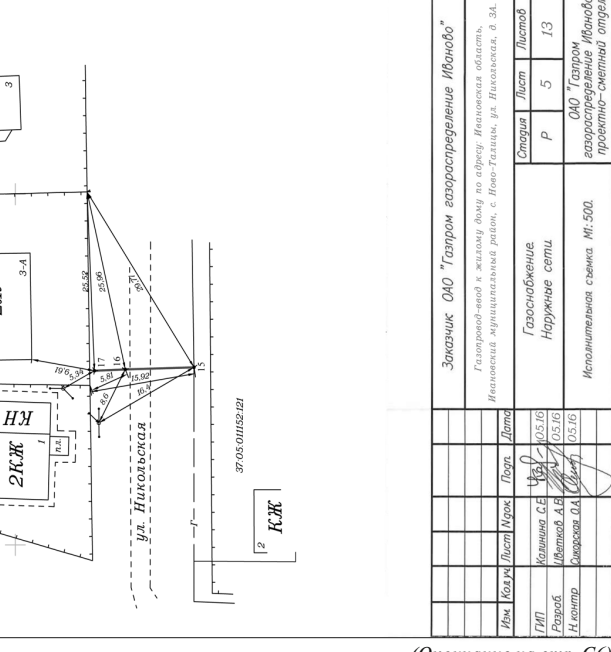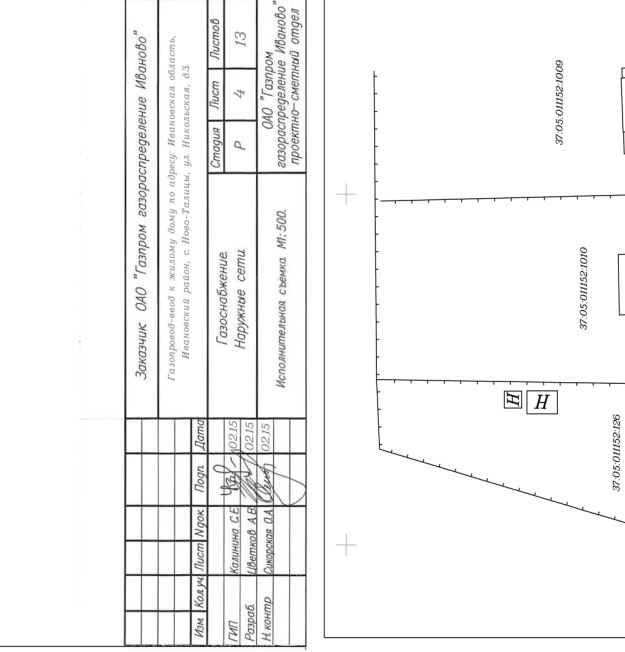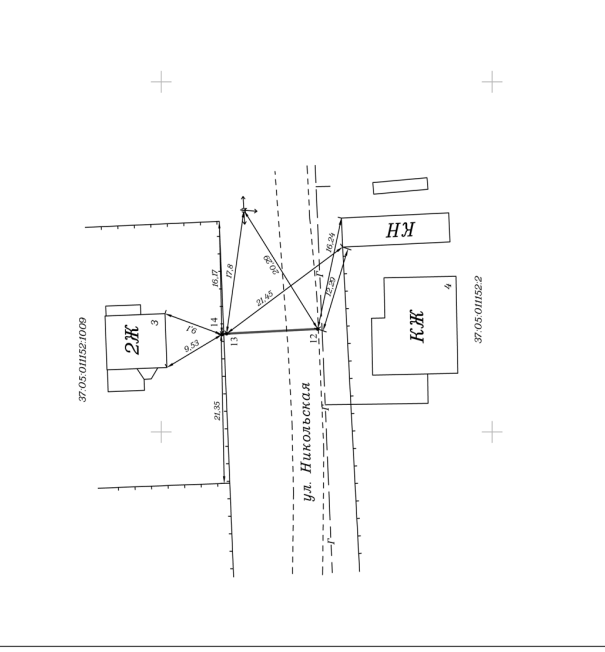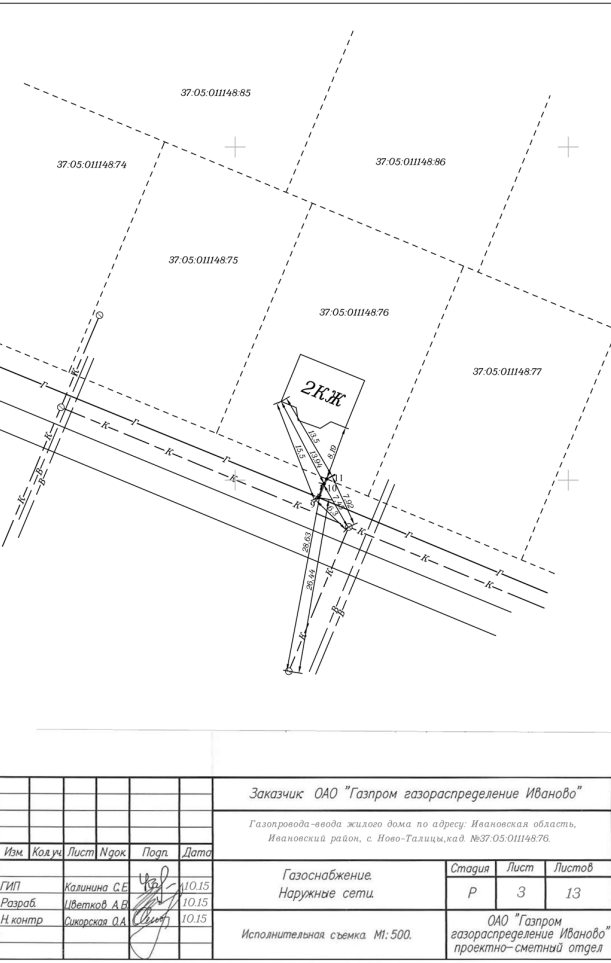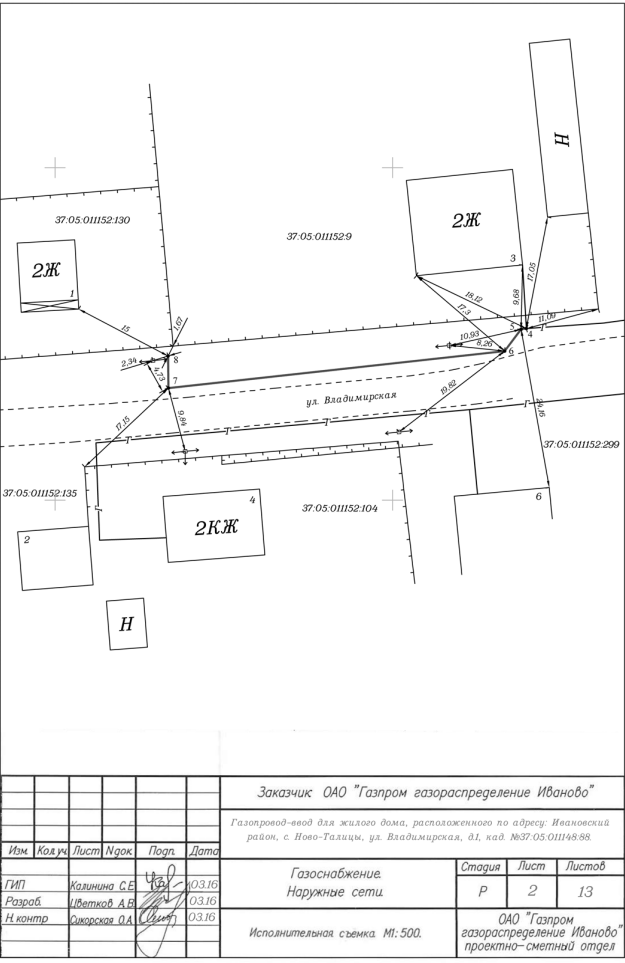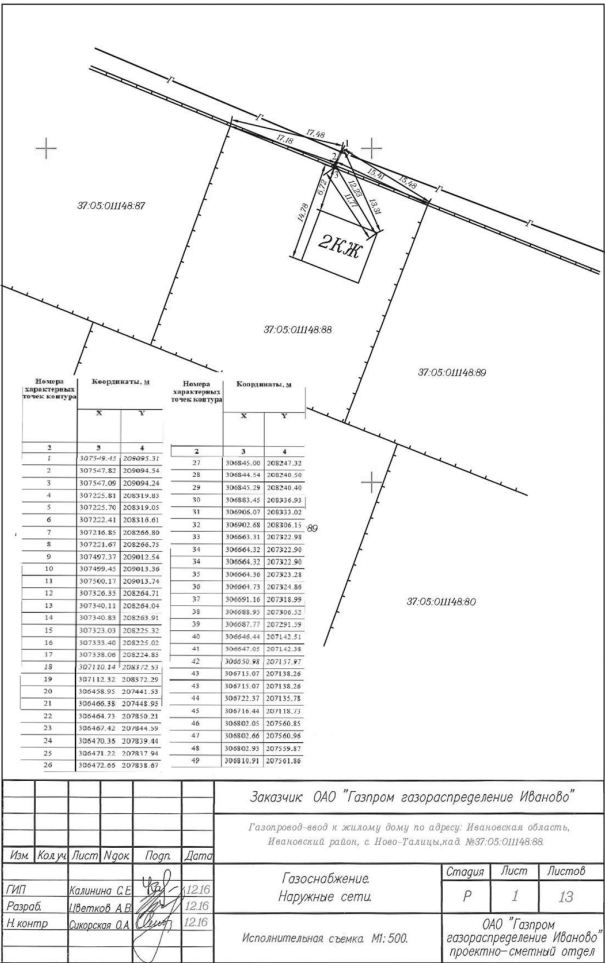


(Окончание на стр. С6)


(Окончание. Начало на стр. C1 – C5)

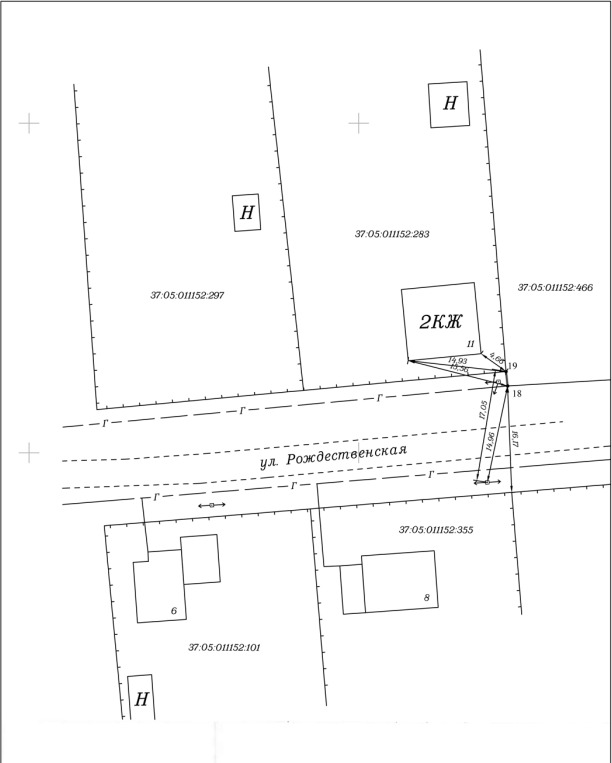


Заказчик ОАО "Газпром газораспределение Иваново"									
Газификация жилого дома по адресу: Ивановская область, Ивановский муниципальный район, с. Ново-Талицы, ул. Рождественская, д.9									
Изм.	Кол.уч.	Лист	Нрок.	Подп.	Дата	Газоснабжение.		Стадия	Лист
Ж	Ж	Ж	Ж	Ж	Ж	Наружные сети		Р	6
Ж	Ж	Ж	Ж	Ж	Ж	Исполнительная съемка М:500.		ОАО "Газпром газораспределение Иваново" проектно-сметный отдел	
Ж	Ж	Ж	Ж	Ж	Ж			Лист	Листов
Ж	Ж	Ж	Ж	Ж	Ж			Р	13

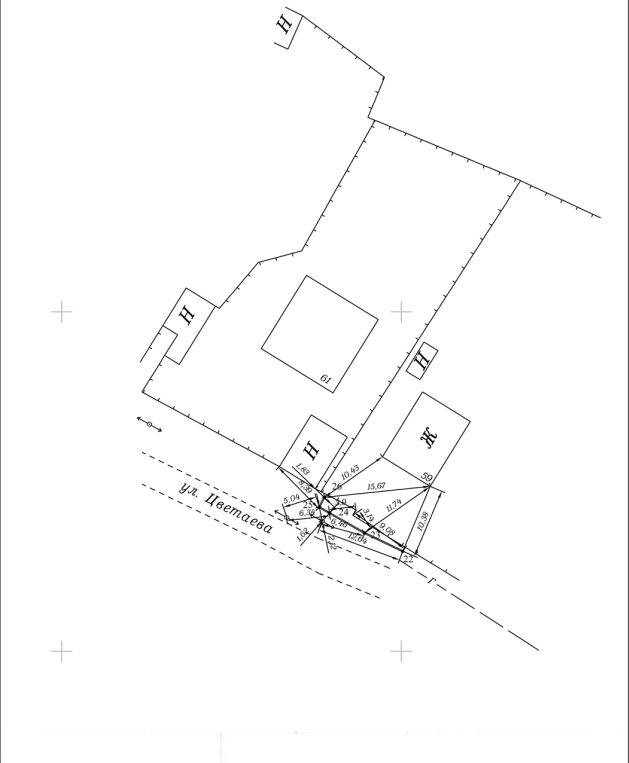


Заказчик ОАО "Газпром газораспределение Иваново"									
Газопровод-ввод к жилому дому №61 по ул. Четаева в с. Ново-Талицы Ивановского района Ивановской области									
Изм.	Кол.уч.	Лист	Нрок.	Подп.	Дата	Газоснабжение.		Стадия	Лист
Ж	Ж	Ж	Ж	Ж	Ж	Наружные сети		Р	8
Ж	Ж	Ж	Ж	Ж	Ж	Исполнительная съемка М:500.		ОАО "Газпром газораспределение Иваново" проектно-сметный отдел	
Ж	Ж	Ж	Ж	Ж	Ж			Лист	Листов
Ж	Ж	Ж	Ж	Ж	Ж			Р	13

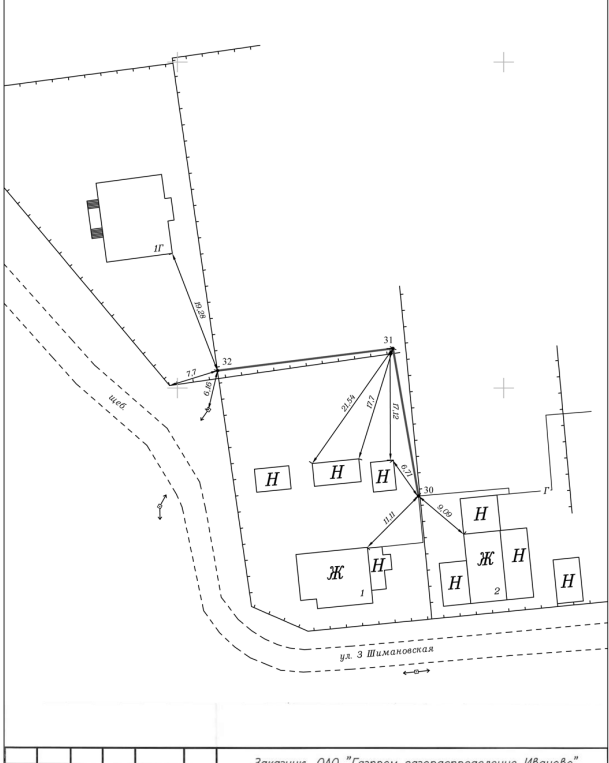


Заказчик ОАО "Газпром газораспределение Иваново"									
Газопровод-ввод к жилому дому №17 по ул. 3-я Шимановская в с. Ново-Талицы Ивановского района Ивановской области									
Изм.	Кол.уч.	Лист	Нрок.	Подп.	Дата	Газоснабжение.		Стадия	Лист
Ж	Ж	Ж	Ж	Ж	Ж	Наружные сети		Р	10
Ж	Ж	Ж	Ж	Ж	Ж	Исполнительная съемка М:500.		ОАО "Газпром газораспределение Иваново" проектно-сметный отдел	
Ж	Ж	Ж	Ж	Ж	Ж			Лист	Листов
Ж	Ж	Ж	Ж	Ж	Ж			Р	13

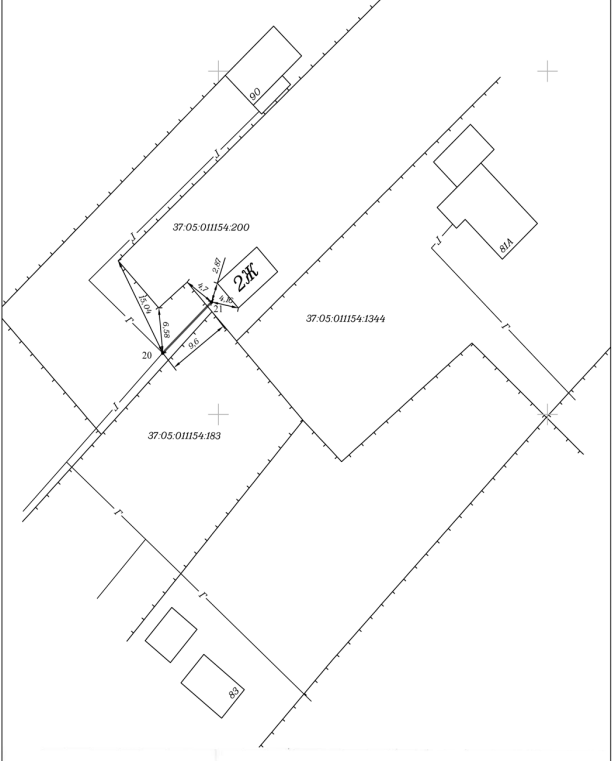


Заказчик ОАО "Газпром газораспределение Иваново"									
Газопровод-ввод к жилому дому по адресу: Ивановская область, Ивановский район, с. Ново-Талицы, ул. 2-я Талицкая, кад. №37.05.01154-200									
Изм.	Кол.уч.	Лист	Нрок.	Подп.	Дата	Газоснабжение.		Стадия	Лист
Ж	Ж	Ж	Ж	Ж	Ж	Наружные сети		Р	7
Ж	Ж	Ж	Ж	Ж	Ж	Исполнительная съемка М:500.		ОАО "Газпром газораспределение Иваново" проектно-сметный отдел	
Ж	Ж	Ж	Ж	Ж	Ж			Лист	Листов
Ж	Ж	Ж	Ж	Ж	Ж			Р	13

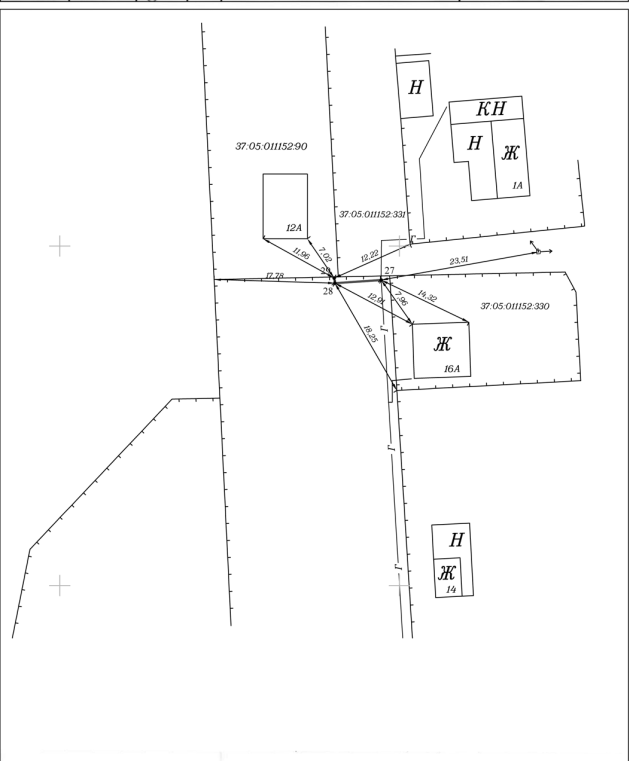


Заказчик ОАО "Газпром газораспределение Иваново"									
Газопровод-ввод для жилого дома, расположенного по адресу: Ивановский район, с. Ново-Талицы, ул. 2 Шимановская, д. 12А, кад. №37.05.01152-290									
Изм.	Кол.уч.	Лист	Нрок.	Подп.	Дата	Газоснабжение.		Стадия	Лист
Ж	Ж	Ж	Ж	Ж	Ж	Наружные сети		Р	9
Ж	Ж	Ж	Ж	Ж	Ж	Исполнительная съемка М:500.		ОАО "Газпром газораспределение Иваново" проектно-сметный отдел	
Ж	Ж	Ж	Ж	Ж	Ж			Лист	Листов
Ж	Ж	Ж	Ж	Ж	Ж			Р	13

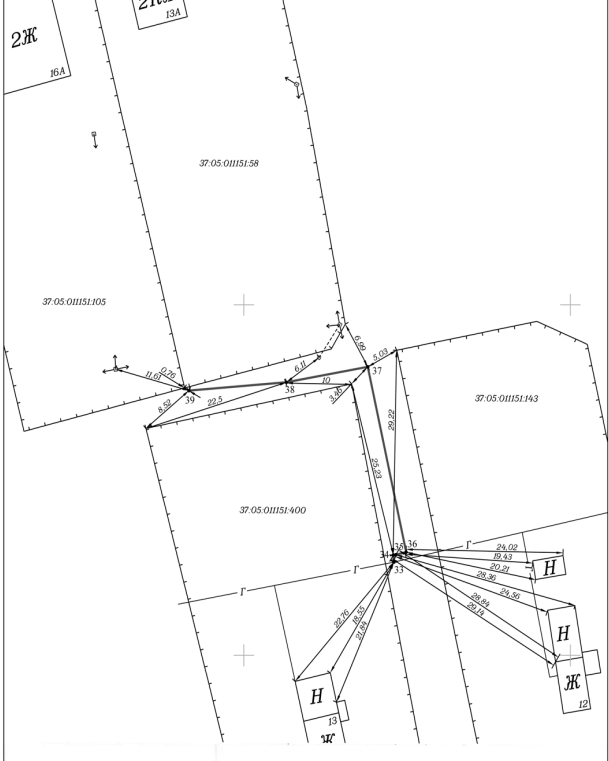

Заказчик ОАО "Газпром газораспределение Иваново"									
Газопровод-ввод к жилому дому по адресу: Ивановская область, Ивановский муниципальный район, с. Ново-Талицы, ул. 1-я Шимановская д.13А									
Изм.	Кол.уч.	Лист	Нрок.	Подп.	Дата	Газоснабжение.		Стадия	Лист
Ж	Ж	Ж	Ж	Ж	Ж	Наружные сети		Р	11
Ж	Ж	Ж	Ж	Ж	Ж	Исполнительная съемка М:500.		ОАО "Газпром газораспределение Иваново" проектно-сметный отдел	
Ж	Ж	Ж	Ж	Ж	Ж			Лист	Листов
Ж	Ж	Ж	Ж	Ж	Ж			Р	13

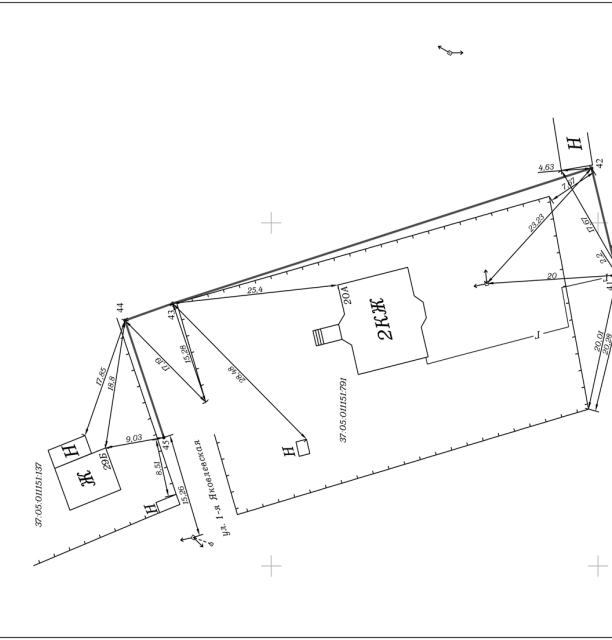

Заказчик ОАО "Газпром газораспределение Иваново"									
Газопровод-ввод для жилого дома по адресу: Ивановская область, Ивановский район, с. Ново-Талицы, ул. 1-я Яковлевская д.120Б									
Изм.	Кол.уч.	Лист	Нрок.	Подп.	Дата	Газоснабжение.		Стадия	Лист
Ж	Ж	Ж	Ж	Ж	Ж	Наружные сети		Р	12
Ж	Ж	Ж	Ж	Ж	Ж	Исполнительная съемка М:500.		ОАО "Газпром газораспределение Иваново" проектно-сметный отдел	
Ж	Ж	Ж	Ж	Ж	Ж			Лист	Листов
Ж	Ж	Ж	Ж	Ж	Ж			Р	13

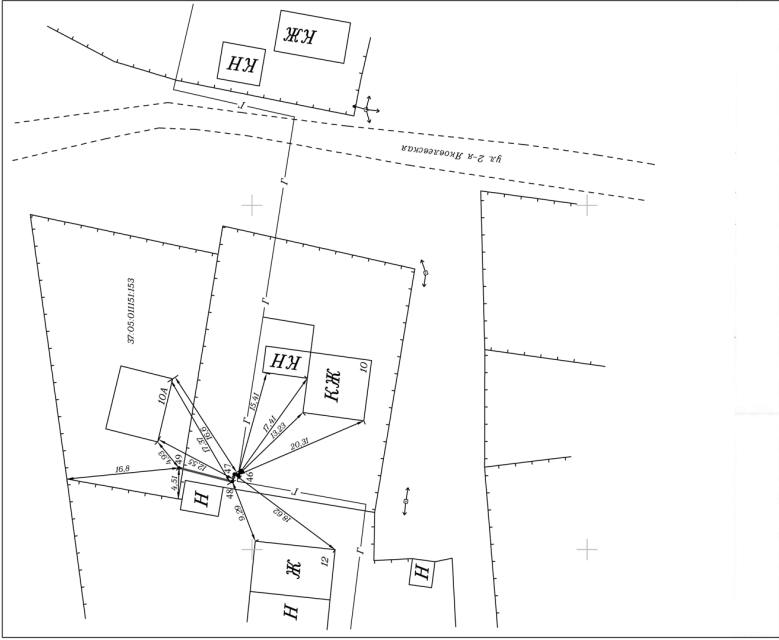

Заказчик ОАО "Газпром газораспределение Иваново"									
Изм.	Кол.уч.	Лист	Нрок.	Подп.	Дата	Газоснабжение.		Стадия	Лист
Ж	Ж	Ж	Ж	Ж	Ж	Наружные сети		Р	13
Ж	Ж	Ж	Ж	Ж	Ж	Исполнительная съемка М:500.		ОАО "Газпром газораспределение Иваново" проектно-сметный отдел	
Ж	Ж	Ж	Ж	Ж	Ж			Лист	Листов
Ж	Ж	Ж	Ж	Ж	Ж			Р	13
