



ДЕПАРТАМЕНТ УПРАВЛЕНИЯ ИМУЩЕСТВОМ ИВАНОВСКОЙ ОБЛАСТИ

РАСПОРЯЖЕНИЕ

от 14.03.2024

№ 220

г. Иваново

Об установлении зоны с особыми условиями использования территории

В соответствии со статьями 57.1, 106 Земельного кодекса Российской Федерации, статьей 28 Федерального закона от 31.03.1999 № 69-ФЗ «О газоснабжении в Российской Федерации», статьей 32 Федерального закона от 13.07.2015 № 218-ФЗ «О государственной регистрации недвижимости», Положением о Департаменте управления имуществом Ивановской области, утвержденным постановлением Правительства Ивановской области от 08.02.2013 № 31-п, на основании обращения ООО «Газпром теплоэнерго Иваново», являющегося правообладателем объекта недвижимости с кадастровым номером 37:14:010206:1143, от 29.01.2024 № 253:

1. Установить зону с особыми условиями использования территории в отношении объекта: «Газопровод», кадастровый номер 37:14:010206:1143, местоположение: Ивановская область, р-н Пучежский, г. Пучеж, ул. Грибоедова, д. 3 (далее – Объект).

2. Границы зоны с особыми условиями использования территории устанавливаются на основании описания местоположения границ зоны с особыми условиями использования территории Объекта, выполненного кадастровым инженером Блиновым К.С. (прилагается).

3. На земельные участки в границах зоны с особыми условиями использования территории наложить ограничения (обременения), предусмотренные пунктами 14, 15, 16 Правил охраны газораспределительных сетей, утвержденных постановлением Правительства Российской Федерации от 20.11.2000 № 878.

4. Зона с особыми условиями использования территории устанавливается на период эксплуатации Объекта.

5. Обязанность общества с ограниченной ответственностью «Газпром теплоэнерго Иваново» (ИНН 3702008951; ОГРН 1033700076552; КПП 370201001; место нахождения юридического лица: 153025, Ивановская область, г. Иваново, ул. Тимирязева, 1), а в случае перехода права на объект, - иного собственника по возмещению убытков лицам, указанным в статье 57.1 Земельного кодекса Российской Федерации, наступает со дня внесения сведений о зоне с

особыми условиями использования территории Объекта в Единый государственный реестр недвижимости.

6. Отделу земельной политики управления земельно-имущественных отношений Департамента управления имуществом Ивановской области:

- направить настоящее распоряжение в Администрацию города Пучеж в срок не позднее пяти рабочих дней с даты подписания настоящего распоряжения;

- обеспечить официальное опубликование в официальном сетевом издании «Ивановская газета - сайт» настоящего распоряжения в течение 10 дней с даты подписания настоящего распоряжения;

- направить настоящее распоряжение в Управление Федеральной службы государственной регистрации, кадастра и картографии по Ивановской области в срок не позднее пяти рабочих дней с даты подписания настоящего распоряжения.

7. Настоящее распоряжение вступает в силу с даты официального опубликования.

Член Правительства Ивановской области -
директор Департамента управления
имуществом Ивановской области



С.Ю. Роцин

ОПИСАНИЕ МЕСТОПОЛОЖЕНИЯ ГРАНИЦ

Зона с особыми условиями использования территории сооружения: «газопровод», кадастровый номер 37:14:010206:1143, расположенного по адресу: Ивановская область, Пучежский район, г. Пучеж, ул. Грибоедова, д. 3 (наименование объекта, местоположение границ которого описано (далее - объект))

Раздел 1

Сведения об объекте		
№ п/п	Характеристики объекта	Описание характеристик
1	2	3
1	Местоположение объекта	Ивановская область, Пучежский район, г. Пучеж, ул. Грибоедова, д. 3
2	Площадь объекта +/- величина погрешности определения площади (P+/- Дельта P)	873 кв.м ± 7 кв.м
3	Иные характеристики объекта	Ограничения использования объектов недвижимости предусмотрены Постановлением Правительства РФ от 20 ноября 2000 г. N 878 "Об утверждении Правил охраны газораспределительных сетей". На земельные участки, входящие в охранные зоны газораспределительных сетей, в целях предупреждения их повреждения или нарушения условий их нормальной эксплуатации налагаются ограничения (обременения), которыми запрещается лицам, являющимся собственниками, владельцами или пользователями земельных участков, расположенных в пределах охранных зон газораспределительных сетей, либо проектирующих объекты жилищно-гражданского и производственного назначения, объекты инженерной, транспортной и социальной инфраструктуры, либо осуществляющих в границах указанных земельных участков любую хозяйственную деятельность: а) строить объекты жилищно-гражданского и производственного назначения; б) сносить и реконструировать мосты, коллекторы, автомобильные и железные дороги с расположенными на них газораспределительными сетями без предварительного выноса этих газопроводов по согласованию с эксплуатационными организациями; в) разрушать берегоукрепительные сооружения, водопропускные устройства, земляные и иные сооружения, предохраняющие газораспределительные сети от разрушений; г) перемещать, повреждать, засыпать и уничтожать опознавательные знаки, контрольно-измерительные пункты и другие устройства газораспределительных сетей; д) устраивать свалки и склады, разливать растворы кислот, солей, щелочей и других химически активных веществ; е) огораживать и перегораживать охранные зоны, препятствовать доступу персонала эксплуатационных организаций к газораспределительным сетям, проведению обслуживания и устранению повреждений газораспределительных сетей; ж) разводить огонь и размещать источники огня; з) рыть погреба, копать и обрабатывать почву сельскохозяйственными и мелиоративными орудиями и механизмами на глубину более 0,3 метра; и) открывать калитки и

		<p>двери газорегуляторных пунктов, станций катодной и дренажной защиты, люки подземных колодцев, включать или отключать электроснабжение средств связи, освещения и систем телемеханики; к) набрасывать, приставлять и привязывать к опорам и надземным газопроводам, ограждениям и зданиям газораспределительных сетей посторонние предметы, лестницы, влезать на них; л) самовольно подключаться к газораспределительным сетям.</p>
--	--	---

Текстовое описание местоположения границ объекта		
Прохождение границы		Описание прохождения границы
от точки	до точки	
1	2	3
1	2	–
2	3	–
3	4	–
4	5	–
5	6	–
6	7	–
7	8	–
8	9	–
9	10	–
10	11	–
11	12	–
12	13	–
13	14	–
14	15	–
15	16	–
16	17	–
17	18	–
18	19	–
19	20	–
20	21	–
21	22	–
22	23	–
23	24	–
24	25	–
25	26	–
26	27	–
27	28	–
28	1	–

План границ объекта землеустройства



Масштаб 1:2000

Условные обозначения и знаки для оформления графической части карты плана

Название условного знака	Изображение	Название условного знака	Изображение
Граница земельного участка		Надпись кадастрового номера квартала	37:14:010204
Обозначение границы кадастрового квартала		Граница объекта землеустройства	
Кадастровый номер земельного участка	:47		


Подпись  (Блинов К. С.)

Дата 28.08.23 г.


Место для оттиска печати лица, составившего карту (плана) объекта землеустройства





Фрагмент фасада в осях А..В

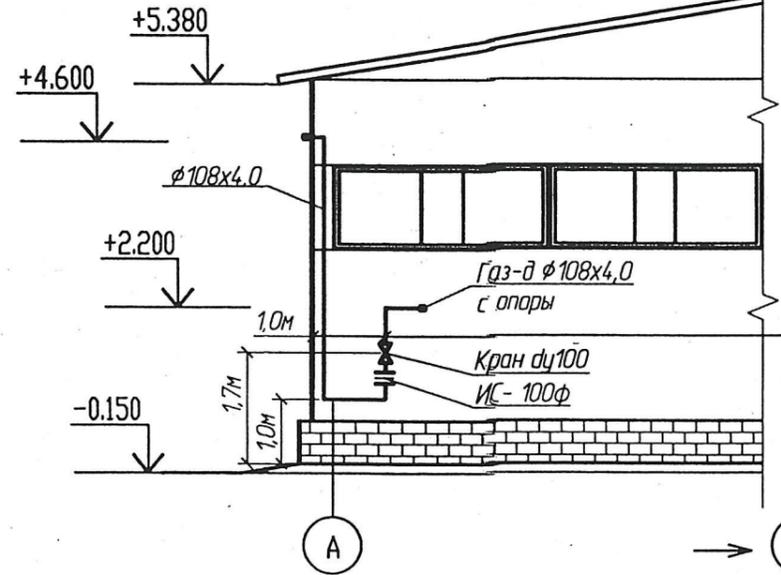


Фрагмент фасада в осях б..1

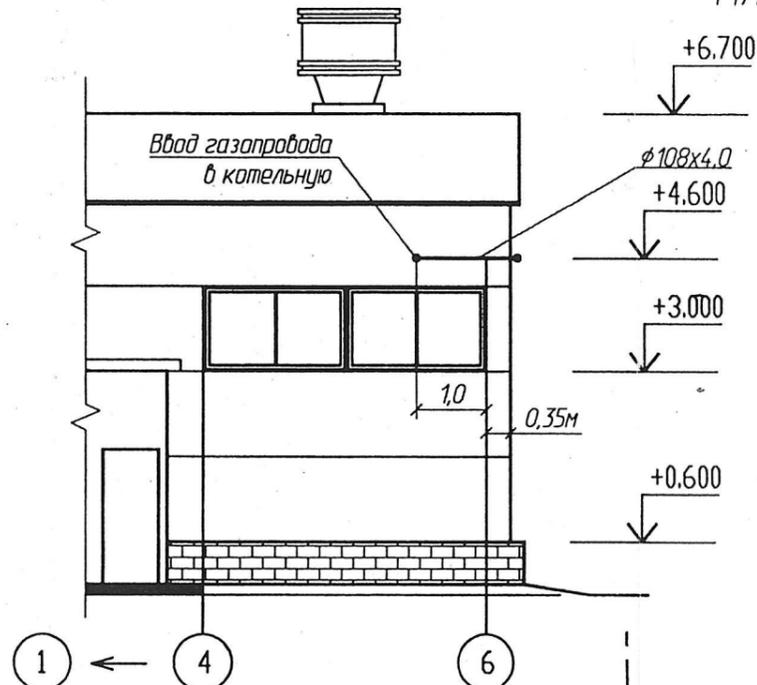

План М 1: 500

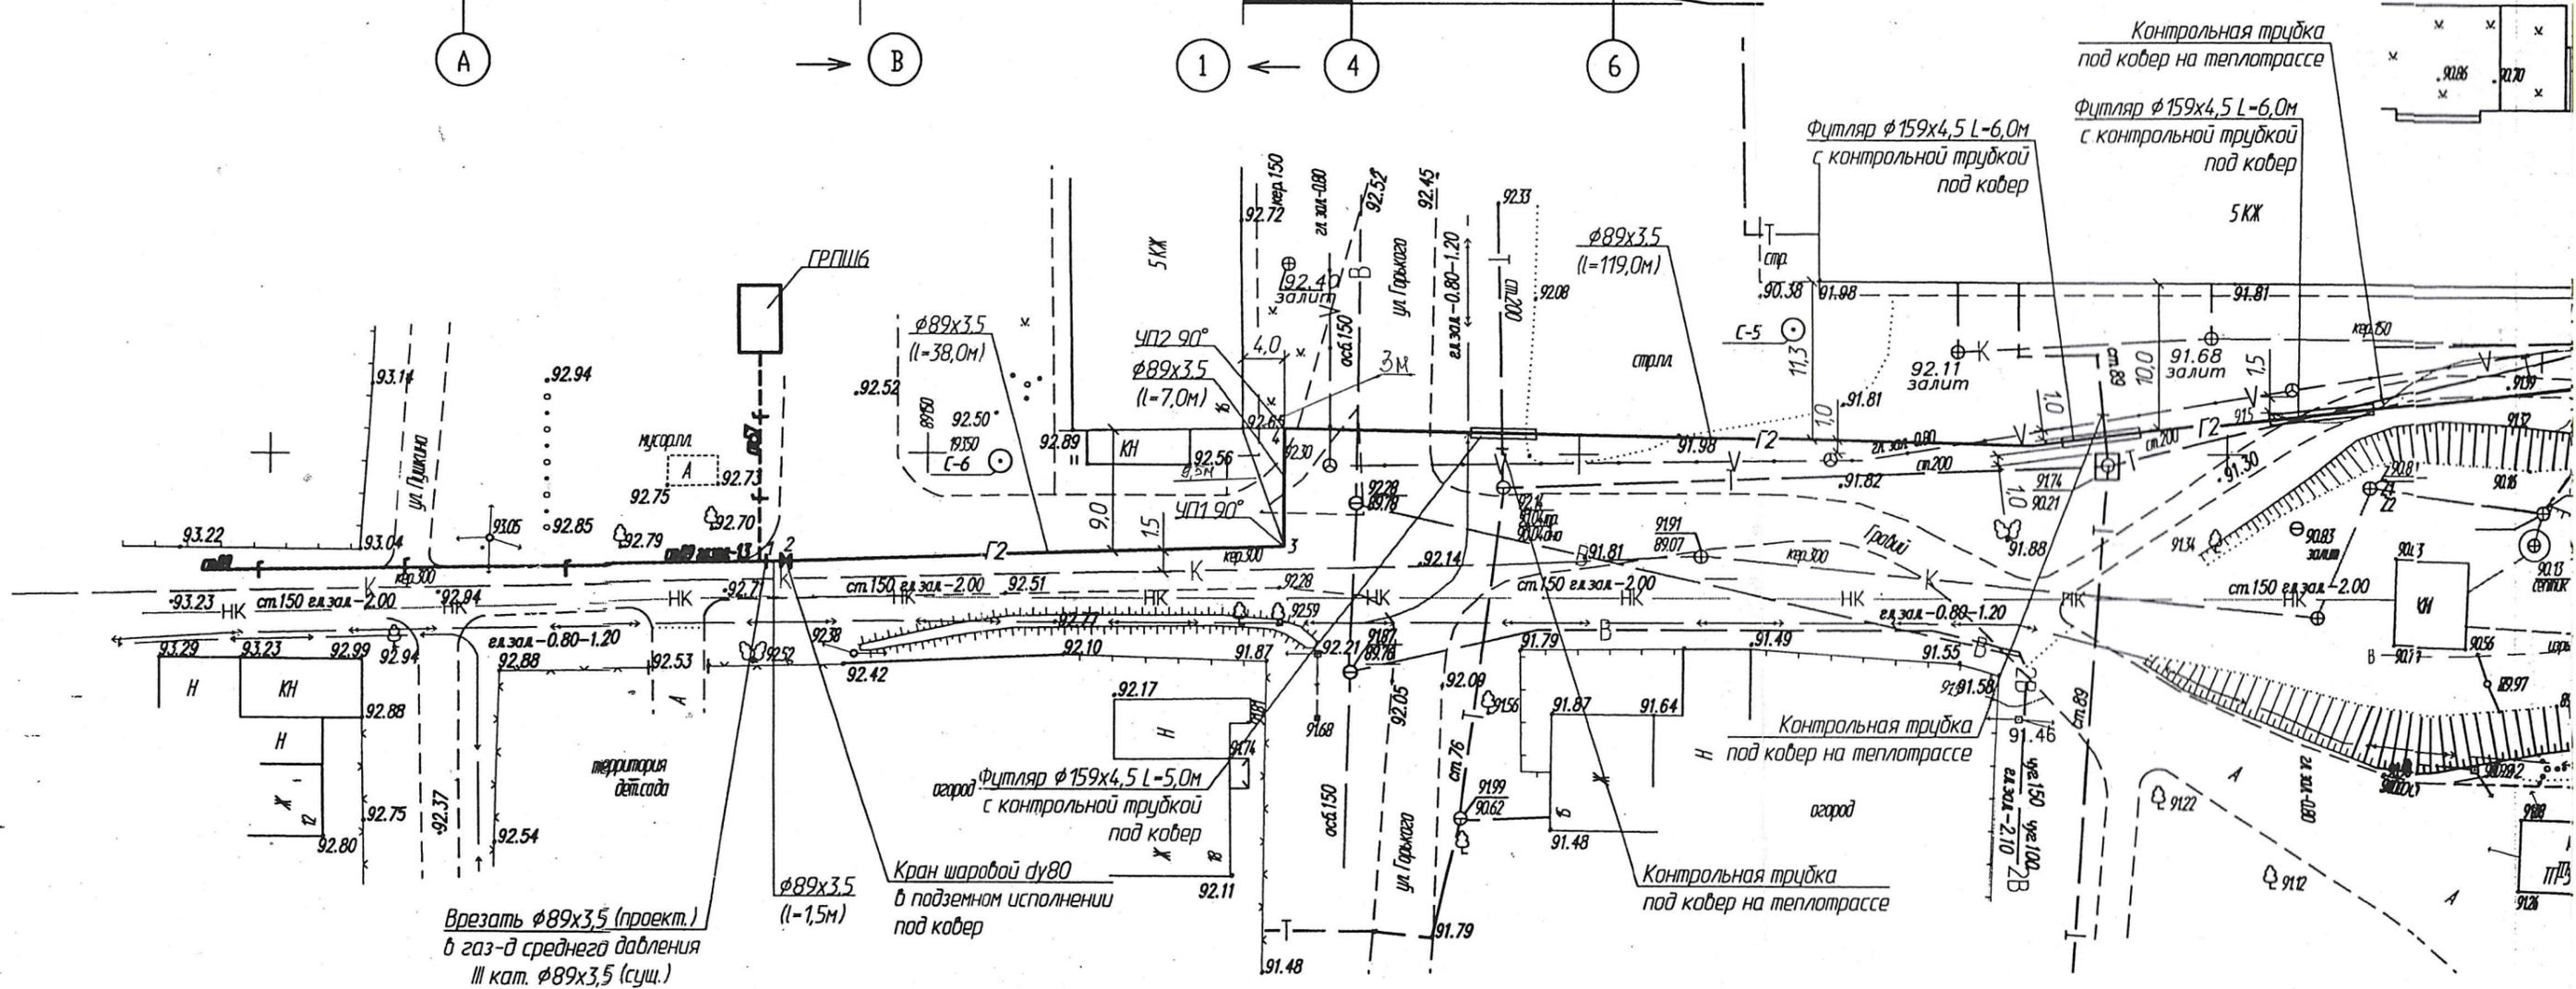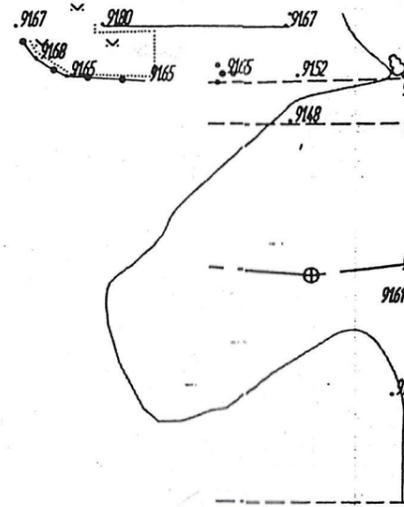


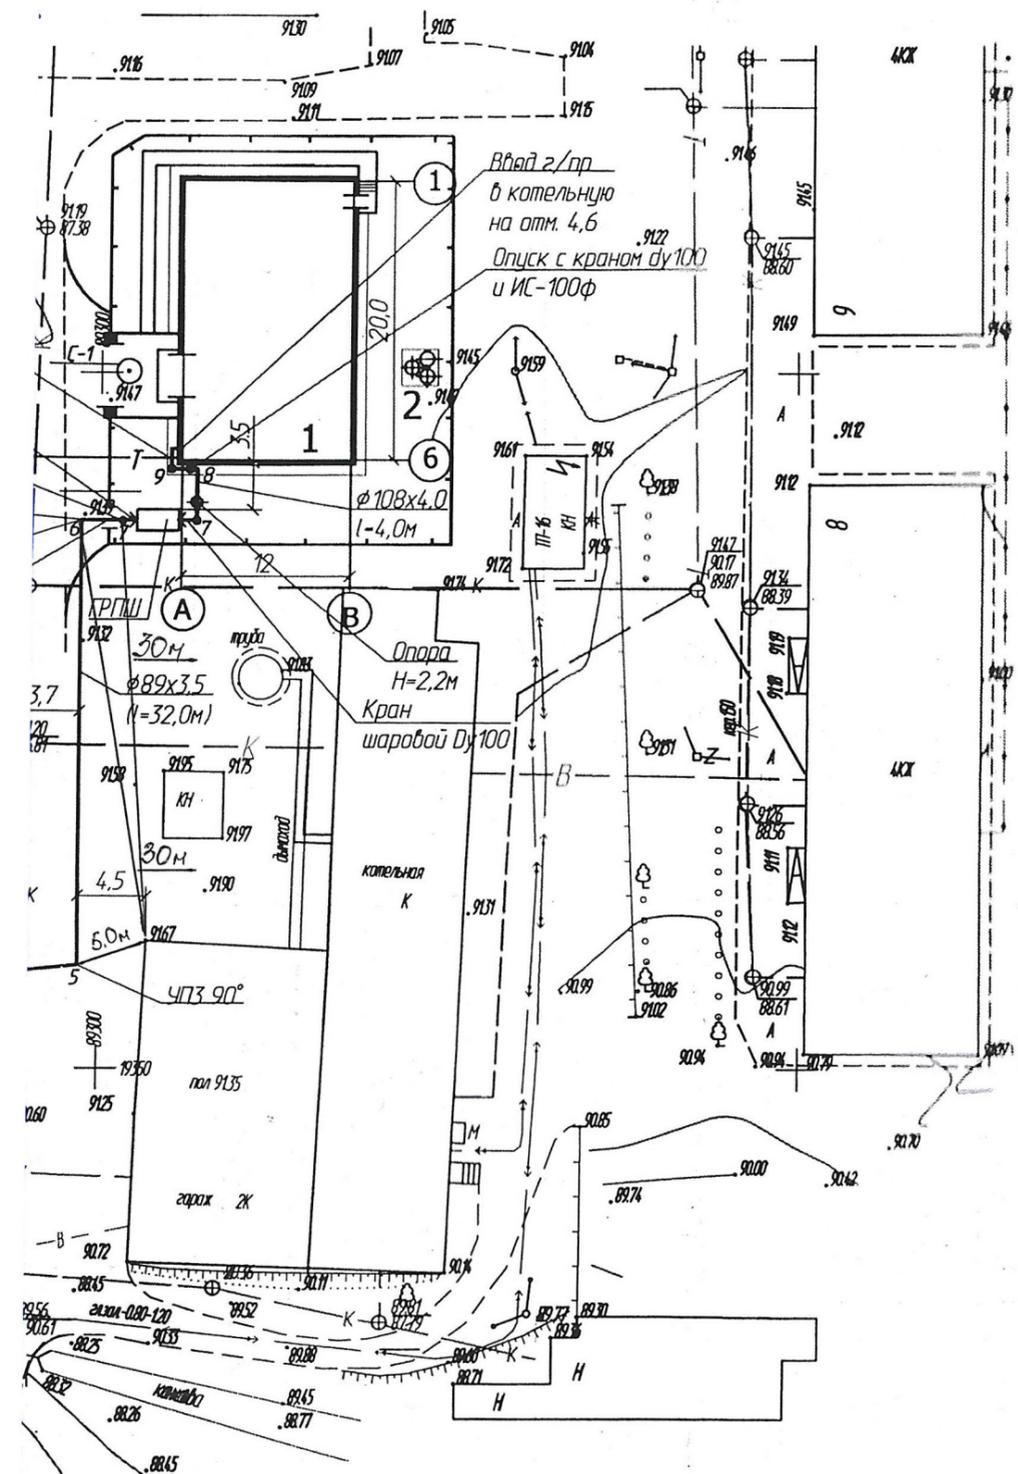

Исполнительный план на газопровод среднего давления в г. Пучеж к блочно-модульной котельной мощностью 6,0 МВт по ул. Грибоедова

Главный инженер	Крайкин А.В.	М1:500	проект №06-02-2010	Лист
Начальник ПТО	Экономова Л.В.		-ГСН	1
Старший мастер	Маршинов А.А.	ООО СТРОЙПРОЕКТ ИВАНОВО-ВОЗНЕСЕНСК промышленное и гражданское строительство		
Инженер ПТО	Агафонова О.М.			

Профиль газопровода

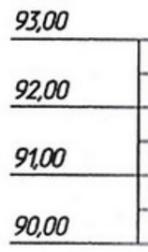


М 1:500 по гар.
1:100 по верт.

Условный горизонт 85,00

Отм. земли проектируемая, м	
Отм. земли фактическая, м	
Отм. дна траншеи, м	
Отм. верха трубы, м	
Глубина траншеи, м	
Обозначение трубы и тип изоляции	
Основание	
Уклон, %	Длина, м
Расстояние, м	
Пикет	
Развернутый план	


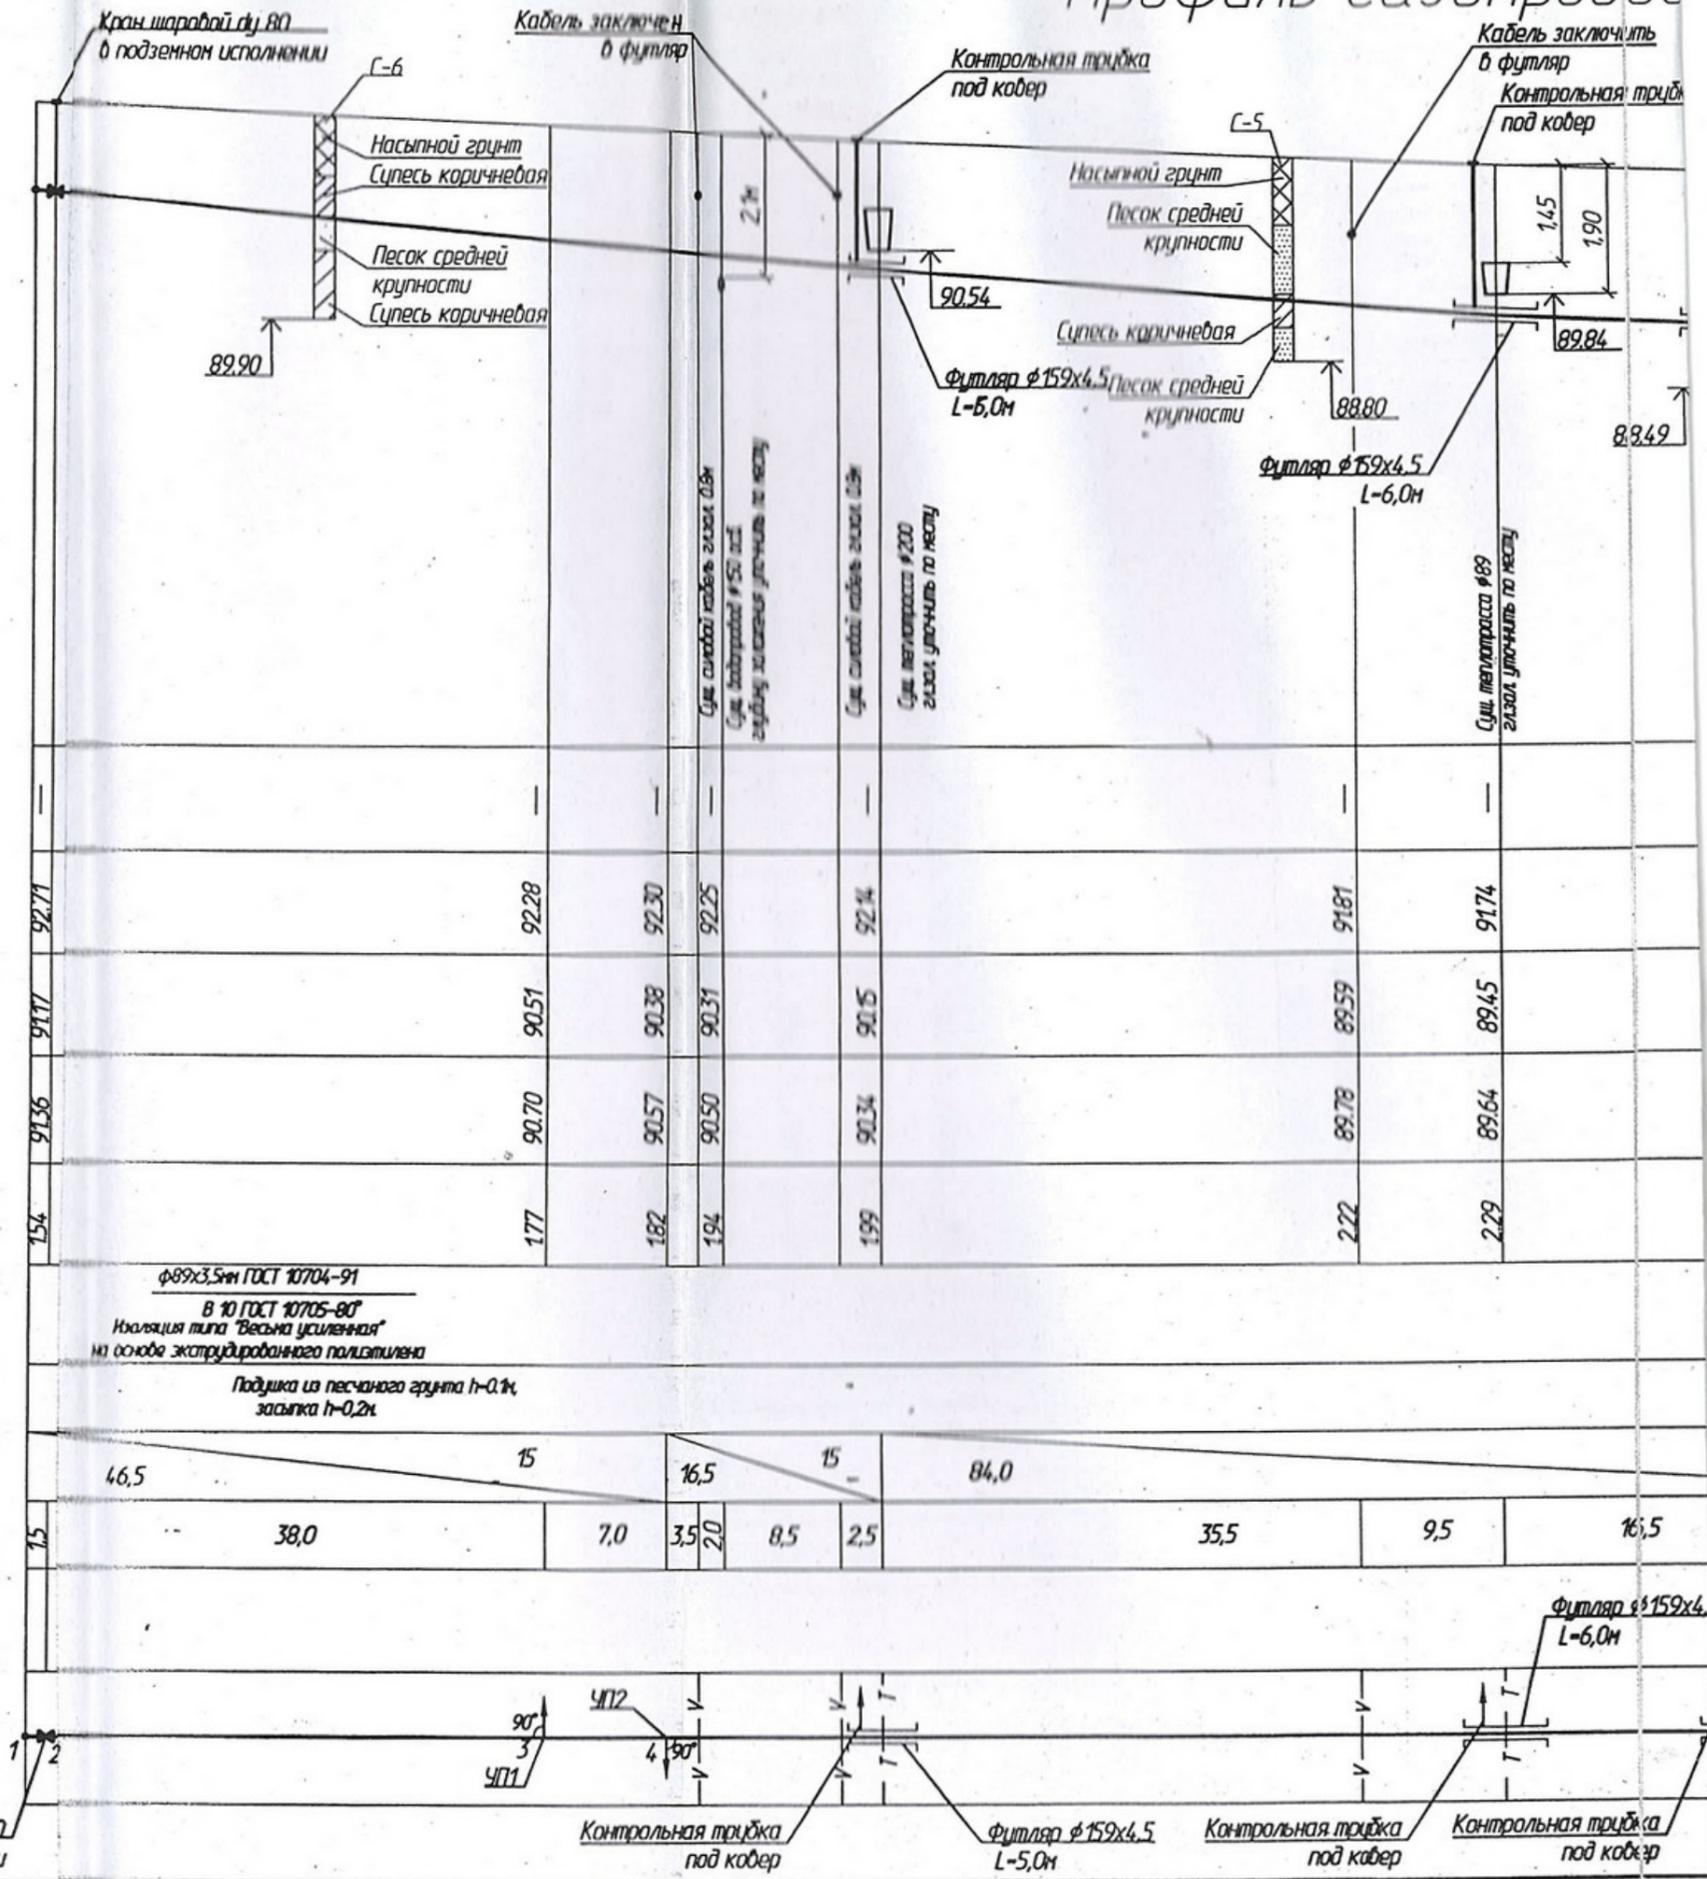


ф89x3,5мм ГОСТ 10704-91										
В 10 ГОСТ 10705-80										
Изоляция типа "Весьма усиленная"										
Подушка из песчаного грунта h=0,1м,										
засыпка h=0,2м										
46,5	15	16,5	15	84,0						
15	38,0	7,0	3,5	2,0	8,5	2,5	35,5	9,5	16,5	

