



ДЕПАРТАМЕНТ УПРАВЛЕНИЯ ИМУЩЕСТВОМ ИВАНОВСКОЙ ОБЛАСТИ

РАСПОРЯЖЕНИЕ

от 24.11.2023

№ 311

г. Иваново

Об установлении зоны с особыми условиями использования территории

В соответствии со статьями 57.1, 106 Земельного кодекса Российской Федерации, статьей 28 Федерального закона от 31.03.1999 № 69-ФЗ «О газоснабжении в Российской Федерации», статьей 32 Федерального закона от 13.07.2015 № 218-ФЗ «О государственной регистрации недвижимости», Положением о Департаменте управления имуществом Ивановской области, утвержденным постановлением Правительства Ивановской области от 08.02.2013 № 31-п, на основании обращения АО «Ивановогоргаз», являющегося правообладателем объекта недвижимости с кадастровым номером 37:24:040213:1066 от 14.11.2023 № 217/и:

1. Установить зону с особыми условиями использования территории в отношении объекта: «Подземно-надземный газопровод низкого давления, лит. Г209», кадастровый номер 37:24:040213:1066, местоположение: Ивановская область, город Иваново, пер. Союзный, 8, ул. Кузнецова, 42/32 (далее – Объект).

2. Границы зоны с особыми условиями использования территории устанавливаются на основании описания местоположения границ зоны с особыми условиями использования территории Объекта, выполненного кадастровым инженером Краснощековой Е.В. (прилагается).

3. На земельные участки в границах зоны с особыми условиями использования территории наложить ограничения (обременения), предусмотренные пунктами 14, 15, 16 Правил охраны газораспределительных сетей, утвержденных постановлением Правительства Российской Федерации от 20.11.2000 № 878.

4. Зона с особыми условиями использования территории устанавливается на период эксплуатации Объекта.

5. Обязанность акционерного общества «Газпром газораспределение Иваново» (ИНН 3730006498; ОГРН 1023700530611; КПП 370201001; место нахождения юридического лица: 153020, Ивановская область, г. Иваново, ул. Окуловой, 59), по возмещению убытков лицам, указанным в статье 57.1 Земельного кодекса Российской Федерации, наступает со дня внесения сведений о зоне с особыми

условиями использования территории Объекта в Единый государственный реестр недвижимости.

6. Отделу земельной политики управления земельно-имущественных отношений Департамента управления имуществом Ивановской области:

- направить настоящее распоряжение в Администрацию г. Иваново Ивановской области в срок не позднее пяти рабочих дней с даты подписания настоящего распоряжения;

- обеспечить официальное опубликование в официальном сетевом издании «Ивановская газета - сайт» настоящего распоряжения в течение 10 дней с даты подписания настоящего распоряжения;

- направить настоящее распоряжение в Управление Федеральной службы государственной регистрации, кадастра и картографии по Ивановской области в срок не позднее пяти рабочих дней с даты подписания настоящего распоряжения.

7. Настоящее распоряжение вступает в силу с даты официального опубликования.

Член Правительства Ивановской области,
директор Департамента управления
имуществом Ивановской области



С.Ю. Роцин

ГРАФИЧЕСКОЕ ОПИСАНИЕ
местоположения границ населенных пунктов, территориальных зон,
особо охраняемых природных территорий,
зон с особыми условиями использования территории
Охранная зона подземно-надземного газопровода низкого давления лит. Г209
 (наименование объекта местоположение границ, которого описано
 (далее - объект)

Раздел 1

Сведения об объекте		
№ п/п	Характеристики объекта	Описание характеристик
1	2	3
1	Местоположение объекта	Ивановская область, городской округ Иваново, город Иваново
2	Площадь объекта +/- величина погрешности определения площади (Р +/- Дельта Р)	1440 кв. м +/- 13 кв. м
3	Иные характеристики объекта	<p>Правила охраны газораспределительных сетей: Пункт 14. На земельные участки, входящие в охранные зоны газораспределительных сетей, в целях предупреждения их повреждения или нарушения условий их нормальной эксплуатации налагаются ограничения (обременения), которыми запрещается лицам, указанным в пункте 2 настоящих Правил: а) строить объекты жилищно-гражданского и производственного назначения; б) сносить и реконструировать мосты, коллекторы, автомобильные и железные дороги с расположенными на них газораспределительными сетями без предварительного выноса этих газопроводов по согласованию с эксплуатационными организациями; в) разрушать берегоукрепительные сооружения, водопропускные устройства, земляные и иные сооружения, предохраняющие газораспределительные сети от разрушений; г) перемещать, повреждать, засыпать и уничтожать опознавательные знаки, контрольно-измерительные пункты и другие устройства газораспределительных сетей; д) устраивать свалки и склады, разливать растворы кислот, солей, щелочей и других химически активных веществ; е) огораживать и перегораживать охранные зоны, препятствовать доступу персонала эксплуатационных организаций к газораспределительным сетям, проведению обслуживания и устранению повреждений газораспределительных сетей; ж) разводить огонь и размещать источники огня; з) рыть погребов, копать и обрабатывать почву сельскохозяйственными и мелиоративными орудиями и механизмами на глубину более 0,3 метра; и) открывать калитки и двери газорегуляторных пунктов, станций катодной и дренажной защиты, люки подземных колодцев,</p>

		<p>включать или отключать электроснабжение средств связи, освещения и систем телемеханики; к) набрасывать, приставлять и привязывать к опорам и надземным газопроводам, ограждениям и зданиям газораспределительных сетей посторонние предметы, лестницы, влезать на них; л) самовольно подключаться к газораспределительным сетям. Пункт 15. Лесохозяйственные, сельскохозяйственные и другие работы, не подпадающие под ограничения, указанные в пункте 14 настоящих Правил, и не связанные с нарушением земельного горизонта и обработкой почвы на глубину более 0,3 метра, производятся собственниками, владельцами или пользователями земельных участков в охранной зоне газораспределительной сети при условии предварительного письменного уведомления эксплуатационной организации не менее чем за 3 рабочих дня до начала работ. Пункт 16. Хозяйственная деятельность в охранных зонах газораспределительных сетей, не предусмотренная пунктами 14 и 15 настоящих Правил, при которой производится нарушение поверхности земельного участка и обработка почвы на глубину более 0,3 метра, осуществляется на основании письменного разрешения эксплуатационной организации газораспределительных сетей.</p>
--	--	---

Раздел 2

Сведения о местоположении границ объекта					
1. Система координат <u>МСК-37, Зона 2</u>					
2. Сведения о характерных точках границ объекта					
Обозначение характерных точек границ	Координаты, м		Метод определения координат характерной точки	Средняя квадратическая погрешность положения характерной точки (M _t), м	Описание обозначения точки на местности (при наличии)
	X	Y			
1	2	3	4	5	6
1	305625.43	2214042.16	аналитический	0.1	–
2	305639.95	2214055.08	аналитический	0.1	–
3	305631.86	2214062.90	аналитический	0.1	–
4	305637.64	2214068.89	аналитический	0.1	–
5	305634.76	2214071.67	аналитический	0.1	–
6	305626.20	2214062.80	аналитический	0.1	–
7	305634.07	2214055.20	аналитический	0.1	–
8	305623.55	2214045.84	аналитический	0.1	–
9	305622.37	2214045.59	аналитический	0.1	–
10	305620.37	2214051.88	аналитический	0.1	–
11	305582.88	2214039.99	аналитический	0.1	–
12	305583.54	2214037.90	аналитический	0.1	–
13	305581.80	2214037.32	аналитический	0.1	–
14	305580.64	2214039.74	аналитический	0.1	–
15	305572.06	2214036.04	аналитический	0.1	–
16	305571.84	2214036.61	аналитический	0.1	–
17	305571.25	2214037.42	аналитический	0.1	–
18	305570.98	2214037.65	аналитический	0.1	–
19	305550.90	2214103.03	аналитический	0.1	–
20	305551.61	2214103.25	аналитический	0.1	–
21	305547.59	2214115.99	аналитический	0.1	–
22	305546.58	2214116.50	аналитический	0.1	–
23	305526.68	2214182.22	аналитический	0.1	–
24	305527.09	2214182.60	аналитический	0.1	–
25	305523.23	2214194.77	аналитический	0.1	–


26	305522.39	2214194.73	аналитический	0.1	–
27	305499.13	2214267.96	аналитический	0.1	–
28	305504.93	2214269.76	аналитический	0.1	–
29	305503.75	2214273.58	аналитический	0.1	–
30	305494.09	2214270.60	аналитический	0.1	–
31	305519.04	2214192.05	аналитический	0.1	–
32	305519.88	2214192.09	аналитический	0.1	–
33	305522.88	2214182.64	аналитический	0.1	–
34	305522.48	2214182.29	аналитический	0.1	–
35	305542.98	2214114.58	аналитический	0.1	–
36	305544.36	2214112.91	аналитический	0.1	–
37	305547.32	2214103.55	аналитический	0.1	–
38	305546.68	2214103.17	аналитический	0.1	–
39	305567.50	2214035.35	аналитический	0.1	–
40	305568.29	2214034.69	аналитический	0.1	–
41	305569.82	2214030.72	аналитический	0.1	–
42	305578.70	2214034.54	аналитический	0.1	–
43	305579.72	2214032.42	аналитический	0.1	–
44	305585.83	2214034.45	аналитический	0.1	–
45	305586.10	2214034.46	аналитический	0.1	–
46	305588.55	2214035.30	аналитический	0.1	–
47	305587.90	2214037.39	аналитический	0.1	–
48	305617.77	2214046.86	аналитический	0.1	–
49	305619.65	2214040.91	аналитический	0.1	–
1	305625.43	2214042.16	аналитический	0.1	–

3. Сведения о характерных точках части (частей) границы объекта

Обозначение характерных точек части границы	Координаты, м		Метод определения координат характерной точки	Средняя квадратическая погрешность положения характерной точки (M _t), м	Описание обозначения точки на местности (при наличии)
	X	Y			
-	-	-	-	-	-

Приложения

План границ объекта

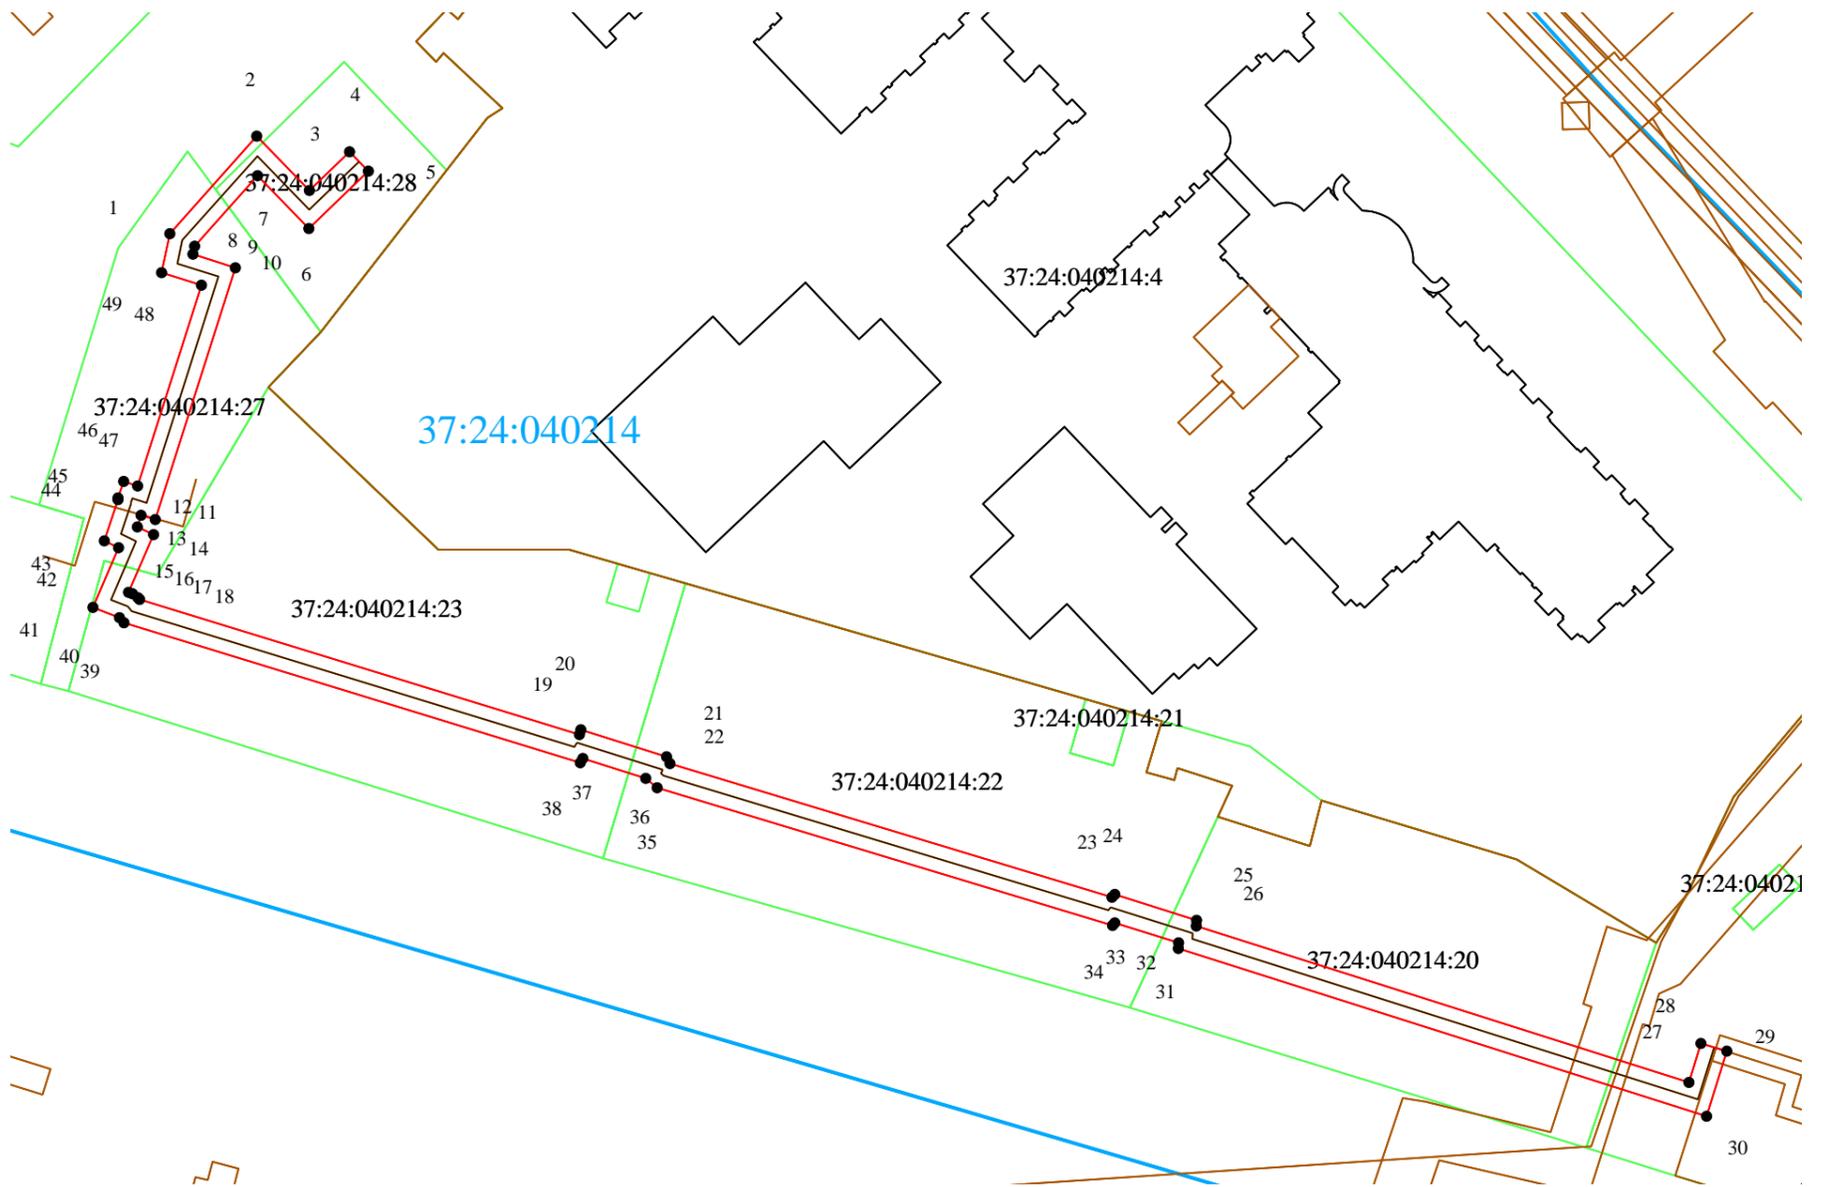

Масштаб 1: 1000

Используемые условные знаки и обозначения:

- - граница охранной зоны газораспределительной сети;
- - границы земельных участков;
- - граница кадастрового квартала;
- - границы зон с особыми условиями использования территорий;
- - границы объектов капитального строительства;
- 37:05:031612 - обозначение кадастрового квартала;
- 1 - характерная точка границы охранной зоны газораспределительной сети;
- :454 - надпись кадастрового номера земельного участка.

Филиал публично-правовой компании "Роскадастр" по Ивановской области

полное наименование органа регистрации прав

Выписка из Единого государственного реестра недвижимости об объекте недвижимости

Сведения о характеристиках объекта недвижимости

На основании запроса от 14.07.2023, поступившего на рассмотрение 14.07.2023, сообщаем, что согласно записям Единого государственного реестра недвижимости:

Раздел 1 Лист 1

Сооружение			
вид объекта недвижимости			
Лист № 1 раздела 1	Всего листов раздела 1: 2	Всего разделов: 4	Всего листов выписки: 8
14.07.2023г. № КУВИ-001/2023-162234118			
Кадастровый номер:	37:24:040213:1066		
Номер кадастрового квартала:	37:24:040214		
Дата присвоения кадастрового номера:	31.10.2013		
Ранее присвоенный государственный учетный номер:	Иной номер 32832; Инвентарный номер 24:401:002:000328320; Условный номер 37-37-01/115/2009-347		
Адрес:	Ивановская область, г.Иваново, пер. Союзный,8, ул. Кузнецова, 42/32		
Площадь:	данные отсутствуют		
Основная характеристика (для сооружения):	тип	значение	единица измерения
	протяженность	510	в метрах
Назначение:	Иное сооружение (газопровод)		
Наименование:	Подземно-надземный газопровод низкого давления, лит. Г209		
Количество этажей, в том числе подземных этажей:	данные отсутствуют		
Год ввода в эксплуатацию по завершении строительства:	данные отсутствуют		
Год завершения строительства:	данные отсутствуют		
Кадастровая стоимость, руб.:	не определена		
Кадастровые номера иных объектов недвижимости, в пределах которых расположен объект недвижимости:	37:24:040214:28, 37:24:040214:27, 37:24:040214:23, 37:24:040214:22, 37:24:040214:20, 37:24:040214:19, 37:24:020501:929		
Кадастровые номера помещений, машино-мест, расположенных в здании или сооружении:	данные отсутствуют		
Кадастровые номера объектов недвижимости, из которых образован объект недвижимости:	данные отсутствуют		
Кадастровые номера образованных объектов недвижимости:	данные отсутствуют		
Сведения о включении объекта недвижимости в состав предприятия как имущественного комплекса:	данные отсутствуют		
Сведения о включении объекта недвижимости в состав единого недвижимого комплекса:	данные отсутствуют		



ДОКУМЕНТ ПОДПИСАН
ЭЛЕКТРОННОЙ ПОДПИСЬЮ

Сертификат: 3094B7974B3CA8E1F07A347CFAD6FA78

Владелец: ФЕДЕРАЛЬНАЯ СЛУЖБА ГОСУДАРСТВЕННОЙ
РЕГИСТРАЦИИ, КАДАСТРА И КАРТОГРАФИИ
Действителен: с 17.05.2022 по 10.08.2023

полное наименование должности

инициалы, фамилия

Сооружение			
вид объекта недвижимости			
Лист № 2 раздела 1	Всего листов раздела 1: 2	Всего разделов: 4	Всего листов выписки: 8
14.07.2023г. № КУВИ-001/2023-162234118			
Кадастровый номер:		37:24:040213:1066	
Виды разрешенного использования:		данные отсутствуют	
Сведения о включении объекта недвижимости в реестр объектов культурного наследия:		данные отсутствуют	
Сведения о кадастровом инженере:		26324, изменением сведений о конфигурации сооружения с кадастровым номером 37:24:040213:1066, 37-1-204-15, 2015-12-01	
Статус записи об объекте недвижимости:		Сведения об объекте недвижимости имеют статус "актуальные, ранее учтенные"	
Особые отметки:		Сведения, необходимые для заполнения разделов: 6 - Сведения о частях объекта недвижимости; 7 - Перечень помещений, машино-мест, расположенных в здании, сооружении; 8 - План расположения помещения, машино-места на этаже (плане этажа), отсутствуют.	
Получатель выписки:		Ястребов Владимир Васильевич	



ДОКУМЕНТ ПОДПИСАН
ЭЛЕКТРОННОЙ ПОДПИСЬЮ

Сертификат: 3094B7974B3CA8E1F07A347CFAD6FA78

Владелец: ФЕДЕРАЛЬНАЯ СЛУЖБА ГОСУДАРСТВЕННОЙ
РЕГИСТРАЦИИ, КАДАСТРА И КАРТОГРАФИИ
Действителен: с 17.05.2022 по 10.08.2023

полное наименование должности

инициалы, фамилия

Выписка из Единого государственного реестра недвижимости об объекте недвижимости
Сведения о зарегистрированных правах

Сооружение			
вид объекта недвижимости			
Лист № 1 раздела 2	Всего листов раздела 2: 1	Всего разделов: 4	Всего листов выписки: 8
14.07.2023г. № КУВИ-001/2023-162234118			
Кадастровый номер:		37:24:040213:1066	
1	Правообладатель (правообладатели):	1.1	Акционерное общество "Ивановогоргаз", ИНН: 3731019771
	Сведения о возможности предоставления третьим лицам персональных данных физического лица:	1.1.1	данные отсутствуют
2	Вид, номер, дата и время государственной регистрации права:	2.1	Собственность 37-37-01/115/2009-347 02.07.2009 00:00:00
3	Сведения об осуществлении государственной регистрации сделки, права без необходимого в силу закона согласия третьего лица, органа:	3.1	данные отсутствуют
4	Ограничение прав и обременение объекта недвижимости:	не зарегистрировано	
5	Договоры участия в долевом строительстве:	не зарегистрировано	
6	Заявленные в судебном порядке права требования:	данные отсутствуют	
7	Сведения о возможности предоставления третьим лицам персональных данных физического лица	данные отсутствуют	
8	Сведения о возражении в отношении зарегистрированного права:	данные отсутствуют	
9	Сведения о наличии решения об изъятии объекта недвижимости для государственных и муниципальных нужд:	данные отсутствуют	
10	Сведения о невозможности государственной регистрации без личного участия правообладателя или его законного представителя:	данные отсутствуют	
11	Правопритязания и сведения о наличии поступивших, но не рассмотренных заявлений о проведении государственной регистрации права (перехода, прекращения права), ограничения права или обременения объекта недвижимости, сделки в отношении объекта недвижимости:	отсутствуют	



ДОКУМЕНТ ПОДПИСАН
ЭЛЕКТРОННОЙ ПОДПИСЬЮ

Сертификат: 3094В7974ВЗСА8Е1F07А347CFAD6FA78

Владелец: ФЕДЕРАЛЬНАЯ СЛУЖБА ГОСУДАРСТВЕННОЙ

РЕГИСТРАЦИИ, КАДАСТРА И КАРТОГРАФИИ

Действителен: с 17.05.2022 по 10.08.2023


полное наименование должности

инициалы, фамилия

Выписка из Единого государственного реестра недвижимости об объекте недвижимости
 Описание местоположения объекта недвижимости

Сооружение			
вид объекта недвижимости			
Лист № 1 раздела 5	Всего листов раздела 5: 1	Всего разделов: 4	Всего листов выписки: 8
14.07.2023г. № КУВИ-001/2023-162234118			
Кадастровый номер:		37:24:040213:1066	

Схема расположения объекта недвижимости (части объекта недвижимости) на земельном участке(ах)

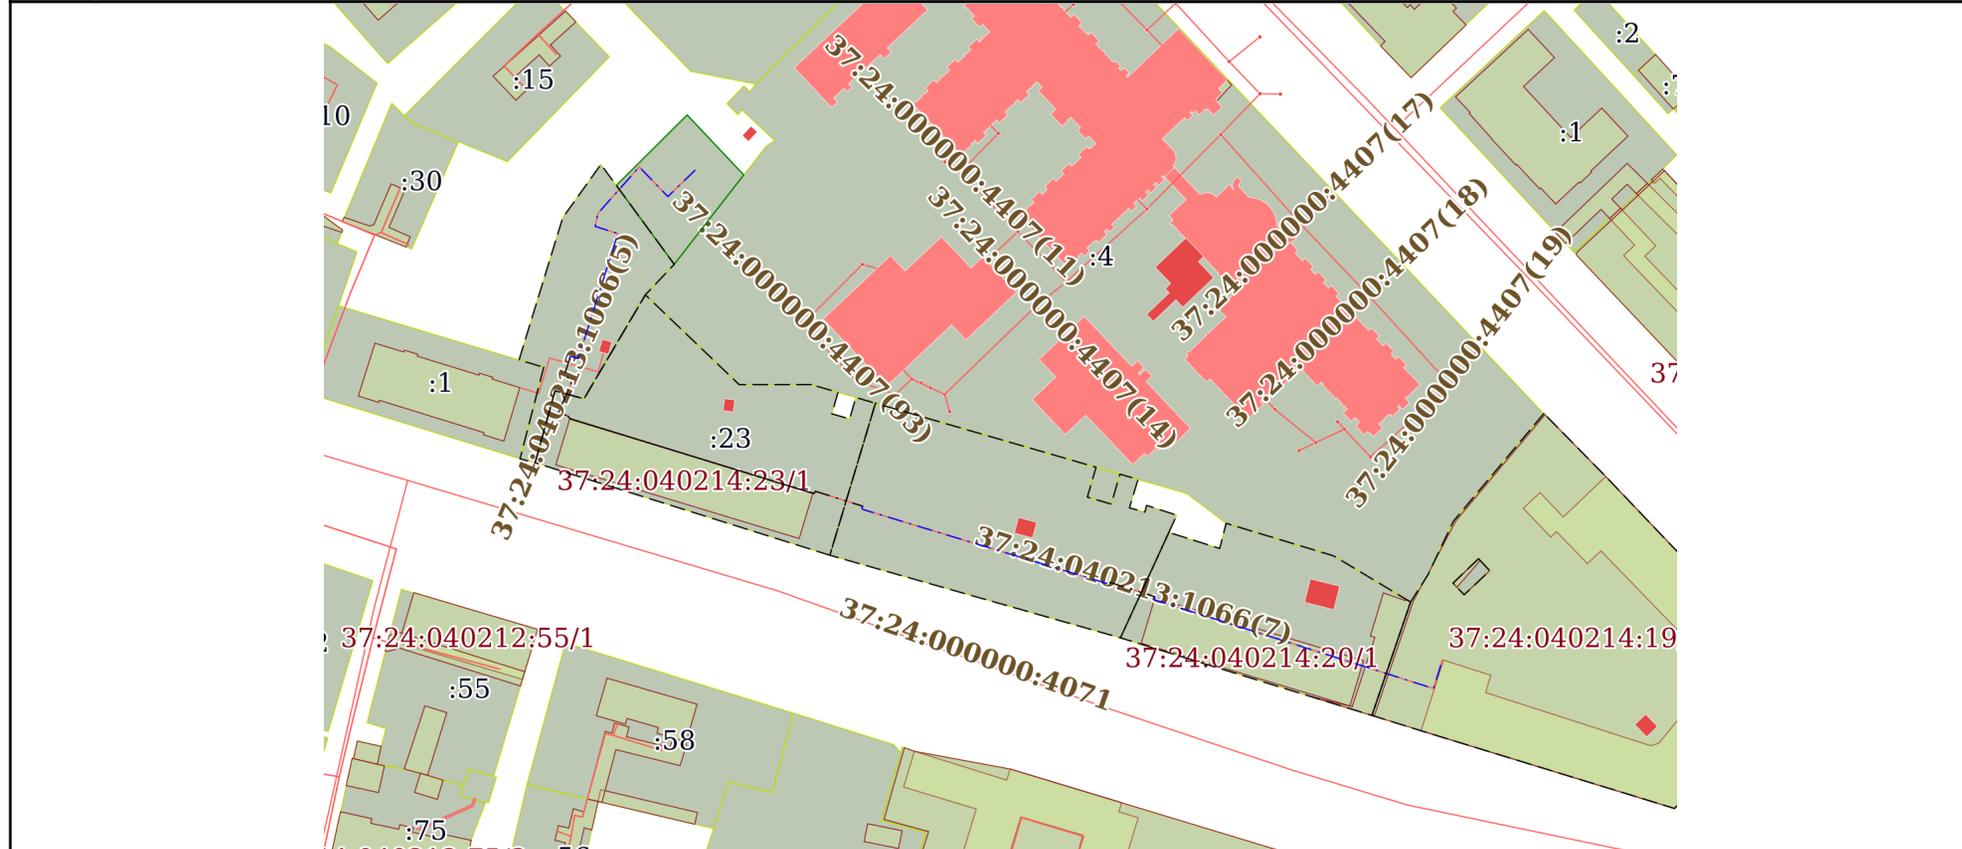

Масштаб 1:2000 Условные обозначения:

полное наименование должности	 ДОКУМЕНТ ПОДПИСАН ЭЛЕКТРОННОЙ ПОДПИСЬЮ	инициалы, фамилия
	Сертификат: 3094В7974ВЗСА8Е1F07А347СFAD6FA78 Владелец: ФЕДЕРАЛЬНАЯ СЛУЖБА ГОСУДАРСТВЕННОЙ РЕГИСТРАЦИИ, КАДАСТРА И КАРТОГРАФИИ Действителен: с 17.05.2022 по 10.08.2023	

Выписка из Единого государственного реестра недвижимости об объекте недвижимости

Описание местоположения объекта недвижимости

Сооружение			
вид объекта недвижимости			
Лист № 1 раздела 5.1	Всего листов раздела 5.1: 4	Всего разделов: 4	Всего листов выписки: 8
14.07.2023г. № КУВИ-001/2023-162234118			
Кадастровый номер:		37:24:040213:1066	

1. Сведения о координатах характерных точек контура объекта недвижимости

Система координат МСК-37, зона 2

Номер точки	Координаты, м		Радиус, м	Средняя квадратическая погрешность определения координат характерных точек контура, м	Глубина, высота, м	
	X	Y			H1	H2
1	2	3	4	5	6	7
1	305585.45	2214036.35	-	0.1	данные отсутствуют	данные отсутствуют
2	305586.06	2214036.56	-	0.1	данные отсутствуют	данные отсутствуют
3	305585.39	2214038.69	-	0.1	данные отсутствуют	данные отсутствуют
4	305619.07	2214049.37	-	0.1	данные отсутствуют	данные отсутствуют
5	305621.01	2214043.25	-	0.1	данные отсутствуют	данные отсутствуют
6	305624.49	2214044	-	0.1	данные отсутствуют	данные отсутствуют
7	305637.01	2214055.14	-	0.1	данные отсутствуют	данные отсутствуют
8	305629.03	2214062.85	-	0.1	данные отсутствуют	данные отсутствуют
9	305636.2	2214070.28	-	0.1	данные отсутствуют	данные отсутствуют
1	305569.97	2214035.89	-	0.1	данные отсутствуют	данные отсутствуют
2	305569.24	2214036.5	-	0.1	данные отсутствуют	данные отсутствуют
3	305549.05	2214102.26	-	0.1	данные отсутствуют	данные отсутствуют



ДОКУМЕНТ ПОДПИСАН
ЭЛЕКТРОННОЙ ПОДПИСЬЮ

Сертификат: 3094B7974B3CA8E1F07A347CFAD6FA78

Владелец: ФЕДЕРАЛЬНАЯ СЛУЖБА ГОСУДАРСТВЕННОЙ
РЕГИСТРАЦИИ, КАДАСТРА И КАРТОГРАФИИ
Действителен: с 17.05.2022 по 10.08.2023

полное наименование должности

инициалы, фамилия

Сооружение

вид объекта недвижимости

Лист № 2 раздела 5.1

Всего листов раздела 5.1: 4

Всего разделов: 4

Всего листов выписки: 8

14.07.2023г. № КУВИ-001/2023-162234118

Кадастровый номер:

37:24:040213:1066

4	305549.7	2214102.65	-	0.1	данные отсутствуют	данные отсутствуют
1	305545.68	2214115.39	-	0.1	данные отсутствуют	данные отсутствуют
2	305545.11	2214115.14	-	0.1	данные отсутствуют	данные отсутствуют
3	305544.78	2214115.54	-	0.1	данные отсутствуют	данные отсутствуют
4	305524.77	2214181.64	-	0.1	данные отсутствуют	данные отсутствуют
5	305525.18	2214182	-	0.1	данные отсутствуют	данные отсутствуют
1	305521.32	2214194.16	-	0.1	данные отсутствуют	данные отсутствуют
2	305520.48	2214194.12	-	0.1	данные отсутствуют	данные отсутствуют
3	305496.61	2214269.28	-	0.1	данные отсутствуют	данные отсутствуют
4	305504.34	2214271.67	-	0.1	данные отсутствуют	данные отсутствуют
1	305585.45	2214036.35	-	0.1	данные отсутствуют	данные отсутствуют
2	305585.2	2214036.35	-	0.5	данные отсутствуют	данные отсутствуют
3	305580.76	2214034.87	-	0.5	данные отсутствуют	данные отсутствуют
4	305579.67	2214037.14	-	0.5	данные отсутствуют	данные отсутствуют
5	305570.94	2214033.38	-	0.5	данные отсутствуют	данные отсутствуют
6	305569.97	2214035.89	-	0.1	данные отсутствуют	данные отсутствуют
1	305549.7	2214102.65	-	0.1	данные отсутствуют	данные отсутствуют



ДОКУМЕНТ ПОДПИСАН
ЭЛЕКТРОННОЙ ПОДПИСЬЮ

Сертификат: 3094B7974B3CA8E1F07A347CFAD6FA78

Владелец: ФЕДЕРАЛЬНАЯ СЛУЖБА ГОСУДАРСТВЕННОЙ
РЕГИСТРАЦИИ, КАДАСТРА И КАРТОГРАФИИ
Действителен: с 17.05.2022 по 10.08.2023

полное наименование должности

инициалы, фамилия

Сооружение						
вид объекта недвижимости						
Лист № 3 раздела 5.1		Всего листов раздела 5.1: 4		Всего разделов: 4		Всего листов выписки: 8
14.07.2023г. № КУВИ-001/2023-162234118						
Кадастровый номер:				37:24:040213:1066		
2	305545.68	2214115.39	-	0.1	данные отсутствуют	данные отсутствуют
1	305525.18	2214182	-	0.1	данные отсутствуют	данные отсутствуют
2	305521.32	2214194.17	-	0.5	данные отсутствуют	данные отсутствуют
2. Сведения о предельных высоте и глубине конструктивных элементов объекта недвижимости						
Предельная глубина конструктивных элементов объекта недвижимости, м				данные отсутствуют		
Предельная высота конструктивных элементов объекта недвижимости, м				данные отсутствуют		



ДОКУМЕНТ ПОДПИСАН
ЭЛЕКТРОННОЙ ПОДПИСЬЮ

Сертификат: 3094B7974B3CA8E1F07A347CFAD6FA78

Владелец: ФЕДЕРАЛЬНАЯ СЛУЖБА ГОСУДАРСТВЕННОЙ
РЕГИСТРАЦИИ, КАДАСТРА И КАРТОГРАФИИ
Действителен: с 17.05.2022 по 10.08.2023

полное наименование должности

инициалы, фамилия

Сооружение			
вид объекта недвижимости			
Лист № 4 раздела 5.1	Всего листов раздела 5.1: 4	Всего разделов: 4	Всего листов выписки: 8

14.07.2023г. № КУВИ-001/2023-162234118

Кадастровый номер: 37:24:040213:1066

3. Сведения о характерных точках пересечения контура объекта недвижимости с контуром (контурами) иных зданий, сооружений, объектов незавершенного строительства

Система координат 37.4

Номера характерных точек контура	Координаты, м		Средняя квадратическая погрешность определения координат характерных точек контура, м	Глубина, высота, м		Кадастровые номера иных объектов недвижимости, с контурами которых пересекается контур данного объекта недвижимости
	X	Y		H1	H2	
1	2	3	4	5	6	7
данные отсутствуют	данные отсутствуют	данные отсутствуют	данные отсутствуют	данные отсутствуют	данные отсутствуют	данные отсутствуют



ДОКУМЕНТ ПОДПИСАН
ЭЛЕКТРОННОЙ ПОДПИСЬЮ

Сертификат: 3094B7974B3CA8E1F07A347CFAD6FA78


Владелец: ФЕДЕРАЛЬНАЯ СЛУЖБА ГОСУДАРСТВЕННОЙ

РЕГИСТРАЦИИ, КАДАСТРА И КАРТОГРАФИИ



Действителен: с 17.05.2022 по 10.08.2023

полное наименование должности

инициалы, фамилия

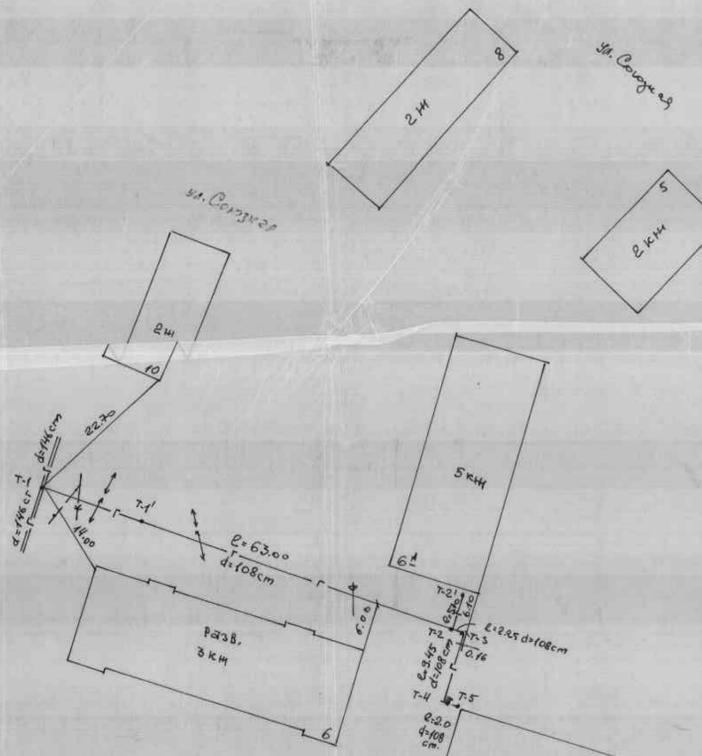


131.00		
130.00		
129.00		
128.00		
127.00		
126.00		

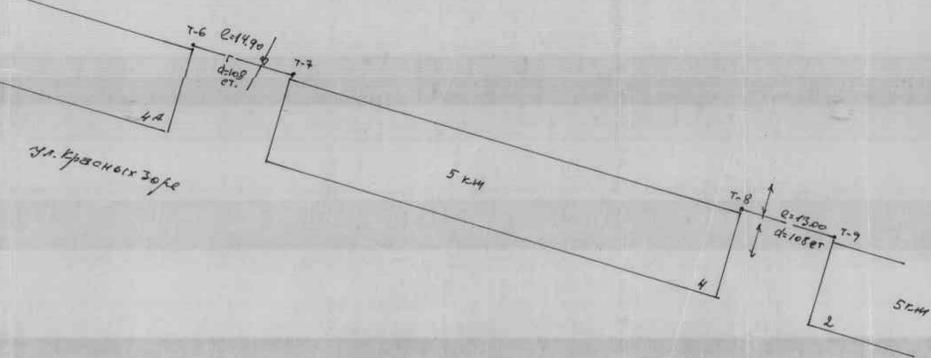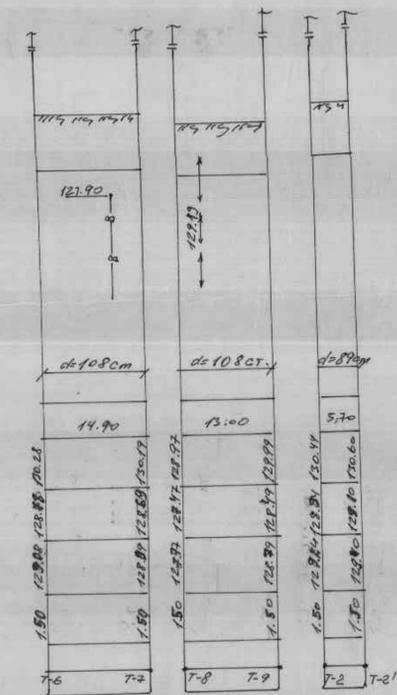




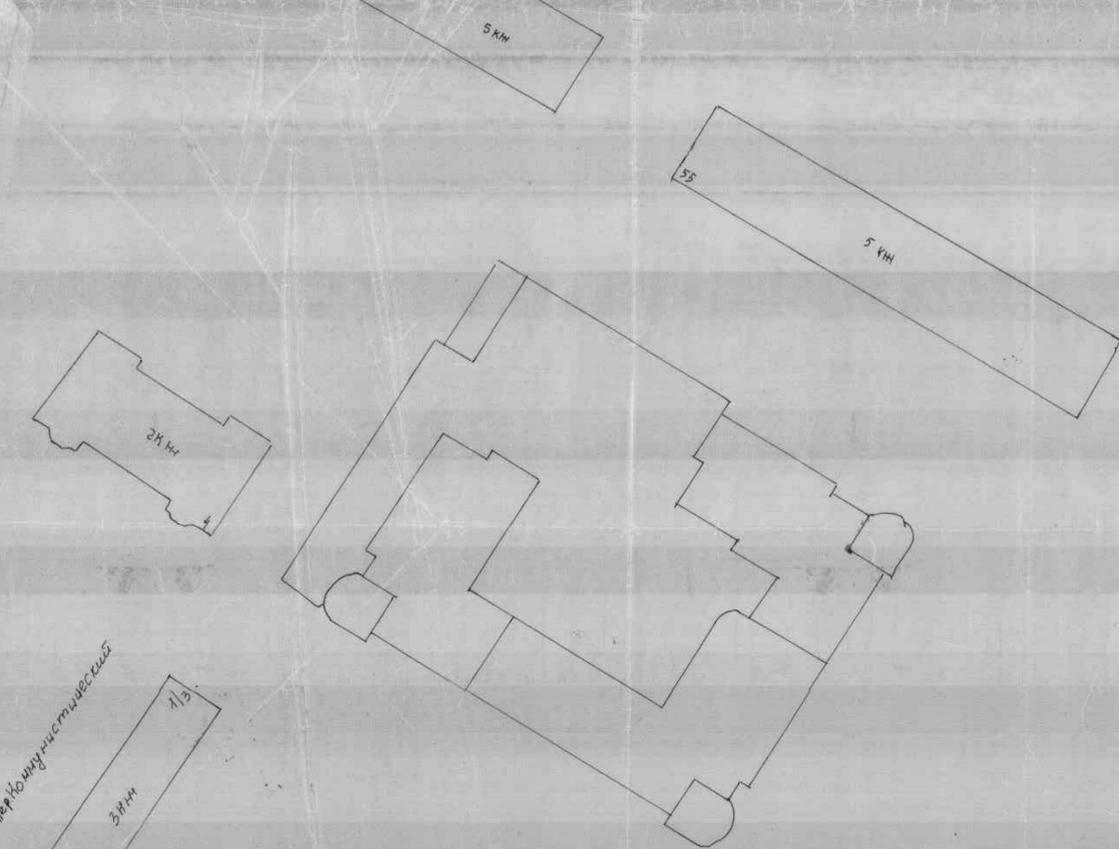


- Условные обозначения.**
- - - - - Существующий газопровод низкого давления
 - - - - - Новый пролонг. поддел. газ-д. низкого д-я
 - - - - - Новый пролонг. поддел. газ-д. низкого давления по фасаду
 - - - - - Электрокабель
 - - - - - Водопроводный кабель
 - - - - - Канализационный кабель

Узел "А"

Узел "Б"

Узел "В"

Узел "Д"

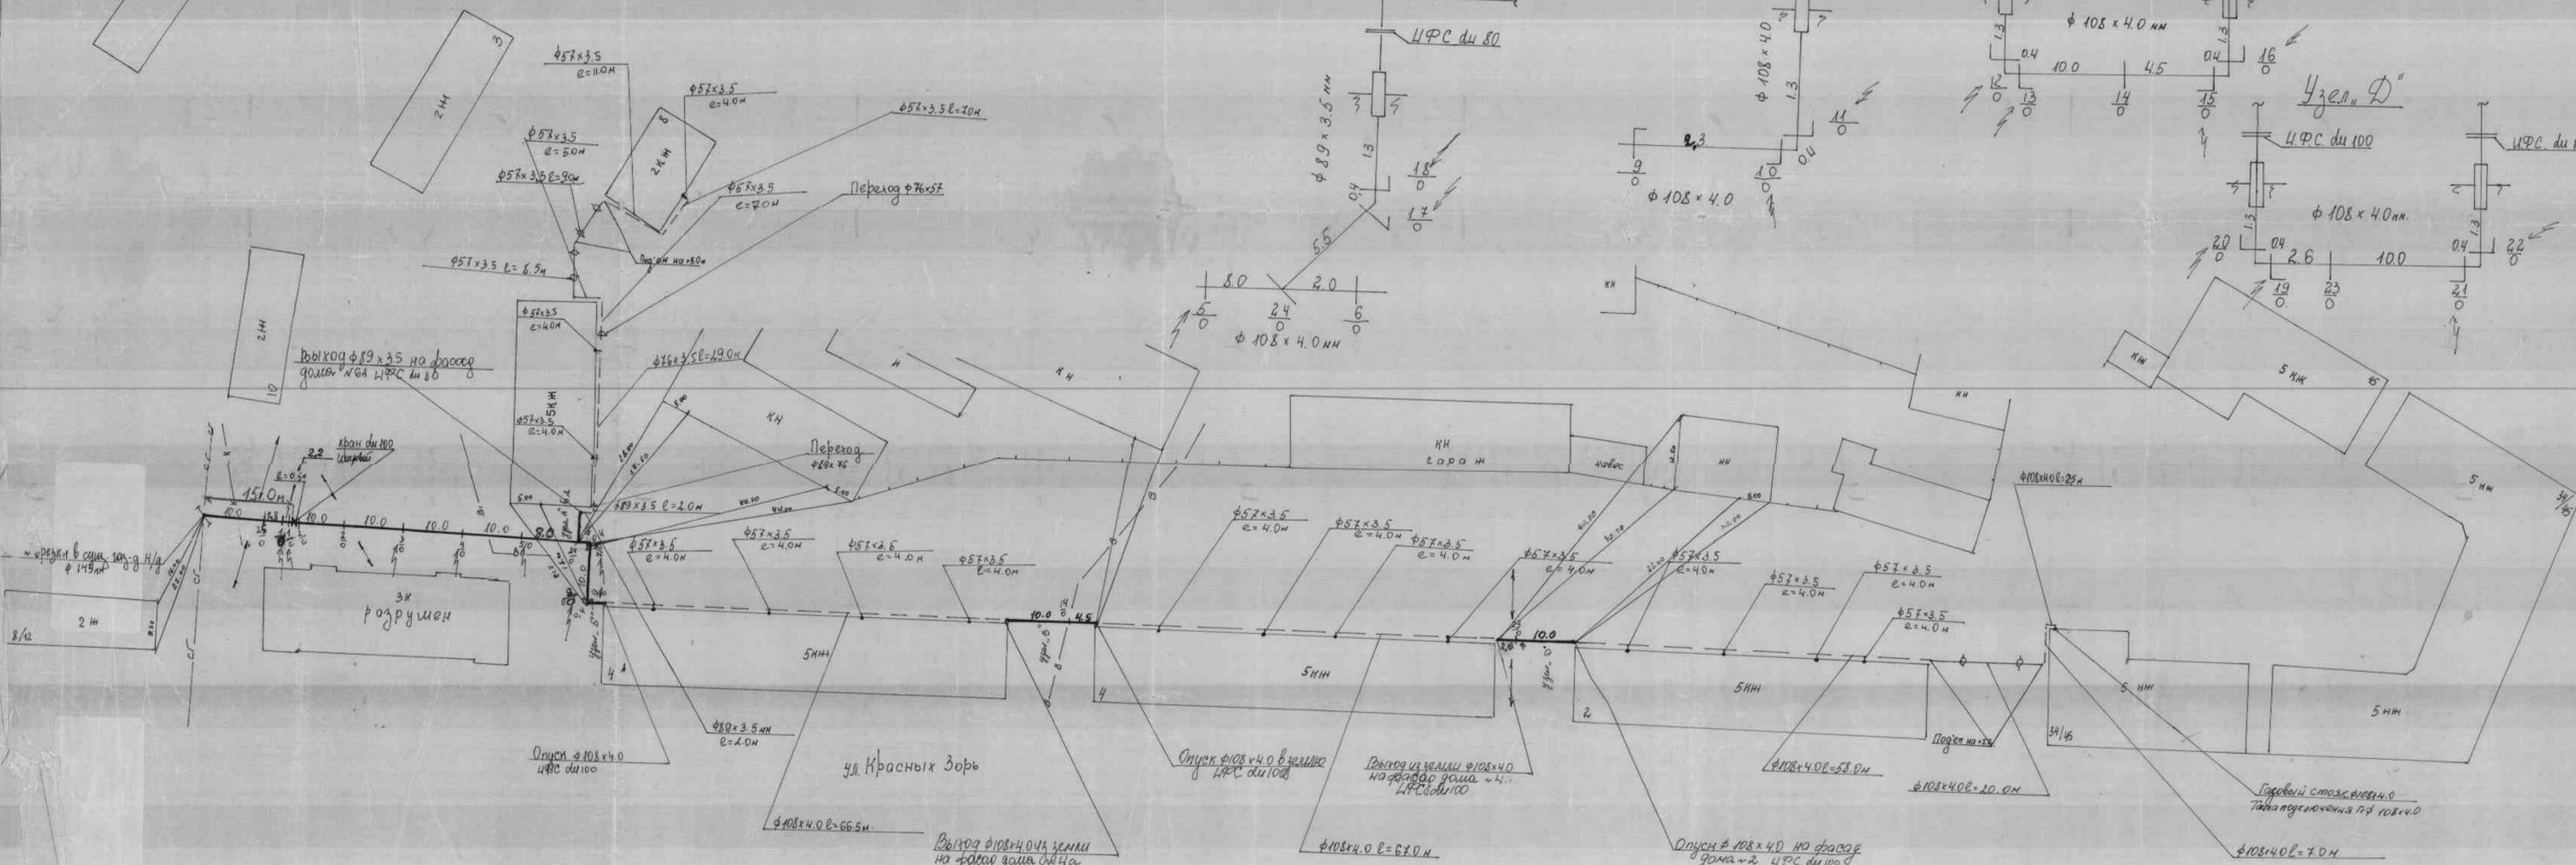



Система координат МСК-37, Зона 2			
Номер контура/всего контуров	Номера характерных точек контура	Координаты, м	
		X	Y
1/7	14	305545.68	2214115.39
1/7	15	305545.11	2214115.14
1/7	16	305544.78	2214115.54
1/7	17	305524.77	2214181.64
1/7	18	305525.18	2214182.00
2/7	10	305569.97	2214035.89
2/7	11	305569.24	2214036.50
2/7	12	305549.05	2214102.26
2/7	13	305549.70	2214102.65
3/7	1	305585.45	2214036.35
3/7	2	305586.06	2214036.56
3/7	3	305585.39	2214038.69
3/7	4	305619.07	2214049.37
3/7	5	305621.01	2214043.25
3/7	6	305624.49	2214044.00
3/7	7	305637.01	2214055.14
3/7	8	305629.03	2214062.85
3/7	9	305636.20	2214070.28
4/7	19	305521.32	2214194.16
4/7	20	305520.48	2214194.12
4/7	21	305496.61	2214269.28
4/7	22	305504.34	2214271.67
5/7	1	305585.45	2214036.35
5/7	23	305585.20	2214036.35
5/7	24	305580.76	2214034.87
5/7	25	305579.67	2214037.14
5/7	26	305570.94	2214033.38
5/7	10	305569.97	2214035.89
6/7	13	305549.70	2214102.65
6/7	14	305545.68	2214115.39
7/7	18	305525.18	2214182.00
7/7	27	305521.32	2214194.17

Согласовано:				

Взам. инв. №

Подпись и дата

Инв. № подл.

						Исполнительная съемка			
						Подземно-надземный газопровод низкого давления, лит. Г209			
Изм.	Колич.	Лист	№ док.	Подпись	Дата	Подземно-надземный газопровод низкого давления с кадастровым номером 37:24:040213:1066	Стадия	Лист	Листов
Разработал		Балабаев П.М.			07.2022			1	1
Руководитель		Рыбкин В.Е.			07.2022	Каталог координат оси газопровода	ООО «Первая координата»		
Гл. инженер		Долинин А.В.			07.2022				