

Станислав
ВОСКРЕСЕНСКИЙ:

"Надо добиваться хорошего качества воды"

Областной "Водоканал" представил программу работы в муниципальных образованиях региона на 2021 год. В планах предприятия – строительство и капитальный ремонт объектов водоснабжения и водоотведения в Иванове, Кинешме, Наволоках, Шуе, Кохме и Палехе. Об итогах работы в 2020 году и программе "Водоканала" на текущий год руководитель предприятия Александр Морозов доложил губернатору Станиславу Воскресенскому

Глава региона подчеркнул: приоритетом должны ставиться интересы жителей области. Несмотря на то что сегодня "Водоканал" работает в других населенных пунктах области, подчеркнул Станислав Воскресенский, все проекты, начатые в Иванове, должны быть завершены в срок. *"Вы сейчас идете и в другие муниципалитеты, но важно не надорваться, нужно очень внимательно рассчитать силы, с тем чтобы работа ваша была такая же последовательная и качественная, которой она сейчас является. Поэтому спокойно, муниципалитет за муниципалитетом надо наводить порядок и добиваться хорошего качества воды для жителей нашего региона"*, – сказал губернатор.

Сегодня "Водоканал" обеспечивает водоснабжение и водоотведение более чем для половины жителей Ивановской области. Компания работает в Иванове, Шуе, Наволоках, Кинешме, д. Филино Шуйского района и в селах Первомайский и Октябрьский Кинешемского района.

По словам главы региона, специалистам "Водоканала" предстоит масштабная работа по улучшению качества водопроводной воды и сокращению числа аварий на сетях. Пока ситуация с качеством воды неудовлетворительная. Однако, как отметил Станислав Воскресенский, специалисты предприятия уже проделали большой объем работы как в Иванове, так и в других муниципалитетах.

В качестве примера губернатор привел решение в 2020 году застарелой проблемы с качеством воды в Приволжске. В этом городе построена современная станция обезжелезивания, и теперь около 70% жителей (11 000 человек) обеспечены качественной питьевой водой.

По материалам пресс-службы областного правительства

АО "Водоканал": итоги и перспективы

Об итогах работы "Водоканала" в 2020 году и планах на 2021 год рассказал генеральный директор предприятия Александр Морозов.

- В Иванове продолжится реализация масштабного проекта в сфере водоснабжения: стартовавшая в 2020 году реконструкция системы водоподготовки в м. Авдотьино. К 2023 году 70% жителей города будут получать чистую питьевую воду, полностью соответствующую современным нормам. Важно, что этот дорогостоящий проект реализуется за счет невозвратного гранта НБР и не повлечет роста тарифа для ивановцев.

К сентябрю 2021 года "Водоканал" планирует полностью завершить реконструкцию очистных сооружений канализации в деревне Богданиха. Реализацию этого технически сложного проекта предприятие начало еще в 2012 году. Он также финансировался за счет невозвратных средств. Александр Морозов уточнил, что построенные объекты будут запускаться поэтапно, поэтому эффект жители Иванова, Кохмы и части Ивановского района почувствуют уже в 2021 году. Все поступающие на станцию стоки будут подвергаться глубокой очистке и не станут наносить вред реке Уводь, которая относится к бассейну Волги.

В рамках текущей работы в Иванове в 2020 году заменили 3,9 км ветхих водопроводных труб и переложили 2,2 км канализационных сетей, отремонтирован ключевой коллектор города. По оценкам специалистов "Водоканала", эффект от этих работ отразился на качестве водоснабжения порядка

18 000 ивановцев. В планах на текущий год – заменить 3,5 км водопроводных сетей. Это позволит повысить надежность водоснабжения около 20 000 ивановцев, проживающих в южной части города. По объектам водоотведения в 2021 году планируется заменить 2,2 км сетей. *"Речь идет о замене 1,2 км канализационных сетей в районе улиц Наумова и Павла Большевикова. Старые кирпичные трубы будут заменены на новые, из современных материалов. В этой части города проживает порядка 143 000 жителей"*, – добавил Александр Морозов.

- Прошлый год стал первым годом работы "Водоканала" в Кинешме. Специалисты привели в порядок водовод в микрорайоне "Автоагрегат" и пос. "Буденный", за счет этого для более 9000 человек и четырех детских садов обеспечена надежная подача воды.

Основная работа в Кинешме начнется в 2021 году. Как подчеркнул Александр Морозов, самые масштабные мероприятия здесь запланированы в рамках федеральной программы "Оздоровление Волги". Она затронет и Наволоки. Так, в 2021 году за счет федерального бюджета "Водоканал" приступает к строительству очистных сооружений канализации Кинешмы и системы водоотведения Наволок. В дальнейшем будет создана единая централизованная система водоотведения двух городов, в которых проживает почти 100 000 человек. Реализация проекта также позволит снизить к 2024 году объем отводимых в Волгу загрязненных сточных вод, что благоприятно скажется на экологической ситуации в целом. Также в 2021 году по федеральной программе "Чистая вода" начнутся работы по объединению в систему водопроводных сетей Кинешмы и Заволжска.

В рамках текущей работы "Водоканал" заменит в этом году водопровод через Богославский овраг – именно эта ветка стала причиной ограничения водоснабжения жителей города в январе. Начнется строительство водопровода по улицам Семашко и Межевой, что позволит повысить надежность водоснабжения микрорайона Залесье. За счет ввода в эксплуатацию водопроводной насосной станции по ул. Подгорной порядка 25 000 жителей, четыре школы и шесть детских садов получат стабильное давление в сети.

В 2021 году также выполнят капитальный ремонт северо-западного коллектора, отремонтируют напорные линии канализации, проходящие от КНС на ул. Подгорной и от

КНС с. Первомайский. За счет этих мер повысится надежность системы водоотведения для 20 000 кинешемцев, четырех школ и 10 детских садов в разных районах города.

- В Шуе в 2020 году построен водопроводный дюкер через Тезу и переложен водопровод в районе площади Революции. Замена сетей велась параллельно с благоустройством этой территории. В результате стабильное водоснабжение получили более 17 тысяч жителей заречной части Шуи и деревни Филино, а также 14 социальных объектов. В 2021 году заменят водопровод, проходящий по ул. Фабричной, что улучшит качество услуг для 3,5 тысячи жителей д. Филино. Ремонт объектов водоотведения – замена канализационного коллектора в районе ул. Генерала Белова и ремонт напорной линии канализации от КНС "Шуйских ситцев" до ул. 3-й Афанасьевской – по оценке специалистов "Водоканала", улучшит бытовые условия почти 17 000 человек в Шуе и в Филине.

- Также за счет федерального бюджета в 2021 году начнется строительство двух ниток водовода в Кохме – от микрорайона ТЭЦ-3 до камеры у здания Дворца культуры. Новая ветка соединит водопроводные сети Кохмы с сетями города Иванова. Таким образом, 80% жителей Кохмы – это почти 24 000 человек – будут подключены к централизованной системе водоснабжения областного центра. Кроме того, администрация Кохмы ведет переговоры с "Водоканалом" о передаче областному предприятию сетей водоснабжения для обслуживания. Станислав Воскресенский подчеркнул, это также важно для выравнивания тарифа на водоснабжение в Кохме. Он напомнил, что, несмотря на близость к Иванову, стоимость коммунальной услуги по водоснабжению для кохомчан гораздо выше, и необходимо реализовать все решения в возможные короткие сроки.

- В 2020 году специалисты "Водоканала" по поручению губернатора Станислава Воскресенского отрегулировали систему подъема и распределения воды по потребителям в Палехе. В 2021 году работа по восстановлению холодного водоснабжения в поселке продолжится.

- Еще одна точка на карте области, где областным предприятием решена проблема водоснабжения – село Мыт. В 2020 году здесь полностью реконструирована система водоснабжения: проложено 4,6 км водопроводных сетей, что обеспечило качественное водоснабжение более 700 человек.



Специалисты "Водоканала" всё активнее применяют современные технологии.

В сложное время льготы для бизнеса необходимы

В Ивановской областной думе состоялось заседание комиссии по формированию благоприятного климата для развития малого и среднего предпринимательства. Его провел председатель комиссии, вице-спикер регионального парламента Дмитрий Шелякин. В заседании помимо депутатов участвовали представители предпринимательского сообщества, органов исполнительной власти, налоговой инспекции, прокуратуры.

В Ивановской области, отметил Дмитрий Шелякин, в связи с пандемией оперативно приняты меры поддержки предпринимателей, в частности, установлена отсрочка по уплате налогов, обязательных платежей, снижены суммы социальных отчислений, предоставляются льготные кредиты. Кроме того, по его словам, в регионе сформировано сбалансированное налоговое законодательство, учитывающее интересы предпринимателей при переходе с единого налога на вмененный доход на другие налоговые системы.

Участники заседания проанализировали практику введения налоговых льгот и других мер

поддержки малого бизнеса на территории Ивановской области, обсудили возможности совершенствования механизмов правового регулирования в отношении упрощенной и патентной систем налогообложения.

Как отмечалось на заседании, с начала текущего года в России отменен единый налог на вмененный доход, в связи с чем предприниматели, использовавшие его в своей деятельности, должны были перейти на другие виды налогообложения. Более 3000 индивидуальных предпринимателей выбрали патентную систему, около 2000 перешли на упрощенную систему налогообложения.

Директор департамента экономического развития и тор-

говли Людмила Бадак сообщила, что упрощенная система налогообложения (УСН) демонстрирует свою эффективность: в регионе по ней на протяжении последних лет фиксируется рост налоговых поступлений. Так, за 2020 год отчисления в бюджет составили 2,82 млрд рублей, что на 8% больше объема 2019 года.

Как отметила Людмила Бадак, профильный департамент провел мониторинг налоговых льгот для субъектов малого и среднего предпринимательства в других регионах. *"Итоги анализа показали, что перечень льготных видов деятельности в Ивановской области — один из самых широких, прежде*



всего, за счет включения производственной и социальной сфер, а также сферы бытовых услуг населению", — добавила она.

Широкое обсуждение вызвал вопрос продления налоговых преференций по УСН, которые заканчивают свое действие в 2021 году. Члены комиссии высказались за пролонгацию действующих льготных ставок на несколько лет и рекомендовали департаменту экономического развития и торговли проработать этот вопрос в первом полугодии текущего года.

Кроме того, прозвучали предложения о внесении изменений в федеральное законодательство в части упразднения минимального налога либо снижения его ставки для розничной торговли при применении упрощенной системы налогообложения, а также распространения патентной системы налогообложения для предпринимателей с небольшими оборотами — 30–50 млн рублей.

Пресс-служба Ивановской областной думы

В Ивановской области открывается "семейная приемная"

Юристы "Единой России" будут оказывать консультационную помощь семьям региона по вопросам социальной поддержки

На базе региональной общественной приемной начнет работу "семейная приемная" в рамках федерального партийного проекта "Крепкая семья". Как сообщила пресс-служба Ивановского регионального отделения партии "Единая Россия", инициатива о создании "семейной приемной" была озвучена 10 февраля на заседании Общественного совета партпроекта и единогласно поддержана его членами.

Работа "семейной приемной" ориентирована на интересы и нужды семей. *"Любая семья, обратившись в приемную, найдет поддержку и ответы на проблемные вопросы, с которыми приходится сталкиваться", —* рассказала руководитель региональной приемной, координатор партпроекта "Крепкая семья" Екатерина Шилова. *— У нас уже накоплен опыт работы по рассмотрению обращений, поступающих от родителей несовершеннолетних детей. Основной запрос — пояснение и консультации о тех мерах социальной поддержки, которые предусмотрены законодательством для семей с детьми. Не все имеют четкое представление о действующих льготах, о том, куда обращаться, чтобы их оформить и получить. "Семейная приемная" будет помощником в решении этого и других вопросов".*

По словам Екатерины Шиловой, сеть "семейных приемных" в Ивановской области будет расширяться благодаря запуску проекта на базе местных партийных приемных. Такой подход позволит повысить информированность жителей о мерах социальной поддержки семей с детьми, сделав в итоге такие меры доступными для всех, кто имеет на них право.

Тематические консультации в формате "семейной приемной" будут проводиться еженедельно по средам.

Обращения принимаются по телефону: 8 (4932) 59-46-57.

Принимают депутаты областной думы

16 февраля с 10:00 до 12:00 — Тимохин Анатолий Васильевич, депутат от ИРО КПРФ, зампред комитета по жилищной политике и ЖКХ, член комитета по социальной политике.

17 февраля с 14:00 до 16:00 — Ключев Сергей Анатольевич, депутат от ИРО ЛДПР, член комитета по экономике, промышленности и сельскому хозяйству.

18 февраля с 10:00 до 12:00 — Гришин Владимир Сергеевич, депутат по избирательному округу № 10, зампред областной думы, член комитетов по бюджету, по государственному строительству, законности и местному самоуправлению.

Телефон: 93-77-54.

Федеральная служба по надзору в сфере образования и науки опубликовала обновленные проекты расписания государственной итоговой аттестации для выпускников 9-х и 11-х классов в 2021 году. Содержание документа разъясняет пресс-служба регионального департамента образования.



Выпускники школ будут сдавать ЕГЭ в два этапа

Проект расписания экзаменов для учащихся 11-х классов предусматривает в 2021 году сдачу ЕГЭ в два периода: основной (с 31 мая по 2 июля) и дополнительный (с 12 по 17 июля).

Основной этап проведения единого государственного экзамена начнется 31 мая с экзаменов по географии, литературе и химии. Самый массовый ЕГЭ по русскому языку пройдет в два дня — 3 и 4 июня. ЕГЭ по профильной математике запланирован на 7 июня, по истории и физике — на 11 июня, по обществознанию — 15 июня, по биологии и письменной части ЕГЭ по иностранным языкам — на 18 июня. Устная часть ЕГЭ по иностранным языкам (раздел «Говорение») традиционно пройдет в два дня — 21 и 22 июня. ЕГЭ по информатике и ИКТ, который в 2021 году участники впервые будут сдавать с помощью компьютеров, также разделен на два дня: 24 и 25 июня. 28, 29 июня и 2 июля в

расписании предусмотрены резервные дни для сдачи ЕГЭ.

В дополнительный период экзамены пройдут 12, 13 и 14 июля, а также в резервный день — 17 июля.

Государственный выпускной экзамен для 11-х классов в 2021 году смогут сдать не только участники, традиционно пользующиеся правом сдачи экзаменов в этой форме, но и выпускники, не планирующие поступать в вузы. Экзамен для них будет проведен только по двум обязательным предметам: 25 мая — по русскому языку, 28 мая — по математике, а также в резервные дни: 8 июня — по русскому языку и 10 июня — по математике.

Также предусмотрены два дополнительных периода проведения ГВЭ-11. Так, 13 и 17 июля экзамены по русскому языку и математике смогут сдать участники, пропустившие экзамены в основной период по болезни или иной уважительной причине. С 3 по 17 сентября в про-

екте расписания предусмотрен еще один дополнительный этап, когда ГВЭ также смогут сдать участники, пропустившие их по уважительной причине ранее, и участники, не преодолевшие минимальный порог на ЕГЭ по русскому языку.

Проектом расписания государственной итоговой аттестации для девятиклассников предусмотрены два периода проведения экзаменов: основной (24 мая — 2 июля) и дополнительный (3—17 сентября). Основной государственный экзамен и государственный выпускной экзамен в 2021 году пройдут только по двум обязательным предметам, русскому языку и математике. ОГЭ и ГВЭ по предметам по выбору для девятиклассников в 2021 году проводиться не будет.

И КСТАТИ

В нашем регионе в 2020–2021 учебном году единый госэкзамен будут сдавать около 4000 выпускников 11-х классов, итоговую аттестацию пройдут более 8500 выпускников 9-х классов... По итогам 2019–2020 учебного года, в Ивановской области число 100-балльных результатов ЕГЭ возросло до 48, высший балл получили учащиеся из 30 школ области.

История прошлого – фундамент для будущего

Новые книги по истории Ивановской области, а также подготовку к празднованию 150-летия города Иваново губернатор Станислав Воскресенский обсудил с краеведческим сообществом, историками и общественными деятелями региона. Встреча прошла в пятницу, 12 февраля, в ивановской библиотеке имени Якова Гарелина

Глава региона напомнил, что в 2020 году, в Год памяти и славы, областному центру присвоено почетное звание "Город трудовой доблести". "Я уже говорил об этом и еще раз повторю: для нас это повод для гордости за старшее поколение и, скорее, дополнительная ответственность для нашего поколения, чтобы мы создали все условия для того, чтобы те, кто добросовестно трудится в Ивановской области, жили достойно независимо от профессии. Мы должны стать такой, знаете, территорией труда – добросовестного, качественного и в достойных условиях с достойной оплатой. Сейчас это, к сожалению, не так", – сказал губернатор.

Станислав Воскресенский также подчеркнул, что важно пробудить интерес жителей Ивановской области к изучению истории родного края. Он предложил краеведам высказать идеи по поводу того, как привлечь внимание к знаменательной исторической дате, которую город Иваново отметит в 2021 году, – 150-летие со дня основания.

Краевед и историк Кирилл Балдин предложил не ограничиваться общей историей края, но и издавать краеведческие учебные пособия по отраслям. Так, он высказал идею о создании книг по литературному и природному краеведению Ивановской области.

Также Кирилл Балдин представил новое издание учебника "Ивановский край в истории Отечества". По сравнению с первым изданием увеличился объем пособия, многие разделы дополнены информацией о новых научных открытиях и фактах, обнаруженных ивановскими исследователями за последнее десятилетие. Кроме того, в дополнение к учебнику издано приложение "Замечательные люди Ивановского края".

Достоинствами нового учебника, по словам Кирилла Балдина, являются яркие иллюстра-

ции и разнообразные задания для школьников. Издание уже поступило в школы области.

Свое мнение об учебнике высказали учителя и родители школьников, которые уже приступили к занятиям по новым пособиям. Так, учитель истории ивановского лицея № 67 Татьяна Романова отметила, что издание полностью соответствует требованиям федерального государственного образовательного стандарта. В числе достоинств учебника она назвала понятный для детей текст, наличие интересных познавательных рубрик, заданий по работе с источниками, картами, созданию проектов.

Представитель родительского комитета гимназии № 36 областного центра Наталья Морохова рассказала, что ее сын в этом году примет участие в олимпиаде "WorldSkills" по профессии аудиогuida и планирует использовать этот учебник. "Хочется, чтобы действительно этот учебник был доступен, чтобы каждая семья могла позволить себе с ним ознакомиться, потому что действительно все написано доступным для ребенка языком", – сказала родительница.

Станислав Воскресенский согласился с предложением и поручил создать в том числе полноценную электронную версию книги.

Также в ходе мероприятия краеведы представили издание "Иваново – город трудовой доблести". Как отметил один из его авторов Владимир Околотин, в книгу вошли не только исторические сведения. "Размышляя над структурой сборника, мы решили не уходить только в прошлое, то есть в годы Великой Отечественной войны, но и показать события 2020 года, поскольку они тоже стали достоянием нашей истории. Показать, как рождалась эта инициатива, как оформлялась она в документах, решениях, постановлениях, обращениях различных

общественных организаций и как получила такое завершение в рамках указа Президента Российской Федерации", – пояснил доктор исторических наук, доцент кафедры истории России Ивановского государственного университета.

Еще один автор книги, директор Государственного архива Ивановской области Александр Семеновко, предложил подготовить подобные издания и по истории других городов и районов нашей области.

Губернатор поддержал эту идею, заметив, что его необходимо детально продумать.

В ходе встречи Станислав Воскресенский предложил расширить исторический поиск новой темой – историей труда. "На нашей ивановской земле люди трудились добросовестно всегда. И давайте так: фактически на плечах ивановских крестьян в нашем регионе была создана одна из мощнейших в Европе индустрий – легкая промышленность", – сказал он и отметил, что важно показать, как во все времена добросовестно трудились люди разных профессий. Краеведы согласились, что тема является перспективной. "Я думаю, что это очень интересный разворот темы – история труда. Это не должна быть история социалистического соревнования какого-то, не положение рабочих, как у нас это любили в советское время, а именно история труда", – сказал Кирилл Балдин.

Пресс-служба
областного правительства

На встрече ее участники обсудили ряд других актуальных вопросов, касающихся заявленной темы. В частности, речь шла о переиздании трудов Якова Гарелина с дополнениями, о создании специальных изданий учебника "Ивановский край в истории Отечества" и книги "Иваново – город трудовой доблести" для незрячих читателей.



УКАЗ
ГУБЕРНАТОРА ИВАНОВСКОЙ ОБЛАСТИ

от 12.02.2021
г. Иваново

№ 17-уг

Об утверждении члена Общественной палаты Ивановской области и о внесении изменения в указ Губернатора Ивановской области от 21.11.2018 № 108-уг «Об утверждении членов Общественной палаты Ивановской области»

В соответствии с Законом Ивановской области от 15.06.2006 № 62-ОЗ «Об Общественной палате Ивановской области», указом Губернатора Ивановской области от 23.08.2006 № 116-уг «О порядке рассмотрения кандидатур для утверждения членов Общественной палаты Ивановской области Губернатором Ивановской области» **п о с т а н о в л я ю:**
1. Утвердить члена Общественной палаты Ивановской области Верховского Дмитрия Николаевича – директора ООО «Лиора».
2. Внести в указ Губернатора Ивановской области от 21.11.2018 № 108-уг «Об утверждении членов Общественной палаты Ивановской области» следующее изменение:
в приложении к указу слова «Силкина Майя Владимировна полуфиналист конкурса «Лидеры России», директор интернет-ателье по пошиву чехлов для мебели «4 Дивана» заменить словами «Верховский Дмитрий Николаевич директор ООО «Лиора».
3. Опубликовать настоящий указ в информационном издании «Ивановская газета».

Губернатор
Ивановской области

С.С. Воскресенский

ПРАВИТЕЛЬСТВО ИВАНОВСКОЙ ОБЛАСТИ
РЕГИОНАЛЬНЫЙ СОЮЗ «ИВАНОВСКОЕ ОБЛАСТНОЕ
ОБЪЕДИНЕНИЕ ОРГАНИЗАЦИЙ ПРОФСОЮЗОВ»
ИВАНОВСКОЕ ОБЛАСТНОЕ ОБЪЕДИНЕНИЕ
РАБОТОДАТЕЛЕЙ «СОЮЗ ПРОМЫШЛЕННИКОВ
И ПРЕДПРИНИМАТЕЛЕЙ ИВАНОВСКОЙ ОБЛАСТИ»

ДОПОЛНИТЕЛЬНОЕ СОГЛАШЕНИЕ
к региональному соглашению от 23.01.2020 № 1-с
о минимальной заработной плате
в Ивановской области
на 2020 – 2022 годы

г. Иваново

12.02.2021 г.

Правительство Ивановской области в лице Губернатора Ивановской области Воскресенского Станислава Сергеевича, действующего на основании Устава Ивановской области, Региональный союз «Ивановское областное объединение организаций профсоюзов» в лице Председателя Регионального союза «Ивановское областное объединение организаций профсоюзов» Мирского Александра Николаевича, действующего на основании Устава, и Ивановское областное объединение работодателей «Союз промышленников и предпринимателей Ивановской области» в лице Председателя Правления Ивановского областного объединения работодателей «Союз промышленников и предпринимателей Ивановской области» Токаева Юрия Алимбековича, действующего на основании Устава, совместно именуемые «Стороны», действуя в соответствии с Конституцией Российской Федерации, Трудовым кодексом Российской Федерации, федеральными законами от 12.01.1996 № 10-ФЗ «О профессиональных союзах, их правах и гарантиях деятельности», от 19.06.2000 № 82-ФЗ «О минимальном размере оплаты труда», законами Ивановской области от 08.06.2012 № 35-ОЗ «О правах профессиональных союзов в отношениях с органами государственной власти, органами местного самоуправления, работодателями, их объединениями (союзами, ассоциациями), другими общественными объединениями и гарантиях их деятельности в Ивановской области», от 10.12.2016 № 117-ОЗ «Об органах социального партнерства в сфере труда в Ивановской области», пунктом 6 регионального соглашения от 23.01.2020 № 1-с о минимальной заработной плате в Ивановской области на 2020 – 2022 годы, заключили настоящее дополнительное соглашение о нижеследующем:
1. Внести в региональное соглашение от 23.01.2020 № 1-с о минимальной заработной плате в Ивановской области на 2020 – 2022 годы следующее изменение:
1.1. Пункт 1 изложить в следующей редакции:
«1. Установить размер минимальной заработной платы в Ивановской области – 12792 рубля в месяц.».
2. Настоящее дополнительное соглашение вступает в силу со дня его подписания и распространяется на правоотношения, возникшие с 01.01.2021.
3. Настоящее дополнительное соглашение подписано в 3 экземплярах, каждый из которых имеет одинаковую юридическую силу.
4. Текст настоящего дополнительного соглашения публикуется в информационном издании «Ивановская газета».

Губернатор
Ивановской области

Председатель
Регионального
союза «Ивановское
областное
объединение
организаций
профессиональных
союзов»

Председатель
правления
Ивановского
областного
объединения
работодателей «Союз
промышленников
и предпринимателей
Ивановской
области»









С.С. Воскресенский

А.Н. Мирской

Ю.А. Токаев

от 12 февраля 2021 г. № 8-с

(Продолжение. Начало на стр. B4)

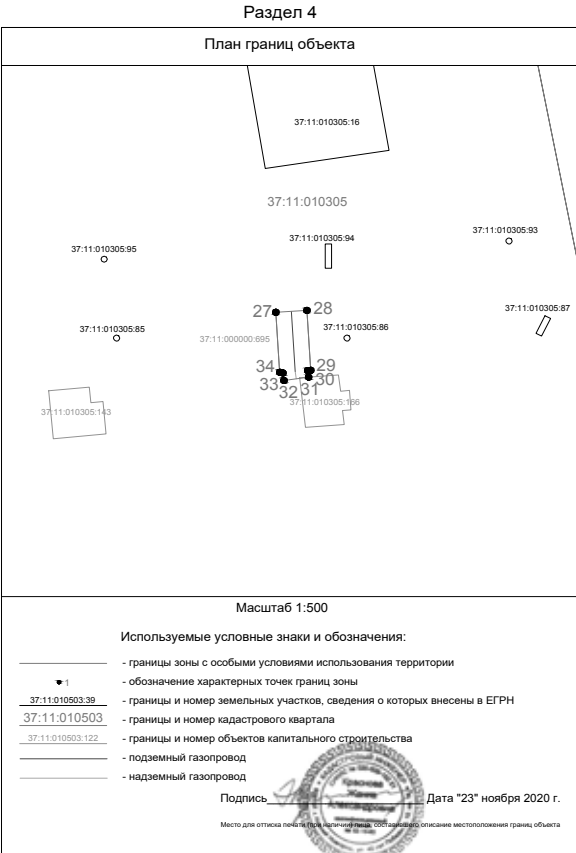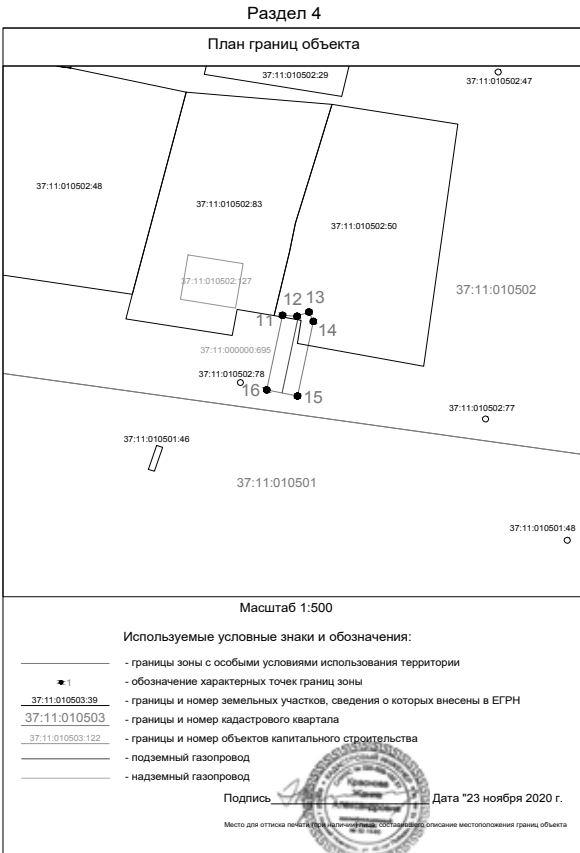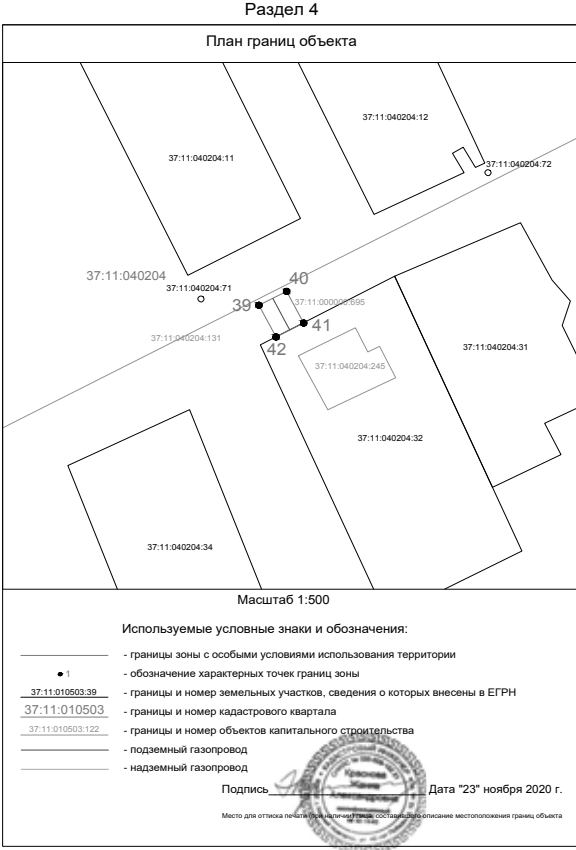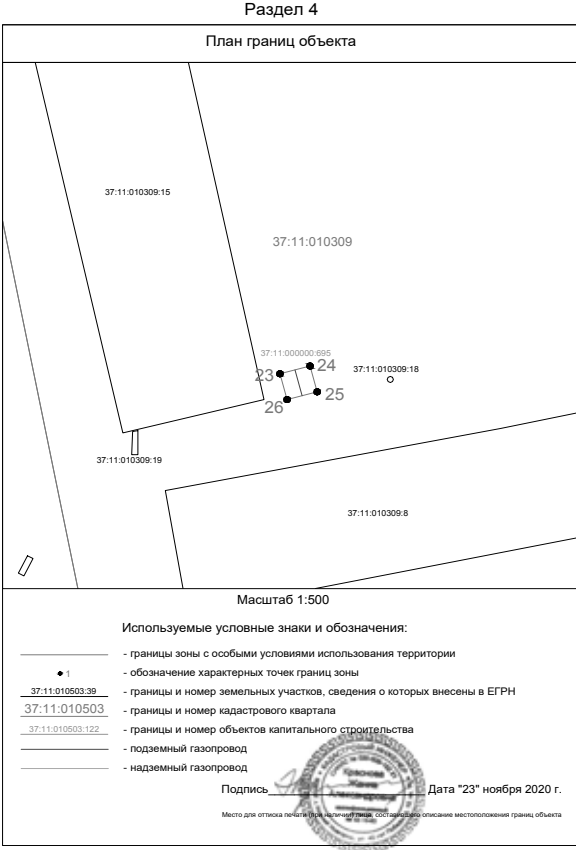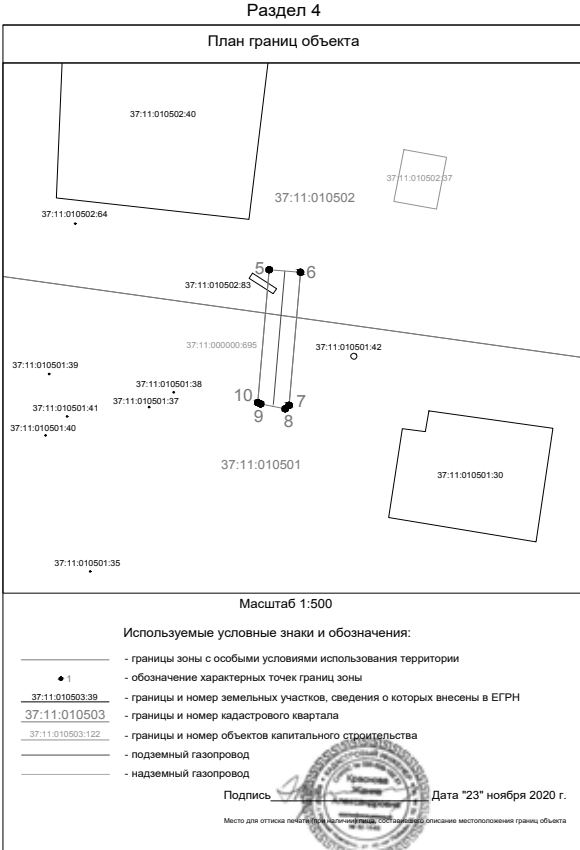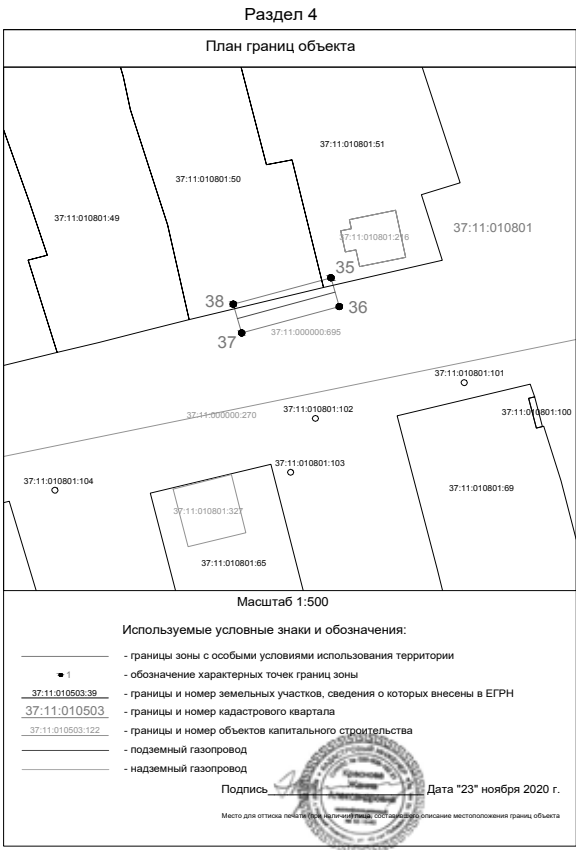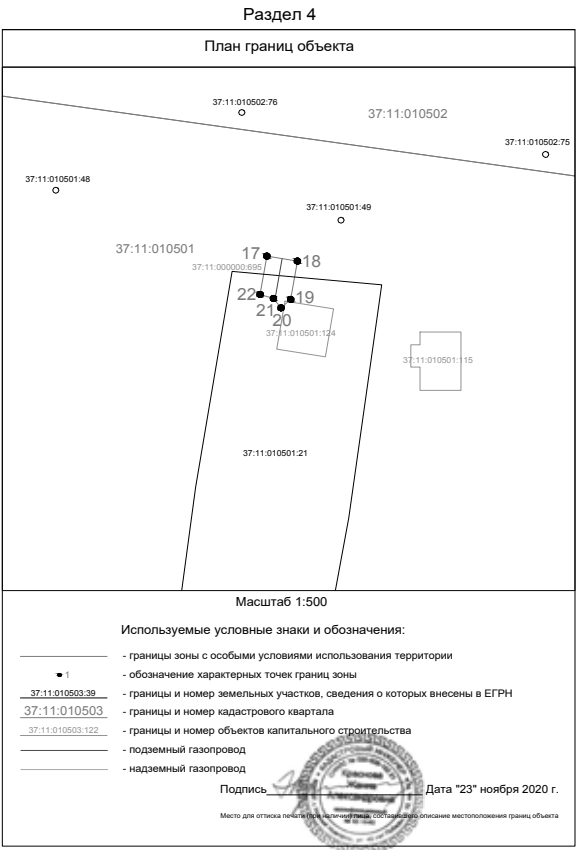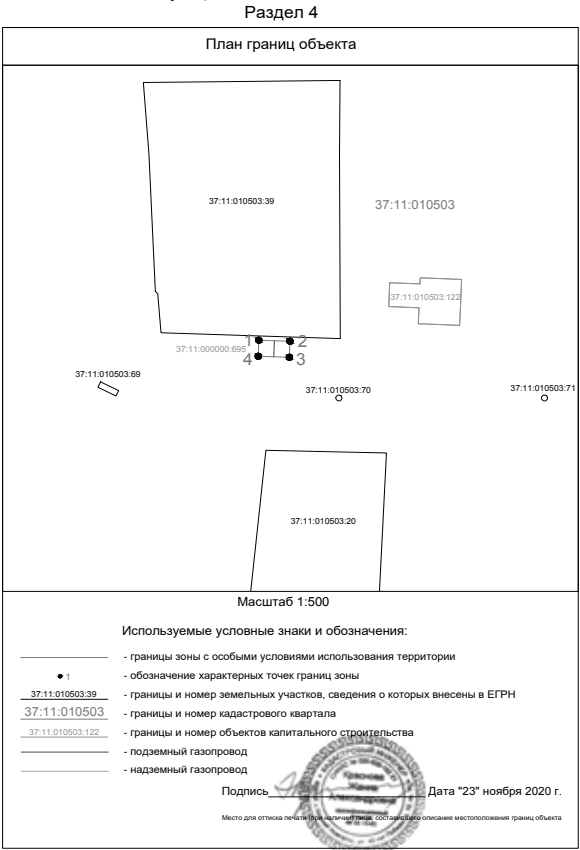

Текстовое описание местоположения границ населенных пунктов, территориальных зон, особо охраняемых природных территорий, зон с особыми условиями использования территорий		
Прохождение границы		Описание прохождения границы
от точки	до точки	
1	2	3
1	2	-
2	3	-
3	4	-
4	1	-
5	6	-
6	7	-
7	8	-
8	9	-
9	10	-
10	5	-
11	12	-
12	13	-
13	14	-
14	15	-
15	16	-
16	11	-
17	18	-
18	19	-
19	20	-
20	21	-
21	22	-
22	17	-
23	24	-
24	25	-
25	26	-
26	23	-
27	28	-
28	29	-
29	30	-
30	31	-
31	32	-
32	33	-
33	34	-
34	27	-
35	36	-
36	37	-
37	38	-
38	35	-
39	40	-
40	41	-
41	42	-
42	39	-

(Продолжение на стр. B6)

(Продолжение. Начало на стр. В4-В5)

Выписка из Единого государственного реестра недвижимости об основных характеристиках и зарегистрированных правах на объект недвижимости

Сведения об основных характеристиках объекта недвижимости

В Единый государственный реестр недвижимости внесены следующие сведения:

Сведения об объекте недвижимости			
Лист №1	Раздел 1	Всего листов раздела 1: 1	Всего разделов: 3
6 октября 2020г.			
Кадастровый номер: 37:11:000000:695			
Номер кадастрового квартала: 37:11:000000			
Дата присвоения кадастрового номера: 06.10.2020			
Размер присвоенный государственный учетный номер: данные отсутствуют			
Адрес: Российская Федерация, Ивановская область, Палехский район, д. Теплово, д. Зубиха, д. Ковшово, д. Лужки			
Основная характеристика (для сооружения): тип: здание, назначение: в метрах, протяженность: 120, единица измерения: в метрах			
Назначение: 7.7. Сооружения трубопроводного транспорта			
Наименование: Технологическая сеть газопроводов для газоснабжения потребителей деревень Теплово, Зубиха, Ковшово, Лужки Палехского района Ивановской области			
Количество этажей, в том числе подземных этажей: данные отсутствуют			
Год ввода в эксплуатацию по завершении строительства: данные отсутствуют			
Год завершения строительства: 2018			
Кадастровая стоимость, руб.: не определена			
Кадастровые номера иных объектов недвижимости, в пределах которых расположен объект недвижимости: 37:11:010502:50, 37:11:010501:21, 37:11:040204:32			
Кадастровые номера помещений, машино-мест, расположенных в здании или сооружении: данные отсутствуют			
Вид разрешенного использования: данные отсутствуют			
Статус зыбис об объекте недвижимости: Сведения об объекте недвижимости имеют статус "актуальные"			
Особые отметки: Сведения о кадастровом объекте (представитель правообладателя), Палехское предприятие "Газпром газораспределение Иваново", ИНН: 3730006498			
Получатель выписки:			

Сведения о зарегистрированных правах			
Лист №1	Раздел 2	Всего листов раздела 2: 1	Всего разделов: 3
6 октября 2020г.			
Кадастровый номер: 37:11:000000:695			
1.1. Правообладатель (правообладатели): 1.1. Акционерное общество "Газпром газораспределение Иваново", ИНН: 3730006498, ОГРН: 1023700530611			
2. Вид, номер и дата государственной регистрации права: 2.1. Собственность: 37:11:000000:695-37:046/2020-1, 06.10.2020, 13:48:17			
3. Документ-основания: 3.1. Технический план здания, сооружения, помещения либо объекта незавершенного строительства, Выдан 02.07.2020			
4. Отграничение прав и обременение объекта недвижимости: 4.1. Сведения о наличии решения об изъятии объекта недвижимости для государственных и муниципальных нужд: данные отсутствуют			
5. Сведения об осуществлении государственной регистрации сделок, права, отграничения права без необходимого в силу закона согласия третьего лица, органа: данные отсутствуют			














Акционерное общество
"Газпром газораспределение Иваново"
(АО "Газпром газораспределение Иваново")

Директору
ООО "Тулское землпредприятие"

И.В. Иванкину

И.В. Иванкин

О предоставлении документов

АО "Газпром газораспределение Иваново" сообщает Вам, что Вам была передана вся имеющаяся в нашем распоряжении исполнительная документация на объект газораспределения: «Технологическая сеть газопроводов для газоснабжения потребителей деревень Теплово, Зубиха, Ковшово, Лужки Палехского района Ивановской области», расположенная по адресу: Российская Федерация, Ивановская область, Палехский район, д. Теплово, д. Зубиха, д. Ковшово, д. Лужки.

Дополнительно сообщаем Вам, что никаких иных исполнительных схемок на указанный газопровод в архиве АО "Газпром газораспределение Иваново" не имеется.

Предоставленная Вам исполнительная съемка соответствует как требованиям СП 126.13330.2012, который действовал до 25.04.2018г. и утратил силу с 25.04.2018г. в связи с изданием Приказа Министра России от 24.10.2017г. № 1469/пр, утвердившего новый Свод правил СП 126.13330.2017, который и действует в настоящее время, так и требованиям самого СП 126.13330.2017. Указанными документами нормативно закреплены требования к составу, содержанию и оформлению геодезической исполнительной документации.


Исполнительная съемка, Вам предоставленная по данному газопроводу, была оформлена в соответствии с действующими на момент ввода эксплуатацию указанного газопровода - 2018 года - строительными нормами и правилами.

На основании вышеизложенного, сообщаем Вам, что переданная Вам исполнительная документация оформлена надлежащим образом и подлежит включению в Описание местоположения границ зоны с особыми условиями использования территорий объекта газораспределения: «Технологическая сеть газопроводов для газоснабжения потребителей деревень Теплово, Зубиха, Ковшово, Лужки Палехского района Ивановской области», расположенная по адресу: Российская Федерация, Ивановская область, Палехский район, д. Теплово, д. Зубиха, д. Ковшово, д. Лужки.


Первый заместитель
генерального директора Д.А. Щенников

Т.А. Солищкина
(4932) 93-19-28

№ п/п	X	Y

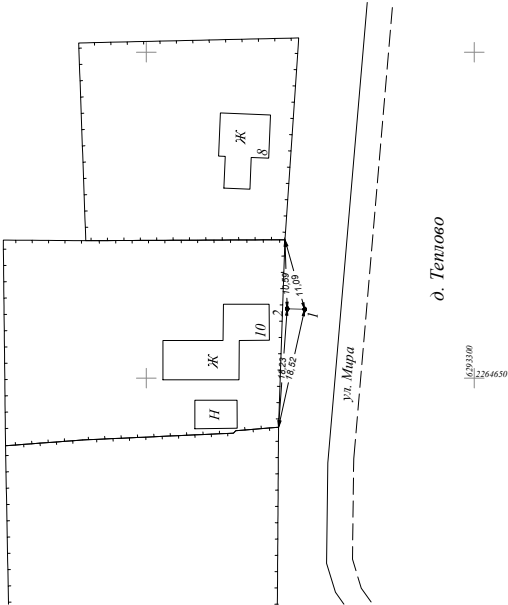

№ п/п	X	Y

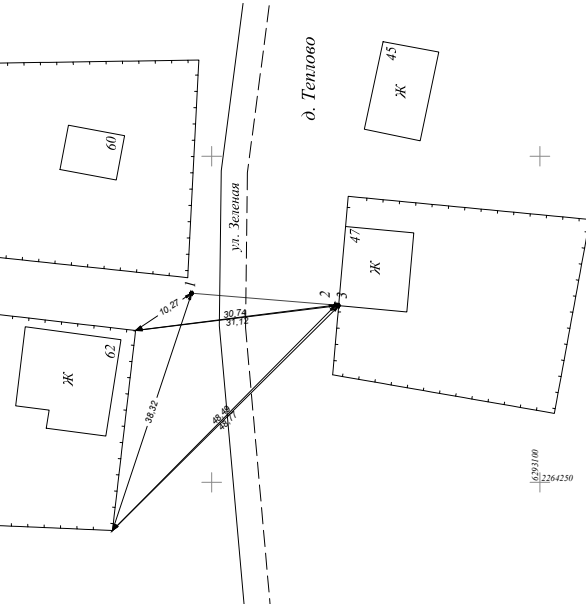


Заказчик: АО "Газпром газораспределение Иваново"			
Технологическая сеть газопроводов для газоснабжения потребителей деревень Теплово, Зубиха, Ковшово, Лужки Палехского района Ивановской области			
Изм./Лист	№ докум.	Дата	Шифр
Директ.	ИВАНКИН	01.20	1500
Разраб.	КРАСНОВА	01.20	1500
Проб.	МЕДВЕДЬ	01.20	1500
Исполнительная съемка газопровода			



(Продолжение на стр. В7)

(Продолжение. Начало на стр. В4-В6)

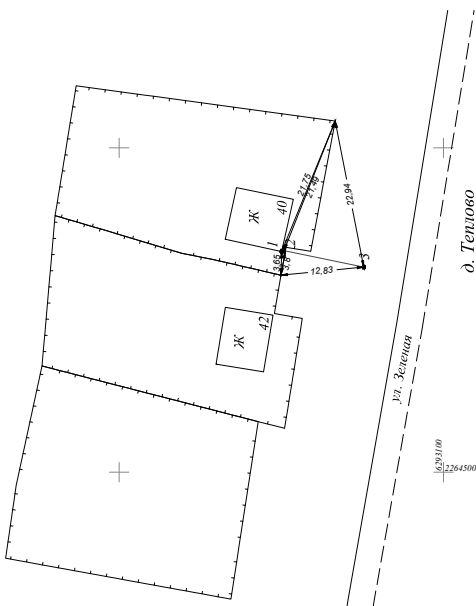


Условные обозначения:

- — подземный газопровод
- — надземный газопровод

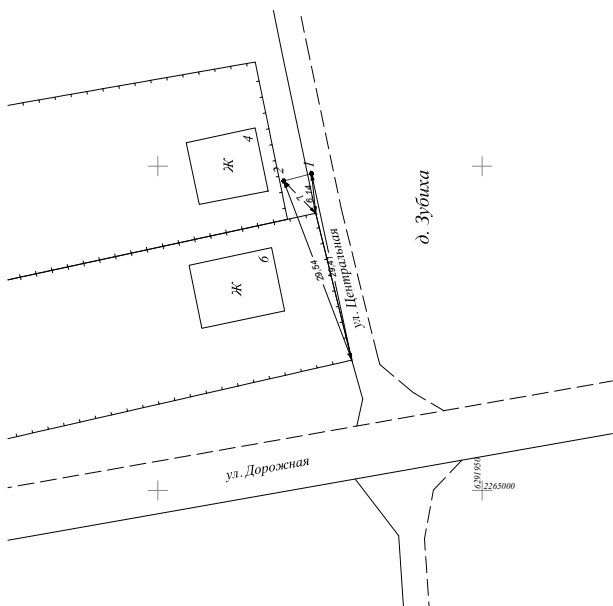[illegible]

Условные обозначения:


_____	- подземный газопровод
_____	- надземный газопровод

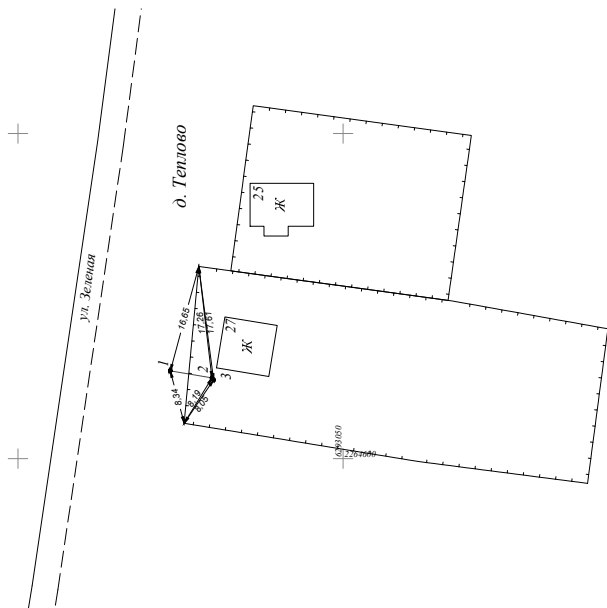[illegible]

Условные обозначения:

_____ - подземный газопровод

_____ - надземный газопровод

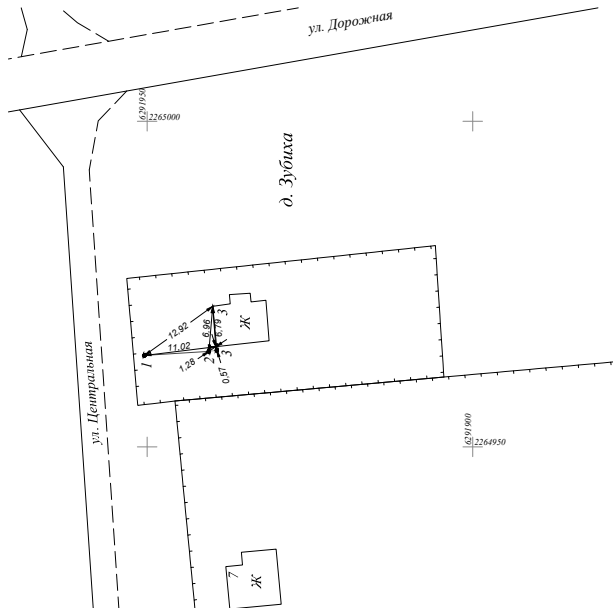[illegible]



Условные обозначения:

- подземный газопровод
- наземный газопровод

[illegible]

(Окончание на стр. В8)

(Окончание. Начало на стр. В4-В7)

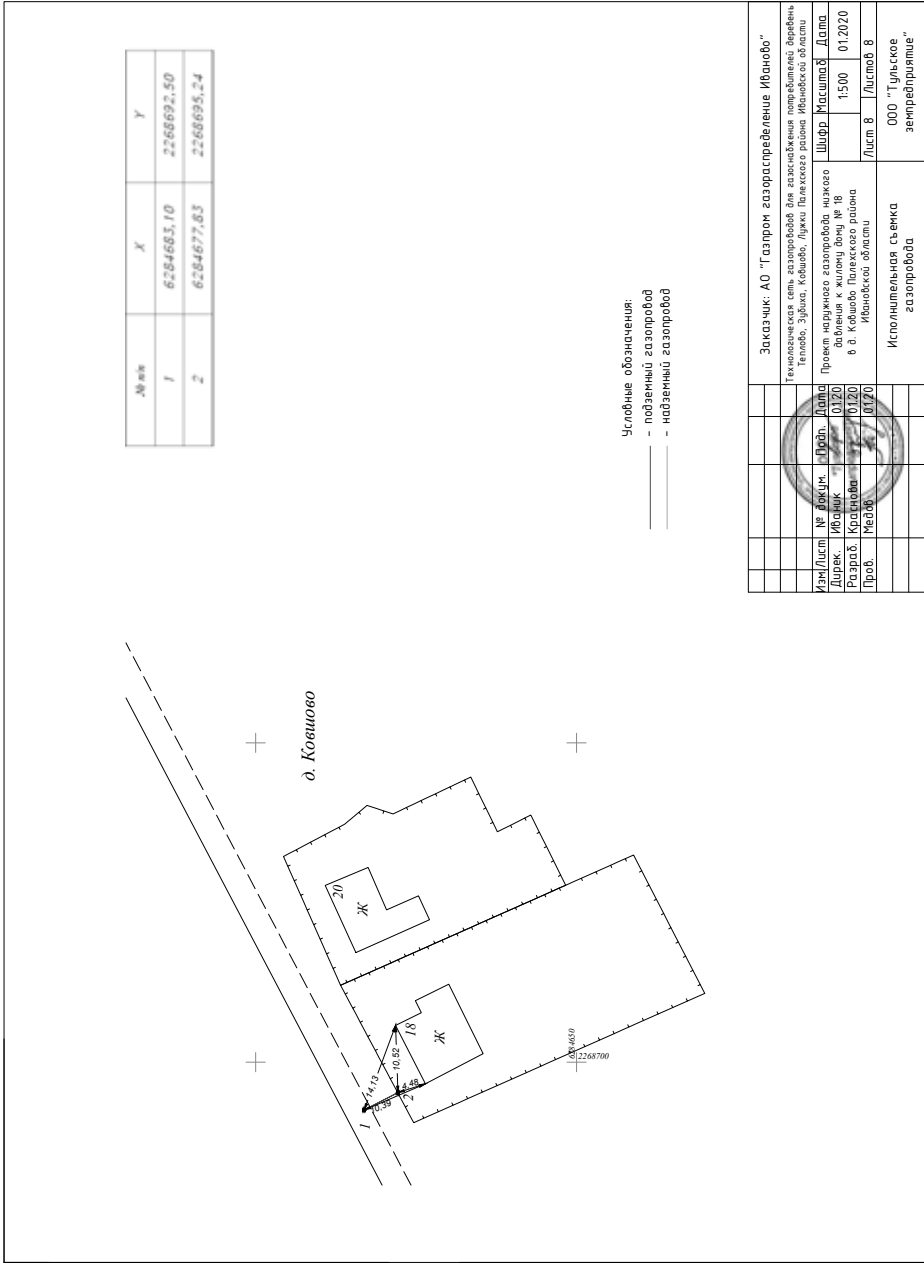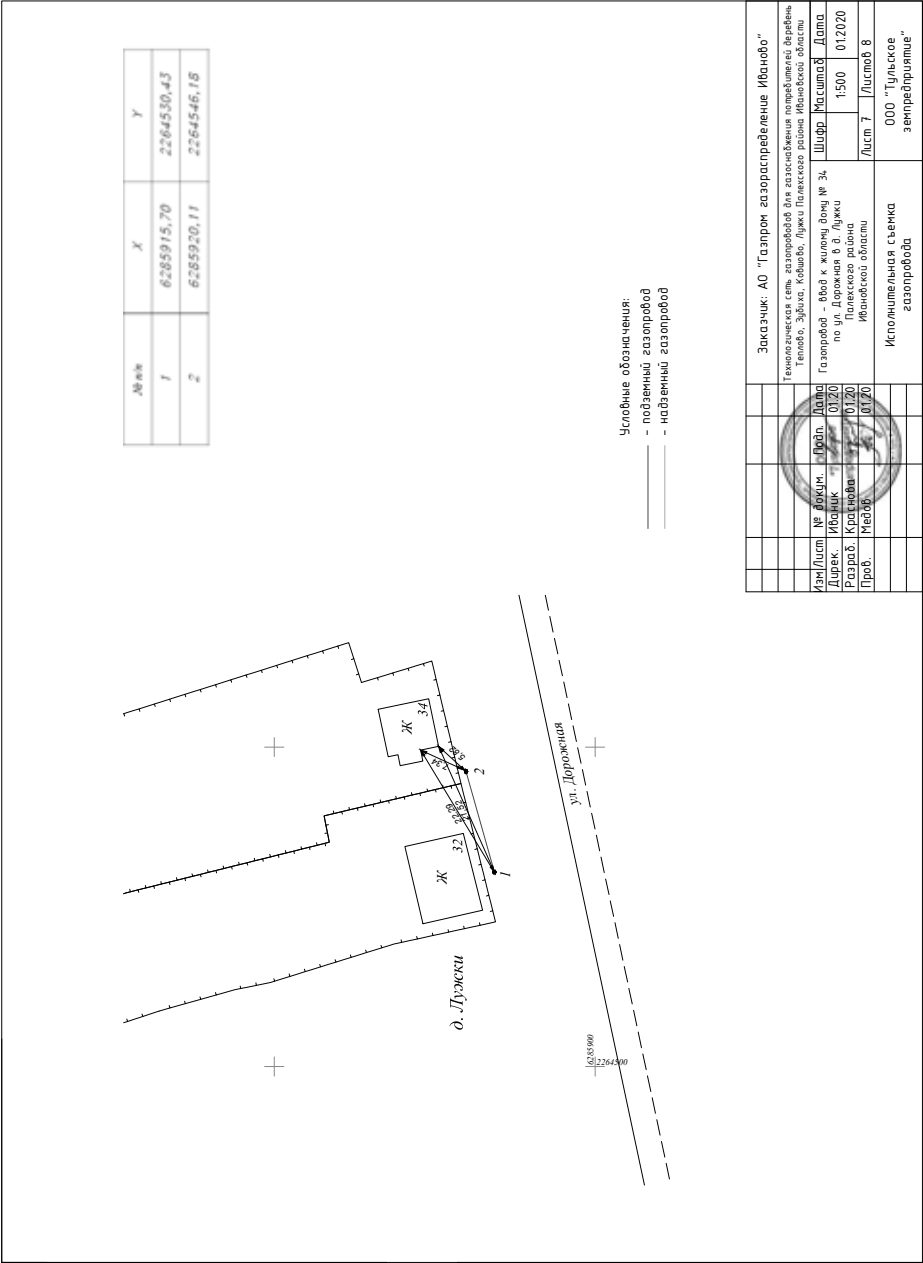

ЗАМЕЩЕНИЕ ДОЛЖНОСТИ СУДЬИ

В соответствии с положениями Закона Российской Федерации «О статусе судей в Российской Федерации» Квалификационная коллегия судей Ивановской области объявляет об имеющихся двух должностных вакансиях судей Кинешемского городского суда Ивановской области.

Соответствующие заявления и документы от претендентов, указанные в п. 6 ст. 5 Закона РФ «О статусе судей в Российской Федерации», принимаются по 12 марта 2021 года по адресу: г. Иваново, просп. Шереметевский, д. 98, каб. 7.

ИЗВЕЩЕНИЕ О ПРОВЕДЕНИИ СОГЛАСОВАНИЯ РАЗМЕРА И МЕСТОПОЛОЖЕНИЯ ГРАНИЦ ЗЕМЕЛЬНОГО УЧАСТКА ВЫДЕЛЯЕМОГО В СЧЕТ ЗЕМЕЛЬНЫХ ДОЛЕЙ

Кадастровым инженером Долговой Екатериной Евгеньевной, 153025, г. Иваново, ул. Академика Мальцева, д.82, katusha.dolgova.89@list.ru, тел. 8(920)3736005, квалификационный аттестат № 37-14-33 от 10.09.2014 г., номер регистрации в государственном реестре лиц, осуществляющих кадастровую деятельность 31891, СРО «Некоммерческое объединение кадастровых инженеров», выполняют кадастровые работы по выделу земельных участков в счет земельных долей в праве общей долевой собственности на земельный участок КСП «Косачево» Вичугского района Ивановской области с кадастровым №37:02:000000:13.

Выделяемые земельные участки ориентировочной площадью 726,8 га расположены в районе д. Косаево, в районе д. Боры и в районе д. Матвейха Вичугского района Ивановской области.

Заказчиком кадастровых работ является Капустин Константин Александрович (почтовый адрес: 155331, Ивановская область, г. Вичуга, ул. 50 лет Октября, д. 4, кв. 57, контактный телефон: 89605040201).

Ознакомиться с проектом межевания земельного участка и согласовать проект межевания земельного участка можно в течение 30 дней со дня опубликования извещения по адресу: г. Иваново, ул. Академика Мальцева, д.82.

Обоснованные возражения (относительно размера и местоположения границ выделяемых в счет земельных долей земельных участков) по проекту межевания направлять также в течение 30 дней со дня опубликования извещения кадастровому инженеру по адресу: 153025, г. Иваново, ул. Академика Мальцева, д.82, и в орган регистрации прав, расположенный по адресу: Ивановская обл., г. Вичуга, ул. Большая Пролетарская, д. 8.

Собрание заинтересованных лиц по поводу согласования местоположения границ состоится «16» марта 2021 г. в 11 ч. 00 мин. по адресу: Ивановская обл., Вичугский р-н, д. Чертовищи, ул. Советская, д.33.

Смежные земельные участки, с правообладателями которых требуется согласовать местоположение границ: К№37:02:000000:13, Ивановская обл., Вичугский р-н, КСП «Косачево», а также с правообладателями всех земельных участков, являющихся смежными с выделяемыми земельными участками, расположенными в кадастровых кварталах с К№37:02:010829, К№37:02:010820, К№37:02:010805 и К№37:02:010815.

При ознакомлении с проектом межевания и согласовании проекта межевания, а также проведении согласования местоположения границ при себе необходимо иметь документ, удостоверяющий личность, а также документы о правах на земельный участок, доверенным лицам кроме указанных документов — доверенность.

КОМИТЕТ ИВАНОВСКОЙ ОБЛАСТИ ЗАГС (КОМИТЕТ ЗАГС) ПРИКАЗ

от 11.02.2021 № 18
г. Иваново

О внесении изменения в приказ комитета Ивановской области ЗАГС от 02.11.2012 № 78 «Об утверждении Положения об аттестационной комиссии»

В соответствии со статьей 48 Федерального закона от 27.07.2004 № 79-ФЗ «О государственной гражданской службе Российской Федерации» **п р и к а з ы в а ю:**

Внести в приказ комитета Ивановской области ЗАГС от 02.11.2012 № 78 «Об утверждении Положения об аттестационной комиссии» изменение, изложив подпункт 2.3 пункта 2 Положения об аттестационной комиссии в следующей редакции:

«2.3. Аттестационная комиссия состоит из председателя аттестационной комиссии, заместителя председателя аттестационной комиссии, секретаря и членов аттестационной комиссии.

В состав аттестационной комиссии входят:

председатель комитета Ивановской области ЗАГС и уполномоченные им гражданские служащие (в том числе должностное лицо, ответственное за кадровую работу и ведение кадрового делопроизводства, представитель подразделения, в котором гражданский служащий, подлежащий аттестации или сдающий квалификационный экзамен, замещает должность гражданской службы),

независимые эксперты — представители научных, образовательных и других организаций, являющиеся специалистами в соответствующих областях и видах профессиональной служебной деятельности гражданских служащих, по вопросам кадровых технологий и гражданской службы,

представители общественного совета при комитете Ивановской области ЗАГС.

Общее число независимых экспертов и представителей общественного совета должно составлять не менее одной четверти от общего числа членов аттестационной комиссии.

Независимые эксперты включаются в состав аттестационной комиссии в соответствии с положением части 10.2 статьи 48 Федерального закона от 27.07.2004 № 79-ФЗ «О государственной гражданской службе Российской Федерации». Представители общественного совета включаются на основании решения общественного совета при комитете Ивановской области ЗАГС.

Общий срок пребывания независимого эксперта в аттестационной комиссии государственного органа не может превышать три года. Исчисление данного срока осуществляется с момента первого включения независимого эксперта в состав аттестационной комиссии. Повторное включение данного независимого эксперта в состав аттестационной комиссии может быть осуществлено не ранее чем через три года после окончания срока пребывания в аттестационной комиссии.

Срок пребывания независимого эксперта в аттестационной комиссии не может превышать в совокупности три года.».

Председатель комитета
Ивановской области ЗАГС
Н.И. Буракова

КОМИТЕТ ИВАНОВСКОЙ ОБЛАСТИ ЗАГС (КОМИТЕТ ЗАГС) ПРИКАЗ

от 11.02.2021 № 19
г. Иваново

О внесении изменения в приказ комитета Ивановской области ЗАГС от 02.11.2012 № 77 «О проведении конкурсов на замещение вакантных должностей государственной гражданской службы Ивановской области в комитете Ивановской области ЗАГС»

В соответствии со статьей 22 Федерального закона от 27.07.2004 № 79-ФЗ «О государственной гражданской службе Российской Федерации» **п р и к а з ы в а ю:**

Внести в приказ комитета Ивановской области ЗАГС от 02.11.2012 № 77 «О проведении конкурсов на замещение вакантных должностей государственной гражданской службы Ивановской области в комитете Ивановской области ЗАГС» изменение, изложив подпункт 3.2 пункта 3 Положения о конкурсной комиссии в следующей редакции:

«3.2. В состав конкурсной комиссии входят:

представитель нанимателя — председатель комитета Ивановской области ЗАГС и уполномоченные им гражданские служащие комитета Ивановской области ЗАГС (в том числе должностное лицо, ответственное за кадровую работу и ведение кадрового делопроизводства и представитель подразделения, в котором проводится конкурс на замещение вакантной должности гражданской службы),

независимые эксперты — представители научных, образовательных и других организаций, являющиеся специалистами в соответствующих областях и видах профессиональной служебной деятельности гражданских служащих, по вопросам кадровых технологий и гражданской службы,

представители общественного совета при комитете Ивановской области ЗАГС.

Общее число независимых экспертов и представителей общественного совета должно составлять не менее одной четверти от общего числа членов конкурсной комиссии.

Независимые эксперты включаются в состав конкурсной комиссии в соответствии с положением части 8.2 статьи 22 Федерального закона от 27.07.2004 № 79-ФЗ «О государственной гражданской службе Российской Федерации». Представители общественного совета включаются на основании решения общественного совета при комитете Ивановской области ЗАГС.

Общий срок пребывания независимого эксперта в конкурсной комиссии государственного органа не может превышать три года. Исчисление данного срока осуществляется с момента первого включения независимого эксперта в состав конкурсной комиссии. Повторное включение данного независимого эксперта в состав конкурсной комиссии может быть осуществлено не ранее чем через три года после окончания срока пребывания в конкурсной комиссии.

Срок пребывания независимого эксперта в конкурсной комиссии не может превышать в совокупности три года.».

Председатель комитета
Ивановской области ЗАГС
Н.И. Буракова