

ДЕПАРТАМЕНТ УПРАВЛЕНИЯ
ИМУЩЕСТВОМ ИВАНОВСКОЙ ОБЛАСТИ
РАСПОРЯЖЕНИЕ

от 12.02.2021

г. Иваново

№ 30

Об установлении зоны с особыми условиями
использования территории

В соответствии с Гражданским кодексом Российской Федерации, Земельным кодексом Российской Федерации, Федеральным законом от 13.07.2015 № 218-ФЗ «О государственной регистрации недвижимости», Федеральным законом от 24.07.2007 № 221-ФЗ «О кадастровой деятельности», Федеральным законом от 31.03.1999 № 69-ФЗ «О газоснабжении в Российской Федерации», Правилами охраны газораспределительных сетей, утвержденными постановлением Правительства Российской Федерации от 20.11.2000 № 878, Постановлением Правительства Российской Федерации от 31.12.2015 № 1532 «Об утверждении Правил предоставления документов, направляемых или предоставляемых в соответствии с частями 1, 3 – 13, 15, 15(1), 15.2 статьи 32 Федерального закона «О государственной регистрации недвижимости» в федеральный орган исполнительной власти (его территориальные органы), уполномоченный Правительством Российской Федерации на осуществление государственного кадастрового учета, государственной регистрации прав, ведение Единого государственного реестра недвижимости и предоставление сведений, содержащихся в Едином государственном реестре недвижимости», Положением о Департаменте управления имуществом Ивановской области, утвержденным постановлением Правительства Ивановской области от 08.02.2013 № 31-п, на основании обращения акционерного общества «Газпром газораспределение Иваново» от 16.12.2020 № ДШ-10-09/2506, зарегистрированного в Департаменте управления имуществом Ивановской области (далее – Департамент) 28.01.2021 за № ДУИ-213-21:

1. Установить зону с особыми условиями использования территории (охранную зону газораспределительной сети) в отношении объекта: «Система газораспределения и газоснабжения», назначение: «1.6 Сооружения газохимического комплекса», протяженность 666 м., кадастровый номер 37:24:040227:430; адрес: Ивановская область, г. Иваново, ул. Кузнецова, д. 12 (далее – Объект).

2. Границы зоны с особыми условиями использования территории устанавливаются на основании описания местоположения границ зоны с особыми условиями использования территории Объекта, выполненного кадастровым инженером Медведевой И.В. 07.08.2020 (прилагается).

3. На земельные участки в границах зоны с особыми условиями использования территории наложить ограничения (обременения), предусмотренные пунктами 14, 15, 16 Правил охраны газораспределительных сетей, утвержденных постановлением Правительства Российской Федерации от 20.11.2000 № 878.

4. Зона с особыми условиями использования территории устанавливается на период эксплуатации Объекта.

5. Обязанность акционерного общества «Газпром газораспределение Иваново» (ИНН 3730006498; ОГРН 1023700530611; КПП 370201001; место нахождения юридического лица: 153020, Ивановская область, г. Иваново, ул. Окуловой, 59), являющегося правообладателем Объекта, по возмещению убытков лицам, указанным в статье 57.1 Земельного кодекса Российской Федерации, наступает со дня внесения сведений о зоне с особыми условиями использования территории Объекта в Единый государственный реестр недвижимости.

6. Кадастровому инженеру Медведевой И.В. в срок не более трёх рабочих дней с даты подписания настоящего распоряжения представить в Департамент описание местоположения границ зоны с особыми условиями использования территории в форме электронного документа, заверенного усиленной квалифицированной электронной подписью кадастрового инженера, оформленного в соответствии с требованиями законодательства Российской Федерации.

7. Отделу земельной политики не позднее пяти рабочих дней с даты подписания настоящего распоряжения направить настоящее распоряжение:

- в Администрацию города Иваново;
- в БУ «Ивановские газеты» для официального опубликования в информационном издании «Ивановская газета».

8. Настоящее распоряжение вступает в силу с даты официального опубликования.

Начальник Департамента

С.Ю. Рошин

Приложение к распоряжению Департамента управления имуществом Ивановской области от 12.02.2021 № 30

ОПИСАНИЕ МЕСТОПОЛОЖЕНИЯ ГРАНИЦ		
Охранная зона системы газораспределения и газоснабжения		
(наименование объекта, местоположение границ которого описано (далее – объект))		
Раздел 1		
Сведения об объекте		
№ п/п	Характеристики объекта	Описание характеристик
1	2	3
1.	Местоположение объекта	Ивановская область, город Иваново
2.	Площадь объекта +/- величина погрешности определения площади (Р +/- Дельта Р)	1960 +/- 11 м²
3.	Иные характеристики объекта	Охранная зона проходит вдоль трассы на расстоянии 2 метров с каждой стороны газопровода

Раздел 2					
Сведения о местоположении границ объекта					
1. Система координат Иваново					
2. Сведения о характерных точках границ объекта					
Обозначение характерных точек границ	Координаты, м		Метод определения координат характерной точки	Средняя квадратическая погрешность положения характерной точки (Мп), м	Описание обозначения точки на местности (при наличии)
	Х	У			
1	2	3	4	5	6
1	472.42	-737.55	Метод спутниковых геодезических измерений (определений)	0.1	-
2	480.01	-747.08	Метод спутниковых геодезических измерений (определений)	0.1	-
3	469.96	-772.43	Метод спутниковых геодезических измерений (определений)	0.1	-
4	502.26	-804.34	Метод спутниковых геодезических измерений (определений)	0.1	-
5	503.35	-803.21	Метод спутниковых геодезических измерений (определений)	0.1	-
6	541.20	-842.05	Метод спутниковых геодезических измерений (определений)	0.1	-
7	545.77	-837.65	Метод спутниковых геодезических измерений (определений)	0.1	-
8	561.77	-854.44	Метод спутниковых геодезических измерений (определений)	0.1	-
9	557.16	-858.87	Метод спутниковых геодезических измерений (определений)	0.1	-
10	557.69	-859.35	Метод спутниковых геодезических измерений (определений)	0.1	-
11	556.66	-860.51	Метод спутниковых геодезических измерений (определений)	0.1	-

2. Сведения о характерных точках границ объекта					
Обозначение характерных точек границ	Координаты, м		Метод определения координат характерной точки	Средняя квадратическая погрешность положения характерной точки (Мп), м	Описание обозначения точки на местности (при наличии)
	Х	У			
1	2	3	4	5	6
12	558.23	-862.00	Метод спутниковых геодезических измерений (определений)	0.1	-
13	557.74	-862.53	Метод спутниковых геодезических измерений (определений)	0.1	-
14	559.81	-864.31	Метод спутниковых геодезических измерений (определений)	0.1	-
15	560.46	-863.65	Метод спутниковых геодезических измерений (определений)	0.1	-
16	566.54	-869.30	Метод спутниковых геодезических измерений (определений)	0.1	-
17	565.95	-869.94	Метод спутниковых геодезических измерений (определений)	0.1	-
18	566.38	-870.29	Метод спутниковых геодезических измерений (определений)	0.1	-
19	567.43	-869.15	Метод спутниковых геодезических измерений (определений)	0.1	-
20	568.35	-869.98	Метод спутниковых геодезических измерений (определений)	0.1	-
21	568.80	-869.56	Метод спутниковых геодезических измерений (определений)	0.1	-
22	574.58	-874.71	Метод спутниковых геодезических измерений (определений)	0.1	-
23	575.73	-873.50	Метод спутниковых геодезических измерений (определений)	0.1	-
24	582.52	-879.43	Метод спутниковых геодезических измерений (определений)	0.1	-

2. Сведения о характерных точках границ объекта					
Обозначение характерных точек границ	Координаты, м		Метод определения координат характерной точки	Средняя квадратическая погрешность положения характерной точки (Мп), м	Описание обозначения точки на местности (при наличии)
	Х	У			
1	2	3	4	5	6
25	581.93	-880.09	Метод спутниковых геодезических измерений (определений)	0.1	-
26	584.81	-882.77	Метод спутниковых геодезических измерений (определений)	0.1	-
27	584.31	-883.33	Метод спутниковых геодезических измерений (определений)	0.1	-
28	589.60	-888.10	Метод спутниковых геодезических измерений (определений)	0.1	-
29	590.19	-887.63	Метод спутниковых геодезических измерений (определений)	0.1	-
30	595.38	-892.27	Метод спутниковых геодезических измерений (определений)	0.1	-
31	598.41	-895.14	Метод спутниковых геодезических измерений (определений)	0.1	-
32	600.05	-893.36	Метод спутниковых геодезических измерений (определений)	0.1	-
33	601.67	-894.86	Метод спутниковых геодезических измерений (определений)	0.1	-
34	606.77	-889.29	Метод спутниковых геодезических измерений (определений)	0.1	-
35	612.90	-894.85	Метод спутниковых геодезических измерений (определений)	0.1	-
36	614.21	-893.51	Метод спутниковых геодезических измерений (определений)	0.1	-
37	618.44	-897.76	Метод спутниковых геодезических измерений (определений)	0.1	-

2. Сведения о характерных точках границ объекта					
Обозначение характерных точек границ	Координаты, м		Метод определения координат характерной точки	Средняя квадратическая погрешность положения характерной точки (Мп), м	Описание обозначения точки на местности (при наличии)
	Х	У			
1	2	3	4	5	6
38	618.45	-898.39	Метод спутниковых геодезических измерений (определений)	0.1	-
39	619.72	-899.42	Метод спутниковых геодезических измерений (определений)	0.1	-
40	619.15	-900.07	Метод спутниковых геодезических измерений (определений)	0.1	-
41	618.56	-899.67	Метод спутниковых геодезических измерений (определений)	0.1	-
42	618.66	-903.75	Метод спутниковых геодезических измерений (определений)	0.1	-
43	618.91	-903.35	Метод спутниковых геодезических измерений (определений)	0.1	-
44	619.73	-904.16	Метод спутниковых геодезических измерений (определений)	0.1	-
45	618.76	-905.33	Метод спутниковых геодезических измерений (определений)	0.1	-
46	618.78	-906.12	Метод спутниковых геодезических измерений (определений)	0.1	-
47	617.97	-907.01	Метод спутниковых геодезических измерений (определений)	0.1	-
48	618.06	-907.12	Метод спутниковых геодезических измерений (определений)	0.1	-
49	614.84	-910.58	Метод спутниковых геодезических измерений (определений)	0.1	-
50	613.68	-909.59	Метод спутниковых геодезических измерений (определений)	0.1	-

2. Сведения о характерных точках границ объекта					
Обозначение характерных точек границ	Координаты, м		Метод определения координат характерной точки	Средняя квадратическая погрешность положения характерной точки (Мп), м	Описание обозначения точки на местности (при наличии)
	Х	У			
1	2	3	4	5	6
51	613.85	-909.40	Метод спутниковых геодезических измерений (определений)	0.1	-
52	611.32	-909.44	Метод спутниковых геодезических измерений (определений)	0.1	-
53	609.98	-908.54	Метод спутниковых геодезических измерений (определений)	0.1	-
54	608.64	-910.03	Метод спутниковых геодезических измерений (определений)	0.1	-
55	606.84	-908.40	Метод спутниковых геодезических измерений (определений)	0.1	-
56	610.63	-904.30	Метод спутниковых геодезических измерений (определений)	0.1	-
57	611.70	-905.43	Метод спутниковых геодезических измерений (определений)	0.1	-
58	612.01	-905.42	Метод спутниковых геодезических измерений (определений)	0.1	-
59	613.14	-905.42	Метод спутниковых геодезических измерений (определений)	0.1	-
60	613.31	-904.79	Метод спутниковых геодезических измерений (определений)	0.1	-
61	613.80	-905.66	Метод спутниковых геодезических измерений (определений)	0.1	-
62	614.74	-904.62	Метод спутниковых геодезических измерений (определений)	0.1	-
63	614.72	-903.95	Метод спутниковых геодезических измерений (определений)	0.1	-

2. Сведения о характерных точках границ объекта					
Обозначение характерных точек границ	Координаты, м		Метод определения координат характерной точки	Средняя квадратическая погрешность положения характерной точки (Мп), м	Описание обозначения точки на местности (при наличии)
	Х	У			
1	2	3	4	5	6
64	614.31	-904.44	Метод спутниковых геодезических измерений (определений)	0.1	-
65	613.81	-903.95	Метод спутниковых геодезических измерений (определений)	0.1	-
66	614.64	-902.63	Метод спутниковых геодезических измерений (определений)	0.1	-
67	614.62	-901.81	Метод спутниковых геодезических измерений (определений)	0.1	-
68	613.21	-900.85	Метод спутниковых геодезических измерений (определений)	0.1	-
69	614.00	-899.92	Метод спутниковых геодезических измерений (определений)	0.1	-
70	614.51	-900.33	Метод спутниковых геодезических измерений (определений)	0.1	-
71	614.48	-899.46	Метод спутниковых геодезических измерений (определений)	0.1	-
72	614.23	-899.21	Метод спутниковых геодезических измерений (определений)	0.1	-
73	613.08	-900.39	Метод спутниковых геодезических измерений (определений)	0.1	-
74	607.03	-894.93	Метод спутниковых геодезических измерений (определений)	0.1	-
75	604.46	-897.73	Метод спутниковых геодезических измерений (определений)	0.1	-
76	601.87	-900.50	Метод спутниковых геодезических измерений (определений)	0.1	-


2. Сведения о характерных точках границ объекта					
Обозначение характерных точек границ	Координаты, м		Метод определения координат характерной точки	Средняя квадратическая погрешность положения характерной точки (Мп), м	Описание обозначения точки на местности (при наличии)
	Х	У			
1	2	3	4	5	6
77	600.27	-899.02	Метод спутниковых геодезических измерений (определений)	0.1	-
78	597.51	-902.01	Метод спутниковых геодезических измерений (определений)	0.1	-
79	593.01	-897.92	Метод спутниковых геодезических измерений (определений)	0.1	-
80	592.42	-898.57	Метод спутниковых геодезических измерений (определений)	0.1	-
81	589.20	-895.65	Метод спутниковых геодезических измерений (определений)	0.1	-
82	590.95	-893.73	Метод спутниковых геодезических измерений (определений)	0.1	-
83	590.35	-893.19	Метод спутниковых геодезических измерений (определений)	0.1	-
84	589.18	-894.39	Метод спутниковых геодезических измерений (определений)	0.1	-
85	583.34	-889.08	Метод спутниковых геодезических измерений (определений)	0.1	-
86	583.96	-888.40	Метод спутниковых геодезических измерений (определений)	0.1	-
87	580.15	-884.97	Метод спутниковых геодезических измерений (определений)	0.1	-
88	580.65	-884.37	Метод спутниковых геодезических измерений (определений)	0.1	-
89	579.95	-883.72	Метод спутниковых геодезических измерений (определений)	0.1	-

2. Сведения о характерных точках границ объекта					
Обозначение характерных точек границ	Координаты, м		Метод определения координат характерной точки	Средняя квадратическая погрешность положения характерной точки (МГ), м	Описание обозначения точки на местности (при наличии)
	X	Y			
1	2	3	4	5	6
116	545.55	-873.96	Метод спутниковых геодезических измерений (определений)	0.1	-
117	548.69	-877.17	Метод спутниковых геодезических измерений (определений)	0.1	-
118	548.53	-877.37	Метод спутниковых геодезических измерений (определений)	0.1	-
119	569.88	-896.80	Метод спутниковых геодезических измерений (определений)	0.1	-
120	570.92	-895.67	Метод спутниковых геодезических измерений (определений)	0.1	-
121	587.67	-910.83	Метод спутниковых геодезических измерений (определений)	0.1	-
122	594.41	-916.93	Метод спутниковых геодезических измерений (определений)	0.1	-
123	596.63	-914.55	Метод спутниковых геодезических измерений (определений)	0.1	-
124	598.24	-916.10	Метод спутниковых геодезических измерений (определений)	0.1	-
125	599.02	-916.05	Метод спутниковых геодезических измерений (определений)	0.1	-
126	602.78	-911.89	Метод спутниковых геодезических измерений (определений)	0.1	-
127	603.95	-913.02	Метод спутниковых геодезических измерений (определений)	0.1	-
128	604.78	-912.97	Метод спутниковых геодезических измерений (определений)	0.1	-

2. Сведения о характеристических точках границ объекта					
Обозначение характеристических точек границ	Координаты, м		Метод определения координат характерной точки	Средняя квадратическая погрешность положения характерной точки (МГ), м	Описание обозначения точек на местности (при наличии)
	X	Y			
1	2	3	4	5	6
142	600.90	-919.95	Метод спутниковых геодезических измерений (определений)	0.1	-
143	596.79	-920.25	Метод спутниковых геодезических измерений (определений)	0.1	-
144	594.65	-922.53	Метод спутниковых геодезических измерений (определений)	0.1	-
145	584.99	-913.79	Метод спутниковых геодезических измерений (определений)	0.1	-
146	571.18	-901.29	Метод спутниковых геодезических измерений (определений)	0.1	-
147	570.12	-902.44	Метод спутниковых геодезических измерений (определений)	0.1	-
148	543.03	-877.77	Метод спутниковых геодезических измерений (определений)	0.1	-
149	543.33	-877.41	Метод спутниковых геодезических измерений (определений)	0.1	-
150	540.05	-874.06	Метод спутниковых геодезических измерений (определений)	0.1	-
151	541.14	-872.87	Метод спутниковых геодезических измерений (определений)	0.1	-
152	538.25	-870.24	Метод спутниковых геодезических измерений (определений)	0.1	-
153	539.42	-868.98	Метод спутниковых геодезических измерений (определений)	0.1	-
154	538.07	-867.74	Метод спутниковых геодезических измерений (определений)	0.1	-

2. Сведения о характерных точках границы объекта					
Обозначение характерных точек границ	Координаты, м		Метод определения координат характерной точки	Средняя квадратическая погрешность положения характерной точки (МГ), м	Описание обозначения точки на местности (при наличии)
	X	Y			
1	2	3	4	5	6
1	472.42	-737.55	Метод спутниковых геодезических измерений (определений)	0.1	-
3. Сведения о характерных точках части (частей) границы объекта					
Обозначение характерных точек части границы	Координаты, м		Метод определения координат характерной точки	Средняя квадратическая погрешность положения характерной точки (МГ), м	Описание обозначения точки на местности (при наличии)
	X	Y			
1	2	3	4	5	6
-	-	-	-	-	-

Раздел 3								
Сведения о местоположении измененных (уточненных) границ объекта								
1. Система координат -								
2. Сведения о характеристиках точках границ объекта								
Обозначение характерных точек границ	Существующие координаты, м		Измененные (уточненные) координаты, м		Метод определения координат характерной точки	Средняя квадратическая погрешность положения характерной точки (МГ), м	Описание обозначения точки на местности (при наличии)	
	X	Y	X	Y				
1	2	3	4	5	6	7	8	
-	-	-	-	-	-	-		
3. Сведения о характеристиках точках части (частей) границы объекта								
Обозначение характерных точек части границы	Существующие координаты, м		Измененные (уточненные) координаты, м		Метод определения координат характерной точки	Средняя квадратическая погрешность положения характерной точки (МГ), м	Описание обозначения точки на местности (при наличии)	
	X	Y	X	Y				
1	2	3	4	5	6	7	8	
-	-	-	-	-	-	-		

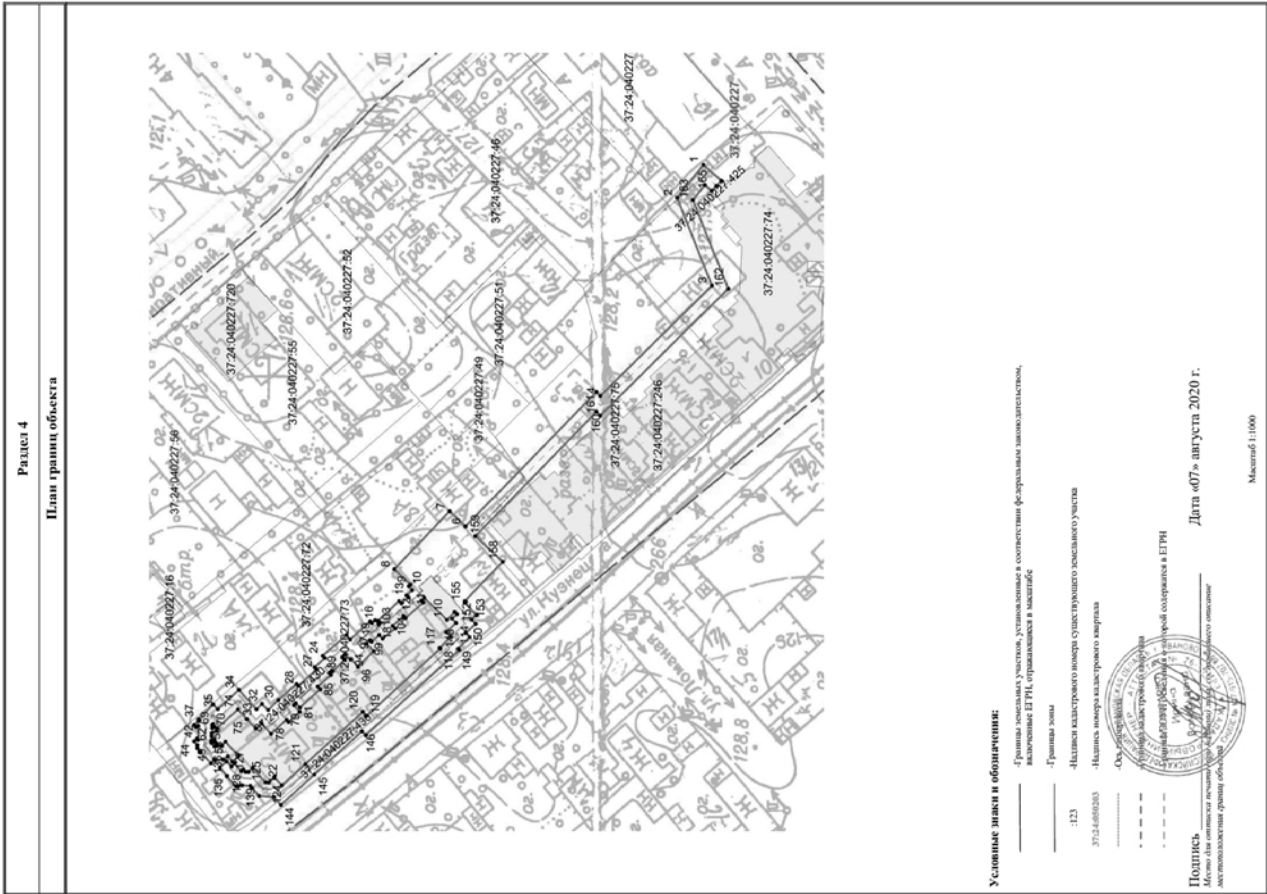


Текстовое описание местоположения границ населенных пунктов, территориальных зон, особо охраняемых природных территорий, зон с особыми условиями использования территорий		
Прохождение границы		Описание прохождения границы
от точки	до точки	
1	2	3
1	2	-
2	3	-
3	4	-
4	5	-
5	6	-
6	7	-
7	8	-
8	9	-
9	10	-
10	11	-
11	12	-
12	13	-
13	14	-
14	15	-
15	16	-
16	17	-
17	18	-
18	19	-
19	20	-
20	21	-
21	22	-
22	23	-
23	24	-
24	25	-
25	26	-
26	27	-
27	28	-
28	29	-
29	30	-
30	31	-
31	32	-
32	33	-
33	34	-
34	35	-
35	36	-
36	37	-

Текстовое описание местоположения границ населенных пунктов, территориальных зон, особо охраняемых природных территорий, зон с особыми условиями использования территорий		
Прохождение границы		Описание прохождения границы
от точки	до точки	
1	2	3
37	38	-
38	39	-
39	40	-
40	41	-
41	42	-
42	43	-
43	44	-
44	45	-
45	46	-
46	47	-
47	48	-
48	49	-
49	50	-
50	51	-
51	52	-
52	53	-
53	54	-
54	55	-
55	56	-
56	57	-
57	58	-
58	59	-
59	60	-
60	61	-
61	62	-
62	63	-
63	64	-
64	65	-
65	66	-
66	67	-
67	68	-
68	69	-
69	70	-
70	71	-
71	72	-
72	73	-

Текстовое описание местоположения границ населенных пунктов, территориальных зон, особо охраняемых природных территорий, зон с особыми условиями использования территорий		
Прохождение границы		Описание прохождения границы
от точки	до точки	
1	2	3
73	74	-
74	75	-
75	76	-
76	77	-
77	78	-
78	79	-
79	80	-
80	81	-
81	82	-
82	83	-
83	84	-
84	85	-
85	86	-
86	87	-
87	88	-
88	89	-
89	90	-
90	91	-
91	92	-
92	93	-
93	94	-
94	95	-
95	96	-
96	97	-
97	98	-
98	99	-
99	100	-
100	101	-
101	102	-
102	103	-
103	104	-
104	105	-
105	106	-
106	107	-
107	108	-
108	109	-

Текстовое описание местоположения границ населенных пунктов, территориальных зон, особо охраняемых природных территорий, зон с особыми условиями использования территорий		
Прохождение границы		Описание прохождения границы
от точки	до точки	
1	2	3
109	110	-
110	111	-
111	112	-
112	113	-
113	114	-
114	115	-
115	116	-
116	117	-
117	118	-
118	119	-
119	120	-
120	121	-
121	122	-
122	123	-
123	124	-
124	125	-
125	126	-
126	127	-
127	128	-
128	129	-
129	130	-
130	131	-
131	132	-
132	133	-
133	134	-
134	135	-
135	136	-
136	137	-
137	138	-
138	139	-
139	140	-
140	141	-
141	142	-
142	143	-
143	144	-
144	145	-

Текстовое описание местоположения границ населенных пунктов, территориальных зон, особо охраняемых природных территорий, зон с особыми условиями использования территорий		
Прохождение границы		Описание прохождения границы
от точки	до точки	
1	2	3
145	146	-
146	147	-
147	148	-
148	149	-
149	150	-
150	151	-
151	152	-
152	153	-
153	154	-
154	155	-
155	156	-
156	157	-
157	158	-
158	159	-
159	160	-
160	161	-
161	162	-
162	163	-
163	164	-
164	165	-
165	166	-
166	167	-
167	1	-

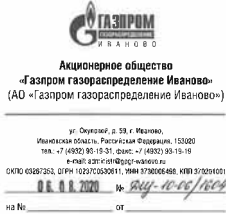

Генеральному директору
ООО Ивановский Центр «Земля»
С.А. Ткаля

О предоставлении документов

АО «Газпром газораспределение Иваново» сообщает Вам, что Вам была передана вся имеющаяся в распоряжении Общества исполнительная документация на объект газораспределения: «Система газораспределения и газоснабжения», расположенная по адресу: Ивановская область, г. Иваново, ул. Кузнецова, д. 12.

Дополнительно сообщаем Вам, что никаких иных исполнительных съемок на указанный газопровод - 2012 года ввода в эксплуатацию - в архиве АО «Газпром газораспределение Иваново» не имеется.

Предоставленная Вам исполнительная съемка была оформлена в соответствии с действующим на момент ввода эксплуатацию газопровода строительными нормами и правилами. В силу того, что газопровод был построен и введен в эксплуатацию задолго до вступления в силу "СП 126.13330.2017. СНиП 3.01.03-84. Свод правил. Геодезические работы в строительстве", не вся предоставленная нашей стороной исполнительная документация соответствует данному Своду правил.

Так, с 01 января 1955 года действовали СНиП III-B.7, с 01 января 1964 года действовали СНиП III-Г.7-62, с 01 января 1967 года действовали СНиП III-Г.7-66, с 01 июля 1977 года действовали СНиП III-29-76, с 01 июля 1988 года действовали СНиП 3.05.02-88, с 01 июля 1985 года действовали СНиП 3.01.03-84, которые с 01 января 2013 года были актуализированы в СП 126.13330.2012. СП 126.13330.2012. утратил силу с 25.04.2018г. в связи с изданием Приказа Министра России от 24.10.2017г. № 1469/пр, утвердившего новый Свод правил СП 126.13330.2017, которые и действует в настоящее время.


С 01 июля 2002 года действует ГОСТ Р 51872-2002, который в 2002 году был введен в действие впервые в связи с необходимостью нормативного закрепления требований к составу, содержанию и оформлению геодезической исполнительной документации.

Именно посредством СНиП 3.01.03-84, СП 126.13330.2012, а также ГОСТ Р 51872-2002 создана возможность реализации пункта 13 Правил охраны газораспределительных сетей (утв. Постановлением Правительства РФ № 878 от 20.11.2000г.). Оформлявшаяся до этого документация не являлась геодезической и выполнялась не в единой государственной или местной системе координат.

Сообщаем Вам также, что действующим законодательством не предусмотрена обязанность приведения исполнительной документации, оформленной ранее, в соответствие с действующими в настоящее время нормативно – правовыми актами.

На основании вышеизложенного, сообщаем Вам, что переданная Вам исполнительная документация оформлена надлежащим образом и подлежит включению в Описание местоположения границ зоны с особыми условиями использования территорий объекта газораспределения: «Система газораспределения и газоснабжения», расположенная по адресу: Ивановская область, г. Иваново, ул. Кузнецова, д. 12.

Первый заместитель
генерального директора
Д.А. Шенников

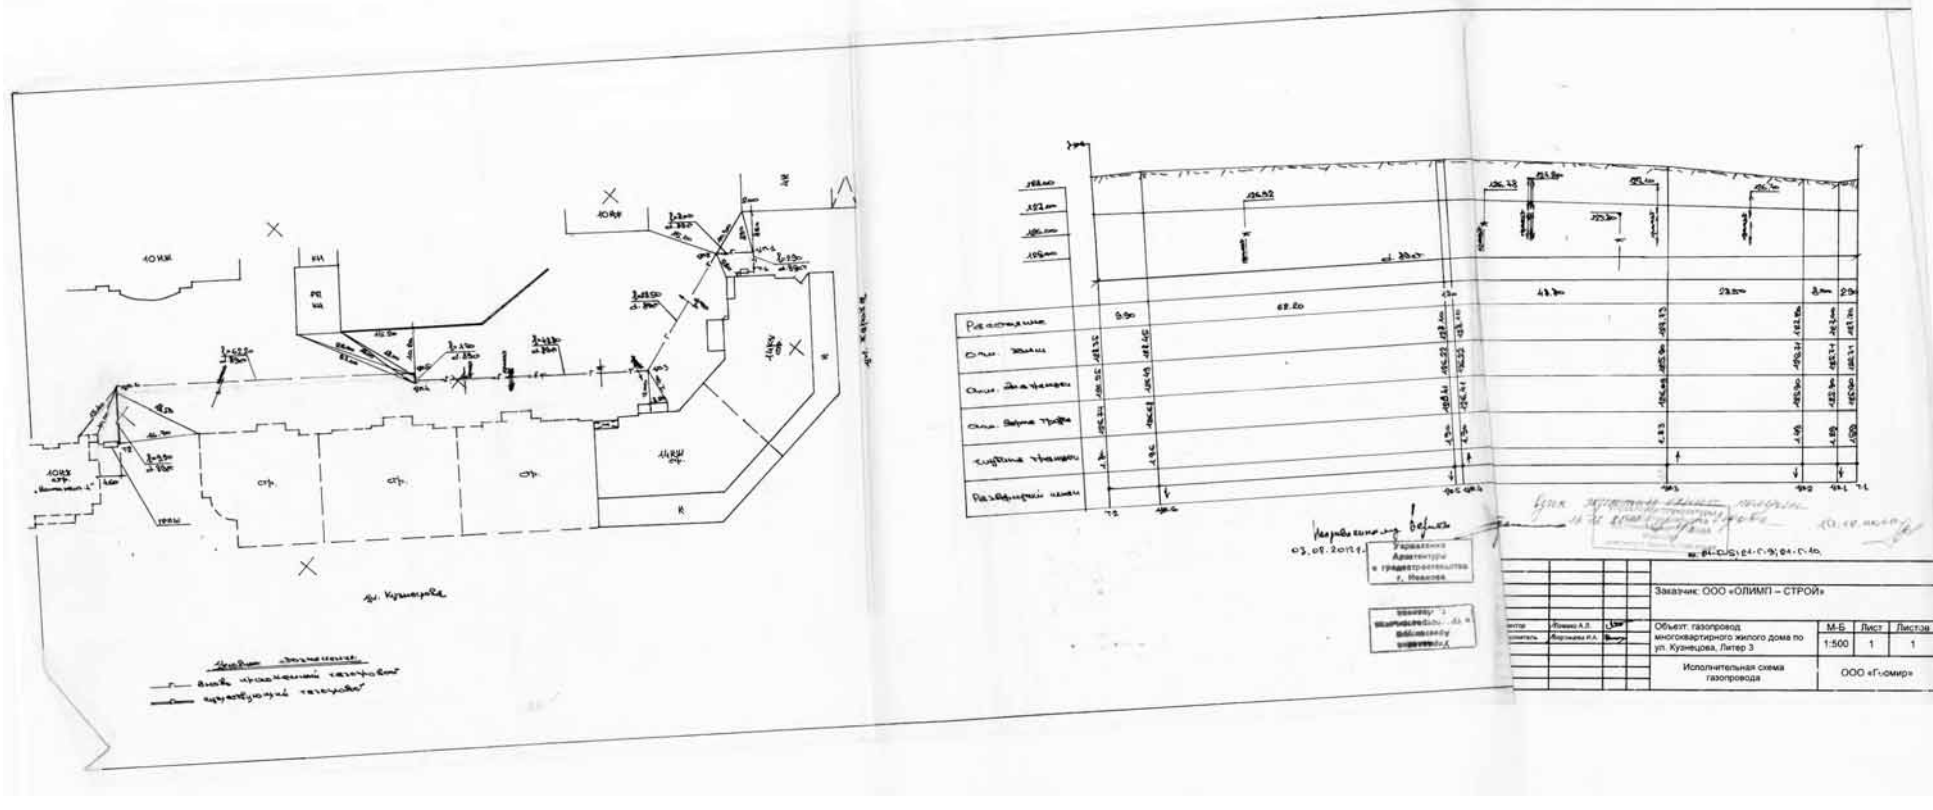

Сведения о зарегистрированном праве		
Содержание		
вид объекта недвижимости		
Лист № ____ Раздела	Всего листов раздела : ____	Всего разделов: ____
12.12.2020 № 99/2020/365751106		
Кадастровый номер:		37:24:040227:430
1. Правообладатель (правообладатели):	1.1. Открытое акционерное общество "Газпром газораспределение Иваново", ИНН: 3730006498	
2. Вид, номер и дата государственной регистрации права:	2.1. Собственность, № 37-37/001-37/030/003/2015-503/2 от 14.05.2015	
3. Ограничение прав и обременение объекта недвижимости:	не зарегистрировано	
5. Заявленные в судебном порядке права требования:	данные отсутствуют	
6. Сведения о возражении в отношении зарегистрированного права:	данные отсутствуют	
7. Сведения о наличии решения об изъятии объекта недвижимости для государственных и муниципальных нужд:	данные отсутствуют	
8. Сведения о невозможности государственной регистрации без личного участия правообладателя или его законного представителя:		
9. Правопритязания и сведения о наличии поступивших, но не рассмотренных заявлений о проведении государственной регистрации права (перехода, прекращения права), ограничения права или обременения объекта недвижимости, сделки в отношении объекта недвижимости:	данные отсутствуют	
10. Сведения об осуществлении государственной регистрации сделки, права, ограничения права без необходимого в силу закона согласия третьего лица, органа:	данные отсутствуют	
Государственный регистратор		ФГИС ЕГРН
полное наименование должности		инициалы, фамилия

Ооружение		вид объекта недвижимости				
Лист № ____ Раздела	Всего листов раздела : ____		Всего разделов: ____		Всего листов выписки: ____	
12.12.2020 № 99/2020/365751106						
Кадастровый номер:			37:24:040227:430			
Номер точки	Координаты, м		Радиус, м	Средняя квадратическая погрешность определения координат характерных точек контура, м	Глубина, высота, м	
	X	Y			H1	H2
1	2	3	4	5	6	7
1.28	608.9	-911.35	данные отсутствуют	данные отсутствуют		
2.1	609.98	-908.54	данные отсутствуют	данные отсутствуют		
2.2	609.68	-908.27	данные отсутствуют	данные отсутствуют		
2.3	610.65	-907.22	данные отсутствуют	данные отсутствуют		
2.4	610.86	-907.44	данные отсутствуют	данные отсутствуют		
2.5	612.93	-907.41	данные отсутствуют	данные отсутствуют		
2.6	613.47	-906.79	данные отсутствуют	данные отсутствуют		
2.7	614.68	-907.82	данные отсутствуют	данные отсутствуют		
2.8	615.36	-907.09	данные отсутствуют	данные отсутствуют		
2.9	615.28	-907	данные отсутствуют	данные отсутствуют		
2.10	616.76	-905.37	данные отсутствуют	данные отсутствуют		
2.11	616.74	-904.64	данные отсутствуют	данные отсутствуют		
2.12	617.02	-904.3	данные отсутствуют	данные отсутствуют		
2.13	616.36	-903.65	данные отсутствуют	данные отсутствуют		
Государственный регистратор				ФГИС ЕГРН		
полное наименование должности			подпись	инициалы, фамилия		

Выписка из Единого государственного реестра недвижимости об объекте недвижимости

Описание местоположения объекта недвижимости

Сооружение

вид объекта недвижимости

Лист № ____ Раздела
12.12.2020 № 99/2020/365751106

Всего листов раздела : ____
Всего разделов: ____
Всего листов выписки: ____

Кадастровый номер:
37:24:040227:430

Номер точки

Координаты, м

Радиус, м

Средняя квадратическая погрешность определения координат характерных точек контура, м

Глубина, высота, м

X

Y

H1

H2

1

2

3

4

5

6

7

2.14

616.65

-903.19

данные отсутствуют

данные отсутствуют

2.15

616.59

-900.74

данные отсутствуют

данные отсутствуют

2.16

616.18

-900.46

данные отсутствуют

данные отсутствуют

2.17

616.86

-899.67

данные отсутствуют

данные отсутствуют

2.18

616.48

-899.36

данные отсутствуют

данные отсутствуют

2.19

616.46

-898.61

данные отсутствуют

данные отсутствуют

2.20

614.22

-896.36

данные отсутствуют

данные отсутствуют

2.21

612.99

-897.62

данные отсутствуют

данные отсутствуют

2.22

606.9

-892.11

данные отсутствуют

данные отсутствуют

2.23

602.99

-896.37

данные отсутствуют

данные отсутствуют

2.24

601.77

-897.68

данные отсутствуют

данные отсутствуют

2.25

600.16

-896.19

данные отсутствуют

данные отсутствуют

2.26

597.39

-899.19

данные отсутствуют

данные отсутствуют

2.27

595.4

-897.37

данные отсутствуют

данные отсутствуют

Государственный регистратор

полное наименование должности

подпись

ФГИС ЕГРН

инициалы, фамилия

М.П.

Выписка из Единого государственного реестра недвижимости об объекте недвижимости

Описание местоположения объекта недвижимости

Сооружение

вид объекта недвижимости

Лист № ____ Раздела
12.12.2020 № 99/2020/365751106

Всего листов раздела : ____
Всего разделов: ____
Всего листов выписки: ____

Кадастровый номер:
37:24:040227:430

Номер точки

Координаты, м

Радиус, м

Средняя квадратическая погрешность определения координат характерных точек контура, м

Глубина, высота, м

X

Y

H1

H2

1

2

3

4

5

6

7

2.28

596.58

-896.17

данные отсутствуют

данные отсутствуют

2.29

595.5

-895.14

данные отсутствуют

данные отсутствуют

2.30

593.76

-897.09

данные отсутствуют

данные отсутствуют

2.31

592.03

-895.52

данные отсутствуют

данные отсутствуют

2.32

593.78

-893.6

данные отсутствуют

данные отсутствуют

2.33

590.27

-890.41

данные отсутствуют

данные отсутствуют

2.34

589.1

-891.61

данные отсутствуют

данные отсутствуют

2.35

586.16

-888.94

данные отсутствуют

данные отсутствуют

2.36

586.78

-888.25

данные отсутствуют

данные отсутствуют

2.37

581.49

-883.48

данные отсутствуют

данные отсутствуют

2.38

582.01

-882.9

данные отсутствуют

данные отсутствуют

2.39

581.31

-882.25

данные отсутствуют

данные отсутствуют

2.40

581.06

-882.43

данные отсутствуют

данные отсутствуют

2.41

578.95

-880.51

данные отсутствуют

данные отсутствуют

Государственный регистратор

полное наименование должности

подпись

ФГИС ЕГРН

инициалы, фамилия

М.П.

Выписка из Единого государственного реестра недвижимости об объекте недвижимости

Описание местоположения объекта недвижимости

Сооружение

вид объекта недвижимости

Лист № ____ Раздела
12.12.2020 № 99/2020/365751106

Всего листов раздела : ____
Всего разделов: ____
Всего листов выписки: ____

Кадастровый номер:
37:24:040227:430

Номер точки

Координаты, м

Радиус, м

Средняя квадратическая погрешность определения координат характерных точек контура, м

Глубина, высота, м

X

Y

H1

H2

1

2

3

4

5

6

7

2.42

579.71

-879.63

данные отсутствуют

данные отсутствуют

2.43

575.86

-876.27

данные отсутствуют

данные отсутствуют

2.44

574.31

-877.9

данные отсутствуют

данные отсутствуют

2.45

574.04

-877.69

данные отсутствуют

данные отсутствуют

2.46

572.3

-879.67

данные отсутствуют

данные отсутствуют

2.47

570.61

-878.03

данные отсутствуют

данные отсутствуют

2.48

572.67

-875.72

данные отсутствуют

данные отсутствуют

2.49

568.83

-872.27

данные отсутствуют

данные отсутствуют

2.50

568.37

-872.7

данные отсутствуют

данные отсутствуют

2.51

566.09

-870.63

данные отсутствуют

данные отсутствуют

2.52

565.02

-871.77

данные отсутствуют

данные отсутствуют

2.53

564.55

-871.39

данные отсутствуют

данные отсутствуют

2.54

565.18

-870.76

данные отсутствуют

данные отсутствуют

2.55

559.1

-865.12

данные отсутствуют

данные отсутствуют

2.56

558.45

-865.79

данные отсутствуют

данные отсутствуют

2.57

556.35

-863.97

данные отсутствуют

данные отсутствуют

2.58

556.85

-863.45

данные отсутствуют

данные отсутствуют

2.59

553.89

-860.64

данные отсутствуют

данные отсутствуют

2.60

554.89

-859.5

данные отсутствуют

данные отсутствуют

2.61

551.26

-856.18

данные отсутствуют

данные отсутствуют

2.62

550.45

-857.08

данные отсутствуют

данные отсутствуют

2.63

549.61

-856.31

данные отсутствуют

данные отсутствуют

2.64

547.4

-854.38

данные отсутствуют

данные отсутствуют

2. Сведения о предельных высоте и глубине конструктивных элементов объекта недвижимости

Предельная глубина конструктивных элементов объекта недвижимости, м

данные отсутствуют

Предельная высота конструктивных элементов объекта недвижимости, м

данные отсутствуют

Государственный регистратор

полное наименование должности

подпись

ФГИС ЕГРН

инициалы, фамилия

М.П.

Выписка из Единого государственного реестра недвижимости об объекте недвижимости

Описание местоположения объекта недвижимости

Сооружение

вид объекта недвижимости

Лист № ____ Раздела
12.12.2020 № 99/2020/365751106

Всего листов раздела : ____
Всего разделов: ____
Всего листов выписки: ____

Кадастровый номер:
37:24:040227:430

Номер точки

Координаты, м

Радиус, м

Средняя квадратическая погрешность определения координат характерных точек контура, м

Глубина, высота, м

X

Y

H1

H2

1

2

3

4

5

6

7

2.57

556.35

-863.97

данные отсутствуют

данные отсутствуют

2.58

556.85

-863.45

данные отсутствуют

данные отсутствуют

2.59

553.89

-860.64

данные отсутствуют

данные отсутствуют

2.60

554.89

-859.5

данные отсутствуют

данные отсутствуют

2.61

551.26

-856.18

данные отсутствуют

данные отсутствуют

2.62

550.45

-857.08

данные отсутствуют

данные отсутствуют

2.63

549.61

-856.31

данные отсутствуют

данные отсутствуют

2.64

547.4

-854.38

данные отсутствуют

данные отсутствуют

3. Сведения о характерных точках пересечения контура объекта недвижимости с контуром (контурами) иных зданий, сооружений, объектов незавершенного строительства

Система координат

Зона №

Номера характерных точек контура

Координаты, м

Средняя квадратическая погрешность определения координат характерных точек контура, м

Глубина, высота, м

Кадастровые номера иных объектов недвижимости, с контурами которых пересекается контур данного объекта недвижимости

1

2

3

4

5

6

7

Государственный регистратор

полное наименование должности

подпись

ФГИС ЕГРН

инициалы, фамилия

М.П.

ДЕПАРТАМЕНТ УПРАВЛЕНИЯ
ИМУЩЕСТВОМ ИВАНОВСКОЙ ОБЛАСТИ

РАСПОРЯЖЕНИЕ

от 12.02.2021

№ 31

г. Иваново

Об установлении зоны с особыми условиями
использования территории

В соответствии с Гражданским кодексом Российской Федерации, Земельным кодексом Российской Федерации, Федеральным законом от 13.07.2015 № 218-ФЗ «О государственной регистрации недвижимости», Федеральным законом от 24.07.2007 № 221-ФЗ «О кадастровой деятельности», Федеральным законом от 31.03.1999 № 69-ФЗ «О газоснабжении в Российской Федерации», Правилами охраны газораспределительных сетей, утвержденными постановлением Правительства Российской Федерации от 20.11.2000 № 878, Постановлением Правительства Российской Федерации от 31.12.2015 № 1532 «Об утверждении Правил предоставления документов, направляемых или предоставляемых в соответствии с частями 1, 3 – 13, 15, 15(1), 15.2 статьи 32 Федерального закона «О государственной регистрации недвижимости» в федеральный орган исполнительной власти (его территориальные органы), уполномоченный Правительством Российской Федерации на осуществление государственного кадастрового учета, государственной регистрации прав, ведение Единого государственного реестра недвижимости и предоставление сведений, содержащихся в Едином государственном реестре недвижимости», Положением о Департаменте управления имуществом Ивановской области, утвержденным постановлением Правительства Ивановской области от 08.02.2013 № 31-п, на основании обращения акционерного общества «Газпром газораспределение Иваново» от 07.08.2020 № ДИЦ-10-09/1615, зарегистрированного в Департаменте управления имуществом Ивановской области (далее – Департамент) 28.01.2021 за № ДУИ-216-21:

1. Установить зону с особыми условиями использования территории (охранную зону газораспределительной сети) в отношении объекта: «сооружение», назначение: «Сооружения топливной промышленности», протяженность 2094 м., кадастровый номер 37:24:010312:1698; адрес: Ивановская область, г. Иваново, ул. Демьяна Бедного, у дома 117А (далее – Объект).

2. Границы зоны с особыми условиями использования территории устанавливаются на основании описания местоположения границ зоны с особыми условиями использования территории Объекта, выполненного кадастровым инженером Медведевой И.В. 04.08.2020 (прилагается).

3. На земельные участки в границах зоны с особыми условиями использования территории наложить ограничения (обременения), предусмотренные пунктами 14, 15, 16 Правил охраны газораспределительных сетей, утвержденных постановлением Правительства Российской Федерации от 20.11.2000 № 878.

4. Зона с особыми условиями использования территории устанавливается на период эксплуатации Объекта.

5. Обязанность акционерного общества «Газпром газораспределение Иваново» (ИНН 3730006498; ОГРН 1023700530611; КПП 370201001; место нахождения юридического лица: 153020, Ивановская область, г. Иваново, ул. Окуловой, 59), являющегося правообладателем Объекта, по возмещению убытков лицам, указанным в статье 57.1 Земельного кодекса Российской Федерации, наступает со дня внесения сведений о зоне с особыми условиями использования территории Объекта в Единый государственный реестр недвижимости.

6. Кадастровому инженеру Медведевой И.В. в срок не более трёх рабочих дней с даты подписания настоящего распоряжения представить в Департамент описание местоположения границ зоны с особыми условиями использования территории в форме электронного документа, заверенного усиленной квалифицированной электронной подписью кадастрового инженера, оформленного в соответствии с требованиями законодательства Российской Федерации.

7. Отделу земельной политики не позднее пяти рабочих дней с даты подписания настоящего распоряжения направить настоящее распоряжение:

- в Администрацию города Иваново;
- в БУ «Ивановские газеты» для официального опубликования в информационном издании «Ивановская газета».

8. Настоящее распоряжение вступает в силу с даты официального опубликования.

Начальник Департамента

С.Ю. Рошин


Приложение к распоряжению Департамента управления имуществом Ивановской области от 12.02.2021 № 31		
ОПИСАНИЕ МЕСТОПОЛОЖЕНИЯ ГРАНИЦ		
Охранная зона сооружения		
(наименование объекта, местоположение границ которого описано (далее - объект))		
Раздел 1		
Сведения об объекте		
№ п/п	Характеристики объекта	Описание характеристик
1	2	3
1.	Местоположение объекта	Ивановская область, город Иваново
2.	Площадь объекта +/- величина погрешности определения площади (Р +/- Дельта Р)	6097 +/- 20 м²
3.	Иные характеристики объекта	Охранная зона проходит вдоль трассы на расстоянии 2 метров с каждой стороны газопровода

Раздел 2					
Сведения о местоположении границ объекта					
1. Система координат Иваново					
2. Сведения о характерных точках границ объекта					
Обозначение характерных точек границ	Координаты, м		Метод определения координат характерной точки	Средняя квадратическая погрешность положения характерной точки (Мп), м	Описание обозначения точки на местности (при наличии)
	X	Y			
1	2	3	4	5	6
1	-2843.58	1688.46	Метод спутниковых геодезических измерений (определений)	0.1	-
2	-2842.95	1681.50	Метод спутниковых геодезических измерений (определений)	0.1	-
3	-2835.03	1675.73	Метод спутниковых геодезических измерений (определений)	0.1	-
4	-2834.02	1677.12	Метод спутниковых геодезических измерений (определений)	0.1	-
5	-2818.90	1666.10	Метод спутниковых геодезических измерений (определений)	0.1	-
6	-2820.33	1664.13	Метод спутниковых геодезических измерений (определений)	0.1	-
7	-2812.89	1658.71	Метод спутниковых геодезических измерений (определений)	0.1	-
8	-2810.35	1662.19	Метод спутниковых геодезических измерений (определений)	0.1	-
9	-2795.13	1650.42	Метод спутниковых геодезических измерений (определений)	0.1	-
10	-2797.56	1647.17	Метод спутниковых геодезических измерений (определений)	0.1	-
11	-2782.58	1635.98	Метод спутниковых геодезических измерений (определений)	0.1	-

2. Сведения о характеристических точках границ объекта					
Обозначение характерных точек границ	Координаты, м		Метод определения координат характерной точки	Средняя квадратическая погрешность положения характерной точки (МГ), м	Описание обозначения точек на местности (при наличии)
	X	Y			
1	2	3	4	5	6
38	-2772.45	1623.51	Метод спутниковых геодезических измерений (определений)	0.1	-
39	-2769.32	1627.68	Метод спутниковых геодезических измерений (определений)	0.1	-
40	-2778.61	1634.61	Метод спутниковых геодезических измерений (определений)	0.1	-
41	-2781.76	1630.38	Метод спутниковых геодезических измерений (определений)	0.1	-
42	-2803.16	1646.35	Метод спутниковых геодезических измерений (определений)	0.1	-
43	-2800.69	1649.66	Метод спутниковых геодезических измерений (определений)	0.1	-
44	-2809.55	1656.51	Метод спутниковых геодезических измерений (определений)	0.1	-
45	-2812.01	1653.13	Метод спутниковых геодезических измерений (определений)	0.1	-
46	-2825.91	1663.25	Метод спутниковых геодезических измерений (определений)	0.1	-
47	-2824.48	1665.22	Метод спутниковых геодезических измерений (определений)	0.1	-
48	-2833.14	1671.52	Метод спутниковых геодезических измерений (определений)	0.1	-
49	-2834.15	1670.13	Метод спутниковых геодезических измерений (определений)	0.1	-
50	-2848.49	1680.58	Метод спутниковых геодезических измерений (определений)	0.1	-

2. Сведения о характерных точках границ объекта					
Обозначение характерных точек границ	Координаты, м		Метод определения координат характерной точки	Средняя квадратическая погрешность положения характерной точки (Мп), м	Описание обозначения точки на местности (при наличии)
	X	Y			
1	2	3	4	5	6
75	-2947.61	1663.36	Метод спутниковых геодезических измерений (определений)	0.1	-
76	-2946.14	1662.26	Метод спутниковых геодезических измерений (определений)	0.1	-
77	-2907.40	1714.16	Метод спутниковых геодезических измерений (определений)	0.1	-
78	-2908.20	1714.76	Метод спутниковых геодезических измерений (определений)	0.1	-
62	-2906.31	1717.28	Метод спутниковых геодезических измерений (определений)	0.1	-
79	-2729.84	1531.08	Метод спутниковых геодезических измерений (определений)	0.1	-
80	-2728.06	1530.16	Метод спутниковых геодезических измерений (определений)	0.1	-
81	-2726.28	1529.24	Метод спутниковых геодезических измерений (определений)	0.1	-
82	-2727.10	1527.67	Метод спутниковых геодезических измерений (определений)	0.1	-
83	-2725.31	1526.75	Метод спутниковых геодезических измерений (определений)	0.1	-
84	-2733.81	1510.33	Метод спутниковых геодезических измерений (определений)	0.1	-
85	-2735.56	1511.23	Метод спутниковых геодезических измерений (определений)	0.1	-
86	-2739.72	1503.19	Метод спутниковых геодезических измерений (определений)	0.1	-

2. Сведения о характеристиках точек границ объекта					
Обозначение характерных точек границ	Координаты, м		Метод определения координат характерной точки	Средняя квадратическая погрешность положения характерной точки (МГ), м	Описание обозначения точки на местности (при наличии)
	X	Y			
1	2	3	4	5	6
111	-3015.95	1571.65	Метод спутниковых геодезических измерений (определений)	0.1	-
112	-3014.35	1570.45	Метод спутниковых геодезических измерений (определений)	0.1	-
113	-3012.75	1569.25	Метод спутниковых геодезических измерений (определений)	0.1	-
114	-3052.40	1516.46	Метод спутниковых геодезических измерений (определений)	0.1	-
115	-3054.42	1517.97	Метод спутниковых геодезических измерений (определений)	0.1	-
116	-3059.97	1504.49	Метод спутниковых геодезических измерений (определений)	0.1	-
117	-2994.88	1473.98	Метод спутниковых геодезических измерений (определений)	0.1	-
118	-2995.56	1472.65	Метод спутниковых геодезических измерений (определений)	0.1	-
119	-2985.47	1467.34	Метод спутниковых геодезических измерений (определений)	0.1	-
120	-2984.89	1468.55	Метод спутниковых геодезических измерений (определений)	0.1	-
121	-2933.01	1443.40	Метод спутниковых геодезических измерений (определений)	0.1	-
122	-2937.74	1433.62	Метод спутниковых геодезических измерений (определений)	0.1	-
123	-2939.61	1430.04	Метод спутниковых геодезических измерений (определений)	0.1	-

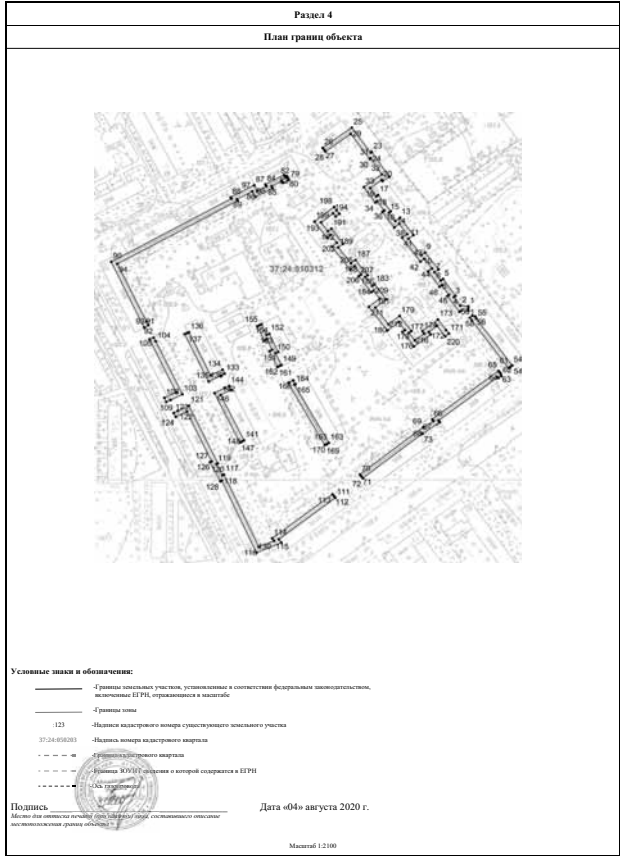

Текстовое описание местоположения границ населенных пунктов, территориальных зон, особо охраняемых природных территорий, зон с особыми условиями использования территорий		
Прохождение границы		Описание прохождения границы
от точки	до точки	
1	2	3
1	2	-
2	3	-
3	4	-
4	5	-
5	6	-
6	7	-
7	8	-
8	9	-
9	10	-
10	11	-
11	12	-
12	13	-
13	14	-
14	15	-
15	16	-
16	17	-
17	18	-
18	19	-
19	20	-
20	21	-
21	22	-
22	23	-
23	24	-
24	25	-
25	26	-
26	27	-
27	28	-
28	29	-
29	30	-
30	31	-
31	32	-
32	33	-
33	34	-
34	35	-
35	36	-
36	37	-

Текстовое описание местоположения границ населенных пунктов, территориальных зон, особо охраняемых природных территорий, зон с особыми условиями использования территорий		
Прохождение границы		Описание прохождения границы
от точки	до точки	
1	2	3
37	38	-
38	39	-
39	40	-
40	41	-
41	42	-
42	43	-
43	44	-
44	45	-
45	46	-
46	47	-
47	48	-
48	49	-
49	50	-
50	51	-
51	52	-
52	53	-
53	1	-
54	55	-
55	56	-
56	57	-
57	58	-
58	59	-
59	60	-
60	61	-
61	54	-
62	63	-
63	64	-
64	65	-
65	66	-
66	67	-
67	68	-
68	69	-
69	70	-
70	71	-
71	72	-
72	73	-

Текстовое описание местоположения границ населенных пунктов, территориальных зон, особо охраняемых природных территорий, зон с особыми условиями использования территорий		
Прохождение границы		Описание прохождения границы
от точки	до точки	
1	2	3
73	74	-
74	75	-
75	76	-
76	77	-
77	78	-
78	62	-
79	80	-
80	81	-
81	82	-
82	83	-
83	84	-
84	85	-
85	86	-
86	87	-
87	88	-
88	89	-
89	90	-
90	91	-
91	92	-
92	93	-
93	94	-
94	95	-
95	96	-
96	97	-
97	98	-
98	99	-
99	100	-
100	101	-
101	102	-
102	79	-
103	104	-
104	105	-
105	106	-
106	107	-
107	108	-
108	109	-

Текстовое описание местоположения границ населенных пунктов, территориальных зон, особо охраняемых природных территорий, зон с особыми условиями использования территорий		
Прохождение границы		Описание прохождения границы
от точки	до точки	
1	2	3
109	110	-
110	103	-
111	112	-
112	113	-
113	114	-
114	115	-
115	116	-
116	117	-
117	118	-
118	119	-
119	120	-
120	121	-
121	122	-
122	123	-
123	124	-
124	125	-
125	126	-
126	127	-
127	128	-
128	129	-
129	130	-
130	131	-
131	132	-
132	111	-
133	134	-
134	135	-
135	136	-
136	137	-
137	138	-
138	139	-
139	140	-
140	133	-
141	142	-
142	143	-
143	144	-
144	145	-

Текстовое описание местоположения границ населенных пунктов, территориальных зон, особо охраняемых природных территорий, зон с особыми условиями использования территорий		
Прохождение границы		Описание прохождения границы
от точки	до точки	
1	2	3
145	146	-
146	147	-
147	148	-
148	141	-
149	150	-
150	151	-
151	152	-
152	153	-
153	154	-
154	155	-
155	156	-
156	157	-
157	158	-
158	159	-
159	160	-
160	161	-
161	162	-
162	149	-
163	164	-
164	165	-
165	166	-
166	167	-
167	168	-
168	169	-
169	170	-
170	163	-
171	172	-
172	173	-
173	174	-
174	175	-
175	176	-
176	177	-
177	178	-
178	179	-
179	180	-
180	181	-
181	182	-
182	183	-
183	184	-
184	185	-
185	186	-
186	187	-
187	188	-
188	189	-
189	190	-
190	191	-
191	192	-
192	193	-
193	194	-
194	195	-
195	196	-
196	197	-
197	198	-
198	199	-
199	200	-
200	201	-
201	202	-
202	203	-
203	204	-
204	205	-
205	206	-
206	207	-
207	208	-
208	209	-
209	210	-
210	211	-
211	212	-
212	213	-
213	214	-
214	215	-
215	216	-
216	217	-
217	218	-
218	219	-
219	220	-
220	171	-

Филиал Федерального государственного бюджетного учреждения "Федеральная кадастровая палата Федеральной службы государственной регистрации, кадастра и картографии" по Ивановской области

Выписка из Единого государственного реестра недвижимости об основных характеристиках и зарегистрированных правах на объект недвижимости

Сведения об основных характеристиках объекта недвижимости

На основании запроса от 21.05.2020, поступившего на рассмотрение 21.05.2020, сообщаем, что согласно записям Единого государственного реестра недвижимости:

Сооружение		Раздел 1 Лист 1	
вид объекта недвижимости			
Лист №1 Раздел 1	Всего листов раздела 1: 1 -	Всего разделов: 3	Всего листов выписки: 3
21 мая 2020г. № КУВИ-002/2020-1010932			
Кадастровый номер:	37:24:010312:1698		
Номер кадастрового квартала:	37:24:010312		
Дата присвоения кадастрового номера:	17.06.2014		
Ранее присвоенный государственный учетный номер:	данные отсутствуют		
Адрес:	Ивановская область, г. Иваново, ул. Демьяна Бедного, у дома 117А		
Основная характеристика (для сооружения):	тип	значение	единица измерения
	протяженность	2094	в метрах
Назначение:	Сооружения топливной промышленности		
Наименование:	сооружение		
Количество этажей, в том числе подземных этажей:	данные отсутствуют		
Год ввода в эксплуатацию по завершении строительства:	2014		
Год завершения строительства:	2014		
Кадастровая стоимость, руб.:	не определена		
Кадастровые номера иных объектов недвижимости, в пределах которых расположен объект недвижимости:	37:24:010312:13, 37:24:010312:14, 37:24:010312:16, 37:24:010312:160, 37:24:010312:1631, 37:24:010312:182, 37:24:010312:183, 37:24:010312:37, 37:24:010312:38, 37:24:010312:39, 37:24:010312:40, 37:24:010312:7, 37:24:010312:76, 37:24:010312:77, 37:24:010312:79, 37:24:010312:8, 37:24:010312:80, 37:24:010312:81, 37:24:010312:86, 37:24:010312:87, 37:24:010312:88, 37:24:010312:89, 37:24:010312:9		
Кадастровые номера помещений, машино-мест, расположенных в здании или сооружении:	данные отсутствуют		
Виды разрешенного использования:	данные отсутствуют		
Статус записи об объекте недвижимости:	Сведения об объекте недвижимости имеют статус "актуальные"		
Особые отметки:	данные отсутствуют		
Получатель выписки:	Орлова Ольга (представитель заявителя), Заявитель: Департамент управления имуществом Ивановской области		

подпись, наименование должности	подпись	инициалы, фамилия
---------------------------------	---------	-------------------

Раздел 2 Лист 2

Выписка из Единого государственного реестра недвижимости об основных характеристиках и зарегистрированных правах на объект недвижимости

Сведения о зарегистрированных правах	
Собственность	
на объект недвижимости	
Лист №01 Раздел 2	Всего листов раздела 2: 1
Всего разделов: 1	
Всего листов выписки: 3	
2. Вид, номер и дата государственной регистрации права:	2.1. Собственность 37-37-01/256/2014-6/77 09.09.2014 09:50:00
4. Ограничение прав и обременение объекта недвижимости:	не зарегистрировано
5. Сведения о наличии решения об изъятии объекта недвижимости для государственных и муниципальных нужд:	данные отсутствуют
6. Сведения об осуществлении государственной регистрации сделок, приносящих ограничения права без необходимого в силу закона согласия третьего лица, органа:	данные отсутствуют







Схема расположения объекта недвижимости (части объекта недвижимости) на земельном участке(ах)

[illegible]

Генеральному директору
ООО Ивановский Центр «Земля»
С.А. Ткаля








И. о. генерального директора

Д.А. Щенников

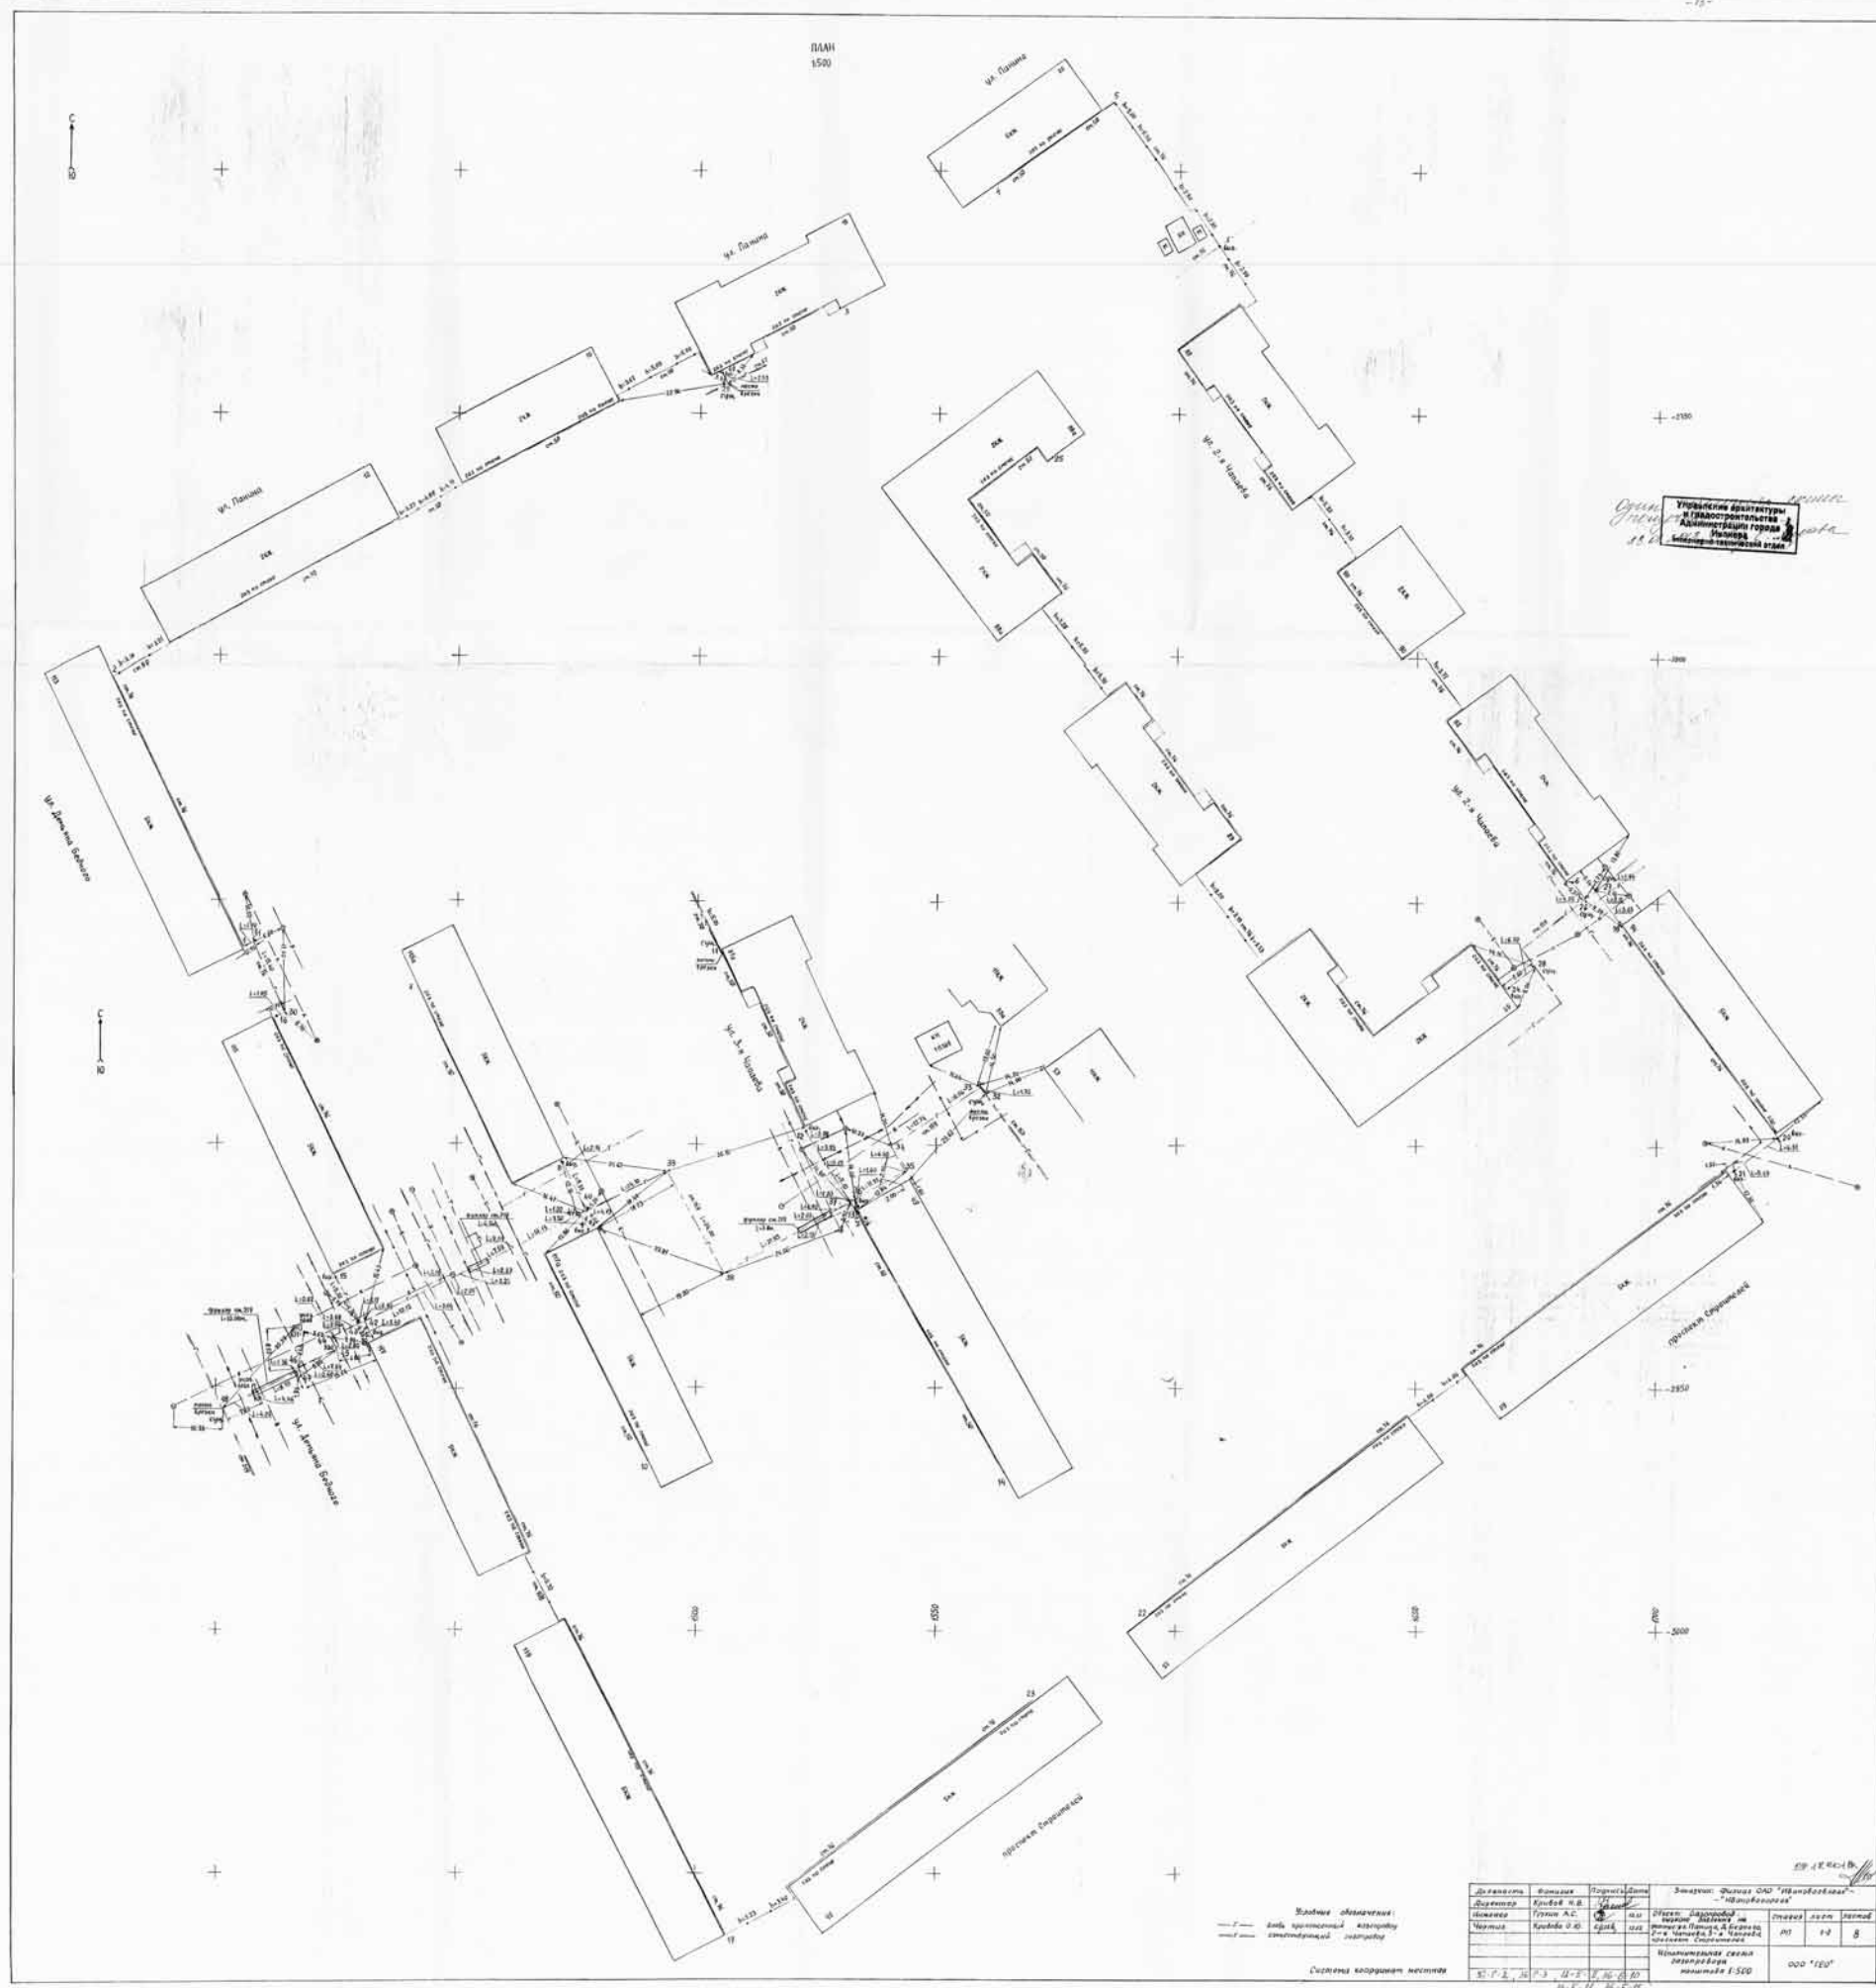

ДЕПАРТАМЕНТ УПРАВЛЕНИЯ
ИМУЩЕСТВОМ ИВАНОВСКОЙ ОБЛАСТИ

РАСПОРЯЖЕНИЕ

от 15.02.2021

г. Иваново

№ 36

Об установлении зоны с особыми условиями
использования территории

В соответствии с Гражданским кодексом Российской Федера-
ции, Земельным кодексом Российской Федерации, Федеральным
законом от 13.07.2015 № 218-ФЗ «О государственной регистрации
недвижимости», Федеральным законом от 24.07.2007 № 221-ФЗ «О
кадастровой деятельности», Федеральным законом от 31.03.1999
№ 69-ФЗ «О газоснабжении в Российской Федерации», Правилами
охраны газораспределительных сетей, утвержденными поста-
новлением Правительства Российской Федерации от 20.11.2000
№ 878, Постановлением Правительства Российской Федерации
от 31.12.2015 № 1532 «Об утверждении Правил предоставления
документов, направляемых или предоставляемых в соответствии
с частями 1, 3 – 13, 15, 15(1), 15.2 статьи 32 Федерального зако-
на «О государственной регистрации недвижимости» в федераль-
ный орган исполнительной власти (его территориальные органы),
уполномоченный Правительством Российской Федерации на осу-
ществление государственного кадастрового учета, государствен-
ной регистрации прав, ведение Единого государственного реестра
недвижимости и предоставление сведений, содержащихся в Еди-
ном государственном реестре недвижимости», Положением о Де-
партаменте управления имуществом Ивановской области, утверж-
денным постановлением Правительства Ивановской области от
08.02.2013 № 31-п, на основании обращения акционерного обще-
ства «Газпром газораспределение Иваново» от 16.12.2020 № ДЩ-
10-09/2504, зарегистрированного в Департаменте управления иму-
ществом Ивановской области (далее – Департамент) 28.01.2021 за
№ ДУИ-212-21:

1. Установить зону с особыми условиями использования терри-
тории (охранную зону газораспределительной сети) в отношении
объекта: «Сооружение», назначение: «Сооружения газоснабжения»,
протяженность 644 м, кадастровый номер 37:24:000000:3133; адрес:
Ивановская область, г. Иваново, от точки врезки в существующий
газопровод по ул. Минеевская 7-я г. Иваново до жилого дома № 23 по
ул. Генерала Горбатова (далее – Объект).

2. Границы зоны с особыми условиями использования территории
устанавливаются на основании описания местоположения границ
зоны с особыми условиями использования территории Объекта, вы-
полненного кадастровым инженером Медведевой И.В. 04.08.2020
(прилагается).

3. На земельные участки в границах зоны с особыми условиями
использования территории наложить ограничения (обременения),
предусмотренные пунктами 14, 15, 16 Правил охраны газораспреде-
лительных сетей, утвержденных постановлением Правительства Рос-
сийской Федерации от 20.11.2000 № 878.

4. Зона с особыми условиями использования территории устанав-
ливается на период эксплуатации Объекта.

5. Обязанность акционерного общества «Газпром газораспре-
деление Иваново» (ИНН 3730006498; ОГРН 1023700530611; КПП
370201001; место нахождения юридического лица: 153020, Ива-
новская область, г. Иваново, ул. Окуловой, 59), являющегося
правообладателем Объекта, по возмещению убытков лицам, ука-
занным в статье 57.1 Земельного кодекса Российской Федерации,
наступает со дня внесения сведений о зоне с особыми условиями
использования территории Объекта в Единый государственный
реестр недвижимости.

6. Кадастровому инженеру Медведевой И.В. в срок не более трёх
рабочих дней с даты подписания настоящего распоряжения пред-
ставить в Департамент описание местоположения границ зоны
с особыми условиями использования территории в форме элек-
тронного документа, заверенного усиленной квалифицированной
электронной подписью кадастрового инженера, оформленного в
соответствии с требованиями законодательства Российской Феде-
рации.

7. Отделу земельной политики не позднее пяти рабочих дней с
даты подписания настоящего распоряжения направить настоящее
распоряжение:

- в Администрацию города Иваново;
- в БУ «Ивановские газеты» для официального опубликования
в информационном издании «Ивановская газета».

8. Настоящее распоряжение вступает в силу с даты официального
опубликования.

Начальник Департамента

С.Ю. Рошин

Приложение к распоряжению Департамента управления
имуществом ивановской области от 15.02.2021 № 36

ОПИСАНИЕ МЕСТОПОЛОЖЕНИЯ ГРАНИЦ		
Охранная зона сооружения		
(наименование объекта, местоположение границ которого описано (далее - объект))		
Раздел 1		
Сведения об объекте		
№ п/п	Характеристики объекта	Описание характеристик
1	2	3
1.	Местоположение объекта	Ивановская область, город Иваново
2.	Площадь объекта +/- величина погрешности определения площади (Р +/- Дельта Р)	1575 +/- 14 м²
3.	Иные характеристики объекта	Охранная зона проходит вдоль трассы на расстоянии 2 метров с каждой стороны газопровода

Раздел 2					
Сведения о местоположении границ объекта					
1. Система координат Иваново					
2. Сведения о характерных точках границ объекта					
Обозначение характерных точек границ	Координаты, м		Метод определения координат характерной точки	Средняя квадратическая погрешность положения характерной точки (Мп), м	Описание обозначения точки на местности (при наличии)
	X	Y			
1	2	3	4	5	6
-	-	-	-	-	-

3. Сведения о характерных точках части (частей) границы объекта					
Обозначение характерных точек части границы	Координаты, м		Метод определения координат характерной точки	Средняя квадратическая погрешность положения характерной точки (Мп), м	Описание обозначения точки на местности (при наличии)
	X	Y			
1	2	3	4	5	6
Часть 1					
1	5148.12	-1121.86	Метод спутниковых геодезических измерений (определений)	0.10	-
2	5169.99	-1124.67	Метод спутниковых геодезических измерений (определений)	0.10	-
3	5170.92	-1124.68	Метод спутниковых геодезических измерений (определений)	0.10	-
4	5170.89	-1126.68	Метод спутниковых геодезических измерений (определений)	0.10	-
5	5170.87	-1128.68	Метод спутниковых геодезических измерений (определений)	0.10	-
6	5169.72	-1128.66	Метод спутниковых геодезических измерений (определений)	0.10	-
7	5151.43	-1126.32	Метод спутниковых геодезических измерений (определений)	0.10	-
8	5143.93	-1171.63	Метод спутниковых геодезических измерений (определений)	0.10	-

3. Сведения о характерных точках части (частей) границы объекта					
Обозначение характерных точек части границы	Координаты, м		Метод определения координат характерной точки	Средняя квадратическая погрешность положения характерной точки (Мп), м	Описание обозначения точки на местности (при наличии)
	X	Y			
1	2	3	4	5	6
9	5142.07	-1171.31	Метод спутниковых геодезических измерений (определений)	0.10	-
10	5133.54	-1258.51	Метод спутниковых геодезических измерений (определений)	0.10	-
11	5132.19	-1257.98	Метод спутниковых геодезических измерений (определений)	0.10	-
12	5130.74	-1268.88	Метод спутниковых геодезических измерений (определений)	0.10	-
13	5132.24	-1269.14	Метод спутниковых геодезических измерений (определений)	0.10	-
14	5120.50	-1372.40	Метод спутниковых геодезических измерений (определений)	0.10	-
15	5116.94	-1372.17	Метод спутниковых геодезических измерений (определений)	0.10	-
16	5111.11	-1424.33	Метод спутниковых геодезических измерений (определений)	0.10	-
17	5103.98	-1423.37	Метод спутниковых геодезических измерений (определений)	0.10	-
18	5096.03	-1458.50	Метод спутниковых геодезических измерений (определений)	0.10	-
19	5101.56	-1459.21	Метод спутниковых геодезических измерений (определений)	0.10	-
20	5100.95	-1471.30	Метод спутниковых геодезических измерений (определений)	0.10	-
21	5098.95	-1471.20	Метод спутниковых геодезических измерений (определений)	0.10	-

3. Сведения о характерных точках части (частей) границы объекта					
Обозначение характерных точек части границы	Координаты, м		Метод определения координат характерной точки	Средняя квадратическая погрешность положения характерной точки (Мп), м	Описание обозначения точки на местности (при наличии)
	X	Y			
1	2	3	4	5	6
1	5096.95	-1471.10	Метод спутниковых геодезических измерений (определений)	0.10	-
23	5097.38	-1462.71	Метод спутниковых геодезических измерений (определений)	0.10	-
24	5091.15	-1461.91	Метод спутниковых геодезических измерений (определений)	0.10	-
25	5100.89	-1418.93	Метод спутниковых геодезических измерений (определений)	0.10	-
26	5107.59	-1419.82	Метод спутниковых геодезических измерений (определений)	0.10	-
27	5113.39	-1367.94	Метод спутниковых геодезических измерений (определений)	0.10	-
28	5116.96	-1368.16	Метод спутниковых геодезических измерений (определений)	0.10	-
29	5127.84	-1272.43	Метод спутниковых геодезических измерений (определений)	0.10	-
30	5126.26	-1272.16	Метод спутниковых геодезических измерений (определений)	0.10	-
31	5128.90	-1252.38	Метод спутниковых геодезических измерений (определений)	0.10	-
32	5130.07	-1252.84	Метод спутниковых геодезических измерений (определений)	0.10	-
33	5138.51	-1166.62	Метод спутниковых геодезических измерений (определений)	0.10	-
34	5140.65	-1167.00	Метод спутниковых геодезических измерений (определений)	0.10	-

3. Сведения о характерных точках части (частей) границы объекта					
Обозначение характерных точек части границы	Координаты, м		Метод определения координат характерной точки	Средняя квадратическая погрешность положения характерной точки (Мп), м	Описание обозначения точки на местности (при наличии)
	X	Y			
1	2	3	4	5	6
1	5148.12	-1121.86	Метод спутниковых геодезических измерений (определений)	0.10	-

Раздел 3							
Сведения о местоположении измененных (уточненных) границ объекта							
1. Система координат -							
2. Сведения о характерных точках границ объекта							
Обозначение характерных точек границ	Существующие координаты, м		Измененные (уточненные) координаты, м		Метод определения координат характерной точки	Средняя квадратическая погрешность положения характерной точки (Мп), м	Описание обозначения точки на местности (при наличии)
	X	Y	X	Y			
1	2	3	4	5	6	7	8
-	-	-	-	-	-	-	-
3. Сведения о характерных точках части (частей) границы объекта							
Обозначение характерных точек части границы	Существующие координаты, м		Измененные (уточненные) координаты, м		Метод определения координат характерной точки	Средняя квадратическая погрешность положения характерной точки (Мп), м	Описание обозначения точки на местности (при наличии)
	X	Y	X	Y			
1	2	3	4	5	6	7	8
-	-	-	-	-	-	-	-

Текстовое описание местоположения границ населенных пунктов, территориальных зон, особо охраняемых природных территорий, зон с особыми условиями использования территорий		
Прохождение границы		Описание прохождения границы
от точки	до точки	
1	2	3
1	2	-
2	3	-
3	4	-
4	5	-
5	6	-
6	7	-
7	8	-
8	9	-
9	10	-
10	11	-
11	12	-
12	13	-
13	14	-
14	15	-
15	16	-
16	17	-
17	18	-
18	19	-
19	20	-
20	21	-
21	22	-
22	23	-
23	24	-
24	25	-
25	26	-
26	27	-
27	28	-
28	29	-
29	30	-
30	31	-
31	32	-
32	33	-
33	34	-
34	1	-



ФЕДЕРАЛЬНАЯ СЛУЖБА ГОСУДАРСТВЕННОЙ
РЕГИСТРАЦИИ, КАДАСТРА И КАРТОГРАФИИ

ФИЛИАЛ ФЕДЕРАЛЬНОГО
ГОСУДАРСТВЕННОГО БЮДЖЕТНОГО
УЧРЕЖДЕНИЯ
«Федеральная кадастровая палата
Федеральной службы государственной
регистрации, кадастра и картографии»
по Ивановской области
ул. Ташкентская, 104а, г. Иваново, 153032
тел. (4932) 26-47-02, факс (4932) 24-26-52
e-mail: filial@37.kadast.ru
ОКЮ 57040686, ОГРН 1027700485757,
ИНН/КПП 7705401340/370243002

Первому заместителю генерального
директора АО «Газпром
газораспределение Иваново»

Д.А. Щенникову

Окуловой ул., д.59, г.Иваново,
Ивановская область, 153020

administr@gprg-ivanovo.ru

09 АПР 2020 № 11/1982
На № ВУ-10-06/650 13.03.20

Уважаемый Дмитрий Александрович!

Филиал ФГБУ «ФКП Росреестра» по Ивановской области (далее -
Филиал), рассмотрев Ваше обращение, сообщает следующее.
Сооружение с кадастровым номером 37:24:000000:3133,
протяженностью 644 м, расположенное по адресу: Ивановская область,
г.Иваново, от точки врезки в существующий газопровод по ул.Минеевская 7-
я г.Иваново до жилого дома №23 по ул.Генерала Горбатова было поставлено
на государственный кадастровый учет 21.02.2013 г.

Представленные для осуществления государственного кадастрового
учета документы: заявление и технический план сооружения соответствовали
законодательству, действующему на момент постановки объекта
недвижимости на кадастровый учет. Согласно пункту 27 Требований к
подготовке технического плана сооружения, утвержденных приказом
Минэкономразвития России от 23.11.2011 №693 (в действовавшей на тот
момент редакции) в случае если сооружение является подземным, контур
такого сооружения на земельном участке определяется как совокупность
контуров конструктивных элементов такого подземного сооружения,
расположенных на поверхности земельного участка; проекция подземных
конструктивных элементов сооружения не является контуром сооружения.

Таким образом, координаты характерных точек подземных
конструктивных элементов сооружения с кадастровым номером
37:24:000000:3133 не определялись кадастровым инженером, а,
следовательно, не вносились в государственный кадастр недвижимости и
поэтому отсутствуют в соответствующем разделе выписки из Единого
государственного реестра недвижимости.


Установление охранных зон сооружений должно осуществляться в
соответствии с требованиями действующего законодательства.

Директор филиала

А.Р. Малыгина

Раздел 4

План границ объекта

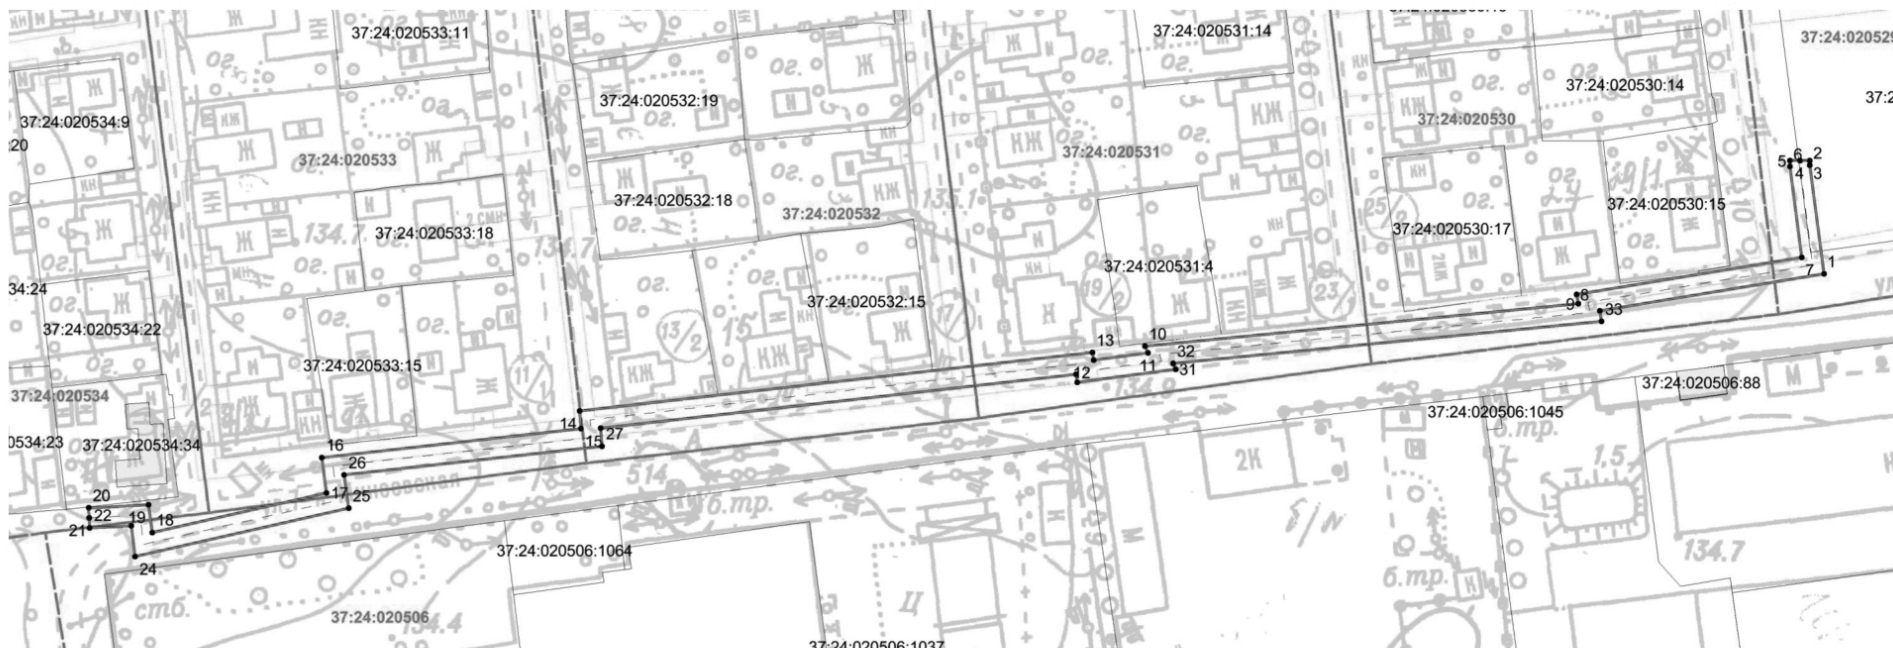

Масштаб 1:1000

Условные знаки и обозначения:

- _____ - Границы земельных участков, установленные в соответствии с федеральным законодательством, включенные в ЕГРН, отражающиеся в масштабе
- _____ - Границы зоны
- :123 - Надписи кадастрового номера существующего земельного участка
- 37:24:050303 - Надписи номера кадастрового квартала
- - Граница кадастрового квартала
- - Граница земельного участка, сведения о которой содержатся в ЕГРН
- - Ось геоцентрической системы координат

Подпись _____
Место для оттиска печата (при наличии) лица, составившего описание

Дата 04» августа 2020 г.

Генеральному директору
ООО Ивановский Центр «Земля»

С.А. Ткаля




О предоставлении документов

АО «Газпром газораспределение Иваново» сообщает Вам, что Вам была передана вся имеющаяся в распоряжении Общества исполнительная документация на объект газораспределения: «Газопровод», адрес объекта: Ивановская область, г. Иваново, от точки артезианского газопровода по ул. Минеинская 7-я г. Иваново до жилого дома № 23 по ул. Генерала Орбитава.

Дополнительно сообщаем Вам, что никаких иных исполнительных съемок на указанный газопровод - 2011 года ввода в эксплуатацию - в архиве АО «Газпром газораспределение Иваново» не имеется.

Сообщаем также, что данный газопровод был приобретен Обществом по Договору купли - продажи недвижимого имущества № 10-10/40 от 29.02.2016г., заключенному с ООО «Мегастрой 2».

Предоставления Вам исполнительная ссылка была оформлена в соответствии с действующими на момент ввода газопровода в эксплуатацию техническими нормами и правилами. В силу того, что газопровод был построен и введен в эксплуатацию задолго до вступления в силу СТ 126.






Сообщаем Вам также, что действующим законодательством не предусмотрена обязанность предоставления исполнительной документации, сформированной ранее, в соответствии с действующими в настоящее время нормативными – правовыми актами.



Первый заместитель
генерального директора

Д.А. Щенников

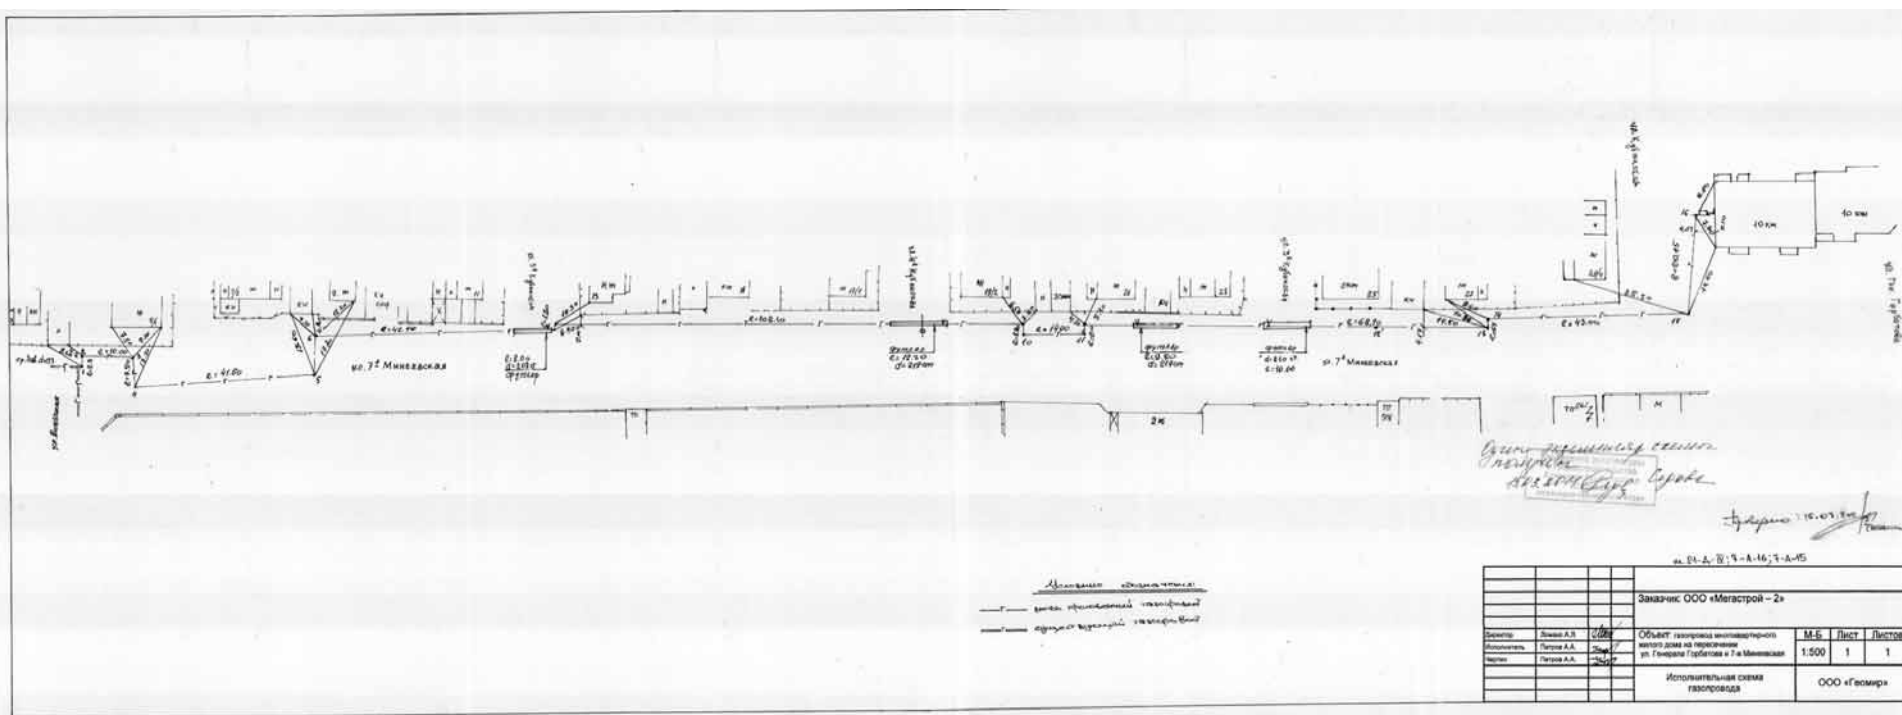

ФГИС ЕГРН					
полное наименование органа регистрации прав					
					Раздел 1
Выписка из Единого государственного реестра недвижимости об объекте недвижимости Сведения о характеристиках объекта недвижимости					
На основании запроса от 04.08.2020 г., поступившего на рассмотрение 04.08.2020 г., сообщаем, что согласно записям Единого государственного реестра недвижимости:					
Сооружение					
вид объекта недвижимости					
Лист № ____ Раздела	Всего листов раздела : ____		Всего разделов: ____	Всего листов выписки: ____	
04.08.2020 № 99/2020/341367781					
Кадастровый номер:			37:24:000000:3133		
Номер кадастрового квартала:		37:24:000000			
Дата присвоения кадастрового номера:		21.02.2013			
Ранее присвоенный государственный учетный номер:		данные отсутствуют			
Адрес:		Ивановская область, г. Иваново, от точки врезки в существующий газопровод по ул. Минцевская 7-я г. Иваново до жилого дома №23 по ул. Генерала Горбатова			
Основная характеристика (для сооружения):		протяженность	644	m	единица измерения
		тип	значение		
Назначение:		Сооружения газоснабжения			
Наименование:		Сооружение			
Количество этажей, в том числе подземных этажей:		данные отсутствуют			
Год ввода в эксплуатацию по завершении строительства:		2011			
Год завершения строительства:		данные отсутствуют			
Кадастровая стоимость, руб.:		данные отсутствуют			
Государственный регистратор				ФГИС ЕГРН	
полное наименование должности			подпись		инициалы, фамилия

М.П.

Выписка из Единого государственного реестра недвижимости об объекте недвижимости		Раздел 1	
Сведения о характеристиках объекта недвижимости			
На основании запроса от 04.08.2020 г., поступившего на рассмотрение 04.08.2020 г., сообщаем, что согласно записям Единого государственного реестра недвижимости:			
Сооружение			
вид объекта недвижимости			
Лист №	Раздела	Всего листов раздела : ____	Всего разделов: ____
04.08.2020 № 99/2020/341367781			
Кадастровый номер:		37:24:000000:3133	
Кадастровые номера иных объектов недвижимости, в пределах которых расположен объект недвижимости:		37:24:020529:24	
Кадастровые номера помещений, машино-мест, расположенных в здании или сооружении:		данные отсутствуют	
Кадастровые номера объектов недвижимости, из которых образован объект недвижимости:		данные отсутствуют	
Кадастровые номера образованных объектов недвижимости:		данные отсутствуют	
Сведения о включении объекта недвижимости в состав предприятия как имущественного комплекса:			
Сведения о включении объекта недвижимости в состав единого недвижимого комплекса:			
Кадастровый номер земельного участка, если входящие в состав единого недвижимого комплекса объекты недвижимости расположены на одном земельном участке		данные отсутствуют	
Виды разрешенного использования:		данные отсутствуют	
Сведения о включении объекта недвижимости в реестр объектов культурного наследия:		данные отсутствуют	
Сведения о кадастровом инженере:		данные отсутствуют	
Статус записи об объекте недвижимости:		Сведения об объекте недвижимости имеют статус "актуальные"	
Особые отметки:		: Акт приемки в эксплуатацию законченного строительством по расширению системы газораспределения и газопотребления от 22.04.2011г. Акт приемки законченного строительством объекта газораспределительной системы от 24.05.2011г. Акт приемки законченного строительством объекта газораспределительной системы от 14.12.2011г. Сведения о назначении имеют статус «Актуальные незавидительствованные». Право (ограничение права, обременение объекта недвижимости) зарегистрировано на данный объект недвижимости с назначением отсутствует. Сведения необходимые для заполнения раздела 6 отсутствуют.	
Получатель выписки:		медведева ирина валерьевна	
Государственный регистратор			ФГИС ЕГРН
полное наименование должности		подпись	инициалы, фамилия

М.П.

Выписка из Единого государственного реестра недвижимости об объекте недвижимости		Раздел 2
Сведения о зарегистрированных правах		
Сооружение		
вид объекта недвижимости		
Лист № ____ Раздела	Всего листов раздела : ____	Всего разделов: ____
04.08.2020 № 99/2020/341367781		Всего листов выписки: ____
Кадастровый номер:		37:24:000000:3133
1.	Правообладатель (правообладатели):	1.1. Открытое акционерное общество "Газпром газораспределение Иваново", ИНН: 3730006498
2.	Вид, номер и дата государственной регистрации права:	2.1. Собственность, № 37-37/001-37/011/002/2016-1370/2 от 18.03.2016
3.	Ограничение прав и обременение объекта недвижимости:	не зарегистрировано
5.	Заявленные в судебном порядке права требования:	данные отсутствуют
6.	Сведения о возражении в отношении зарегистрированного права:	данные отсутствуют
7.	Сведения о наличии решения об изъятии объекта недвижимости для государственных и муниципальных нужд:	данные отсутствуют
8.	Сведения о невозможности государственной регистрации без личного участия правообладателя или его законного представителя:	
9.	Правопритязания и сведения о наличии поступивших, но не рассмотренных заявлений о проведении государственной регистрации права (перехода, прекращения права), ограничения права или обременения объекта недвижимости, сделки в отношении объекта недвижимости:	данные отсутствуют
10.	Сведения об осуществлении государственной регистрации сделки, права, ограничения права без необходимого в силу закона согласия третьего лица, органа:	данные отсутствуют
Государственный регистратор		ФГИС ЕГРН
полное наименование должности		инициалы, фамилия

М.П.

Созужение	
Лист № ____ Раздела ____ 04.08.2020 № 99/2020/341367781 Кадастровый номер:	вид объекта недвижимости Всего листов раздела : ____ Всего листов выписки: ____ 37:24:0000000:3133
Схема расположения объекта недвижимости (части объекта недвижимости) на земельном участке(ах)	
Масштаб 1:	Условные обозначения:
Государственный регистратор	
полное наименование должности	подпись
ФГИС ЕТРН	
инициалы, фамилия	

Выписка из Единого государственного реестра недвижимости об объекте недвижимости

Описание местоположения объекта недвижимости

Созоружение

Лист № _____

Раздела _____

04.08.2020 № 99/2020/341367781

Кадастровый номер: _____

вид объекта недвижимости

Всего листов выписки: _____

Всего разделов: _____

37:24:000000:3133

1. Сведения о координатах характерных точек контура объекта недвижимости

Система координат: СК кадастрового округа, зона 4

Зона № _____

Номер точки	Координаты, м		Радиус, м	Средняя квадратическая погрешность определения координат характерных точек контура, м	Глубина, высота, м	
	X	Y			H1	H2
1	2	3	4	5	6	7
1.1	5173.76	-1122.39	данные отсутствуют	данные отсутствуют		
1.2	5171.37	-1121.85	данные отсутствуют	данные отсутствуют		
1.3	5168.98	-1121.85	данные отсутствуют	данные отсутствуют		
1.4	5169.52	-1117.08	данные отсутствуют	данные отсутствуют		
1.5	5174.3	-1117.62	данные отсутствуют	данные отсутствуют		
1.1	5173.76	-1122.39	данные отсутствуют	данные отсутствуют		
2.1	5171.16	-1124	данные отсутствуют	данные отсутствуют		
2.2	5171.37	-1122.12	данные отсутствуют	данные отсутствуют		
3.1	5202.7	-1080.61	данные отсутствуют	данные отсутствуют		
3.2	5202.6	-1080.6	данные отсутствуют	данные отсутствуют		
4.1	5185.98	-1082.31	данные отсутствуют	данные отсутствуют		
4.2	5185.97	-1082.41	данные отсутствуют	данные отсутствуют		
5.1	5171.24	-1087.9	данные отсутствуют	данные отсутствуют		


Государственный регистратор

полное наименование должности

подпись

ФГИС ЕПРН

инициалы, фамилия

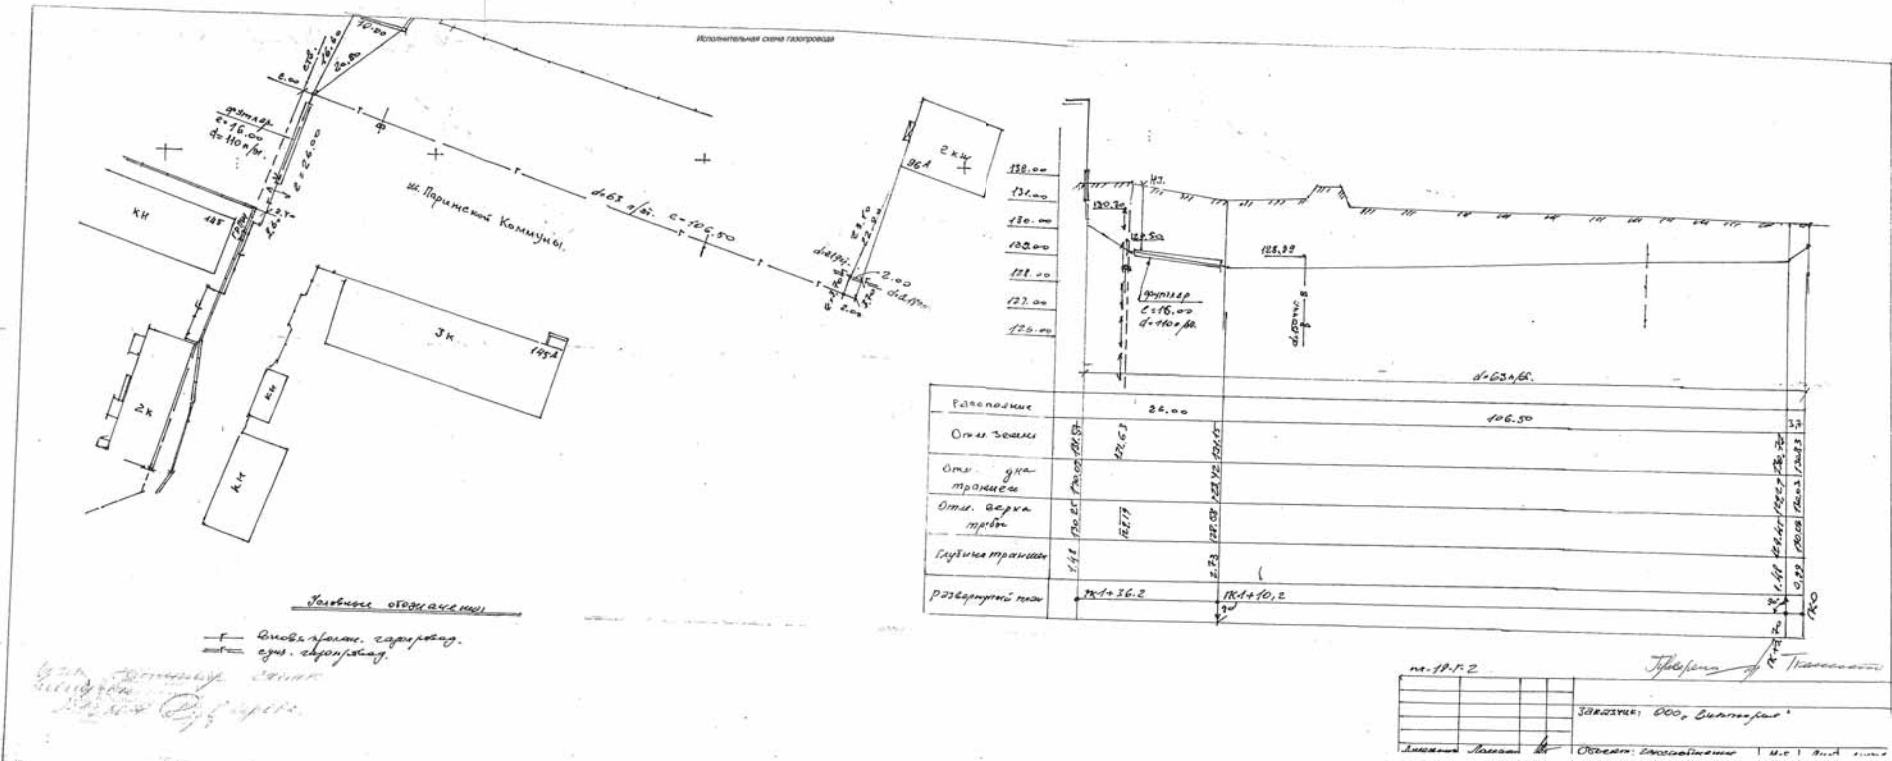

ФГИС ЕГРН			
полное наименование органа регистрации прав			
Выписка из Единого государственного реестра недвижимости об объекте недвижимости			
Сведения о характеристиках объекта недвижимости			
На основании запроса от 04.08.2020 г., поступившего на рассмотрение 04.08.2020 г., сообщаем, что согласно записям Единого государственного реестра недвижимости:			
Сооружение			
вид объекта недвижимости			
Лист № _____ Раздела _____	Всего листов раздела : _____	Всего разделов: _____	Всего листов выписки: _____
04.08.2020 № 99/2020/341394745			
Кадастровый номер:		37:24:000000:3865	
Номер кадастрового квартала:	37:24:000000		
Дата присвоения кадастрового номера:	18.12.2015		
Ранее присвоенный государственный учетный номер:	данные отсутствуют		
Адрес:	Ивановская область, г. Иваново, ул. Парижской Коммуны, д. 145		
Основная характеристика (для сооружения):	протяженность	218	м
	глубина залегания	3.1	м
	тип	значение	единица измерения
Назначение:	7.7. Сооружения трубопроводного транспорта		
Наименование:	Объект складского назначения и здание для обслуживающего персонала и охраны по ул. Парижской Коммуны, д.145 в г. Иваново. Система газоснабжения		
Количество этажей, в том числе подземных этажей:	данные отсутствуют		
Год ввода в эксплуатацию по завершении строительства:	2015		
Год завершения строительства:	данные отсутствуют		
Кадастровая стоимость, руб.:	данные отсутствуют		
Государственный регистратор			ФГИС ЕГРН
полное наименование должности	подпись	инициалы, фамилия	

8.	Сведения о невозможности государственной регистрации без личного участия правообладателя или его законного представителя:	
9.	Правопритязания и сведения о наличии поступивших, но не рассмотренных заявлений о проведении государственной регистрации права (перехода, прекращения права), ограничения права или обременения объекта недвижимости, сделки в отношении объекта недвижимости:	данные отсутствуют
10.	Сведения об осуществлении государственной регистрации сделки, права, ограничения права без необходимого в силу закона согласия третьего лица, органа:	данные отсутствуют
Государственный регистратор		ФГИС ЕГРН
полное наименование должности		подпись
М.П.		инициалы, фамилия

Раздел 1

Выписка из Единого государственного реестра недвижимости об объекте недвижимости			
Сведения о характеристиках объекта недвижимости			
На основании запроса от 04.08.2020 г., поступившего на рассмотрение 04.08.2020 г., сообщаем, что согласно записям Единого государственного реестра недвижимости:			
Сооружение			
вид объекта недвижимости			
Лист № ____ Раздела ____	Всего листов раздела : ____	Всего разделов: ____	Всего листов выписки: ____
04.08.2020 № 99/2020/341394745			
Кадастровый номер:		37:24:000000:3865	
Кадастровые номера иных объектов недвижимости, в пределах которых расположен объект недвижимости:		37:24:000000:3494, 37:24:040508:8	
Кадастровые номера помещений, машино-мест, расположенных в здании или сооружении:		данные отсутствуют	
Кадастровые номера объектов недвижимости, из которых образован объект недвижимости:		данные отсутствуют	
Кадастровые номера образованных объектов недвижимости:		данные отсутствуют	
Сведения о включении объекта недвижимости в состав предприятия как имущественного комплекса:			
Сведения о включении объекта недвижимости в состав единого недвижимого комплекса:			
Кадастровый номер земельного участка, если входящие в состав единого недвижимого комплекса объекты недвижимости расположены на одном земельном участке		данные отсутствуют	
Виды разрешенного использования:		данные отсутствуют	
Сведения о включении объекта недвижимости в реестр объектов культурного наследия:		данные отсутствуют	
Сведения о кадастровом инженере:		Онучина Людмила Викторовна №37-15-21	
Статус записи об объекте недвижимости:		Сведения об объекте недвижимости имеют статус "актуальные"	
Особые отметки:		Сведения о назначении имеют статус «Актуальные незавершенствованные». Право (ограничение права, обременение объекта недвижимости) зарегистрировано на данный объект недвижимости с назначением отсутствует. Сведения необходимые для заполнения раздела 6 отсутствуют.	
Получатель выписки:		медведева ирина валерьевна	
Государственный регистратор			ФГИС ЕГРН
полное наименование должности		подпись	инициалы, фамилия
М П			

Выписка из Единого государственного реестра недвижимости об объекте недвижимости

Раздел 5

Описание местоположения объекта недвижимости

Сооружение

вид объекта недвижимости

Лист № ____ Раздела ____

Всего листов раздела : ____

Всего разделов: ____


Всего листов выписки: ____

04.08.2020 № 99/2020/341394745

Кадастровый номер:

37:24:000000:3865

Схема расположения объекта недвижимости (части объекта недвижимости) на земельном участке(ах)

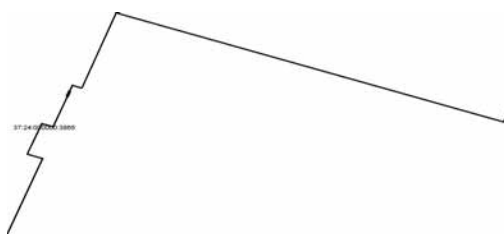

Масштаб 1:

Условные обозначения:

Государственный регистратор

ФГИС ЕГРН

полное наименование должности

подпись

инициалы, фамилия

М.П.

Выписка из Единого государственного реестра недвижимости об объекте недвижимости		
Сведения о зарегистрированных правах		
Сооружение		
вид объекта недвижимости		
Лист № _____ Раздела _____	Всего листов раздела : _____	Всего разделов: _____
04.08.2020 № 99/2020/341394745		
Кадастровый номер: 37:24:000000:3865		
1. Правообладатель (правообладатели):	1.1. Открытое акционерное общество "Газпром газораспределение Иваново", ИНН: 3730006498	
2. Вид, номер и дата государственной регистрации права:	2.1. Собственность, № 37:24:000000:3865-37/001/2017-2 от 14.06.2017	
3. Ограничение прав и обременение объекта недвижимости:	не зарегистрировано	
5. Заявленные в судебном порядке права требования:	данные отсутствуют	
6. Сведения о возращении в отношении зарегистрированного права:	данные отсутствуют	
7. Сведения о наличии решения об изъятии объекта недвижимости для государственных и муниципальных нужд:	данные отсутствуют	

Выписка из Единого государственного реестра недвижимости об объекте недвижимости		
Описание местоположения объекта недвижимости		
Сооружение		
вид объекта недвижимости		
Лист № _____ Раздела _____	Всего листов раздела : _____	Всего разделов: _____
04.08.2020 № 99/2020/341394745		
Кадастровый номер: 37:24:000000:3865		
1. Сведения о координатах характерных точек контура объекта недвижимости		
Система координат: СК кадастрового округа, зона 4		
Зона №		
Номер точки	Координаты, м	
	X	Y
1	2	3
4	Радиус, м	
5	Средняя квадратическая погрешность определения координат характерных точек контура, м	
Н1	Н2	
6	7	
1.1	836.22	-4731.33
1.2	860.69	-4722.3
1.3	825.24	-4620.04
1.4	828.4	-4619.13
2.1	835.19	-4734.58
2.2	837.14	-4733.83
2.3	836.22	-4731.33
3.1	833.5	-4735.43
3.2	835.26	-4734.76
3.3	835.13	-4734.4
3.4	833.36	-4735.07
3.1	833.5	-4735.43
4.1	788.4	-4751.16
Государственный регистратор		
полное наименование должности	подпись	ФГИС ЕГРН
М.П.		

Выписка из Единого государственного реестра недвижимости об объекте недвижимости
Описание местоположения объекта недвижимости

Раздел 5.1

Сооружение

вид объекта недвижимости

Лист № ____ Раздела ____
Всего листов раздела : ____
Всего листов выписки: ____

04.08.2020 № 99/2020/341394745

Кадастровый номер: 37:24:000000:3865

Номер точки	Координаты, м		Радиус, м	Средняя квадратическая погрешность определения координат характерных точек контура, м	Глубина, высота, м	
	X	Y			H1	H2
1	2	3	4	5	6	7
4.2	813.36	-4741.71	данные отсутствуют	данные отсутствуют		
4.3	814.8	-4745.75	данные отсутствуют	данные отсутствуют		
4.4	824.7	-4741.9	данные отсутствуют	данные отсутствуют		
4.5	823.69	-4738.93	данные отсутствуют	данные отсутствуют		
4.6	833.41	-4735.21	данные отсутствуют	данные отсутствуют		

2. Сведения о предельных высоте и глубине конструктивных элементов объекта недвижимости

Предельная глубина конструктивных элементов объекта недвижимости, м

данные отсутствуют

Предельная высота конструктивных элементов объекта недвижимости, м

данные отсутствуют

Государственный регистратор

полное наименование должности

подпись

М.П.

ФГИС ЕГРН

инициалы, фамилия

Выписка из Единого государственного реестра недвижимости об объекте недвижимости
Описание местоположения объекта недвижимости

Раздел 5.1

Сооружение

вид объекта недвижимости

Лист № ____ Раздела ____
Всего листов раздела : ____
Всего листов выписки: ____

04.08.2020 № 99/2020/341394745

Кадастровый номер: 37:24:000000:3865

3. Сведения о характерных точках пересечения контура объекта недвижимости с контуром (контурами) иных зданий, сооружений, объектов незавершенного строительства

Система координат

Зона №

Номера характерных точек контура	Координаты, м		Средняя квадратическая погрешность определения координат характерных точек контура, м	Глубина, высота, м		Кадастровые номера иных объектов недвижимости, с контурами которых пересекается контур данного объекта недвижимости
	X	Y		H1	H2	
1	2	3	4	5	6	7

Государственный регистратор

полное наименование должности

подпись

М.П.

ФГИС ЕГРН

инициалы, фамилия

ДЕПАРТАМЕНТ УПРАВЛЕНИЯ
ИМУЩЕСТВОМ ИВАНОВСКОЙ ОБЛАСТИ

РАСПОРЯЖЕНИЕ

от 18.02.2021

г. Иваново

№ 52

Об установлении зоны с особыми условиями
использования территории

В соответствии с Гражданским кодексом Российской Федерации, Земельным кодексом Российской Федерации, Федеральным законом от 13.07.2015 № 218-ФЗ «О государственной регистрации недвижимости», Федеральным законом от 24.07.2007 № 221-ФЗ «О кадастровой деятельности», Федеральным законом от 31.03.1999 № 69-ФЗ «О газоснабжении в Российской Федерации», Правилами охраны газораспределительных сетей, утвержденными постановлением Правительства Российской Федерации от 20.11.2000 № 878, Постановлением Правительства Российской Федерации от 31.12.2015 № 1532 «Об утверждении Правил предоставления документов, направляемых или предоставляемых в соответствии с частями 1, 3 – 13, 15, 15(1), 15.2 статьи 32 Федерального закона «О государственной регистрации недвижимости» в федеральный орган исполнительной власти (его территориальные органы), уполномоченный Правительством Российской Федерации на осуществление государственного кадастрового учета, государственной регистрации прав, ведение Единого государственного реестра недвижимости и предоставление сведений, содержащихся в Едином государственном реестре недвижимости», Положением о Департаменте управления имуществом Ивановской области, утвержденным постановлением Правительства Ивановской области от 08.02.2013 № 31-п, на основании обращения акционерного общества «Газпром газораспределение Иваново» от 07.08.2020 № ДШ-10-09/1614, зарегистрированного в Департаменте управления имуществом Ивановской области (далее – Департамент) 28.01.2021 за № ДУИ-220-21:

1. Установить зону с особыми условиями использования территории (охранную зону газораспределительной сети) в отношении объекта: «Газопровод низкого давления», назначение: «Сооружения газопровод», протяженность 347 м, кадастровый номер 37:24:010161:364; адрес: Ивановская область, г. Иваново, ул. Смирнова, д. 91, 93, 93А, ул. Коммунальная, д. 1 (далее – Объект).

2. Границы зоны с особыми условиями использования территории устанавливаются на основании описания местоположения границ зоны с особыми условиями использования территории Объекта, выполненного кадастровым инженером Медведевой И.В. 04.08.2020 (прилагается).

3. На земельные участки в границах зоны с особыми условиями использования территории наложить ограничения (обременения), предусмотренные пунктами 14, 15, 16 Правил охраны газораспределительных сетей, утвержденных постановлением Правительства Российской Федерации от 20.11.2000 № 878.

4. Зона с особыми условиями использования территории устанавливается на период эксплуатации Объекта.

5. Обязанность акционерного общества «Газпром газораспределение Иваново» (ИНН 3730006498; ОГРН 1023700530611; КПП 370201001; место нахождения юридического лица: 153020, Ивановская область, г. Иваново, ул. Окуловой, 59), являющегося правообладателем Объекта, по возмещению убытков лицам, указанным в статье 57.1 Земельного кодекса Российской Федерации, наступает со дня внесения сведений о зоне с особыми условиями использования территории Объекта в Единый государственный реестр недвижимости.

6. Кадастровому инженеру Медведевой И.В. в срок не более трёх рабочих дней с даты подписания настоящего распоряжения представить в Департамент описание местоположения границ зоны с особыми условиями использования территории в форме электронного документа, заверенного усиленной квалифицированной электронной подписью кадастрового инженера, оформленного в соответствии с требованиями законодательства Российской Федерации.

7. Отделу земельной политики не позднее пяти рабочих дней с даты подписания настоящего распоряжения направить настоящее распоряжение:

- в Администрацию города Иваново;
- в БУ «Ивановские газеты» для официального опубликования в информационном издании «Ивановская газета».

8. Настоящее распоряжение вступает в силу с даты официального опубликования.

Начальник Департамента

С.Ю. Рошин

Приложение к распоряжению Департамента управления
имуществом Ивановской области от 18.02.2021 № 52


ОПИСАНИЕ МЕСТОПОЛОЖЕНИЯ ГРАНИЦ		
Охранная зона газопровода низкого давления		
(наименование объекта, местоположение границ которого описано (далее – объект))		
Раздел 1		
Сведения об объекте		
№ п/п	Характеристики объекта	Описание характеристик
1	2	3
1.	Местоположение объекта	Ивановская область, город Иваново
2.	Площадь объекта +/- величина погрешности определения площади (Р +/- Дельта Р)	1072 +/- 11 м²
3.	Иные характеристики объекта	Охранная зона проходит вдоль трассы на расстоянии 2 метров с каждой стороны газопровода

Раздел 2					
Сведения о местоположении границ объекта					
1. Система координат Иваново					
2. Сведения о характерных точках границ объекта					
Обозначение характерных точек границ	Координаты, м		Метод определения координат характерной точки	Средняя квадратическая погрешность положения характерной точки (Мп), м	Описание обозначения точки на местности (при наличии)
	X	Y			
1	2	3	4	5	6
1	-744.18	1265.51	Метод спутниковых геодезических измерений (определений)	0.1	-
2	-742.96	1263.92	Метод спутниковых геодезических измерений (определений)	0.1	-
3	-741.74	1262.34	Метод спутниковых геодезических измерений (определений)	0.1	-
4	-760.26	1248.15	Метод спутниковых геодезических измерений (определений)	0.1	-
5	-759.97	1247.52	Метод спутниковых геодезических измерений (определений)	0.1	-
6	-755.59	1241.57	Метод спутниковых геодезических измерений (определений)	0.1	-
7	-759.99	1238.26	Метод спутниковых геодезических измерений (определений)	0.1	-
8	-756.66	1233.99	Метод спутниковых геодезических измерений (определений)	0.1	-
9	-759.98	1231.30	Метод спутниковых геодезических измерений (определений)	0.1	-
10	-763.33	1228.28	Метод спутниковых геодезических измерений (определений)	0.1	-
11	-720.59	1172.03	Метод спутниковых геодезических измерений (определений)	0.1	-
12	-721.40	1171.41	Метод спутниковых геодезических измерений (определений)	0.1	-
13	-706.40	1150.49	Метод спутниковых геодезических измерений (определений)	0.1	-
14	-721.27	1138.81	Метод спутниковых геодезических измерений (определений)	0.1	-
15	-722.69	1141.47	Метод спутниковых геодезических измерений (определений)	0.1	-
16	-729.57	1136.11	Метод спутниковых геодезических измерений (определений)	0.1	-
17	-731.80	1134.38	Метод спутниковых геодезических измерений (определений)	0.1	-
18	-744.35	1150.95	Метод спутниковых геодезических измерений (определений)	0.1	-
19	-742.76	1152.15	Метод спутниковых геодезических измерений (определений)	0.1	-
20	-741.16	1153.36	Метод спутниковых геодезических измерений (определений)	0.1	-
21	-731.06	1140.02	Метод спутниковых геодезических измерений (определений)	0.1	-
22	-721.40	1147.55	Метод спутниковых геодезических измерений (определений)	0.1	-
23	-719.99	1144.90	Метод спутниковых геодезических измерений (определений)	0.1	-
24	-711.90	1151.26	Метод спутниковых геодезических измерений (определений)	0.1	-
25	-725.02	1169.32	Метод спутниковых геодезических измерений (определений)	0.1	-
26	-727.60	1171.71	Метод спутниковых геодезических измерений (определений)	0.1	-
27	-726.19	1172.79	Метод спутниковых геодезических измерений (определений)	0.1	-
28	-766.74	1226.16	Метод спутниковых геодезических измерений (определений)	0.1	-

29	-767.54	1227.47	Метод спутниковых геодезических измерений (определений)	0.1	-
30	-772.86	1233.67	Метод спутниковых геодезических измерений (определений)	0.1	-
31	-786.77	1222.01	Метод спутниковых геодезических измерений (определений)	0.1	-
32	-794.87	1230.56	Метод спутниковых геодезических измерений (определений)	0.1	-
33	-798.64	1228.62	Метод спутниковых геодезических измерений (определений)	0.1	-
34	-786.27	1212.22	Метод спутниковых геодезических измерений (определений)	0.1	-
35	-787.86	1211.02	Метод спутниковых геодезических измерений (определений)	0.1	-
36	-789.46	1209.81	Метод спутниковых геодезических измерений (определений)	0.1	-
37	-803.30	1228.16	Метод спутниковых геодезических измерений (определений)	0.1	-
38	-803.16	1230.79	Метод спутниковых геодезических измерений (определений)	0.1	-
39	-794.03	1235.50	Метод спутниковых геодезических измерений (определений)	0.1	-
40	-786.45	1227.50	Метод спутниковых геодезических измерений (определений)	0.1	-
41	-772.40	1239.27	Метод спутниковых геодезических измерений (определений)	0.1	-
42	-765.73	1231.50	Метод спутниковых геодезических измерений (определений)	0.1	-
43	-762.23	1234.63	Метод спутниковых геодезических измерений (определений)	0.1	-
44	-765.65	1239.01	Метод спутниковых геодезических измерений (определений)	0.1	-
45	-761.16	1242.39	Метод спутниковых геодезических измерений (определений)	0.1	-
46	-763.33	1245.32	Метод спутниковых геодезических измерений (определений)	0.1	-
47	-764.13	1246.72	Метод спутниковых геодезических измерений (определений)	0.1	-
48	-765.71	1249.01	Метод спутниковых геодезических измерений (определений)	0.1	-
1	-744.18	1265.51	Метод спутниковых геодезических измерений (определений)	0.1	-

3. Сведения о характерных точках части (частей) границы объекта					
Обозначение характерных точек части границы	Координаты, м		Метод определения координат характерной точки	Средняя квадратическая погрешность положения характерной точки (Мп), м	Описание обозначения точки на местности (при наличии)
	X	Y			
1	2	3	4	5	6
-	-	-	-	-	-

Раздел 3							
Сведения о местоположении измененных (уточненных) границ объекта							
1. Система координат -							
2. Сведения о характерных точках границ объекта							
Обозначение характерных точек границ	Существующие координаты, м		Измененные (уточненные) координаты, м		Метод определения координат характерной точки	Средняя квадратическая погрешность положения характерной точки (Мп), м	Описание обозначения точки на местности (при наличии)
	X	Y	X	Y			
1	2	3	4	5	6	7	8
-	-	-	-	-	-	-	-
3. Сведения о характерных точках части (частей) границы объекта							
Обозначение характерных точек части границы	Существующие координаты, м		Измененные (уточненные) координаты, м		Метод определения координат характерной точки	Средняя квадратическая погрешность положения характерной точки (Мп), м	Описание обозначения точки на местности (при наличии)
	X	Y	X	Y			
1	2	3	4	5	6	7	8
-	-	-	-	-	-	-	-

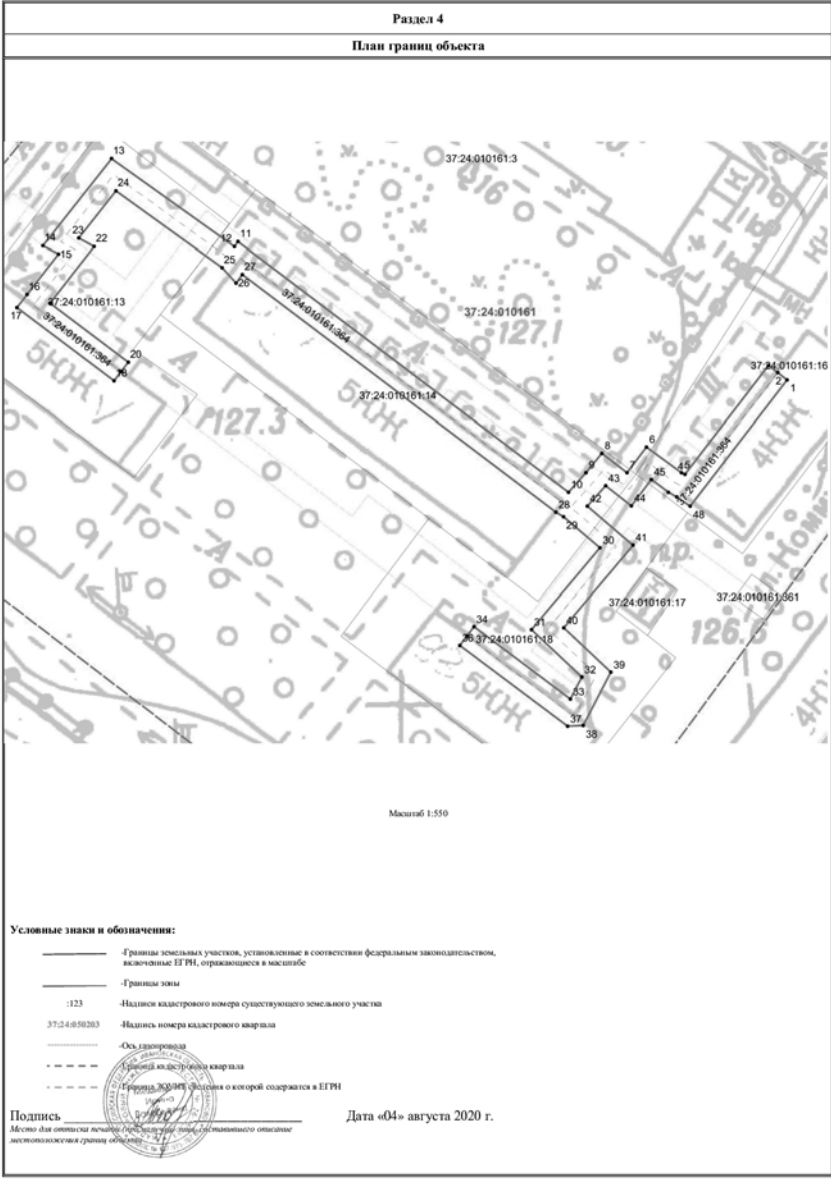

Текстовое описание местоположения границ населенных пунктов, территориальных зон, особо охраняемых природных территорий, зон с особыми условиями использования территорий		Описание прохождения границы	
Прохождение границы		до точки	от точки
1	2	1	2
2	3	2	3
3	4	3	4
4	5	4	5
5	6	5	6
6	7	6	7
7	8	7	8
8	9	8	9
9	10	9	10
10	11	10	11
11	12	11	12
12	13	12	13
13	14	13	14
14	15	14	15
15	16	15	16
16	17	16	17
17	18	17	18
18	19	18	19
19	20	19	20
20	21	20	21
21	22	21	22
22	23	22	23
23	24	23	24
24	25	24	25
25	26	25	26
26	27	26	27
27	28	27	28
28	29	28	29
29	30	29	30
30	31	30	31
31	32	31	32
32	33	32	33
33	34	33	34
34	35	34	35
35	36	35	36
36	37	36	37
37	38	37	38
38	39	38	39
39	40	39	40
40	41	40	41
41	42	41	42
42	43	42	43
43	44	43	44
44	45	44	45
45	46	45	46
46	47	46	47
47	48	47	48
48	1	48	1

Генеральному директору
ООО «Ивановский Центр «Земля»

С.А. Ткаля

Акционерное общество
«Газпром газораспределение Иваново»
(АО «Газпром газораспределение Иваново»)

06.08.2020 № 044-10-04/1644
на № _____ от _____

АО «Газпром газораспределение Иваново» сообщает Вам, что Вам была передана вся имеющаяся в нашем распоряжении исполнительная документация на объект газораспределения: «Газопровод низкого давления», адрес объекта: Ивановская область, г. Иваново, ул. Смирнова, д. 91, 93, 93А, ул. Коммунальная, д. 1.

Дополнительно сообщаем Вам, что никаких иных исполнительных схемок на указанный газопровод в архиве АО «Газпром газораспределение Иваново» не имеется.

Предоставленная Вам исполнительная съемка соответствует как требованиям СП 126.13330.2012, который действовал до 25.04.2018г. и утратил силу с 25.04.2018г. в связи с изданием Приказа Министра России от 24.10.2017г. № 1469/пр, утвердившего новый Свод правил СП 126.13330.2017, который и действует в настоящее время, так и требованиям самого СП 126.13330.2017. Указанными документами нормативно закреплены требования к составу, содержанию и оформлению геодезической исполнительной документации.

Исполнительная съемка, Вам предоставленная по данному газопроводу, была оформлена в соответствии с действующими на момент ввода эксплуатации указанного газопровода - 2013 года - строительными нормами и правилами.


На основании вышеизложенного, сообщаем Вам, что переданная Вам исполнительная документация оформлена надлежащим образом и подлежит включению в Описание местоположения границ зоны с особыми условиями использования территории объекта газораспределения: «Газопровод низкого давления», адрес объекта: Ивановская область, г. Иваново, ул. Смирнова, д. 91, 93, 93А, ул. Коммунальная, д. 1.

Д.А. Щеников

Первый заместитель
генерального директора

Т.А. Соловьева

(4932) 93-19-28

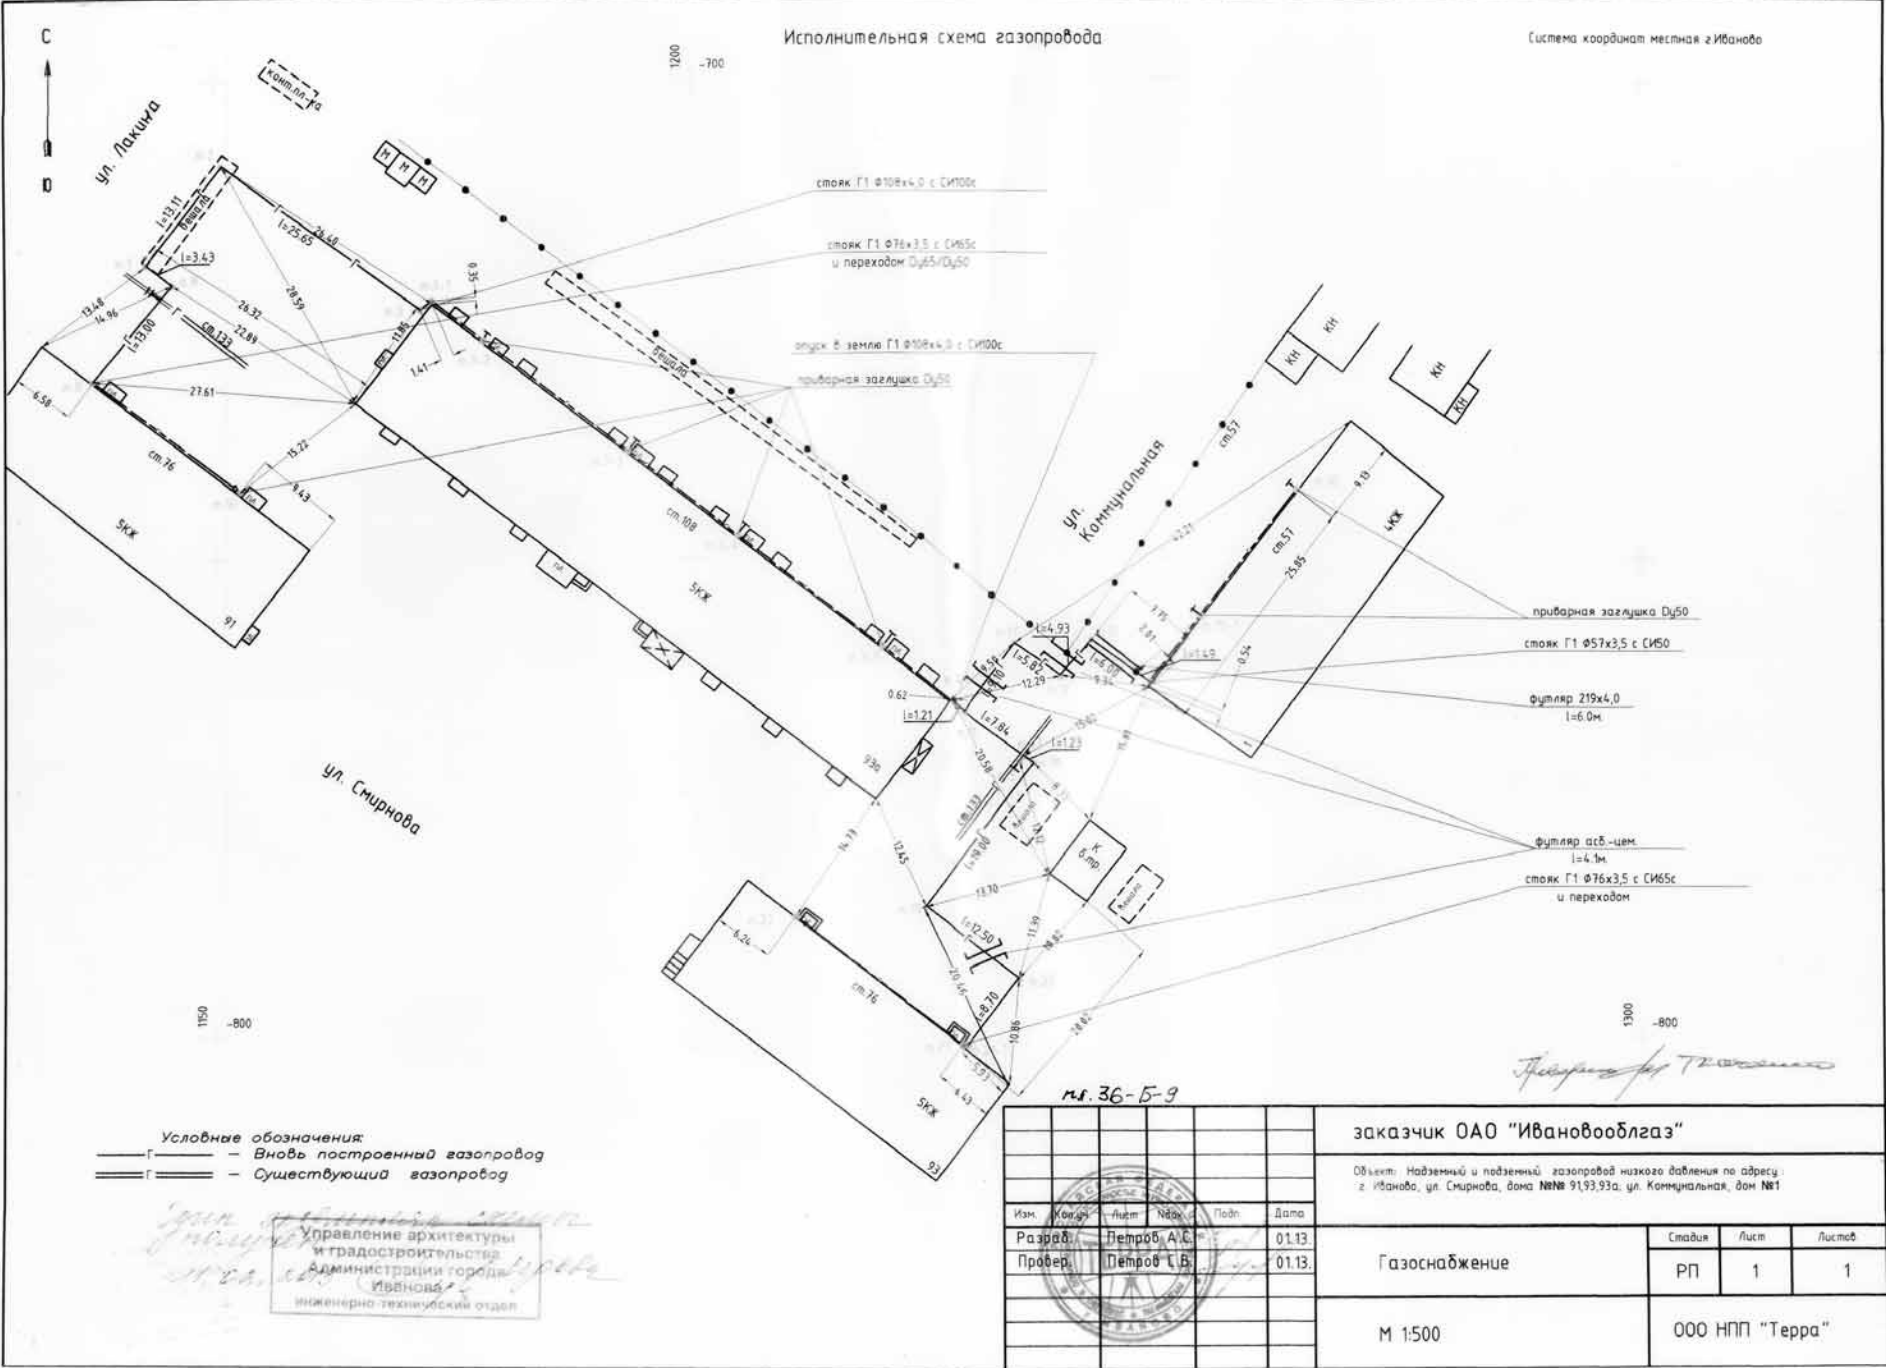

Раздел 1

Выписка из Единого государственного реестра недвижимости об объекте недвижимости

Сведения о характеристиках объекта недвижимости

На основании запроса от 04.08.2020 г., поступившего на рассмотрение 04.08.2020 г., сообщаем, что согласно записям Единого государственного реестра недвижимости:

ФГИС ЕГРН

полное наименование органа регистрации прав

Раздел 1

Выписка из Единого государственного реестра недвижимости об объекте недвижимости

Сведения о характеристиках объекта недвижимости

На основании запроса от 04.08.2020 г., поступившего на рассмотрение 04.08.2020 г., сообщаем, что согласно записям Единого государственного реестра недвижимости:

ФГИС ЕГРН

полное наименование органа регистрации прав

Раздел 1

Сведения о зарегистрированных правах

1. Правообладатель (правообладатели):

2. Вид, номер и дата государственной регистрации права:

3. Ограничение прав и обременение объекта недвижимости:

4. Заявленные в судебном порядке права требования:

5. Сведения о возращении в отношении зарегистрированного права:

6. Сведения о наличии решения об изъятии объекта недвижимости для государственных и муниципальных нужд:

7. Сведения о невозможности государственной регистрации без личного участия правообладателя или его законного представителя:

8. Правопритязания и сведения о наличии поступивших, но не рассмотренных заявлений о проведении государственной регистрации права (перехода, прекращения права), ограничения права или обременения объекта недвижимости, сделки в отношении объекта недвижимости:

9. Сведения об осуществлении государственной регистрации сделки, права, ограничения права без необходимого в силу закона согласия третьего лица, органа:

Государственный регистратор

полное наименование должности

подпись

ФГИС ЕГРН

инициалы, фамилия

М.П.

Раздел 5

Выписка из Единого государственного реестра недвижимости об объекте недвижимости

Описание местоположения объекта недвижимости

Схема расположения объекта недвижимости (части объекта недвижимости) на земельном участке(ах)

ФГИС ЕГРН

полное наименование органа регистрации прав

Раздел 5

Выписка из Единого государственного реестра недвижимости об объекте недвижимости

Описание местоположения объекта недвижимости

Схема расположения объекта недвижимости (части объекта недвижимости) на земельном участке(ах)

ФГИС ЕГРН

полное наименование органа регистрации прав

Раздел 5

Сведения о характеристиках объекта недвижимости

1. Сведения о координатах характерных точек контура объекта недвижимости

Система координат: СК кадастрового округа, зона 4

Зона №

2. Сведения о предельных высоте и глубине конструктивных элементов объекта недвижимости

Предельная глубина конструктивных элементов объекта недвижимости, м

Предельная высота конструктивных элементов объекта недвижимости, м

Государственный регистратор

полное наименование должности

подпись

ФГИС ЕГРН

инициалы, фамилия

М.П.

Раздел 5.1

Выписка из Единого государственного реестра недвижимости об объекте недвижимости

Описание местоположения объекта недвижимости

Сведения о характеристиках объекта недвижимости

ФГИС ЕГРН

полное наименование органа регистрации прав

Раздел 5.1

Выписка из Единого государственного реестра недвижимости об объекте недвижимости

Описание местоположения объекта недвижимости

Сведения о характеристиках объекта недвижимости

ФГИС ЕГРН

полное наименование органа регистрации прав

Раздел 5.1

Сведения о характеристиках объекта недвижимости

1. Сведения о координатах характерных точек контура объекта недвижимости

Система координат: СК кадастрового округа, зона 4

Зона №

2. Сведения о предельных высоте и глубине конструктивных элементов объекта недвижимости

Предельная глубина конструктивных элементов объекта недвижимости, м

Предельная высота конструктивных элементов объекта недвижимости, м

Государственный регистратор

полное наименование должности

подпись

ФГИС ЕГРН

инициалы, фамилия

М.П.

Официальные материалы публикуются в полном соответствии с их электронными версиями. Стилитика и пунктуация оригинала сохранены.

ДЕПАРТАМЕНТ УПРАВЛЕНИЯ
ИМУЩЕСТВОМ ИВАНОВСКОЙ ОБЛАСТИ
РАСПОРЯЖЕНИЕ

от 18.02.2021

г. Иваново

№ 53

Об установлении зоны с особыми условиями
использования территории

В соответствии с Гражданским кодексом Российской Федерации, Земельным кодексом Российской Федерации, Федеральным законом от 13.07.2015 № 218-ФЗ «О государственной регистрации недвижимости», Федеральным законом от 24.07.2007 № 221-ФЗ «О кадастровой деятельности», Федеральным законом от 31.03.1999 № 69-ФЗ «О газоснабжении в Российской Федерации», Правилами охраны газораспределительных сетей, утвержденными постановлением Правительства Российской Федерации от 20.11.2000 № 878, Постановлением Правительства Российской Федерации от 31.12.2015 № 1532 «Об утверждении Правил предоставления документов, направляемых или предоставляемых в соответствии с частями 1, 3 – 13, 15, 15(1), 15.2 статьи 32 Федерального закона «О государственной регистрации недвижимости» в федеральный орган исполнительной власти (его территориальные органы), уполномоченный Правительством Российской Федерации на осуществление государственного кадастрового учета, государственной регистрации прав, ведение Единого государственного реестра недвижимости и предоставление сведений, содержащихся в Едином государственном реестре недвижимости», Положением о Департаменте управления имуществом Ивановской области, утвержденным постановлением Правительства Ивановской области от 08.02.2013 № 31-п, на основании обращения акционерного общества «Газпром газораспределение Иваново» от 12.01.2021 № ДПП-10-09/20, зарегистрированного в Департаменте управления имуществом Ивановской области (далее – Департамент) 28.01.2021 за № ДУИ-208-21:

1. Установить зону с особыми условиями использования территории (охранную зону газораспределительной сети) в отношении объекта: «Газопровод среднего давления III категории», назначение: «10.4 Сооружения газопровод», протяженность 162 м, кадастровый номер 37:24:000000:3916; адрес: Российская Федерация, Ивановская область, город Иваново, улица Станционная, улица Карла Маркса (далее – Объект).

2. Границы зоны с особыми условиями использования территории устанавливаются на основании описания местоположения границ зоны с особыми условиями использования территории Объекта, выполненного кадастровым инженером Медведевой И.В. 04.08.2020 (прилагается).

3. На земельные участки в границах зоны с особыми условиями использования территории наложить ограничения (обременения), предусмотренные пунктами 14, 15, 16 Правил охраны газораспределительных сетей, утвержденных постановлением Правительства Российской Федерации от 20.11.2000 № 878.

4. Зона с особыми условиями использования территории устанавливается на период эксплуатации Объекта.

5. Обязанность акционерного общества «Газпром газораспределение Иваново» (ИНН 3730006498; ОГРН 1023700530611; КПП 370201001; место нахождения юридического лица: 153020, Ивановская область, г. Иваново, ул. Окуловой, 59), являющегося правообладателем Объекта, по возмещению убытков лицам, указанным в статье 57.1 Земельного кодекса Российской Федерации, наступает со дня внесения сведений о зоне с особыми условиями использования территории Объекта в Единый государственный реестр недвижимости.

6. Кадастровому инженеру Медведевой И.В. в срок не более трёх рабочих дней с даты подписания настоящего распоряжения представить в Департамент описание местоположения границ зоны с особыми условиями использования территории в форме электронного документа, заверенного усиленной квалифицированной электронной подписью кадастрового инженера, оформленного в соответствии с требованиями законодательства Российской Федерации.

7. Отделу земельной политики не позднее пяти рабочих дней с даты подписания настоящего распоряжения направить настоящее распоряжение:

- в Администрацию города Иваново;
- в БУ «Ивановские газеты» для официального опубликования в информационном издании «Ивановская газета».

8. Настоящее распоряжение вступает в силу с даты официального опубликования.

Начальник Департамента

С.Ю. Рошин

Приложение к распоряжению Департамента управления
имуществом Ивановской области от 18.02.2021 № 53

ОПИСАНИЕ МЕСТОПОЛОЖЕНИЯ ГРАНИЦ					
Охранная зона газопровода среднего давления 3 категории					
(наименование объекта, местоположение границ которого описано (далее - объект))					
Раздел 1					
Сведения об объекте					
№ п/п	Характеристики объекта			Описание характеристик	
1	2			3	
1.	Местоположение объекта			Ивановская область, город Иваново	
2.	Площадь объекта +/- величина погрешности определения площади (Р +/- Дельта Р)			719 +/- 9 м²	
3.	Иные характеристики объекта			Охранная зона проходит вдоль трассы на расстоянии 2 метров с каждой стороны газопровода	
Раздел 2					
Сведения о местоположении границ объекта					
1. Система координат Иваново					
2. Сведения о характерных точках границ объекта					
Обозначение характерных точек границ	Координаты, м		Метод определения координат характерной точки	Средняя квадратическая погрешность положения характерной точки (Мп), м	Описание обозначения точки на местности (при наличии)
	X	Y			
1	2	3	4	5	6
-	-	-	-	-	-
3. Сведения о характерных точках части (частей) границы объекта					
Обозначение характерных точек части границы	Координаты, м		Метод определения координат характерной точки	Средняя квадратическая погрешность положения характерной точки (Мп), м	Описание обозначения точки на местности (при наличии)
	X	Y			
1	2	3	4	5	6
Часть 1					
1	2549.15	-61.27	Метод спутниковых геодезических измерений (определений)	0.10	-
2	2549.43	-64.20	Метод спутниковых геодезических измерений (определений)	0.10	-
3	2554.61	-123.43	Метод спутниковых геодезических измерений (определений)	0.10	-
4	2555.11	-127.27	Метод спутниковых геодезических измерений (определений)	0.10	-
5	2559.26	-127.04	Метод спутниковых геодезических измерений (определений)	0.10	-
6	2559.64	-130.32	Метод спутниковых геодезических измерений (определений)	0.10	-
7	2560.07	-142.63	Метод спутниковых геодезических измерений (определений)	0.10	-
8	2553.34	-143.08	Метод спутниковых геодезических измерений (определений)	0.10	-

3. Сведения о характерных точках части (частей) границы объекта					
Обозначение характерных точек части границы	Координаты, м		Метод определения координат характерной точки	Средняя квадратическая погрешность положения характерной точки (Мп), м	Описание обозначения точки на местности (при наличии)
	X	Y			
1	2	3	4	5	6
9	2558.31	-194.84	Метод спутниковых геодезических измерений (определений)	0.10	-
10	2568.29	-193.54	Метод спутниковых геодезических измерений (определений)	0.10	-
11	2569.83	-193.43	Метод спутниковых геодезических измерений (определений)	0.10	-
12	2570.40	-193.40	Метод спутниковых геодезических измерений (определений)	0.10	-
13	2570.58	-195.89	Метод спутниковых геодезических измерений (определений)	0.10	-
14	2570.92	-199.38	Метод спутниковых геодезических измерений (определений)	0.10	-
15	2567.84	-199.82	Метод спутниковых геодезических измерений (определений)	0.10	-
16	2567.71	-197.65	Метод спутниковых геодезических измерений (определений)	0.10	-
17	2554.73	-199.34	Метод спутниковых геодезических измерений (определений)	0.10	-
18	2548.96	-139.36	Метод спутниковых геодезических измерений (определений)	0.10	-
19	2555.93	-138.89	Метод спутниковых геодезических измерений (определений)	0.10	-
20	2555.66	-131.24	Метод спутниковых геодезических измерений (определений)	0.10	-
21	2551.30	-131.50	Метод спутниковых геодезических измерений (определений)	0.10	-

22	2545.45	-64.60	Метод спутниковых геодезических измерений (определений)	0.10	-
23	2545.14	-61.87	Метод спутниковых геодезических измерений (определений)	0.10	-
1	2549.15	-61.27	Метод спутниковых геодезических измерений (определений)	0.10	-
Часть 2					
24	2483.33	-63.49	Метод спутниковых геодезических измерений (определений)	0.10	-
25	2483.55	-65.48	Метод спутниковых геодезических измерений (определений)	0.10	-
26	2483.77	-67.47	Метод спутниковых геодезических измерений (определений)	0.10	-
27	2467.14	-69.31	Метод спутниковых геодезических измерений (определений)	0.10	-
28	2466.92	-67.32	Метод спутниковых геодезических измерений (определений)	0.10	-
29	2466.70	-65.33	Метод спутниковых геодезических измерений (определений)	0.10	-
24	2483.33	-63.49	Метод спутниковых геодезических измерений (определений)	0.10	-

Раздел 3							
Сведения о местоположении измененных (уточненных) границ объекта							
1. Система координат -							
2. Сведения о характерных точках границ объекта							
Обозначение характерных точек границ	Существующие координаты, м		Измененные (уточненные) координаты, м		Метод определения координат характерной точки	Средняя квадратическая погрешность положения характерной точки (Мп), м	Описание обозначения точки на местности (при наличии)
	X	Y	X	Y			
1	2	3	4	5	6	7	8
-	-	-	-	-	-	-	-
3. Сведения о характерных точках части (частей) границы объекта							
Обозначение характерных точек части границы	Существующие координаты, м		Измененные (уточненные) координаты, м		Метод определения координат характерной точки	Средняя квадратическая погрешность положения характерной точки (Мп), м	Описание обозначения точки на местности (при наличии)
	X	Y	X	Y			
1	2	3	4	5	6	7	8
-	-	-	-	-	-	-	-

Раздел 4

План границ объекта

Масштаб 1:700

Условные знаки и обозначения:






Текстовое описание местоположения границ населенных пунктов, территориальных зон, особо охраняемых природных территорий, зон с особыми условиями использования территорий		
Прохождение границы		Описание прохождения границы
от точки	до точки	
1	2	3
1	2	-
2	3	-
3	4	-
4	5	-
5	6	-

6	7	-
7	8	-
8	9	-
9	10	-
10	11	-
11	12	-
12	13	-
13	14	-
14	15	-
15	16	-
16	17	-
17	18	-

18	19	-
19	20	-
20	21	-
21	22	-
22	23	-
23	1	-
24	25	-
25	26	-
26	27	-
27	28	-
28	29	-
29	24	-

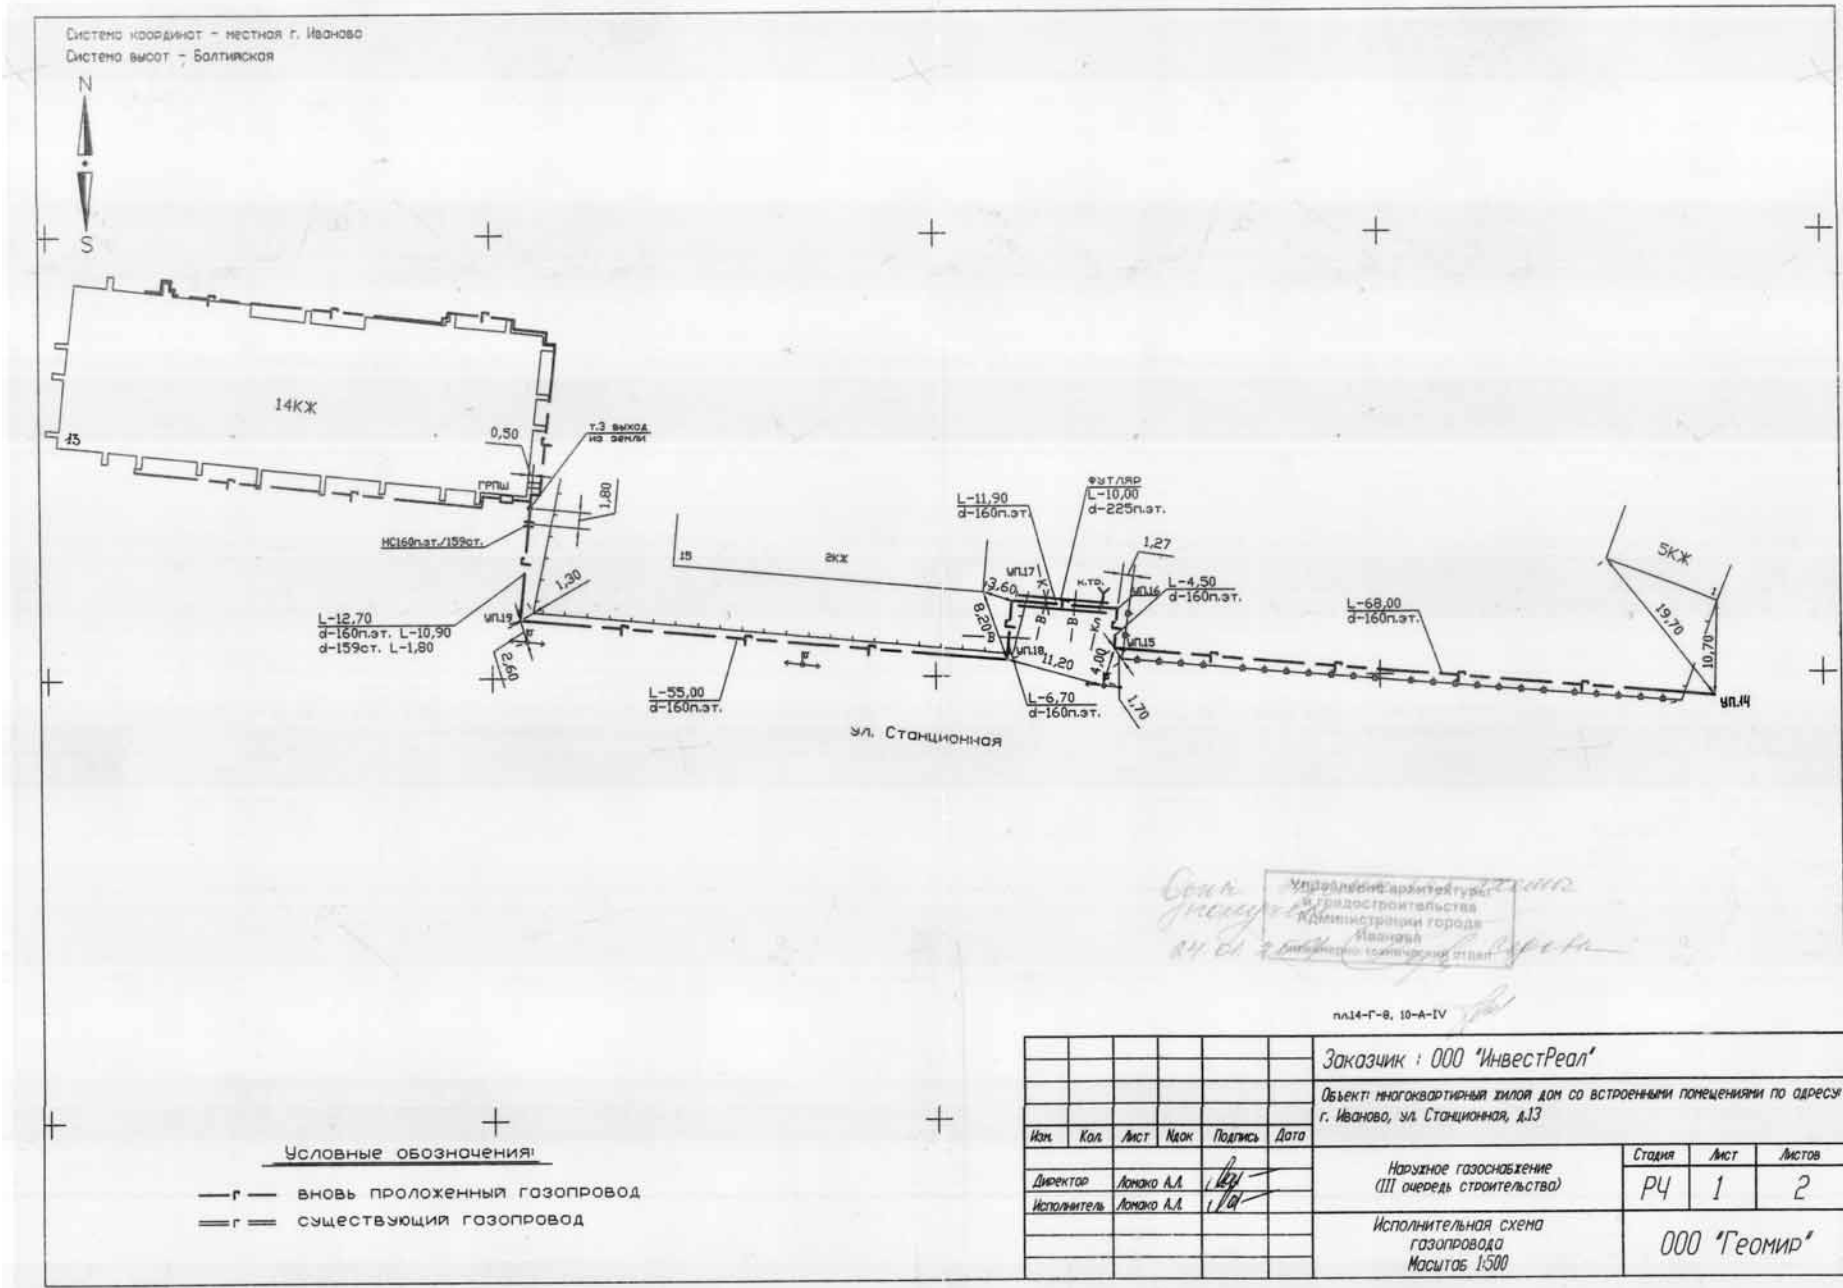

УПРАВЛЕНИЕ ФЕДЕРАЛЬНОЙ СЛУЖБЫ ГОСУДАРСТВЕННОЙ РЕГИСТРАЦИИ, КАДАСТРА И КАРТОГРАФИИ ПО ИВАНОВСКОЙ ОБЛАСТИ

Выписка из Единого государственного реестра недвижимости об основных характеристиках и зарегистрированных правах на объект недвижимости

В Единый государственный реестр недвижимости внесены следующие сведения:

Сооружение	(наименование объекта недвижимости)
Лист № 28.06.2017	Раздела 1
Всего листов раздела 1:	Всего разделов:
Кадастровый номер:	37:24:000000:3916
Номер кадастрового квартала:	37:24:000000
Дата присвоения кадастрового номера:	24.05.2017
Ранее присвоенный государственный учетный номер:	данные отсутствуют
Адрес:	Российская Федерация, Ивановская область, город Иваново, улица Станционная, улица Карла Маркса
Основная характеристика (для сооружения):	протяженность 162 м
Назначение:	10.4 Сооружения газопровод
Наименование:	Газопровод среднего давления III категории
Количество этажей, в том числе подземных этажей:	данные отсутствуют
Год ввода в эксплуатацию по завершении строительства:	2017
Год завершения строительства:	2017
Кадастровая стоимость, руб.:	данные отсутствуют
Кадастровые номера иных объектов недвижимости, в пределах которых расположен объект недвижимости:	37:24:000000:3187, 37:24:000000:3457, 37:24:020143:81, 37:24:020143:4
Кадастровые номера помещений, машино-мест, расположенных в здании или сооружении:	данные отсутствуют
Виды разрешенного использования:	данные отсутствуют

3. Документы-основания:	3.1. Разрешение на ввод объекта в эксплуатацию от 12.05.2017 №37-РУ37302000-0039-2017; 3.1. Договор аренды земельного участка от 06.05.2016 №С-3/00-1863; Договор аренды земельного участка от 05.09.2016 №С-3/00-1908
4. Ограничение прав и обременение объекта недвижимости:	не зарегистрировано
5. Сведения о наличии решения об изъятии объекта недвижимости для государственных и муниципальных нужд:	данные отсутствуют
6. Сведения об осуществлении государственной регистрации прав без необходимого в силу закона согласия третьего лица, органа:	данные отсутствуют

ВЕДУЩИЙ СПЕЦИАЛИСТ-ЭКСПЕРТ	М.П.	Назарова Т. Л.
----------------------------	------	----------------

Выписка из Единого государственного реестра недвижимости об основных характеристиках и зарегистрированных правах на объект недвижимости

Описание местоположения объекта недвижимости

Сооружение	(наименование объекта недвижимости)
Лист № 28.06.2017	Раздела 4
Всего листов раздела 4:	Всего разделов:
Кадастровый номер:	37:24:000000:3916
Схема расположения объекта недвижимости на земельном(ых) участке(ах):	

Масштаб 1:	данные отсутствуют	
ВЕДУЩИЙ СПЕЦИАЛИСТ-ЭКСПЕРТ	М.П.	Назарова Т. Л.