

УКАЗ
ГУБЕРНАТОРА ИВАНОВСКОЙ ОБЛАСТИ

от 22.07.2021

г. Иваново

№ 110-уг

Об утверждении лимита и квот добычи охотничьих ресурсов на территории Ивановской области на период с 01.08.2021 до 01.08.2022, за исключением таких лимита и квот в отношении охотничьих ресурсов, находящихся на особо охраняемых природных территориях федерального значения

В соответствии с Федеральным законом от 24.07.2009 № 209-ФЗ «Об охоте и о сохранении охотничьих ресурсов и о внесении изменений в отдельные законодательные акты Российской Федерации», приказом Департамента природных ресурсов и экологии Ивановской области от 02.06.2021 № 203-од «Об утверждении заключения государственной экологической экспертизы по объекту – материалы, обосновывающие лимит и квоты добычи охотничьих ресурсов на территории Ивановской области, за исключением охотничьих ресурсов, находящихся на особо охраняемых природных территориях федерального значения, на период с 01.08.2021 до 01.08.2022, с проектом указа Губернатора Ивановской области «Об утверждении лимита и квот добычи охотничьих ресурсов на территории Ивановской области на период с 01.08.2021 до 01.08.2022, за исключением таких лимита и квот в отношении охотничьих ресурсов, находящихся на особо охраняемых природных территориях федерального значения» (проекты нормативно-технических и инструктивно-методических документов в области охраны окружающей среды, утверждаемых органами государственной власти субъектов Российской Федерации)», письмом Министерства природных ресурсов и экологии Российской Федерации от 29.06.2021 № 05-29-29/18419 «О согласовании лимита добычи охотничьих ресурсов на сезон охоты 2021 - 2022 гг.» **п о с т а н о в л я ю:**

1. Утвердить лимит и квоты добычи охотничьих ресурсов на территории Ивановской области на период с 01.08.2021 до 01.08.2022, за исключением таких лимита и квот в отношении охотничьих ресурсов, находящихся на особо охраняемых природных территориях федерального значения:

- барсука (приложение 1);
- бурого медведя (приложение 2);
- выдры (приложение 3);
- пятнистого оленя (приложение 4);
- благородного оленя (приложение 5);
- лося (приложение 6);
- рыси (приложение 7).

2. Контроль за исполнением настоящего указа возложить на начальника Департамента природных ресурсов и экологии Ивановской области О.И. Кравченко.

Губернатор
Ивановской области

С.С. Воскресенский

Приложение 1 к указу
Губернатора Ивановской области
от 22.07.2021 № 110-уг**Лимит и квоты добычи на территории Ивановской области барсука
на период с 01.08.2021 до 01.08.2022**

№ п/п	Охотничье хозяйство (общедоступные охотничьи угодья)	Квоты добычи	
		всего, особей	в том числе без подразделения по половому и возрастному признакам
1	2	3	4
1.	Ивановское региональное отделение военно-охотничьего общества - общероссийской спортивной общественной организации («Афанасьевское»)	1	
2.	Общество с ограниченной ответственностью «Возрождение» («Демидовское»)	1	
3.	Общество с ограниченной ответственностью «Гусли» («Маркушинское»)	0	
4.	Ивановское региональное отделение общественно-государственного объединения «Всероссийское физкультурно-спортивное общество «Динамо» («Порздневское»)	1	
5.	Общество с ограниченной ответственностью «Охотничье-рыболовное хозяйство РИАТ»		
5.1.	Общество с ограниченной ответственностью «Охотничье-рыболовное хозяйство РИАТ» ОХС № 1 от 28.10.2010	1	
5.2.	Общество с ограниченной ответственностью «Охотничье-рыболовное хозяйство РИАТ» ОХС № 19/20-2012 от 12.01.2012	0	
5.3.	Общество с ограниченной ответственностью «Охотничье-рыболовное хозяйство РИАТ» ОХС № 20/21-2012 от 12.01.2012	0	
5.4.	Общество с ограниченной ответственностью «Охотничье-рыболовное хозяйство РИАТ» ОХС № 34/22-2012 от 12.01.2012	0	
6.	Автономная некоммерческая организация «Клуб военачальников Российской Федерации»	0	
7.	Закрытое акционерное общество «Варяг»	0	
8.	Общество с ограниченной ответственностью «Волжская инвестиционная компания ВИК»	0	
9.	Ассоциация «Некоммерческое партнерство охотников и рыболовов «Славянка»	0	
10.	Общество с ограниченной ответственностью «Орион»	0	
11.	Общество с ограниченной ответственностью «Волга»	0	
12.	Общество с ограниченной ответственностью «Деревообработка»	0	
13.	Общество с ограниченной ответственностью «Извозчик»	0	
14.	Общество с ограниченной ответственностью «Март»	0	
15.	Общество с ограниченной ответственностью «Мирславское: охота и рыбалка на Нерли»	0	

16.	Общество с ограниченной ответственностью «Охотничье хозяйство «Долматовское»	1	
17.	Общество с ограниченной ответственностью «Производственная компания «Прогрессивные технологии»	0	
18.	Общество с ограниченной ответственностью «Простор+Охота»	0	
19.	Общество с ограниченной ответственностью «Русиново»	1	
20.	Общество с ограниченной ответственностью «Южская звероферма»	0	
21.	Общественная организация охотников и рыболовов Верхнеландеховского муниципального района Ивановской области	0	
22.	Общественная организация охотников и рыболовов Заволжского муниципального района Ивановской области	0	
23.	Общественная организация охотников и рыболовов Комсомольского муниципального района Ивановской области	1	
24.	Общественная организация охотников и рыболовов Лежневского муниципального района Ивановской области	0	
25.	Общественная организация охотников и рыболовов Лухского муниципального района Ивановской области	4	
26.	Общественная организация охотников и рыболовов Пестяковского муниципального района Ивановской области	0	
27.	Общественная организация охотников и рыболовов Приволжского муниципального района Ивановской области	0	
28.	Общественная организация охотников и рыболовов Пучежского муниципального района Ивановской области	0	
29.	Общественная организация охотников и рыболовов Савинского муниципального района Ивановской области	0	
30.	Общественная организация охотников и рыболовов Фурмановского муниципального района Ивановской области	0	
31.	Общественная организация охотников и рыболовов Южского муниципального района Ивановской области «Сокол»	0	
32.	Общественная организация охотников и рыболовов Юрьевецкого муниципального района Ивановской области	2	
33.	Ассоциация Некоммерческое партнерство «Иваново-Вознесенское общество охотников и рыболовов»	1	
34.	Ивановская областная общественная организация охотников и рыболовов	8	
35.	Общество с ограниченной ответственностью «Охотничье хозяйство» «Аньковское»	0	
36.	Общество с ограниченной ответственностью «Охотхозяйство» «Зайковское»	0	
37.	Общество с ограниченной ответственностью «Лесон»	0	
38.	Общество с ограниченной ответственностью «Сигма»	0	
39.	Общедоступные охотничьи угодья Ивановской области	0	0
Итого лимит по Ивановской области		22	

Приложение 2 к указу
Губернатора Ивановской области
от 22.07.2021 № 110-уг**Лимит и квоты добычи на территории Ивановской области бурого медведя
на период с 01.08.2021 до 01.08.2022**

№ п/п	Охотничье хозяйство (общедоступные охотничьи угодья)	Квоты добычи	
		всего, особей	в том числе без подразделения по половому и возрастному признакам
1	2	3	4
1.	Ивановское региональное отделение военно-охотничьего общества - общероссийской спортивной общественной организации («Афанасьевское»)	0	
2.	Общество с ограниченной ответственностью «Возрождение» («Демидовское»)	0	
3.	Общество с ограниченной ответственностью «Гусли» («Маркушинское»)	0	
4.	Ивановское региональное отделение общественно-государственного объединения «Всероссийское физкультурно-спортивное общество «Динамо» («Порздневское»)	1	
5.	Общество с ограниченной ответственностью «Охотничье-рыболовное хозяйство РИАТ»		
5.1.	Общество с ограниченной ответственностью «Охотничье-рыболовное хозяйство РИАТ» ОХС № 1 от 28.10.2010	0	
5.2.	Общество с ограниченной ответственностью «Охотничье-рыболовное хозяйство РИАТ» ОХС № 19/20-2012 от 12.01.2012	0	
5.3.	Общество с ограниченной ответственностью «Охотничье-рыболовное хозяйство РИАТ» ОХС № 20/21-2012 от 12.01.2012	0	
5.4.	Общество с ограниченной ответственностью «Охотничье-рыболовное хозяйство РИАТ» ОХС № 34/22-2012 от 12.01.2012	0	

(Продолжение на стр. С2)

(Продолжение. Начало на стр. С1)

6.	Автономная некоммерческая организация «Клуб военачальников Российской Федерации»	0	
7.	Закрытое акционерное общество «Варяг»	0	
8.	Общество с ограниченной ответственностью «Волжская инвестиционная компания ВИК»	0	
9.	Ассоциация «Некоммерческое партнерство охотников и рыболовов «Славянка»	0	
10.	Общество с ограниченной ответственностью «Орион»	0	
11.	Общество с ограниченной ответственностью «Волга»	0	
12.	Общество с ограниченной ответственностью «Деревообработка»	0	
13.	Общество с ограниченной ответственностью «Извозчик»	0	
14.	Общество с ограниченной ответственностью «Март»	0	
15.	Общество с ограниченной ответственностью «Мирславское: охота и рыбалка на Нерли»	0	
16.	Общество с ограниченной ответственностью «Охотничье хозяйство «Долматовское»	3	
17.	Общество с ограниченной ответственностью «Производственная компания «Прогрессивные технологии»	0	
18.	Общество с ограниченной ответственностью «Простор+Охота»	0	
19.	Общество с ограниченной ответственностью «Русиново»	1	
20.	Общество с ограниченной ответственностью «Южская звероферма»	0	
21.	Общественная организация охотников и рыболовов Верхнеландеховского муниципального района Ивановской области	0	
22.	Общественная организация охотников и рыболовов Заволжского муниципального района Ивановской области	2	
23.	Общественная организация охотников и рыболовов Комсомольского муниципального района Ивановской области	0	
24.	Общественная организация охотников и рыболовов Лежневского муниципального района Ивановской области	0	
25.	Общественная организация охотников и рыболовов Лухского муниципального района Ивановской области	1	
26.	Общественная организация охотников и рыболовов Пестяковского муниципального района Ивановской области	0	
27.	Общественная организация охотников и рыболовов Приволжского муниципального района Ивановской области	0	
28.	Общественная организация охотников и рыболовов Пучежского муниципального района Ивановской области	0	
29.	Общественная организация охотников и рыболовов Савинского муниципального района Ивановской области	0	
30.	Общественная организация охотников и рыболовов Фурмановского муниципального района Ивановской области	0	
31.	Общественная организация охотников и рыболовов Южского муниципального района Ивановской области «Сокол»	0	
32.	Общественная организация охотников и рыболовов Юрьеvecкого муниципального района Ивановской области	0	
33.	Ассоциация Некоммерческое партнерство «Иваново-Вознесенское общество охотников и рыболовов»	0	
34.	Ивановская областная общественная организация охотников и рыболовов	7	
35.	Общество с ограниченной ответственностью «Охотничье хозяйство» «Аньковское»	0	
36.	Общество с ограниченной ответственностью «Охотохозяйство» «Зайковское»	0	
37.	Общество с ограниченной ответственностью «Лесон»	0	
38.	Общество с ограниченной ответственностью «Сигма»	0	
39.	Общедоступные охотничьи угодья Ивановской области	0	0
Итого лимит по Ивановской области		15	

Приложение 3 к указу
Губернатора Ивановской области
от 22.07.2021 № 110-уг**Лимит и квоты добычи на территории Ивановской области выдры
на период с 01.08.2021 до 01.08.2022**

№ п/п	Охотничье хозяйство (общедоступные охотничьи угодья)	Квоты добычи	
		всего, особей	в том числе без подразделения по половому и возрастному признакам
1	2	3	4
1.	Ивановское региональное отделение военно-охотничьего общества - общероссийской спортивной общественной организации («Афанасьевское»)	0	
2.	Общество с ограниченной ответственностью «Возрождение» («Демидовское»)	0	
3.	Общество с ограниченной ответственностью «Гусли» («Маркушинское»)	0	

4.	Ивановское региональное отделение общественно-государственного объединения «Всероссийское физкультурно-спортивное общество «Динамо» («Порздневское»)	0	
5.	Общество с ограниченной ответственностью «Охотничье-рыболовное хозяйство РИАТ»		
5.1.	Общество с ограниченной ответственностью «Охотничье-рыболовное хозяйство РИАТ» ОХС № 1 от 28.10.2010	0	
5.2.	Общество с ограниченной ответственностью «Охотничье-рыболовное хозяйство РИАТ» ОХС № 19/20-2012 от 12.01.2012	0	
5.3.	Общество с ограниченной ответственностью «Охотничье-рыболовное хозяйство РИАТ» ОХС № 20/21-2012 от 12.01.2012	0	
5.4.	Общество с ограниченной ответственностью «Охотничье-рыболовное хозяйство РИАТ» ОХС № 34/22-2012 от 12.01.2012	0	
6.	Автономная некоммерческая организация «Клуб военачальников Российской Федерации»	0	
7.	Закрытое акционерное общество «Варяг»	0	
8.	Общество с ограниченной ответственностью «Волжская инвестиционная компания ВИК»	0	
9.	Ассоциация «Некоммерческое партнерство охотников и рыболовов «Славянка»	0	
10.	Общество с ограниченной ответственностью «Орион»	0	
11.	Общество с ограниченной ответственностью «Волга»	0	
12.	Общество с ограниченной ответственностью «Деревообработка»	0	
13.	Общество с ограниченной ответственностью «Извозчик»	0	
14.	Общество с ограниченной ответственностью «Март»	0	
15.	Общество с ограниченной ответственностью «Мирславское: охота и рыбалка на Нерли»	0	
16.	Общество с ограниченной ответственностью «Охотничье хозяйство «Долматовское»	0	
17.	Общество с ограниченной ответственностью «Производственная компания «Прогрессивные технологии»	0	
18.	Общество с ограниченной ответственностью «Простор+Охота»	0	
19.	Общество с ограниченной ответственностью «Русиново»	0	
20.	Общество с ограниченной ответственностью «Южская звероферма»	0	
21.	Общественная организация охотников и рыболовов Верхнеландеховского муниципального района Ивановской области	0	
22.	Общественная организация охотников и рыболовов Заволжского муниципального района Ивановской области	0	
23.	Общественная организация охотников и рыболовов Комсомольского муниципального района Ивановской области	0	
24.	Общественная организация охотников и рыболовов Лежневского муниципального района Ивановской области	0	
25.	Общественная организация охотников и рыболовов Лухского муниципального района Ивановской области	0	
26.	Общественная организация охотников и рыболовов Пестяковского муниципального района Ивановской области	0	
27.	Общественная организация охотников и рыболовов Приволжского муниципального района Ивановской области	0	
28.	Общественная организация охотников и рыболовов Пучежского муниципального района Ивановской области	0	
29.	Общественная организация охотников и рыболовов Савинского муниципального района Ивановской области	0	
30.	Общественная организация охотников и рыболовов Фурмановского муниципального района Ивановской области	0	
31.	Общественная организация охотников и рыболовов Южского муниципального района Ивановской области «Сокол»	0	
32.	Общественная организация охотников и рыболовов Юрьеvecкого муниципального района Ивановской области	0	
33.	Ассоциация Некоммерческое партнерство «Иваново-Вознесенское общество охотников и рыболовов»	0	
34.	Ивановская областная общественная организация охотников и рыболовов	0	
35.	Общество с ограниченной ответственностью «Охотничье хозяйство» «Аньковское»	0	
36.	Общество с ограниченной ответственностью «Охотохозяйство» «Зайковское»	0	
37.	Общество с ограниченной ответственностью «Лесон»	0	
38.	Общество с ограниченной ответственностью «Сигма»	0	
35.	Общедоступные охотничьи угодья Ивановской области	0	0
Итого лимит по Ивановской области		0	

(Продолжение на стр. С3)

(Продолжение. Начало на стр. С1-С2)

Приложение 4 к указу
Губернатора Ивановской области
от 22.07.2021 № 110-угЛимит и квоты добычи на территории Ивановской области пятнистого оленя
на период с 01.08.2021 до 01.08.2022

№ п/п	Охотничье хозяйство (общедоступные охотничьи угодья)	Квоты добычи				
		всего, особей	в том числе			до 1 года, особей
			старше 1 года, особей			
1	2	3	4	5	6	7
1.	Ивановское региональное отделение военно-охотничьего общества - общероссийской спортивной общественной организации («Афанасьевское»)	0				
2.	Общество с ограниченной ответственностью «Возрождение» («Демидовское»)	0				
3.	Общество с ограниченной ответственностью «Гусли» («Маркушинское»)	0				
4.	Ивановское региональное отделение общественно-государственного объединения «Всероссийское физкультурно-спортивное общество «Динамо» («Порздневское»)	0				
5.	Общество с ограниченной ответственностью «Охотничье-рыболовное хозяйство РИАТ»					
5.1.	Общество с ограниченной ответственностью «Охотничье-рыболовное хозяйство РИАТ» ОХС № 1 от 28.10.2010	0				
5.2.	Общество с ограниченной ответственностью «Охотничье-рыболовное хозяйство РИАТ» ОХС № 19/20-2012 от 12.01.2012	0				
5.3.	Общество с ограниченной ответственностью «Охотничье-рыболовное хозяйство РИАТ» ОХС № 20/21-2012 от 12.01.2012	1				
5.4.	Общество с ограниченной ответственностью «Охотничье-рыболовное хозяйство РИАТ» ОХС № 34/22-2012 от 12.01.2012	0				
6.	Автономная некоммерческая организация «Клуб военачальников Российской Федерации»	0				
7.	Закрытое акционерное общество «Варяг»	1				
8.	Общество с ограниченной ответственностью «Волжская инвестиционная компания ВИК»	0				
9.	Ассоциация «Некоммерческое партнерство охотников и рыболовов «Славянка»	0				
10.	Общество с ограниченной ответственностью «Орион»	0				
11.	Общество с ограниченной ответственностью «Волга»	0				
12.	Общество с ограниченной ответственностью «Деревообработка»	0				
13.	Общество с ограниченной ответственностью «Извозчик»	0				
14.	Общество с ограниченной ответственностью «Март»	0				
15.	Общество с ограниченной ответственностью «Мирславское: охота и рыбалка на Нерли»	1				
16.	Общество с ограниченной ответственностью «Охотничье хозяйство «Долматовское»	0				
17.	Общество с ограниченной ответственностью «Производственная компания «Прогрессивные технологии»	0				
18.	Общество с ограниченной ответственностью «Простор+Охота»	0				
19.	Общество с ограниченной ответственностью «Русиново»	0				
20.	Общество с ограниченной ответственностью «Южская звероферма»	0				

21.	Общественная организация охотников и рыболовов Верхнеландеховского муниципального района Ивановской области	0				
22.	Общественная организация охотников и рыболовов Заволжского муниципального района Ивановской области	0				
23.	Общественная организация охотников и рыболовов Комсомольского муниципального района Ивановской области	0				
24.	Общественная организация охотников и рыболовов Лежневского муниципального района Ивановской области	0				
25.	Общественная организация охотников и рыболовов Лухского муниципального района Ивановской области	0				
26.	Общественная организация охотников и рыболовов Пестяковского муниципального района Ивановской области	0				
27.	Общественная организация охотников и рыболовов Приволжского муниципального района Ивановской области	0				
28.	Общественная организация охотников и рыболовов Пучежского муниципального района Ивановской области	0				
29.	Общественная организация охотников и рыболовов Савинского муниципального района Ивановской области	0				
30.	Общественная организация охотников и рыболовов Фурмановского муниципального района Ивановской области	0				
31.	Общественная организация охотников и рыболовов Южского муниципального района Ивановской области «Сокол»	0				
32.	Общественная организация охотников и рыболовов Юрьеvecкого муниципального района Ивановской области					
33.	Ассоциация Некоммерческое партнерство «Иваново-Вознесенское общество охотников и рыболовов»	3				
34.	Ивановская областная общественная организация охотников и рыболовов	0				
35.	Общество с ограниченной ответственностью «Охотничье хозяйство» «Аньковское»	0				
36.	Общество с ограниченной ответственностью «Охотхозяйство» «Зайковское»	0				
37.	Общество с ограниченной ответственностью «Лесон»	0				
38.	Общество с ограниченной ответственностью «Сигма»	0				
39.	Общедоступные охотничьи угодья Ивановской области	0	0	0	0	0
Итого лимит по Ивановской области		6				

Приложение 5 к указу
Губернатора Ивановской области
от 22.07.2021 № 110-угЛимит и квоты добычи на территории Ивановской области благородного оленя
на период с 01.08.2021 до 01.08.2022

№ п/п	Охотничье хозяйство (общедоступные охотничьи угодья)	Квоты добычи				
		всего, особей	в том числе			до 1 года, особей
			старше 1 года, особей			
1	2	3	4	5	6	7
1.	Ивановское региональное отделение военно-охотничьего общества - общероссийской спортивной общественной организации («Афанасьевское»)	0				
2.	Общество с ограниченной ответственностью «Возрождение» («Демидовское»)	0				

(Продолжение на стр. С4)

(Окончание. Начало на стр. С1-С4)

11.	Общество с ограниченной ответственностью «Волга»	6			
12.	Общество с ограниченной ответственностью «Деревообработка»	11			
13.	Общество с ограниченной ответственностью «Извозчик»	13			
14.	Общество с ограниченной ответственностью «Март»	8			
15.	Общество с ограниченной ответственностью «Мирславское: охота и рыбалка на Нерли»	7			
16.	Общество с ограниченной ответственностью «Охотничье хозяйство «Долматовское»	17			
17.	Общество с ограниченной ответственностью «Производственная компания «Прогрессивные технологии»	8			
18.	Общество с ограниченной ответственностью «Простор+Охота»	3			
19.	Общество с ограниченной ответственностью «Русиново»	8			
20.	Общество с ограниченной ответственностью «Южская звероферма»	14			
21.	Общественная организация охотников и рыболовов Верхнеландеховского муниципального района Ивановской области	9			
22.	Общественная организация охотников и рыболовов Заволжского муниципального района Ивановской области	20			
23.	Общественная организация охотников и рыболовов Комсомольского муниципального района Ивановской области	9			
24.	Общественная организация охотников и рыболовов Лежневского муниципального района Ивановской области	5			
25.	Общественная организация охотников и рыболовов Лухского муниципального района Ивановской области	23			
26.	Общественная организация охотников и рыболовов Пестяковского муниципального района Ивановской области	13			
27.	Общественная организация охотников и рыболовов Приволжского муниципального района Ивановской области	7			
28.	Общественная организация охотников и рыболовов Пучежского муниципального района Ивановской области	9			
29.	Общественная организация охотников и рыболовов Савинского муниципального района Ивановской области	13			
30.	Общественная организация охотников и рыболовов Фурмановского муниципального района Ивановской области	17			
31.	Общественная организация охотников и рыболовов Южского муниципального района Ивановской области «Сокол»	20			
32.	Общественная организация охотников и рыболовов Юрьевоцкого муниципального района Ивановской области	25			
33.	Ассоциация Некоммерческое партнерство «Иваново-Вознесенское общество охотников и рыболовов»	11			
34.	Ивановская областная общественная организация охотников и рыболовов	160			
35.	Общество с ограниченной ответственностью «Охотничье хозяйство» «Аньковское»	12			
36.	Общество с ограниченной ответственностью «Охотхозяйство» «Зайковское»	7			
37.	Общество с ограниченной ответственностью «Лесон»	8			
38.	Общество с ограниченной ответственностью «Сигма»	2			
39.	Общедоступные охотничьи угодья Ивановской области	0	0	0	0
Итого лимит по Ивановской области		587			

Приложение 7 к указу
Губернатора Ивановской области
от 22.07.2021 № 110-угЛимит и квоты добычи на территории Ивановской области рыси
на период с 01.08.2021 до 01.08.2022

№ п/п	Охотничье хозяйство (общедоступные охотничьи угодья)	Квоты добычи	
		всего, особей	в том числе без подразделения по половому и возрастному признакам
1	2	3	4
1.	Ивановское региональное отделение военно-охотничьего общества - общероссийской спортивной общественной организации («Афанасьевское»)	0	

2.	Общество с ограниченной ответственностью «Возрождение» («Демидовское»)	0		
3.	Общество с ограниченной ответственностью «Гусли» («Маркушинское»)	0		
4.	Ивановское региональное отделение общественно-государственного объединения «Всероссийское физкультурно-спортивное общество «Динамо» («Порздневское»)	1		
5.	Общество с ограниченной ответственностью «Охотничье-рыболовное хозяйство РИАТ»			
5/1.	Общество с ограниченной ответственностью «Охотничье-рыболовное хозяйство РИАТ» ОХС № 1 от 28.10.2010	1		
5/2.	Общество с ограниченной ответственностью «Охотничье-рыболовное хозяйство РИАТ» ОХС № 19/20-2012 от 12.01.2012	0		
5/3.	Общество с ограниченной ответственностью «Охотничье-рыболовное хозяйство РИАТ» ОХС № 20/21-2012 от 12.01.2012	0		
5/4.	Общество с ограниченной ответственностью «Охотничье-рыболовное хозяйство РИАТ» ОХС № 34/22-2012 от 12.01.2012	0		
6.	Автономная некоммерческая организация «Клуб военачальников Российской Федерации»	0		
7.	Закрытое акционерное общество «Варяг»	0		
8.	Общество с ограниченной ответственностью «Волжская инвестиционная компания ВИК»	0		
9.	Ассоциация «Некоммерческое партнерство охотников и рыболовов «Славянка»	0		
10.	Общество с ограниченной ответственностью «Орион»	0		
11.	Общество с ограниченной ответственностью «Волга»	0		
12.	Общество с ограниченной ответственностью «Деревообработка»	0		
13.	Общество с ограниченной ответственностью «Извозчик»	0		
14.	Общество с ограниченной ответственностью «Март»	0		
15.	Общество с ограниченной ответственностью «Мирславское: охота и рыбалка на Нерли»	0		
16.	Общество с ограниченной ответственностью «Охотничье хозяйство «Долматовское»	1		
17.	Общество с ограниченной ответственностью «Производственная компания «Прогрессивные технологии»	0		
18.	Общество с ограниченной ответственностью «Простор+Охота»	0		
19.	Общество с ограниченной ответственностью «Русиново»	0		
20.	Общество с ограниченной ответственностью «Южская звероферма»	0		
21.	Общественная организация охотников и рыболовов Верхнеландеховского муниципального района Ивановской области	0		
22.	Общественная организация охотников и рыболовов Заволжского муниципального района Ивановской области	0		
23.	Общественная организация охотников и рыболовов Комсомольского муниципального района Ивановской области	0		
24.	Общественная организация охотников и рыболовов Лежневского муниципального района Ивановской области	0		
25.	Общественная организация охотников и рыболовов Лухского муниципального района Ивановской области	0		
26.	Общественная организация охотников и рыболовов Пестяковского муниципального района Ивановской области	1		
27.	Общественная организация охотников и рыболовов Приволжского муниципального района Ивановской области	0		
28.	Общественная организация охотников и рыболовов Пучежского муниципального района Ивановской области	0		
29.	Общественная организация охотников и рыболовов Савинского муниципального района Ивановской области	0		
30.	Общественная организация охотников и рыболовов Фурмановского муниципального района Ивановской области	0		
31.	Общественная организация охотников и рыболовов Южского муниципального района Ивановской области «Сокол»	0		
32.	Общественная организация охотников и рыболовов Юрьевоцкого муниципального района Ивановской области	0		
33.	Некоммерческое партнерство «Иваново-Вознесенское общество охотников и рыболовов»	0		
34.	Ивановская областная общественная организация охотников и рыболовов	0		
35.	Общество с ограниченной ответственностью «Охотничье хозяйство» «Аньковское»	0		
36.	Общество с ограниченной ответственностью «Охотхозяйство» «Зайковское»	0		
37.	Общество с ограниченной ответственностью «Лесон»	0		
38.	Общество с ограниченной ответственностью «Сигма»	0		
39.	Общедоступные охотничьи угодья Ивановской области	0	0	0
Итого лимит по Ивановской области		4		4

ДЕПАРТАМЕНТ УПРАВЛЕНИЯ
ИМУЩЕСТВОМ ИВАНОВСКОЙ ОБЛАСТИ

РАСПОРЯЖЕНИЕ

от 21.07.2021

г. Иваново

№ 160

Об установлении зоны с особыми условиями
использования территории

В соответствии с Гражданским кодексом Российской Федерации, Земельным кодексом Российской Федерации, Федеральным законом от 13.07.2015 № 218-ФЗ «О государственной регистрации недвижимости», Федеральным законом от 24.07.2007 № 221-ФЗ «О кадастровой деятельности», Федеральным законом от 31.03.1999 № 69-ФЗ «О газоснабжении в Российской Федерации», Правилами охраны газораспределительных сетей, утвержденными постановлением Правительства Российской Федерации от 20.11.2000 № 878, Постановлением Правительства Российской Федерации от 31.12.2015 № 1532 «Об утверждении Правил предоставления документов, направляемых или предоставляемых в соответствии с частями 1, 3 - 13, 15, 15(1), 15.2 статьи 32 Федерального закона «О государственной регистрации недвижимости» в федеральный орган исполнительной власти (его территориальные органы), уполномоченный Правительством Российской Федерации на осуществление государственного кадастрового учета, государственной регистрации прав, ведение Единого государственного реестра недвижимости и предоставление сведений, содержащихся в Едином государственном реестре недвижимости», Положением о Департаменте управления имуществом Ивановской области, утвержденным постановлением Правительства Ивановской области от 08.02.2013 № 31-п, на основании обращения Сергеева К.Н. от 22.06.2021 б/н, зарегистрированного в Департаменте управления имуществом Ивановской области (далее – Департамент) 22.06.2021 за № ДУИ-908-21:

1. Установить зону с особыми условиями использования территории (охранную зону газораспределительной сети) в отношении объекта: «Надземный газопровод среднего давления III категории», назначение: «Иное сооружение», протяженность 574 м, кадастровый номер 37:24:020306:633; адрес: Ивановская область, г. Иваново, ул. Калашникова, д. 28 (далее – Объект).

2. Границы зоны с особыми условиями использования территории устанавливаются на основании описания местоположения границ зоны с особыми условиями использования территории Объекта, выполненного кадастровым инженером Ястребовым В.В. 09.03.2021 (прилагается).

3. На земельные участки в границах зоны с особыми условиями использования территории наложить ограничения (обременения), предусмотренные пунктами 14, 15, 16 Правил охраны газораспределительных сетей, утвержденных постановлением Правительства Российской Федерации от 20.11.2000 № 878.

4. Зона с особыми условиями использования территории устанавливается на период эксплуатации Объекта.

5. Обязанность Сергеева К.Н. зарегистрированного по адресу: 153012, Ивановская область, г. Иваново, ул. Садовая, д. 36, кв. 64, являющегося правообладателем Объекта, по возмещению убытков лицам, указанным в статье 57.1 Земельного кодекса Российской Федерации, наступает со дня внесения сведений о зоне с особыми условиями использования территории Объекта в Единый государственный реестр недвижимости.

6. Кадастровому инженеру Ястребову В.В. в срок не более трёх рабочих дней с даты подписания настоящего распоряжения представить в Департамент описание местоположения границ зоны с особыми условиями использования территории в форме электронного документа, заверенного усиленной квалифицированной электронной подписью кадастрового инженера, оформленного в соответствии с требованиями законодательства Российской Федерации.

7. Отделу земельной политики не позднее пяти рабочих дней с даты подписания настоящего распоряжения направить настоящее распоряжение:

- в Администрацию г. Иваново;
- в БУ «Ивановские газеты» для официального опубликования в информационном издании «Ивановская газета».

8. Настоящее распоряжение вступает в силу с даты официального опубликования.

Начальник Департамента

С.Ю. Рошин

Приложение к распоряжению Департамента управления имуществом Ивановской области от 21.07.2021 №160

ОПИСАНИЕ МЕСТОПОЛОЖЕНИЯ ГРАНИЦ		
Охранная зона надземного газопровода среднего давления III категории (наименование объекта местоположение границ, которого описано (далее - объект))		
Раздел 1		
Сведения об объекте		
№ п/п	Характеристики объекта	Описание характеристик
1	Местоположение объекта	Ивановская область, городской округ Иваново, город Иваново
2	Площадь объекта +/- величина погрешности определения площади (Р +/- Дельта Р)	2245 кв. м +/- 17 кв. м
3	Иные характеристики объекта	Правила охраны газораспределительных сетей: Пункт 14. На земельные участки, входящие в охранную зону газораспределительных сетей, в целях предупреждения их повреждения или нарушения условий их нормальной эксплуатации налагаются ограничения (обременения), которыми запрещается лицам, указанным в пункте 2 настоящих Правил: а) строить объекты жилищно-гражданского и производственного назначения; б) сносить и реконструировать мосты, коллекторы, автомобильные и железные дороги с расположенными на них газораспределительными сетями без предварительного выноса этих газопроводов по согласованию с эксплуатационными организациями; в) разрушать берегоукрепительные сооружения, водопропускные устройства, земляные и иные

сооружения, предохраняющие газораспределительные сети от разрушений; г) перемещать, повреждать, засыпать и уничтожать опознавательные знаки, контрольно-измерительные пункты и другие устройства газораспределительных сетей; д) устраивать свалки и склады, разливать растворы кислот, солей, щелочей и других химически активных веществ; е) огораживать и перегораживать охранные зоны, препятствовать доступу персонала эксплуатационных организаций к газораспределительным сетям, проведению обслуживания и устранению повреждений газораспределительных сетей; ж) разводить огонь и размещать источники огня; з) рыть погребя, копать и обрабатывать почву сельскохозяйственными и мелиоративными орудиями и механизмами на глубину более 0,3 метра; и) открывать калитки и двери газорегуляторных пунктов, станций катодной и дренажной защиты, люки подземных колодцев, включать или отключать электроснабжение средств связи, освещения и систем телемеханики; к) набрасывать, приставлять и привязывать к опорам и надземным газопроводам, ограждениям и зданиям газораспределительных сетей посторонние предметы, лестницы, влезать на них; л) самовольно подключаться к газораспределительным сетям. Пункт 15. Лесохозяйственные, сельскохозяйственные и другие работы, не подпадающие под ограничения, указанные в пункте 14 настоящих Правил, и не связанные с нарушением земельного горизонта и обработкой почвы на глубину более 0,3 метра, производятся собственниками, владельцами или пользователями земельных участков в охранной зоне газораспределительной сети при условии предварительного письменного уведомления эксплуатационной организации не менее чем за 3 рабочих дня до начала работ. Пункт 16. Хозяйственная деятельность в охранных зонах газораспределительных сетей, не предусмотренная пунктами 14 и 15 настоящих Правил, при которой производится нарушение поверхности земельного участка и обработка почвы на глубину более 0,3 метра, осуществляется на основании письменного разрешения эксплуатационной организации газораспределительных сетей.

Раздел 2

Сведения о местоположении границ объекта

1. Система координат <u>Иваново</u>					
2. Сведения о характерных точках границ объекта					
Обозначение характерных точек границ	Координаты, м		Метод определения координат характерной точки	Средняя квадратическая погрешность положения характерной точки (М), м	Описание обозначения точки на местности (при наличии)
	X	Y			
1	2	3	4	5	6
1	3735.39	-552.06	аналитический	0.10	-
2	3733.17	-546.98	аналитический	0.10	-
3	3719.26	-553.01	аналитический	0.10	-
4	3659.91	-420.35	аналитический	0.10	-
5	3619.48	-436.95	аналитический	0.10	-
6	3599.63	-395.04	аналитический	0.10	-
7	3595.48	-386.24	аналитический	0.10	-
8	3629.02	-373.58	аналитический	0.10	-
9	3631.26	-367.25	аналитический	0.10	-
10	3591.36	-274.66	аналитический	0.10	-
11	3593.44	-269.44	аналитический	0.10	-
12	3574.22	-226.84	аналитический	0.10	-
13	3566.91	-224.03	аналитический	0.10	-
14	3509.30	-249.69	аналитический	0.10	-
15	3505.87	-243.07	аналитический	0.10	-
16	3483.61	-252.73	аналитический	0.10	-
17	3485.19	-256.39	аналитический	0.10	-
18	3504.03	-248.21	аналитический	0.10	-
19	3507.48	-254.87	аналитический	0.10	-
20	3567.03	-228.35	аналитический	0.10	-
21	3571.26	-229.98	аналитический	0.10	-
22	3589.10	-269.54	аналитический	0.10	-
23	3587.04	-274.72	аналитический	0.10	-
24	3626.98	-367.39	аналитический	0.10	-
25	3625.88	-370.50	аналитический	0.10	-
26	3594.28	-382.42	аналитический	0.10	-
27	3594.11	-382.09	аналитический	0.10	-
28	3589.88	-383.70	аналитический	0.10	-
29	3596.01	-396.76	аналитический	0.10	-
30	3617.50	-442.09	аналитический	0.10	-
31	3657.85	-425.51	аналитический	0.10	-
32	3717.22	-558.25	аналитический	0.10	-
33	3731.11	-552.22	аналитический	0.10	-
34	3731.73	-553.66	аналитический	0.10	-
1	3735.39	-552.06	аналитический	0.10	-
3. Сведения о характерных точках части (частей) границы объекта					
Обозначение характерных точек границы	Координаты, м		Метод определения координат характерной точки	Средняя квадратическая погрешность положения характерной точки (М), м	Описание обозначения точки на местности (при наличии)
	X	Y			
1	2	3	4	5	6
-	-	-	-	-	-

(Продолжение на стр. С7)

(Продолжение. Начало на стр. С6)

Раздел 4
План границ объекта



Использованы материалы ООО «Первая координата»
Курсовый план № 37:24:0203006:414
Выполнен в г. Иваново
Датой 08.07.2021 г.
Масштаб 1:1000
Масштаб для отсчета (при наличии) лица, составившего данное местоположение границ объекта

М 1:1000
Используются условные знаки и обозначения:
— граница газораспределительной сети;
— граница водоснабжающей сети, от которой осуществляется;
— закерченная точка границы охранной зоны газораспределительной сети;
— граница земельных участков;
— граница зон с особыми условиями использования территорий;
— граница объектов капитального строительства;
— граница объектов капитального строительства;
— границы кадастрового номера земельного участка;
КК № 37:24:0203006 — наличие кадастрового квартала.

(Продолжение на стр. С8)

(Продолжение. Начало на стр. С6-С7)

ФГИС ЕГРН

полное наименование органа регистрации прав

Выписка из Единого государственного реестра недвижимости об объекте недвижимости
Сведения о характеристиках объекта недвижимости

Раздел 1

На основании запроса от 08.02.2021 г., поступившего на рассмотрение 09.02.2021 г., сообщаем, что согласно записям Единого государственного реестра недвижимости:

Сооружение			
вид объекта недвижимости			
Лист №	Раздела 1	Всего листов раздела 1 :	Всего разделов: _____
09.02.2021 № 99/2021/374612956		Всего листов выписки: _____	
Кадастровый номер:		37:24:020306:633	
Номер кадастрового квартала:	37:24:020306		
Дата присвоения кадастрового номера:	29.09.2020		
Ранее присвоенный государственный учетный номер:	данные отсутствуют		
Адрес:	Ивановская область, г Иваново, ул Калашникова, д 28		
Основная характеристика (для сооружения):	протяженность	574	м
	тип	значение	единица измерения
Назначение:	Иное сооружение		
Наименование:	Надземный газопровод среднего давления III категории		
Количество этажей, в том числе подземных этажей:	данные отсутствуют		
Год ввода в эксплуатацию по завершении строительства:	данные отсутствуют		
Год завершения строительства:	2008		
Кадастровая стоимость, руб.:	данные отсутствуют		
Государственный регистратор		ФГИС ЕГРН	
полное наименование должности	подпись	инициалы, фамилия	
М.П.			

Выписка из Единого государственного реестра недвижимости об объекте недвижимости
Сведения о характеристиках объекта недвижимости

Раздел 1

На основании запроса от 08.02.2021 г., поступившего на рассмотрение 09.02.2021 г., сообщаем, что согласно записям Единого государственного реестра недвижимости:

Сооружение	
вид объекта недвижимости	
Лист №	Раздела 1
09.02.2021 № 99/2021/374612956	
Кадастровый номер: 37:24:020306:633	
Кадастровые номера иных объектов недвижимости, в пределах которых расположен объект недвижимости:	37:24:000000:169, 37:24:020306:102, 37:24:020306:352, 37:24:020306:364, 37:24:020306:372, 37:24:020306:374, 37:24:020306:438, 37:24:020306:55, 37:24:020306:620, 37:24:020306:621
Кадастровые номера помещений, машино-мест, расположенных в здании или сооружении:	данные отсутствуют
Кадастровые номера объектов недвижимости, из которых образован объект недвижимости:	37:24:020305:48
Кадастровые номера образованных объектов недвижимости:	данные отсутствуют
Сведения о включении объекта недвижимости в состав предприятия как имущественного комплекса:	
Сведения о включении объекта недвижимости в состав единого недвижимого комплекса:	
Кадастровый номер земельного участка, если входящие в состав единого недвижимого комплекса объекты недвижимости расположены на одном земельном участке	данные отсутствуют
Виды разрешенного использования:	данные отсутствуют
Сведения о включении объекта недвижимости в реестр объектов культурного наследия:	данные отсутствуют
Сведения о кадастровом инженере:	Грошев Антон Андреевич №
Статус записи об объекте недвижимости:	Сведения об объекте недвижимости имеют статус "актуальные"
Особые отметки:	Метод: спутниковых геодезических измерений; СРО: "ОПКД" Сведения о назначении имеют статус «Актуальные незавидетельствованные». Право (ограничение права, обременение объекта недвижимости) зарегистрировано на данный объект недвижимости с назначением отсутствует. Сведения необходимые для заполнения раздела 6 отсутствуют. Сведения необходимые для заполнения раздела 6.1 отсутствуют. Сведения необходимые для заполнения раздела 7 отсутствуют. Сведения необходимые для заполнения раздела 8 отсутствуют.
Получатель выписки:	Завьялов Денис Александрович
Государственный регистратор	
полное наименование должности	подпись
М.П.	


Выписка из Единого государственного реестра недвижимости об объекте недвижимости
Сведения о зарегистрированных правах

Раздел 2

Сооружение	
вид объекта недвижимости	
Лист №	Раздела 2
09.02.2021 № 99/2021/374612956	
Кадастровый номер: 37:24:020306:633	
1. Правообладатель (правообладатели):	1.1. Сергеев Кирилл Николаевич
2. Вид, номер и дата государственной регистрации права:	2.1. Собственность, № 37:24:020306:633-37/073/2020-3 от 16.10.2020
3. Ограничение прав и обременение объекта недвижимости:	не зарегистрировано
5. Заявленные в судебном порядке права требования:	данные отсутствуют
6. Сведения о возражении в отношении зарегистрированного права:	данные отсутствуют
7. Сведения о наличии решения об изъятии объекта недвижимости для государственных и муниципальных нужд:	данные отсутствуют
8. Сведения о невозможности государственной регистрации без личного участия правообладателя или его законного представителя:	
9. Правовые требования и сведения о наличии поступивших, но не рассмотренных заявлений о проведении государственной регистрации права (перехода, прекращения права), ограничения права или обременения объекта недвижимости, сделки в отношении объекта недвижимости:	данные отсутствуют
10. Сведения об осуществлении государственной регистрации сделки, права, ограничения права без необходимого в силу закона согласия третьего лица, органа:	данные отсутствуют
Государственный регистратор	
полное наименование должности	подпись
М.П.	

Выписка из Единого государственного реестра недвижимости об объекте недвижимости
Описание местоположения объекта недвижимости

Раздел 5

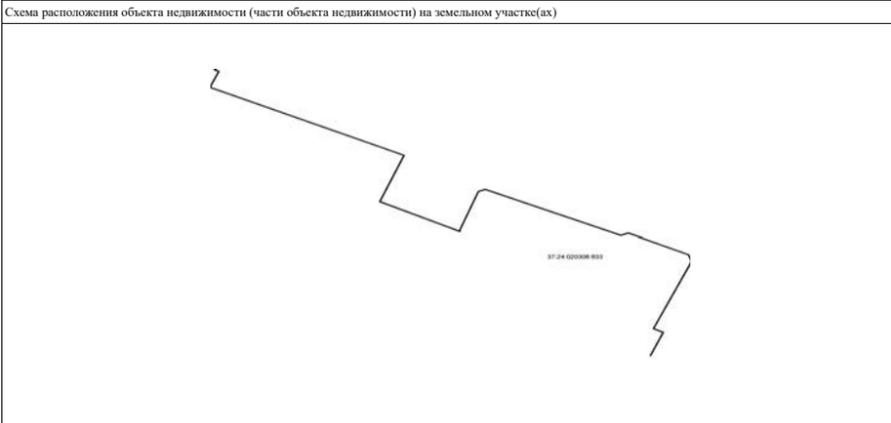Сооружение			
вид объекта недвижимости			
Лист №	Раздела 5	Всего листов раздела 5 :	Всего разделов: _____
09.02.2021 № 99/2021/374612956		Всего листов выписки: _____	
Кадастровый номер:		37:24:020306:633	
Схема расположения объекта недвижимости (части объекта недвижимости) на земельном участке(ах)			
			
Масштаб 1:	Условные обозначения:		
Государственный регистратор		ФГИС ЕГРН	
полное наименование должности	подпись	инициалы, фамилия	
М.П.			

Выписка из Единого государственного реестра недвижимости об объекте недвижимости
Описание местоположения объекта недвижимости

Раздел 5.1

Сооружение							
вид объекта недвижимости							
Лист №	Раздела 5.1	Всего листов раздела 5.1 :	Всего разделов: _____	Всего листов выписки: _____			
09.02.2021 № 99/2021/374612956		Всего листов выписки: _____					
Кадастровый номер:		37:24:020306:633					
1. Сведения о координатах характерных точек контура объекта недвижимости							
Система координат: СК кадастрового округа, зона 4							
Зона №							
Номер точки	Координаты, м			Радиус, м	Средняя квадратическая погрешность определения координат характерных точек контура, м	Глубина, высота, м	
	X	Y				N1	N2
1	2	3	4	5	6	7	
1	3733.56	-552.86	данные отсутствуют	данные отсутствуют			
2	3732.14	-549.6	данные отсутствуют	данные отсутствуют			
3	3718.24	-555.63	данные отсутствуют	данные отсутствуют			
4	3658.88	-422.93	данные отсутствуют	данные отсутствуют			
5	3618.49	-439.52	данные отсутствуют	данные отсутствуют			
6	3597.82	-395.9	данные отсутствуют	данные отсутствуют			
7	3592.6	-384.8	данные отсутствуют	данные отсутствуют			
8	3593.15	-384.59	данные отсутствуют	данные отсутствуют			
9	3593.32	-384.92	данные отсутствуют	данные отсутствуют			
10	3627.45	-372.04	данные отсутствуют	данные отсутствуют			
11	3629.12	-367.32	данные отсутствуют	данные отсутствуют			
12	3589.2	-274.69	данные отсутствуют	данные отсутствуют			
13	3591.27	-269.49	данные отсутствуют	данные отсутствуют			
Государственный регистратор		ФГИС ЕГРН					
полное наименование должности		подпись			инициалы, фамилия		
М.П.							

Выписка из Единого государственного реестра недвижимости об объекте недвижимости
Описание местоположения объекта недвижимости

Раздел 5.1

Сооружение							
вид объекта недвижимости							
Лист №	Раздела 5.1	Всего листов раздела 5.1 :	Всего разделов: _____	Всего листов выписки: _____			
09.02.2021 № 99/2021/374612956		Всего листов выписки: _____					
Кадастровый номер:		37:24:020306:633					
Номер точки	Координаты, м			Радиус, м	Средняя квадратическая погрешность определения координат характерных точек контура, м	Глубина, высота, м	
	X	Y				N1	N2
1	2	3	4	5	6	7	
14	3572.74	-228.41	данные отсутствуют	данные отсутствуют			
15	3566.97	-226.19	данные отсутствуют	данные отсутствуют			
16	3508.39	-252.28	данные отсутствуют	данные отсутствуют			
17	3504.95	-245.64	данные отсутствуют	данные отсутствуют			
18	3484.4	-254.56	данные отсутствуют	данные отсутствуют			
2. Сведения о предельных высоте и глубине конструктивных элементов объекта недвижимости							
Предельная глубина конструктивных элементов объекта недвижимости, м							
Предельная высота конструктивных элементов объекта недвижимости, м							
Государственный регистратор		ФГИС ЕГРН					
полное наименование должности		подпись			инициалы, фамилия		
М.П.							


Выписка из Единого государственного реестра недвижимости об объекте недвижимости
Описание местоположения объекта недвижимости

Раздел 5.1


Сооружение							
вид объекта недвижимости							
Лист №	Раздела 5.1	Всего листов раздела 5.1 :	Всего разделов: _____	Всего листов выписки: _____			
09.02.2021 № 99/2021/374612956		Всего листов выписки: _____					
Кадастровый номер:		37:24:020306:633					
3. Сведения о характерных точках пересечения контура объекта недвижимости с контуром (контурами) иных зданий, сооружений, объектов незавершенного строительства							
Система координат: СК кадастрового округа, зона 4							
Зона №							
Номера характерных точек контура	Координаты, м			Средняя квадратическая погрешность определения координат характерных точек контура, м	Глубина, высота, м		Кадастровые номера иных объектов недвижимости, с контурами которых пересекается контур данного объекта недвижимости
	X	Y			N1	N2	
1	2	3	4	5	6	7	
Государственный регистратор		ФГИС ЕГРН					
полное наименование должности		подпись			инициалы, фамилия		
М.П.							

(Продолжение на стр. С9)

(Продолжение. Начало на стр. С6-С8)

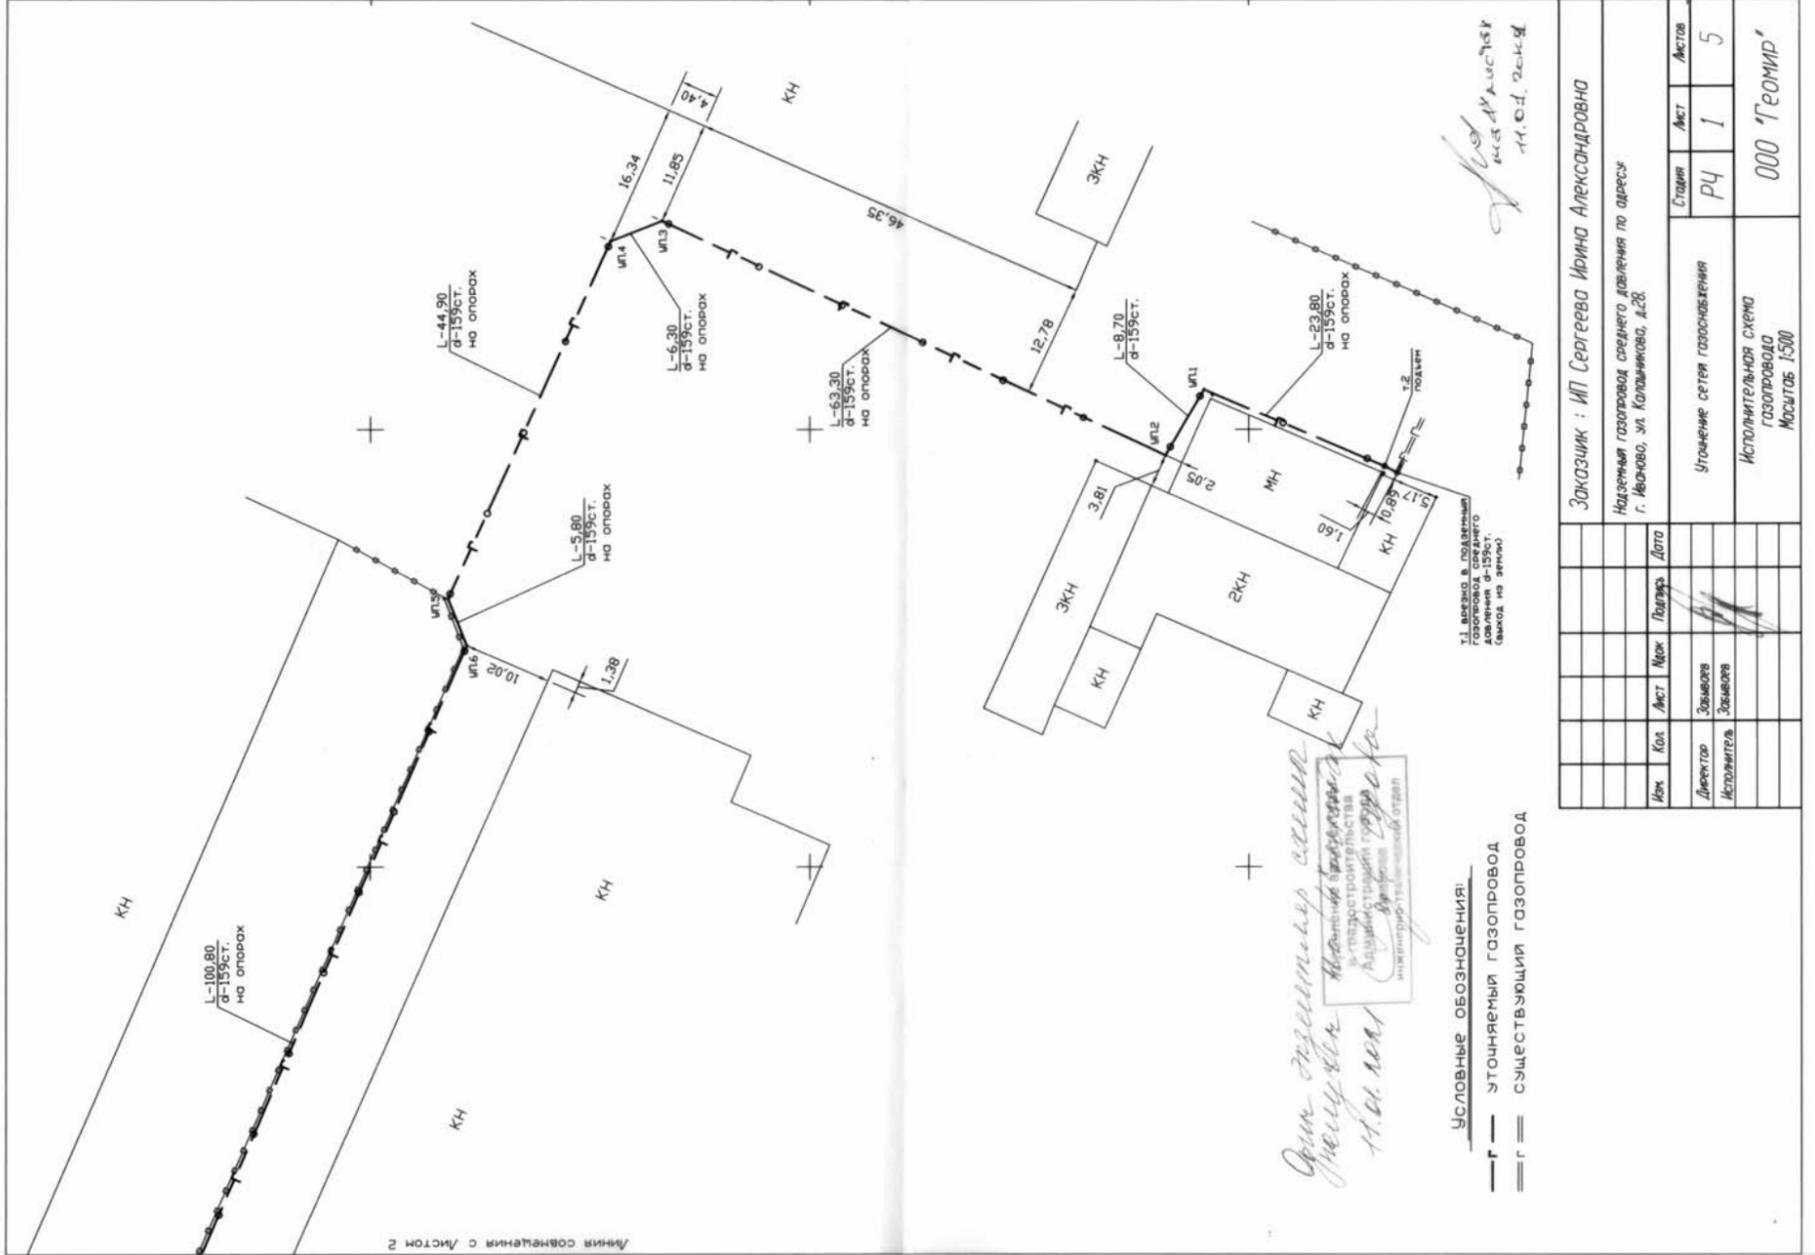



Заказчик : ИП Сергеева Ирина Александровна		Надземный газопровод среднего давления по адресу: г. Иваново, ул. Колышниково, д.28.	
Изм.	Кол.	Лист	Листов
Директор	Зубов	РЧ	1
Исполнитель	Зубов	Стация	5
Уточнение сетей газоснабжения		Исполнительная схема газопровода	
Исполнительная схема газопровода		Масштаб 1:500	

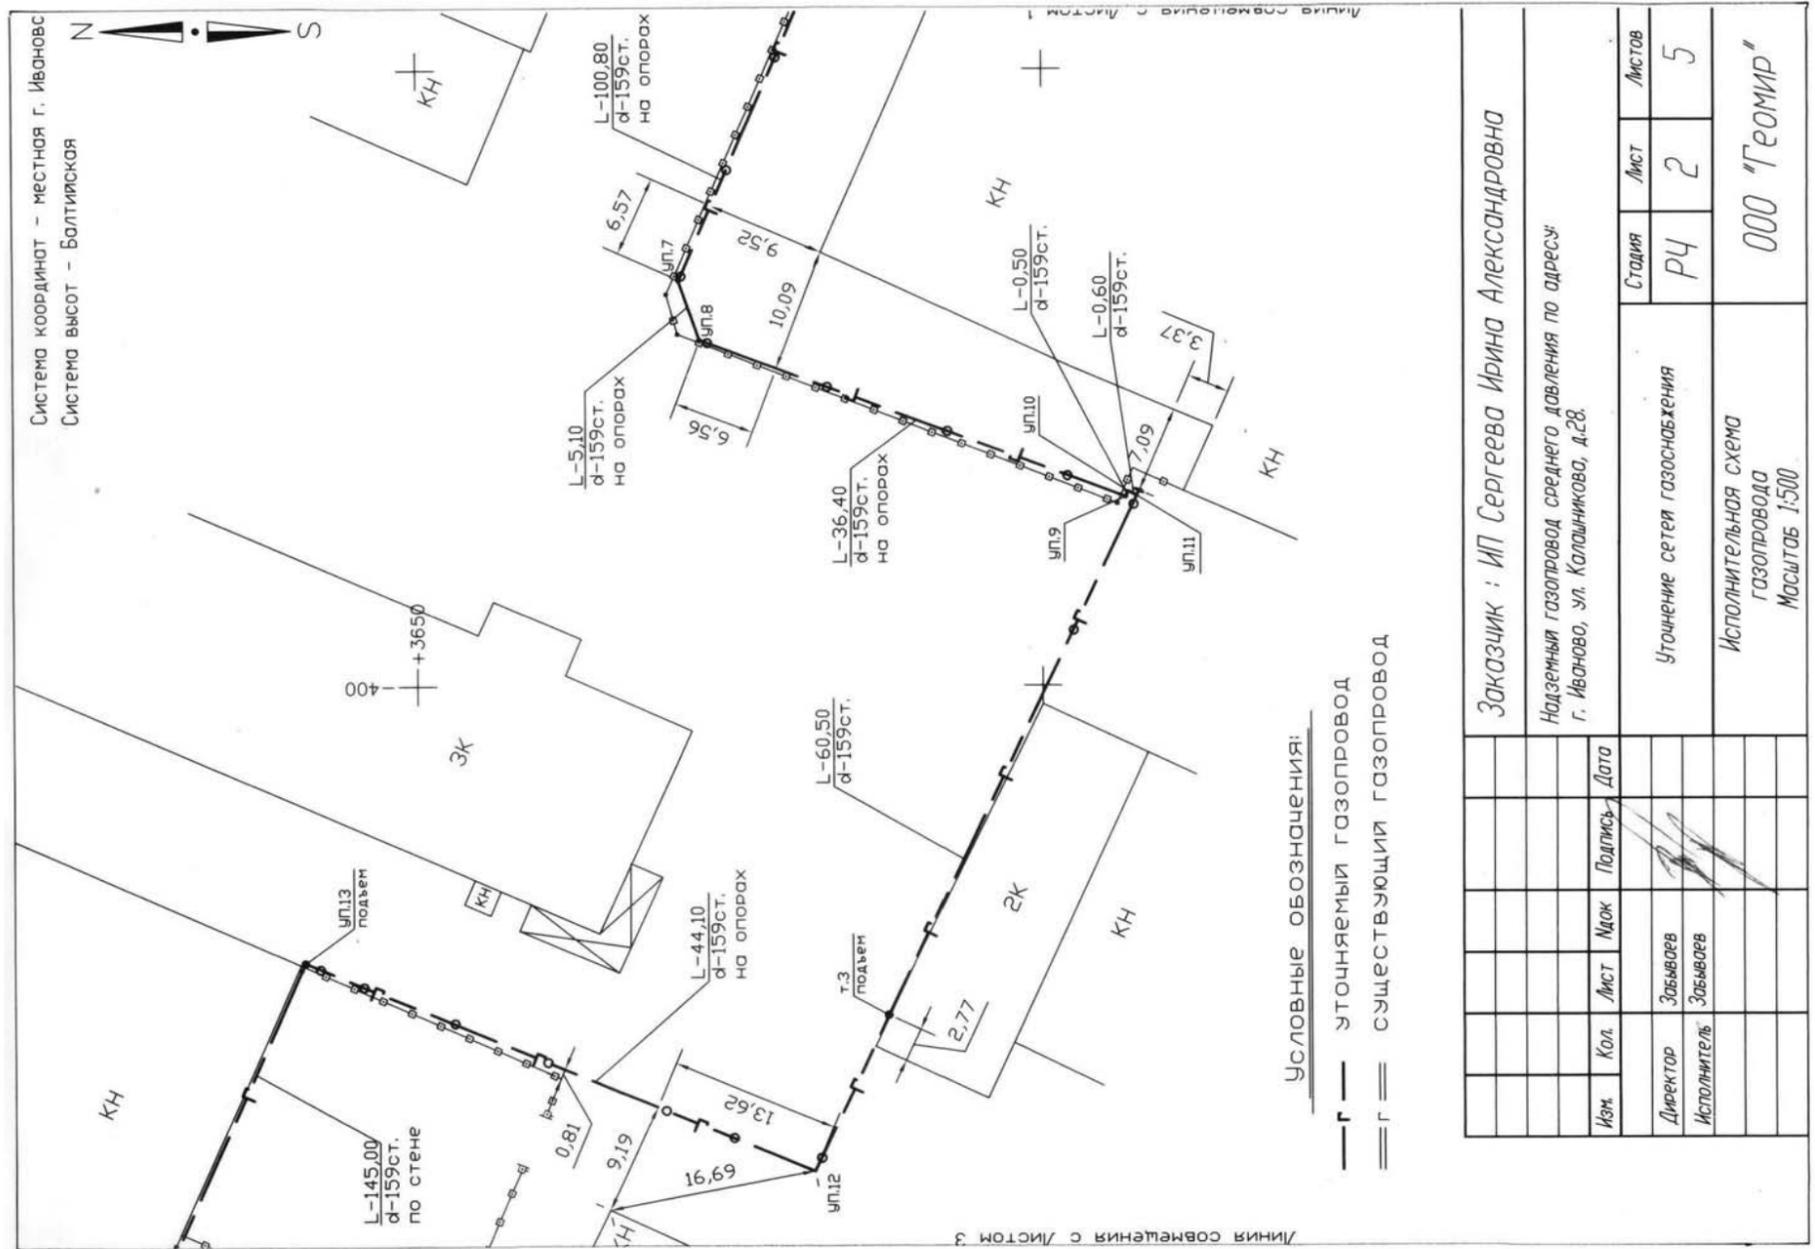

Заказчик : ИП Сергеева Ирина Александровна		Надземный газопровод среднего давления по адресу: г. Иваново, ул. Колышниково, д.28.	
Изм.	Кол.	Лист	Листов
Директор	Зубов	РЧ	2
Исполнитель	Зубов	Стация	5
Уточнение сетей газоснабжения		Исполнительная схема газопровода	
Исполнительная схема газопровода		Масштаб 1:500	


(Продолжение на стр. С10)

(Продолжение. Начало на стр. С6-С9)

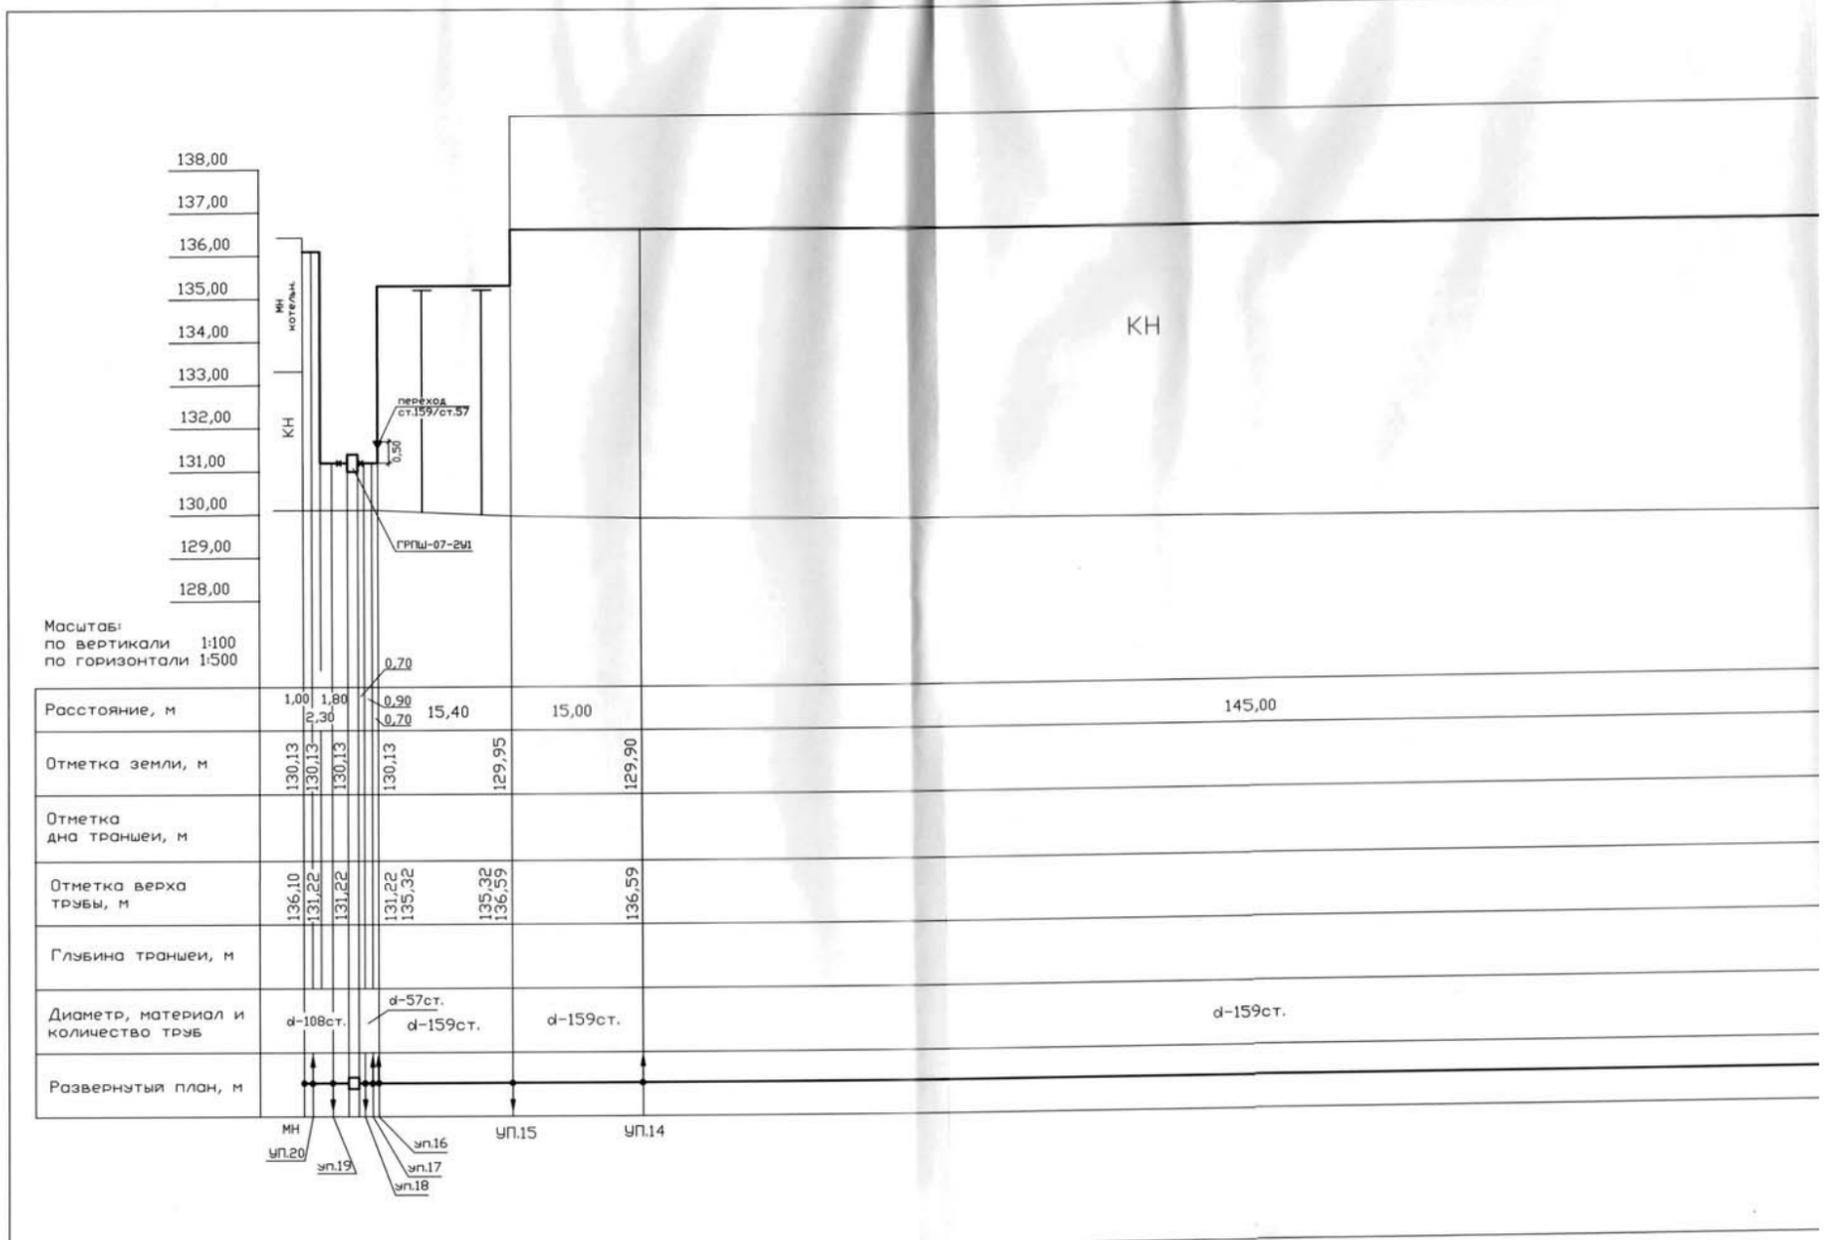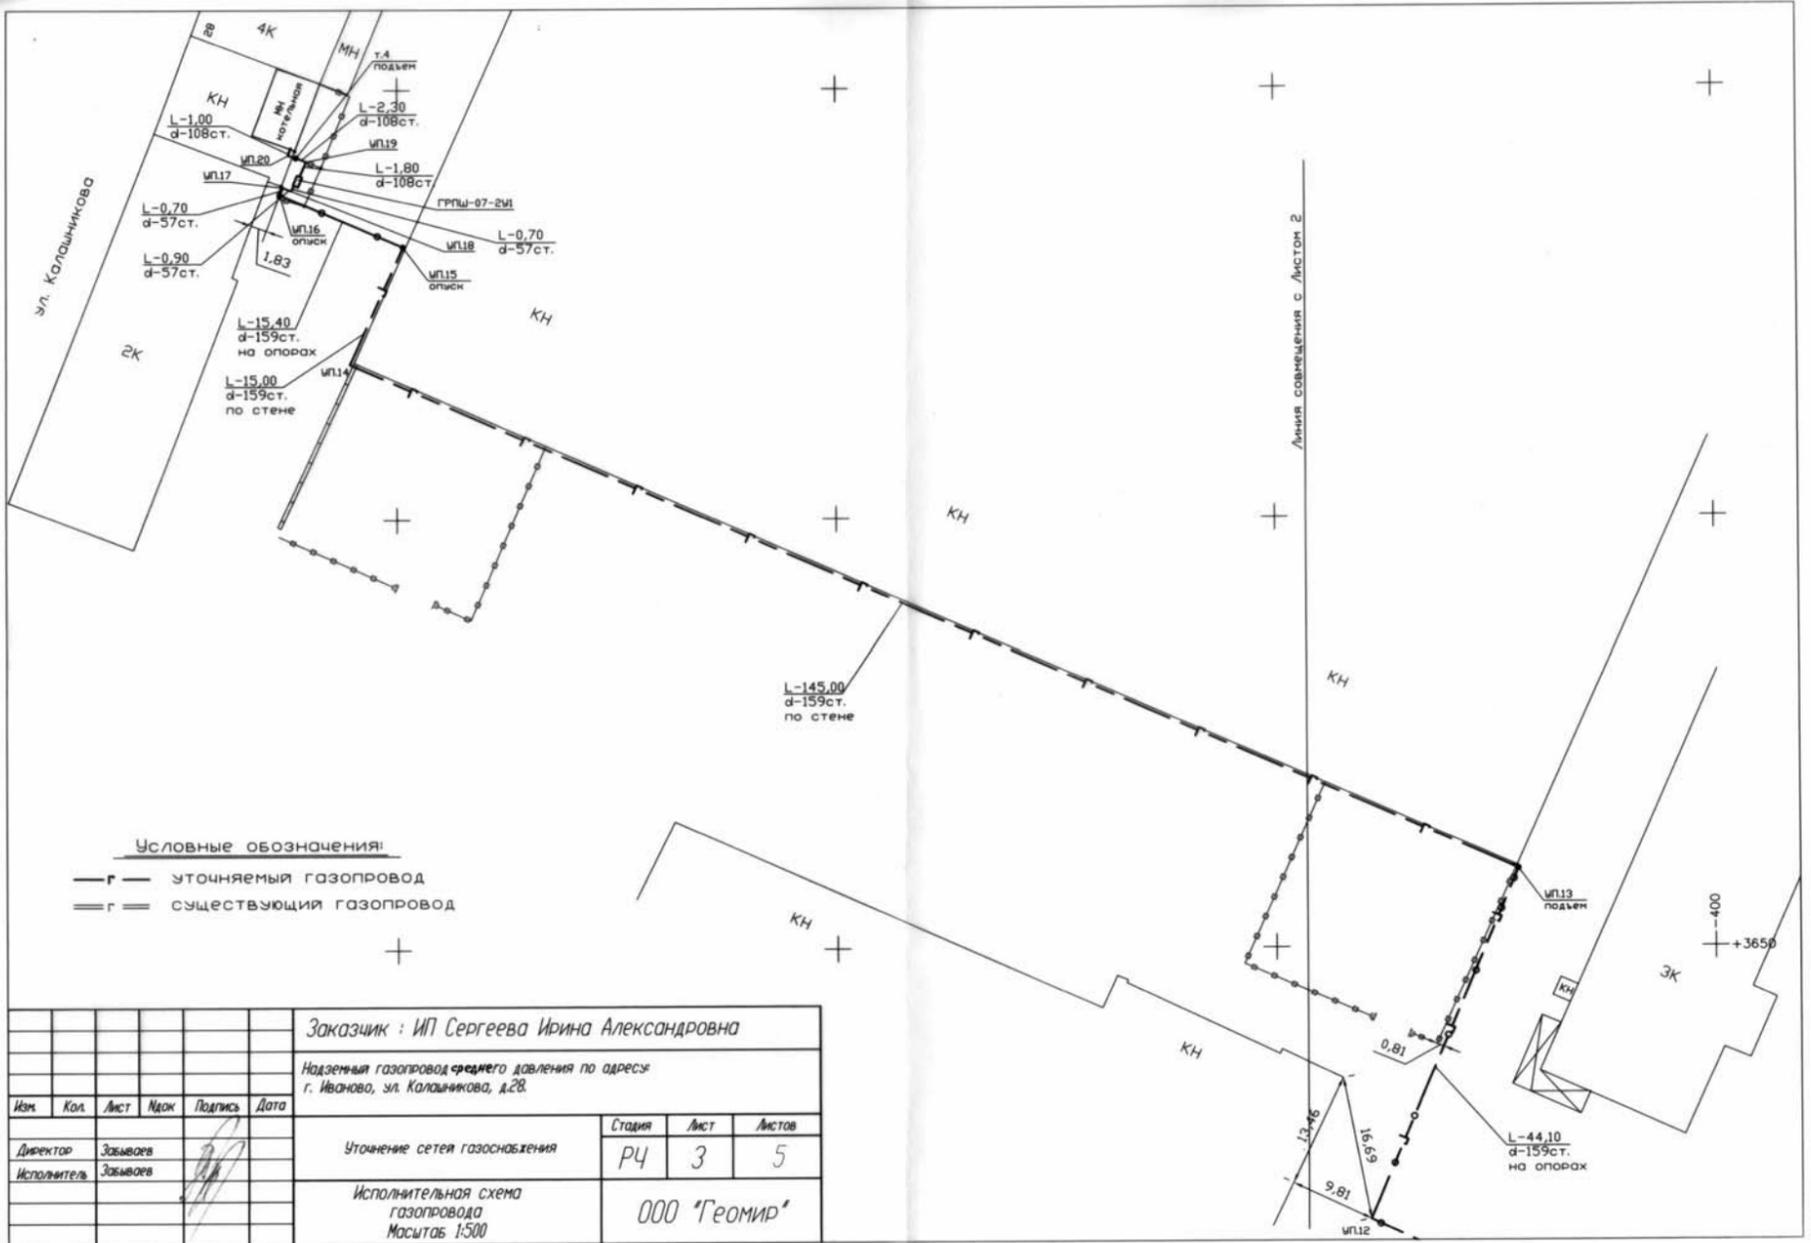


(Продолжение на стр. С11)

(Продолжение. Начало на стр. С6-С10)

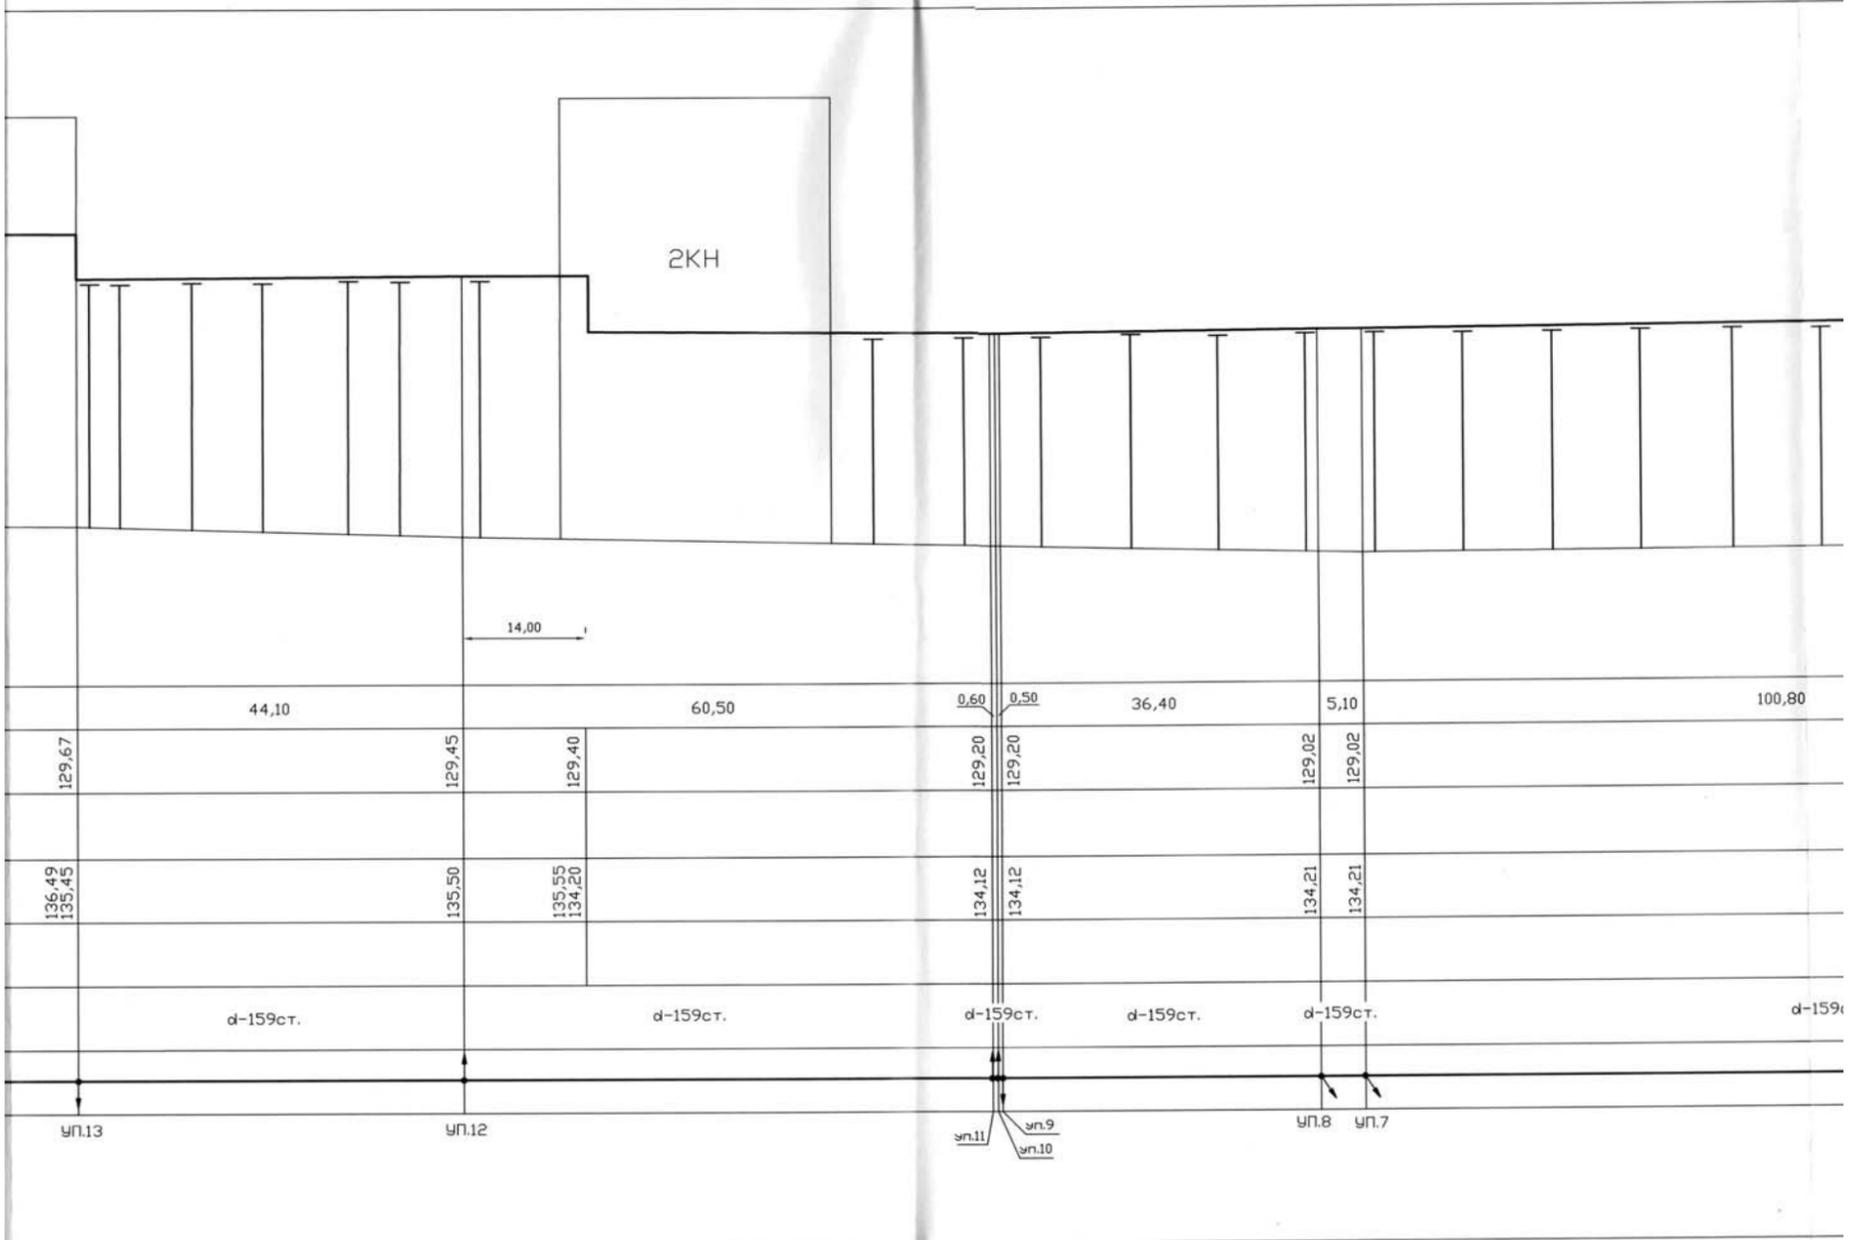

						Заказчик : ИП Сергеева Ирина Александровна		
						Надземный газопровод среднего давления по адресу: г. Иваново, ул. Калашникова, д.28.		
Имя	Кол.	Лист	Имя	Подпись	Дата	Уточнение сетей газоснабжения		
Директор	Забываев					Стадия	Лист	Листов
Исполнитель	Забываев					РЧ	4	5
						Исполнительная схема газопровода Продольный профиль		
						ООО "Геомир"		

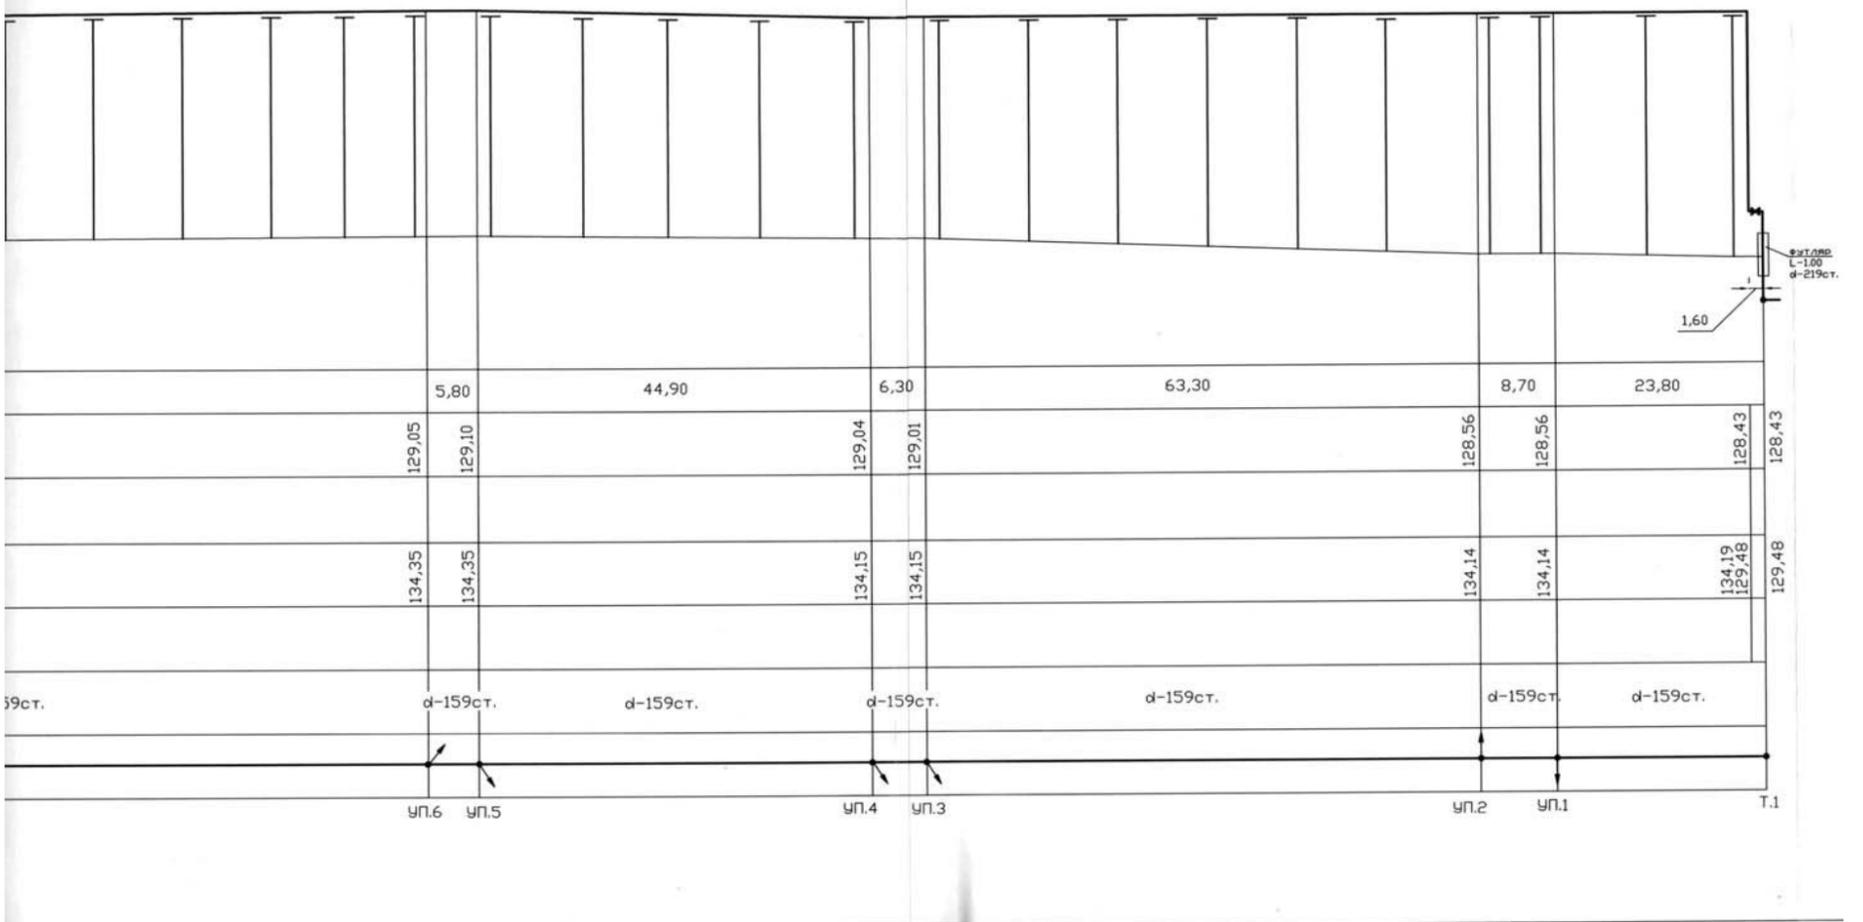

(Окончание на стр. С12)

(Окончание. Начало на стр. С6-С11)

Каталог координат характерных точек

Система координат - СК37
Система высот - Балтийская

Обозначение характерных точек	Координаты, м	
	X	Y
Котельная	3743,27	-562,12
УП20	3742,50	-562,40
T4	3742,20	-561,49
УП19	3741,76	-560,34
ШГРП	3740,07	-561,02
ШГРП	3739,01	-561,71
УП18	3738,36	-562,03
УП17	3738,75	-563,00
УП16	3737,89	-563,34
УП15	3731,79	-549,27
УП14	3718,13	-555,38
УП13	3659,09	-422,48
УП12	3618,36	-439,36
T3	3612,40	-426,71
УП11	3592,42	-384,66

УП10	3593,11	-384,32
УП9	3593,32	-384,76
УП8	3627,37	-371,96
УП7	3629,07	-367,16
УП6	3589,00	-274,69
УП5	3591,11	-269,31
УП4	3572,67	-228,43
УП3	3566,83	-226,12
УП2	3509,48	-252,95
УП1	3505,07	-245,42
T2	3484,59	-254,20
T1	3483,16	-254,96

			Заказчик : ИП Сергеева Ирина Александровна		
			Наземный газопровод среднего давления по адресу: г. Иваново, ул. Калашникова, д.28.		
Изм.	Кол.	Лист	Листов	Лист	Листов
Директор	Засываев	Исполнитель	Засываев	Р4	5 5
Исполнительная схема газопровода			000 "Геомир"		

ДЕПАРТАМЕНТ УПРАВЛЕНИЯ ИМУЩЕСТВОМ
ИВАНОВСКОЙ ОБЛАСТИ

РАСПОРЯЖЕНИЕ

от 22.07.2021

г. Иваново

№ 162

Об установлении зоны с особыми условиями
использования территории

В соответствии с Гражданским кодексом Российской Федерации, Земельным кодексом Российской Федерации, Федеральным законом от 13.07.2015 № 218-ФЗ «О государственной регистрации недвижимости», Федеральным законом от 24.07.2007 № 221-ФЗ «О кадастровой деятельности», Федеральным законом от 31.03.1999 № 69-ФЗ «О газоснабжении в Российской Федерации», Правилами охраны газораспределительных сетей, утвержденными постановлением Правительства Российской Федерации от 20.11.2000 № 878, Постановлением Правительства Российской Федерации от 31.12.2015 № 1532 «Об утверждении Правил предоставления документов, направляемых или предоставляемых в соответствии с частями 1, 3 - 13, 15, 15(1), 15.2 статьи 32 Федерального закона «О государственной регистрации недвижимости» в федеральный орган исполнительной власти (его территориальные органы), уполномоченный Правительством Российской Федерации на осуществление государственного кадастрового учета, государственной регистрации прав, ведение Единого государственного реестра недвижимости и предоставление сведений, содержащихся в Едином государственном реестре недвижимости», Положением о Департаменте управления имуществом Ивановской области, утвержденном постановлением Правительства Ивановской области от 08.02.2013 № 31-п, на основании обращения акционерного общества «Газпром газораспределение Иваново» от 21.06.2021 № ДЦ-10-09/1345, зарегистрированного в Департаменте управления имуществом Ивановской области (далее – Департамент) 23.06.2021 за № ДУИ-1970-21:

1. Установить зону с особыми условиями использования территории (охранную зону газораспределительной сети) в отношении объекта: «Газопровод (подземный газопровод низкого давления)», назначение: «Газопровод», протяженность 118 м, кадастровый номер 37:24:000000:274; адрес: Ивановская область, г. Иваново, Газоснабжение многоквартирного жилого дома на пересечении улиц Почтовая и Кузнечная, в г. Иваново, с индивидуальным автономным коммерческим узлом учета газа (1-я очередь), (далее – Объект).

2. Границы зоны с особыми условиями использования территории устанавливаются на основании описания местоположения границ зоны с особыми условиями использования территории Объекта, выполненного кадастровым инженером Медведевой И.В. 18.06.2021 (прилагается).

3. На земельные участки в границах зоны с особыми условиями использования территории наложить ограничения (обременения), предусмотренные пунктами 14, 15, 16 Правил охраны газораспределительных сетей, утвержденных постановлением Правительства Российской Федерации от 20.11.2000 № 878.

4. Зона с особыми условиями использования территории устанавливается на период эксплуатации Объекта.

5. Обязанность акционерного общества «Газпром газораспределение Иваново» (ИНН 3730006498; ОГРН 1023700530611; КПП 370201001; место нахождения юридического лица: 153020, Ивановская область, г. Иваново, ул. Окуловой, 59), являющегося правообладателем Объекта, по возмещению убытков лицам, указанным в статье 57.1 Земельного кодекса Российской Федерации, наступает со дня внесения сведений о зоне с особыми условиями использования территории Объекта в Единый государственный реестр недвижимости.

6. Кадастровому инженеру Медведевой И.В. в срок не более трёх рабочих дней с даты подписания настоящего распоряжения представить в Департамент описание местоположения границ зоны с особыми условиями использования территории в форме электронного документа, заверенного усиленной квалифицированной электронной подписью кадастрового инженера, оформленного в соответствии с требованиями законодательства Российской Федерации.

7. Отделу земельной политики не позднее пяти рабочих дней с даты подписания настоящего распоряжения направить настоящее распоряжение:

- в Администрацию г. Иваново;
- в БУ «Ивановские газеты» для официального опубликования в информационном издании «Ивановская газета».

8. Настоящее распоряжение вступает в силу с даты официального опубликования.

Начальник Департамента

С.Ю. Рощин

Приложение к распоряжению Департамента управления имуществом Ивановской области от 22.07.2021 №162

ОПИСАНИЕ МЕСТОПОЛОЖЕНИЯ ГРАНИЦ

Охранная зона подземного газопровода низкого давления, расположенного по адресу: Ивановская обл., г. Иваново, Газоснабжение многоквартирного жилого дома на пересечении улиц Почтовая и Кузнечная, в г. Иваново, с индивидуальным автономным коммерческим узлом учета газа (1-я очередь)

(наименование объекта, местоположение границ которого описано (далее - объект))

Раздел 1

Сведения об объекте

№ п/п	Характеристики объекта	Описание характеристик
1	Местоположение объекта	Ивановская область, город Иваново
2	Площадь объекта +/- величина погрешности определения площади (Р +/- Дельта Р)	394 +/- 8 м ²
3	Иные характеристики объекта	Охранная зона проходит вдоль трассы на расстоянии 2 метров с каждой стороны газопровода

Раздел 2

Сведения о местоположении границ объекта

1. Система координат Иваново					
2. Сведения о характерных точках границ объекта					
Обозначение характерных точек границ	Координаты, м		Метод определения координат характерной точки	Средняя квадратическая погрешность положения характерной точки (Мп), м	Описание обозначения точки на местности (при наличии)
	X	Y			
1	2	3	4	5	6
-	-	-	-	-	-
3. Сведения о характерных точках части (частей) границы объекта					
Обозначение характерных точек части границы	Координаты, м		Метод определения координат характерной точки	Средняя квадратическая погрешность положения характерной точки (Мп), м	Описание обозначения точки на местности (при наличии)
	X	Y			
1	2	3	4	5	6
Часть 1					
1	35.78	-751.02	Метод спутниковых геодезических измерений (определений)	0.10	-
2	37.86	-754.43	Метод спутниковых геодезических измерений (определений)	0.10	-
3	36.92	-755.00	Метод спутниковых геодезических измерений (определений)	0.10	-
4	32.77	-762.63	Метод спутниковых геодезических измерений (определений)	0.10	-
5	10.63	-792.50	Метод спутниковых геодезических измерений (определений)	0.10	-
6	-7.27	-814.45	Метод спутниковых геодезических измерений (определений)	0.10	-
7	-30.18	-808.95	Метод спутниковых геодезических измерений (определений)	0.10	-
8	-32.03	-804.40	Метод спутниковых геодезических измерений (определений)	0.10	-

(Окончание на стр. С13)

ДЕПАРТАМЕНТ УПРАВЛЕНИЯ
ИМУЩЕСТВОМ ИВАНОВСКОЙ ОБЛАСТИ

РАСПОРЯЖЕНИЕ

от 21.07.2021

г. Иваново

№ 161

Об установлении публичного сервитута в интересах АО «Интер РАО-Электрогенерация» в отношении части земельного участка с кадастровым номером 37:19:000000:133 (площадь части 971 кв.м) в границах полосы отвода автомобильной дороги общего пользования межмуниципального значения Ивановской области Марьинское-Слабунино в целях прокладки газопровода и волоконно-оптической линии связи в рамках строительства линейного объекта федерального значения «Строительство газопровода резервного газоснабжения Костромской ГРЭС с узлом редуцирования газа»

В соответствии с Земельным кодексом Российской Федерации, Федеральным законом от 08.11.2007 № 257-ФЗ «Об автомобильных дорогах и о дорожной деятельности в Российской Федерации и о внесении изменений в отдельные законодательные акты Российской Федерации», Федеральным законом от 13.07.2015 № 218-ФЗ «О государственной регистрации недвижимости», Приказом Минтранса России от 10.08.2020 № 297 «Об утверждении Порядка подачи и рассмотрения заявления об установлении публичного сервитута в отношении земельных участков в границах полос отвода автомобильных дорог (за исключением частных автомобильных дорог) в целях прокладки, переноса, переустройства инженерных коммуникаций и их эксплуатации, а также требований к составу документов, прилагаемых к заявлению об установлении такого публичного сервитута, и требований к содержанию решения об установлении такого публичного сервитута», Приказом Минтранса России от 05.09.2014 № 240 «Об утверждении Порядка определения платы за публичный сервитут в отношении земельных участков в границах полос отвода автомобильных дорог (за исключением частных автомобильных дорог) в целях прокладки, переноса, переустройства инженерных коммуникаций и их эксплуатации», Приказом Росреестра от 13.01.2021 № П/0004 «Об установлении требований к графическому описанию местоположения границ публичного сервитута, точности определения координат характерных точек границ публичного сервитута, формату электронного документа, содержащего указанные сведения», Положением о Департаменте управления имуществом Ивановской области, утвержденным постановлением Правительства Ивановской области от 08.02.2013 № 31-п, на основании обращения АО «Интер РАО-Электрогенерация» от 14.07.2021 № б/н, зарегистрированного в Департаменте за номером № ДУИ-1886-21 от 15.07.2021:

1. Установить публичный сервитут в интересах АО «Интер РАО – Электрогенерация» (ИНН 7704784450, ОГРН 1117746460358) в целях прокладки газопровода и волоконно-оптической линии связи в рамках строительства линейного объекта федерального значения «Строительство газопровода резервного газоснабжения Костромской ГРЭС с узлом редуцирования газа» в границах полосы отвода автомобильной дороги общего пользования межмуниципального значения Ивановской области Марьинское-Слабунино в соответствии с описанием местоположения границ публичного сервитута (Прилагается), подготовленным кадастровым инженером Калугиным К.Ф., в отношении части земельного участка с кадастровым номером 37:19:000000:133 по адресу: Местоположение установлено относительно ориентира, расположенного за пределами участка. Почтовый адрес ориентира: обл. Ивановская область, р-н Фурмановский, категории «земли промышленности, энергетики, транспорта, связи, радиовещания, телевидения, информатики, земли для обеспечения космической деятельности, земли обороны, безопасности и земли иного специального назначения», вид разрешенного использования «автодорога Марьинское-Слабунино», условный номер части 37:19:000000:133/чзУ1 (площадь части 971 кв.м);

2. Срок действия публичного сервитута: на 49 лет.

3. Установить плату за публичный сервитут в соответствии с приказом Министерства транспорта Российской Федерации от 05.09.2014 № 240 «Об утверждении Порядка определения платы за публичный сервитут в отношении земельных участков в границах полос отвода автомобильных дорог (за исключением частных автомобильных дорог) в целях прокладки, переноса, переустройства инженерных коммуникаций и их эксплуатации» в размере 0,12 % кадастровой стоимости земельного участка в год пропорционально площади части земельного участка.

Плата за публичный сервитут в отношении части земельного участка с условным номером 37:19:000000:133/чзУ1 (площадь части земельного участка 971 кв.м) составляет 3,40 рублей в год.

4. АО «Интер РАО – Электрогенерация» заключить с Департаментом дорожного хозяйства и транспорта Ивановской области соглашение, предусматривающее размер платы за установление публичного сервитута, в целях прокладки газопровода и волоконно-оптической линии связи в рамках строительства линейного объекта федерального значения «Строительство газопровода резервного газоснабжения Костромской ГРЭС с узлом редуцирования газа», указанного в п.1 настоящего распоряжения.

5. Отделу земельной политики:

- в течение одного рабочего дня с даты подписания настоящего распоряжения направить его копию заявителю, в филиал ФГБУ «ФКП Росреестра» по Ивановской области и в Департамент дорожного хозяйства и транспорта Ивановской области;

- обеспечить официальное опубликование настоящего распоряжения в информационном издании «Ивановская газета».

6. Контроль за исполнением настоящего распоряжения оставляю за собой.

Начальник Департамента

С.Ю. Рошин

Приложение к распоряжению Департамента управления имуществом Ивановской области от 21.07.2021 № 161

ОПИСАНИЕ МЕСТОПОЛОЖЕНИЯ ГРАНИЦ

Публичный сервитут для прокладки газопровода и волоконно-оптической линии связи, в рамках строительства линейного объекта федерального значения «Строительство газопровода резервного газоснабжения Костромской ГРЭС с узлом редуцирования газа»

(наименование объекта, местоположение границ которого описано (далее - объект)

Раздел 1

Сведения об объекте

№ п/п	Характеристики объекта	Описание характеристик
1	2	3
1	Местоположение объекта	Ивановская область, Фурмановский муниципальный район, Хромцовское сельское поселение
2	Площадь объекта +/- величина погрешности определения площади (P+/- Дельта P)	971 кв.м ± 11 кв.м
3	Иные характеристики объекта	Публичный сервитут для прокладки газопровода и волоконно-оптической линии связи, в рамках строительства линейного объекта федерального значения «Строительство газопровода резервного газоснабжения Костромской ГРЭС с узлом редуцирования газа» в границах придорожных полос и полос отвода при пересечении автомобильных дорог Юрьевское – Жуково, Марьинское – Слабунино в Фурмановском районе Ивановской области. Обладатель публичного сервитута: АО «Интер РАО-Электрогенерация», ИНН 7704784450, ОГРН 1117746460358, находящееся по адресу: 119435, г. Москва, ул. Большая Пироговская, д.27, стр.1. Электронная почта: UEG.office@interra.ru. Срок публичного сервитута: 49 лет.

Раздел 2

Сведения о местоположении границ объекта

1. Система координат СК 1963					
2. Сведения о характерных точках границ объекта					
Обозначение характерных точек границ	Координаты, м		Метод определения координат характерной точки	Средняя квадратическая погрешность положения характерной точки (M _t), м	Описание обозначения точки на местности (при наличии)
	X	Y			
1	2	3	4	5	6
1	341018.25	209067.09	Аналитический метод	0.10	—
2	341020.84	209070.17	Аналитический метод	0.10	—
3	341000.56	209087.68	Аналитический метод	0.10	—
4	341004.31	209092.25	Аналитический метод	0.10	—
5	340972.68	209115.20	Аналитический метод	0.10	—
6	340968.67	209110.31	Аналитический метод	0.10	—
7	340967.95	209109.43	Аналитический метод	0.10	—
8	340881.17	209181.32	Аналитический метод	0.10	—
9	340889.17	209167.59	Аналитический метод	0.10	—
1	341018.25	209067.09	Аналитический метод	0.10	—

