ДЕПАРТАМЕНТ УПРАВЛЕНИЯ ИМУЩЕСТВОМ ИВАНОВСКОЙ ОБЛАСТИ

Р А С П О Р Я Ж Е Н И Е

от 26.10.2022 № 278

г. Иваново

Об установлении зоны с особыми условиями использования территории

В соответствии со статьями 57.1, 106 Земельного кодекса Российской Федерации, статьей 28 Федерального закона от 31.03.1999 № 69-ФЗ "О газоснабжении в Российской Федерации", статьей 32 Федерального закона от 13.07.2015 № 218-ФЗ "О государственной регистрации недвижимости", Положением о Департаменте управления имуществом Ивановской области, утвержденным постановлением Правительства Ивановской области от 08.02.2013 № 31-п, на основании обращения АО "Газпром газораспределение Иваново", являющегося правообладателя объекта недвижимости с кадастровым номером 37:11:000000:723, от 18.10.2022 № ДЩ-10-09/2365:

1. Установить зону с особыми условиями использования территории (охранную зону газораспределительной сети) в отношении объекта: "Сооружение трубопроводного транспорта: "Технологическая сеть газопроводов для газоснабжения потребителей восточной части п. Палех Палехского муниципального района Ивановской области", кадастровый номер 37:11:000000:723, местоположение: Ивановская область, Палехский район, п. Палех, ул. Мичурина, Титова, Кирова, Чернышевского, Чапаева, Социалистическая, Горького, Луговая, Маяковского, Первомайская, Высоцкого, 1 Школьная, 3 Южная, Фрунзе, микрорайон Никольский (далее – Объект).

2. Границы зоны с особыми условиями использования территории устанавливаются на основании описания местоположения границ зоны с особыми условиями использования территории Объекта, выполненного кадастровым инженером Чувашовой О.В. (прилагается).

3. На земельные участки в границах зоны с особыми условиями использования территории наложить ограничения (обременения), предусмотренные пунктами 14, 15, 16 Правил охраны газораспределительных сетей, утвержденных постановлением Правительства Российской Федерации от 20.11.2000 № 878.

4. Зона с особыми условиями использования территории устанавливается на период эксплуатации Объекта.

5. Обязанность акционерного общества "Газпром газораспределение Иваново" (ИНН 3730006498; ОГРН 1023700530611; КПП 370201001; место нахождения юридического лица: 153020, Ивановская область, г. Иваново, ул. Окуловой, 59), по возмещению убытков лицам, указанным в статье 57.1 Земельного кодекса Российской Федерации, наступает со дня внесения сведений о зоне с особыми условиями использования территории Объекта в Единый государственный реестр недвижимости.

6. Отделу земельной политики управления земельно-имущественных отношений:

- направить настоящее распоряжение в Администрацию Палехского городского поселения Палехского муниципального района Ивановской области в срок не позднее пяти рабочих дней с даты подписания настоящего распоряжения;
- обеспечить официальное опубликование в печатном средстве массовой информации "Ивановская газета" настоящего распоряжения в течение 10 дней с даты подписания настоящего распоряжения;
- направить настоящее распоряжение в Управление Федеральной службы государственной регистрации, кадастра и картографии по Ивановской области в срок не позднее пяти рабочих дней с даты подписания настоящего распоряжения.

7. Настоящее распоряжение вступает в силу с даты официального опубликования.

Начальник Департамента управления имуществом Ивановской области **С.Ю. Рощин**

Приложение к Распоряжению от 26.10.2022 № 278

ОПИСАНИЕ МЕСТОПОЛОЖЕНИЯ ГРАНИЦ

Охранная зона объекта газоснабжения: "Сооружение трубопроводного транспорта:"Технологическая сеть газопроводов для газоснабжения потребителей восточной части п. Палеха Палехского муниципального района Ивановской области""

(наименование объекта, местоположение границ которого описано (далее - объект))

Раздел 1

Сведения об объекте

№ п/п	Характеристики объекта	Описание характеристик
1	2	3
1.	Местоположение объекта	Ивановская область, район Палехский, поселок Палех
2.	Площадь объекта +/- величина погрешности определения площади (Р +/- Дельта Р)	2644 +/- 18 м²
3.	Иные характеристики объекта	Ограничения установлены Постановлением Правительства РФ от 20 ноября 2000 г. №878 "Об утверждении Правил охраны газораспределительных сетей" с изменениями и дополнениями от 22 декабря 2011 г., 17 мая 2016 г.

Раздел 2

Сведения о местоположении границ объекта

1. Система координат МСК-37 (Зона-2)

2. Сведения о характерных точках границ объекта

Обозначение характерных точек границ	Координаты, м		Метод определения координат характерной точки	Средняя квадратическая погрешность положения характерной точки (Mt), м	Описание обозначения точки на местности (при наличии)
	X	Y			
1	2	3	4	5	6
1	282955.77	2269208.39	Метод спутниковых геодезических измерений (определений)	0.10	-
2	282957.58	2269213.87	Метод спутниковых геодезических измерений (определений)	0.10	-
3	282952.84	2269215.43	Метод спутниковых геодезических измерений (определений)	0.10	-
4	282951.03	2269209.95	Метод спутниковых геодезических измерений (определений)	0.10	-
1	282955.77	2269208.39	Метод спутниковых геодезических измерений (определений)	0.10	-
5	282894.77	2269231.69	Метод спутниковых геодезических измерений (определений)	0.10	-
6	282896.93	2269237.16	Метод спутниковых геодезических измерений (определений)	0.10	-
7	282892.27	2269239.00	Метод спутниковых геодезических измерений (определений)	0.10	-
8	282890.11	2269233.53	Метод спутниковых геодезических измерений (определений)	0.10	-
5	282894.77	2269231.69	Метод спутниковых геодезических измерений (определений)	0.10	-
9	282809.38	2269125.51	Метод спутниковых геодезических измерений (определений)	0.10	-

2. Сведения о характерных точках границ объекта

Обозначение характерных точек границ	Координаты, м		Метод определения координат характерной точки	Средняя квадратическая погрешность положения характерной точки (Mt), м	Описание обозначения точки на местности (при наличии)
	X	Y			
1	2	3	4	5	6
10	282813.32	2269132.79	Метод спутниковых геодезических измерений (определений)	0.10	-
11	282808.92	2269135.17	Метод спутниковых геодезических измерений (определений)	0.10	-
12	282804.98	2269127.89	Метод спутниковых геодезических измерений (определений)	0.10	-
9	282809.38	2269125.51	Метод спутниковых геодезических измерений (определений)	0.10	-
13	282587.05	2268715.62	Метод спутниковых геодезических измерений (определений)	0.10	-
14	282588.91	2268723.20	Метод спутниковых геодезических измерений (определений)	0.10	-
15	282584.05	2268724.40	Метод спутниковых геодезических измерений (определений)	0.10	-
16	282582.19	2268716.82	Метод спутниковых геодезических измерений (определений)	0.10	-
13	282587.05	2268715.62	Метод спутниковых геодезических измерений (определений)	0.10	-
17	282569.33	2268800.57	Метод спутниковых геодезических измерений (определений)	0.10	-
18	282570.91	2268808.43	Метод спутниковых геодезических измерений (определений)	0.10	-
19	282564.33	2268809.90	Метод спутниковых геодезических измерений (определений)	0.10	-
20	282563.84	2268807.64	Метод спутниковых геодезических измерений (определений)	0.10	-

2. Сведения о характерных точках границ объекта

Обозначение характерных точек границ	Координаты, м		Метод определения координат характерной точки	Средняя квадратическая погрешность положения характерной точки (Mt), м	Описание обозначения точки на местности (при наличии)
	X	Y			
1	2	3	4	5	6
21	282561.47	2268808.43	Метод спутниковых геодезических измерений (определений)	0.10	-
22	282560.53	2268805.62	Метод спутниковых геодезических измерений (определений)	0.10	-
23	282565.05	2268804.61	Метод спутниковых геодезических измерений (определений)	0.10	-
24	282564.43	2268801.55	Метод спутниковых геодезических измерений (определений)	0.10	-
17	282569.33	2268800.57	Метод спутниковых геодезических измерений (определений)	0.10	-
25	282561.98	2269095.62	Метод спутниковых геодезических измерений (определений)	0.10	-
26	282564.42	2269101.63	Метод спутниковых геодезических измерений (определений)	0.10	-
27	282559.78	2269103.51	Метод спутниковых геодезических измерений (определений)	0.10	-
28	282557.34	2269097.50	Метод спутниковых геодезических измерений (определений)	0.10	-
25	282561.98	2269095.62	Метод спутниковых геодезических измерений (определений)	0.10	-
29	282379.13	2268950.90	Метод спутниковых геодезических измерений (определений)	0.10	-
30	282379.50	2268952.50	Метод спутниковых геодезических измерений (определений)	0.10	-
31	282374.62	2268953.62	Метод спутниковых геодезических измерений (определений)	0.10	-

2. Сведения о характерных точках границ объекта

Обозначение характерных точек границ	Координаты, м		Метод определения координат характерной точки	Средняя квадратическая погрешность положения характерной точки (Mt), м	Описание обозначения точки на местности (при наличии)
	X	Y			
1	2	3	4	5	6
32	282374.25	2268952.02	Метод спутниковых геодезических измерений (определений)	0.10	-
29	282379.13	2268950.90	Метод спутниковых геодезических измерений (определений)	0.10	-
33	282392.37	2269157.49	Метод спутниковых геодезических измерений (определений)	0.10	-
34	282393.35	2269162.39	Метод спутниковых геодезических измерений (определений)	0.10	-
35	282379.08	2269165.24	Метод спутниковых геодезических измерений (определений)	0.10	-
36	282376.92	2269156.66	Метод спутниковых геодезических измерений (определений)	0.10	-
37	282381.76	2269155.44	Метод спутниковых геодезических измерений (определений)	0.10	-
38	282382.76	2269159.40	Метод спутниковых геодезических измерений (определений)	0.10	-
33	282392.37	2269157.49	Метод спутниковых геодезических измерений (определений)	0.10	-
39	282325.74	2268874.64	Метод спутниковых геодезических измерений (определений)	0.10	-
40	282326.53	2268878.54	Метод спутниковых геодезических измерений (определений)	0.10	-
41	282324.08	2268879.04	Метод спутниковых геодезических измерений (определений)	0.10	-
42	282324.37	2268880.09	Метод спутниковых геодезических измерений (определений)	0.10	-

2. Сведения о характерных точках границ объекта

Обозначение характерных точек границ	Координаты, м		Метод определения координат характерной точки	Средняя квадратическая погрешность положения характерной точки (Mt), м	Описание обозначения точки на местности (при наличии)
	X	Y			
1	2	3	4	5	6
43	282286.69	2268888.90	Метод спутниковых геодезических измерений (определений)	0.10	-
44	282285.55	2268884.04	Метод спутниковых геодезических измерений (определений)	0.10	-
39	282325.74	2268874.64	Метод спутниковых геодезических измерений (определений)	0.10	-
45	282334.51	2269179.31	Метод спутниковых геодезических измерений (определений)	0.10	-
46	282335.75	2269184.15	Метод спутниковых геодезических измерений (определений)	0.10	-
47	282326.92	2269186.41	Метод спутниковых геодезических измерений (определений)	0.10	-
48	282326.95	2269186.59	Метод спутниковых геодезических измерений (определений)	0.10	-
49	282322.05	2269187.55	Метод спутниковых геодезических измерений (определений)	0.10	-
50	282321.10	2269182.73	Метод спутниковых геодезических измерений (определений)	0.10	-
45	282334.51	2269179.31	Метод спутниковых геодезических измерений (определений)	0.10	-
51	282207.98	2268535.87	Метод спутниковых геодезических измерений (определений)	0.10	-
52	282212.96	2268536.39	Метод спутниковых геодезических измерений (определений)	0.10	-
53	282212.72	2268538.71	Метод спутниковых геодезических измерений (определений)	0.10	-

2. Сведения о характерных точках границ объекта

Обозначение характерных точек границ	Координаты, м		Метод определения координат характерной точки	Средняя квадратическая погрешность положения характерной точки (Mt), м	Описание обозначения точки на местности (при наличии)
	X	Y			
1	2	3	4	5	6
54	282207.94	2268549.68	Метод спутниковых геодезических измерений (определений)	0.10	-
55	282205.03	2268556.30	Метод спутниковых геодезических измерений (определений)	0.10	-
56	282200.55	2268565.01	Метод спутниковых геодезических измерений (определений)	0.10	-
57	282196.92	2268569.93	Метод спутниковых геодезических измерений (определений)	0.10	-
58	282193.08	2268575.40	Метод спутниковых геодезических измерений (определений)	0.10	-
59	282189.31	2268580.78	Метод спутниковых геодезических измерений (определений)	0.10	-
60	282179.04	2268578.83	Метод спутниковых геодезических измерений (определений)	0.10	-
61	282174.42	2268579.27	Метод спутниковых геодезических измерений (определений)	0.10	-
62	282166.98	2268581.11	Метод спутниковых геодезических измерений (определений)	0.10	-
63	282165.78	2268576.25	Метод спутниковых геодезических измерений (определений)	0.10	-
64	282173.58	2268574.33	Метод спутниковых геодезических измерений (определений)	0.10	-
65	282179.28	2268573.79	Метод спутниковых геодезических измерений (определений)	0.10	-
66	282187.07	2268575.26	Метод спутниковых геодезических измерений (определений)	0.10	-

2. Сведения о характерных точках границ объекта

Обозначение характерных точек границ	Координаты, м		Метод определения координат характерной точки	Средняя квадратическая погрешность положения характерной точки (Mt), м	Описание обозначения точки на местности (при наличии)
	X	Y			
1	2	3	4	5	6
67	282188.98	2268572.52	Метод спутниковых геодезических измерений (определений)	0.10	-
68	282192.86	2268567.01	Метод спутниковых геодезических измерений (определений)	0.10	-
69	282196.29	2268562.37	Метод спутниковых геодезических измерений (определений)	0.10	-
70	282200.51	2268554.14	Метод спутниковых геодезических измерений (определений)	0.10	-
71	282203.36	2268547.68	Метод спутниковых геодезических измерений (определений)	0.10	-
72	282207.82	2268537.43	Метод спутниковых геодезических измерений (определений)	0.10	-
51	282207.98	2268535.87	Метод спутниковых геодезических измерений (определений)	0.10	-
73	282149.37	2268855.59	Метод спутниковых геодезических измерений (определений)	0.10	-
74	282152.07	2268859.79	Метод спутниковых геодезических измерений (определений)	0.10	-
75	282139.44	2268867.89	Метод спутниковых геодезических измерений (определений)	0.10	-
76	282135.60	2268868.96	Метод спутниковых геодезических измерений (определений)	0.10	-
77	282134.26	2268864.14	Метод спутниковых геодезических измерений (определений)	0.10	-
78	282137.38	2268863.27	Метод спутниковых геодезических измерений (определений)	0.10	-

(Продолжение на стр. С2)

(Продолжение. Начало на стр. С1)

2. Сведения о характерных точках границ объекта

Обозначение характерных точек границ	Координаты, м		Метод определения координат характерной точки	Средняя квадратическая погрешность положения характерной точки (Mt), м	Описание обозначения точки на местности (при наличии)
	X	Y			
1	2	3	4	5	6
73	282149.37	2268855.59	Метод спутниковых геодезических измерений (определений)	0.10	-
79	282237.93	2269308.42	Метод спутниковых геодезических измерений (определений)	0.10	-
80	282239.35	2269313.22	Метод спутниковых геодезических измерений (определений)	0.10	-
81	282234.12	2269314.76	Метод спутниковых геодезических измерений (определений)	0.10	-
82	282232.70	2269309.96	Метод спутниковых геодезических измерений (определений)	0.10	-
79	282237.93	2269308.42	Метод спутниковых геодезических измерений (определений)	0.10	-
83	282255.66	2269371.31	Метод спутниковых геодезических измерений (определений)	0.10	-
84	282257.98	2269381.73	Метод спутниковых геодезических измерений (определений)	0.10	-
85	282243.37	2269385.60	Метод спутниковых геодезических измерений (определений)	0.10	-
86	282240.39	2269385.20	Метод спутниковых геодезических измерений (определений)	0.10	-
87	282236.79	2269386.40	Метод спутниковых геодезических измерений (определений)	0.10	-
88	282218.75	2269390.48	Метод спутниковых геодезических измерений (определений)	0.10	-
89	282218.05	2269387.65	Метод спутниковых геодезических измерений (определений)	0.10	-

2. Сведения о характерных точках границ объекта

Обозначение характерных точек границ	Координаты, м		Метод определения координат характерной точки	Средняя квадратическая погрешность положения характерной точки (Mt), м	Описание обозначения точки на местности (при наличии)
	X	Y			
1	2	3	4	5	6
90	282217.14	2269384.46	Метод спутниковых геодезических измерений (определений)	0.10	-
91	282221.96	2269383.12	Метод спутниковых геодезических измерений (определений)	0.10	-
92	282222.36	2269384.54	Метод спутниковых геодезических измерений (определений)	0.10	-
93	282235.45	2269381.58	Метод спутниковых геодезических измерений (определений)	0.10	-
94	282239.91	2269380.08	Метод спутниковых геодезических измерений (определений)	0.10	-
95	282243.05	2269380.52	Метод спутниковых геодезических измерений (определений)	0.10	-
96	282252.06	2269378.13	Метод спутниковых геодезических измерений (определений)	0.10	-
97	282250.78	2269372.39	Метод спутниковых геодезических измерений (определений)	0.10	-
83	282255.66	2269371.31	Метод спутниковых геодезических измерений (определений)	0.10	-
98	282081.69	2268223.47	Метод спутниковых геодезических измерений (определений)	0.10	-
99	282080.39	2268228.29	Метод спутниковых геодезических измерений (определений)	0.10	-
100	282058.93	2268222.55	Метод спутниковых геодезических измерений (определений)	0.10	-
101	282053.38	2268223.88	Метод спутниковых геодезических измерений (определений)	0.10	-

2. Сведения о характерных точках границ объекта

Обозначение характерных точек границ	Координаты, м		Метод определения координат характерной точки	Средняя квадратическая погрешность положения характерной точки (Mt), м	Описание обозначения точки на местности (при наличии)
	X	Y			
1	2	3	4	5	6
102	282050.69	2268228.92	Метод спутниковых геодезических измерений (определений)	0.10	-
103	282032.83	2268263.59	Метод спутниковых геодезических измерений (определений)	0.10	-
104	282025.90	2268277.86	Метод спутниковых геодезических измерений (определений)	0.10	-
105	282021.33	2268285.77	Метод спутниковых геодезических измерений (определений)	0.10	-
106	282017.01	2268290.18	Метод спутниковых геодезических измерений (определений)	0.10	-
107	282015.51	2268295.66	Метод спутниковых геодезических измерений (определений)	0.10	-
108	282010.69	2268294.34	Метод спутниковых геодезических измерений (определений)	0.10	-
109	282012.53	2268287.60	Метод спутниковых геодезических измерений (определений)	0.10	-
110	282017.31	2268282.73	Метод спутниковых геодезических измерений (определений)	0.10	-
111	282021.48	2268275.52	Метод спутниковых геодезических измерений (определений)	0.10	-
112	282028.35	2268261.35	Метод спутниковых геодезических измерений (определений)	0.10	-
113	282046.27	2268226.60	Метод спутниковых геодезических измерений (определений)	0.10	-
114	282050.02	2268219.54	Метод спутниковых геодезических измерений (определений)	0.10	-

2. Сведения о характерных точках границ объекта

Обозначение характерных точек границ	Координаты, м		Метод определения координат характерной точки	Средняя квадратическая погрешность положения характерной точки (Mt), м	Описание обозначения точки на местности (при наличии)
	X	Y			
1	2	3	4	5	6
115	282058.99	2268217.39	Метод спутниковых геодезических измерений (определений)	0.10	-
98	282081.69	2268223.47	Метод спутниковых геодезических измерений (определений)	0.10	-
116	281999.45	2268729.45	Метод спутниковых геодезических измерений (определений)	0.10	-
117	282001.06	2268736.91	Метод спутниковых геодезических измерений (определений)	0.10	-
118	281996.18	2268737.97	Метод спутниковых геодезических измерений (определений)	0.10	-
119	281994.57	2268730.51	Метод спутниковых геодезических измерений (определений)	0.10	-
116	281999.45	2268729.45	Метод спутниковых геодезических измерений (определений)	0.10	-
120	282000.01	2269042.51	Метод спутниковых геодезических измерений (определений)	0.10	-
121	282002.40	2269054.12	Метод спутниковых геодезических измерений (определений)	0.10	-
122	281997.50	2269055.12	Метод спутниковых геодезических измерений (определений)	0.10	-
123	281995.11	2269043.51	Метод спутниковых геодезических измерений (определений)	0.10	-
120	282000.01	2269042.51	Метод спутниковых геодезических измерений (определений)	0.10	-
124	281790.05	2269107.05	Метод спутниковых геодезических измерений (определений)	0.10	-

2. Сведения о характерных точках границ объекта

Обозначение характерных точек границ	Координаты, м		Метод определения координат характерной точки	Средняя квадратическая погрешность положения характерной точки (Mt), м	Описание обозначения точки на местности (при наличии)
	X	Y			
1	2	3	4	5	6
125	281792.09	2269115.47	Метод спутниковых геодезических измерений (определений)	0.10	-
126	281792.55	2269117.37	Метод спутниковых геодезических измерений (определений)	0.10	-
127	281787.69	2269118.55	Метод спутниковых геодезических измерений (определений)	0.10	-
128	281787.23	2269116.65	Метод спутниковых геодезических измерений (определений)	0.10	-
129	281785.19	2269108.23	Метод спутниковых геодезических измерений (определений)	0.10	-
124	281790.05	2269107.05	Метод спутниковых геодезических измерений (определений)	0.10	-
130	281804.09	2269284.76	Метод спутниковых геодезических измерений (определений)	0.10	-
131	281806.97	2269298.55	Метод спутниковых геодезических измерений (определений)	0.10	-
132	281802.07	2269299.57	Метод спутниковых геодезических измерений (определений)	0.10	-
133	281799.19	2269285.78	Метод спутниковых геодезических измерений (определений)	0.10	-
130	281804.09	2269284.76	Метод спутниковых геодезических измерений (определений)	0.10	-
134	281820.43	2269381.45	Метод спутниковых геодезических измерений (определений)	0.10	-
135	281821.32	2269384.97	Метод спутниковых геодезических измерений (определений)	0.10	-

2. Сведения о характерных точках границ объекта

Обозначение характерных точек границ	Координаты, м		Метод определения координат характерной точки	Средняя квадратическая погрешность положения характерной точки (Mt), м	Описание обозначения точки на местности (при наличии)
	X	Y			
1	2	3	4	5	6
136	281797.15	2269389.54	Метод спутниковых геодезических измерений (определений)	0.10	-
137	281788.46	2269390.97	Метод спутниковых геодезических измерений (определений)	0.10	-
138	281774.50	2269392.93	Метод спутниковых геодезических измерений (определений)	0.10	-
139	281751.69	2269397.66	Метод спутниковых геодезических измерений (определений)	0.10	-
140	281713.64	2269406.75	Метод спутниковых геодезических измерений (определений)	0.10	-
141	281712.65	2269401.70	Метод спутниковых геодезических измерений (определений)	0.10	-
142	281715.10	2269401.22	Метод спутниковых геодезических измерений (определений)	0.10	-
143	281717.54	2269400.67	Метод спутниковых геодезических измерений (определений)	0.10	-
144	281750.57	2269392.79	Метод спутниковых геодезических измерений (определений)	0.10	-
145	281773.64	2269388.01	Метод спутниковых геодезических измерений (определений)	0.10	-
146	281787.70	2269386.03	Метод спутниковых геодезических измерений (определений)	0.10	-
147	281796.29	2269384.62	Метод спутниковых геодезических измерений (определений)	0.10	-
148	281817.79	2269380.55	Метод спутниковых геодезических измерений (определений)	0.10	-

2. Сведения о характерных точках границ объекта

Обозначение характерных точек границ	Координаты, м		Метод определения координат характерной точки	Средняя квадратическая погрешность положения характерной точки (Mt), м	Описание обозначения точки на местности (при наличии)
	X	Y			
1	2	3	4	5	6
149	281818.01	2269382.06	Метод спутниковых геодезических измерений (определений)	0.10	-
134	281820.43	2269381.45	Метод спутниковых геодезических измерений (определений)	0.10	-

3. Сведения о характерных точках части (частей) границы объекта

Обозначение характерных точек части границы	Координаты, м		Метод определения координат характерной точки	Средняя квадратическая погрешность положения характерной точки (Mt), м	Описание обозначения точки на местности (при наличии)
	X	Y			
1	2	3	4	5	6
-	-	-	-	-	-

Раздел 3

Сведения о местоположении измененных (уточненных) границ объекта

1. Система координат -

2. Сведения о характерных точках границ объекта

Обозначение характерных точек границ	Существующие координаты, м		Измененные (уточненные) координаты, м		Метод определения координат характерной точки	Средняя квадратическая погрешность положения характерной точки (Mt), м	Описание обозначения точки на местности (при наличии)
	X	Y	X	Y			
1	2	3	4	5	6	7	8
-	-	-	-	-	-	-	

3. Сведения о характерных точках части (частей) границы объекта

Обозначение характерных точек части границы	Существующие координаты, м		Измененные (уточненные) координаты, м		Метод определения координат характерной точки	Средняя квадратическая погрешность положения характерной точки (Mt), м	Описание обозначения точки на местности (при наличии)
	X	Y	X	Y			
1	2	3	4	5	6	7	8
-	-	-	-	-	-	-	

Раздел 4

План границ объекта

Масштаб 1:10 000

Используемые условные знаки и обозначения:

- **граница зоны с особыми условиями использования территории;**
- **обозначение характерных точек границы зоны;**
- обозначение **контура зоны с особыми условиями использования территории;**
- **границы и номер кадастрового квартала;**
- **граница и номер земельных участков в соответствии со сведениями ЕГРН;**
- **граница и номер объектов капитального строительства в соответствии со сведениями ЕГРН;**
- **подземный газопровод;**
- надземный газопровод;

Подпись _____ Дата "11" марта 2022 г.

Место для оттиска печати (при наличии) лица, составившего описание местоположения границ объекта

Раздел 4

План границ объекта

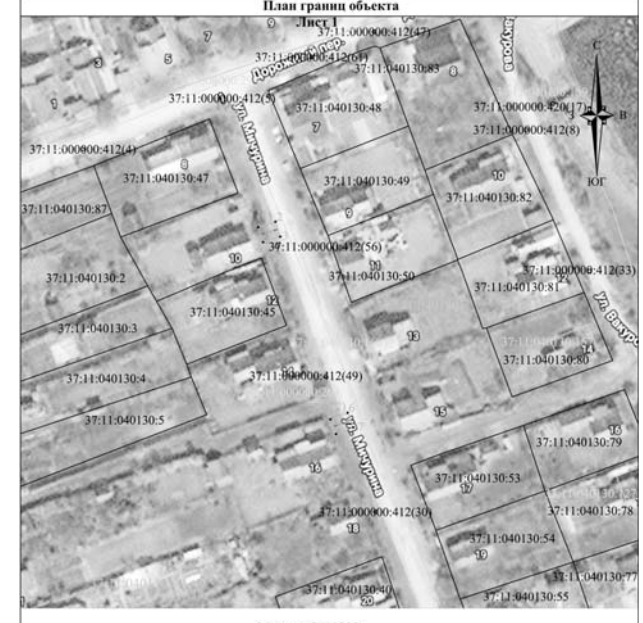

Масштаб 1:1000

Используемые условные знаки и обозначения:

- **граница зоны с особыми условиями использования территории;**
- **обозначение характерных точек границы зоны;**
- обозначение **контура зоны с особыми условиями использования территории;**
- **границы и номер кадастрового квартала;**
- **граница и номер земельных участков в соответствии со сведениями ЕГРН;**
- **граница и номер объектов капитального строительства в соответствии со сведениями ЕГРН;**
- **подземный газопровод;**
- надземный газопровод;

Подпись _____ Дата "11" марта 2022 г.

Место для оттиска печати (при наличии) лица, составившего описание местоположения границ объекта

(Продолжение на стр. С3)

(Продолжение. Начало на стр. С1, С2)

Раздел 4

План границ объекта

Лист 2

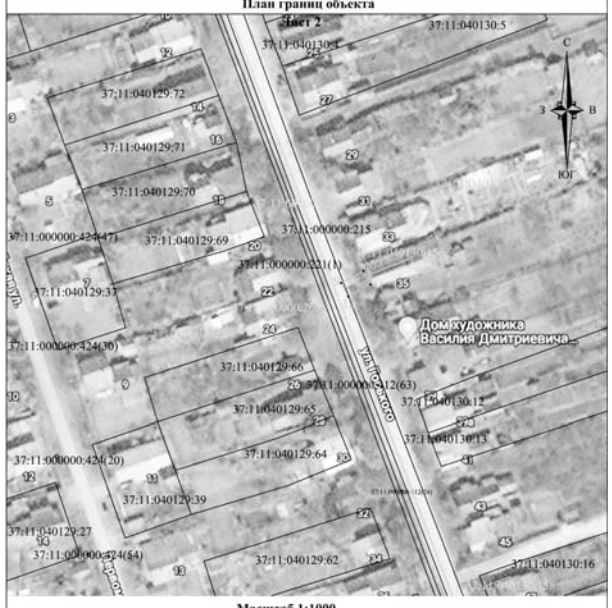

Масштаб 1:1000

Используемые условные знаки и обозначения:

- граница зоны с особыми условиями использования территории;
- обозначение характерных точек границы зоны;
- обозначение контура зоны с особыми условиями использования территории;
- границы и номер кадастрового квартала;
- граница и номер земельных участков в соответствии со сведениями ЕГРН;
- граница и номер объектов капитального строительства в соответствии со сведениями ЕГРН;
- подземный газопровод;
- надземный газопровод;

Подпись _____ Дата "11" марта 2022 г.

Место для оттиска печати (при наличии линий, составляющего описание местоположения границ объекта

Раздел 4

План границ объекта

Лист 3

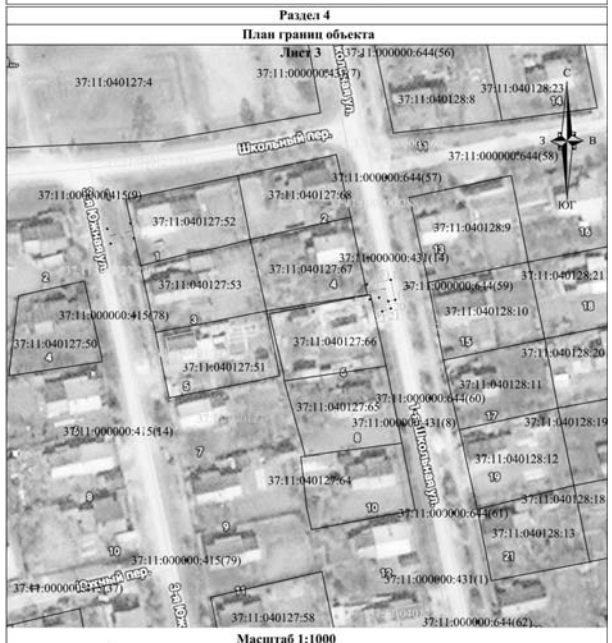

Масштаб 1:1000

Используемые условные знаки и обозначения:

- граница зоны с особыми условиями использования территории;
- обозначение характерных точек границы зоны;
- обозначение контура зоны с особыми условиями использования территории;
- границы и номер кадастрового квартала;
- граница и номер земельных участков в соответствии со сведениями ЕГРН;
- граница и номер объектов капитального строительства в соответствии со сведениями ЕГРН;
- подземный газопровод;
- надземный газопровод;

Подпись _____ Дата "11" марта 2022 г.

Место для оттиска печати (при наличии линий, составляющего описание местоположения границ объекта

Раздел 4

План границ объекта

Лист 4

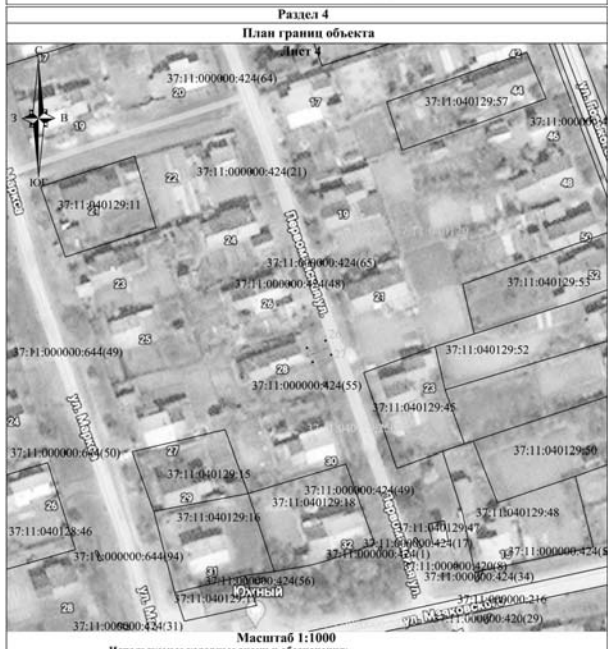

Масштаб 1:1000

Используемые условные знаки и обозначения:

- граница зоны с особыми условиями использования территории;
- обозначение характерных точек границы зоны;
- обозначение контура зоны с особыми условиями использования территории;
- границы и номер кадастрового квартала;
- граница и номер земельных участков в соответствии со сведениями ЕГРН;
- граница и номер объектов капитального строительства в соответствии со сведениями ЕГРН;
- подземный газопровод;
- надземный газопровод;

Подпись _____ Дата "11" марта 2022 г.

Место для оттиска печати (при наличии линий, составляющего описание местоположения границ объекта

Раздел 4

План границ объекта

Лист 5

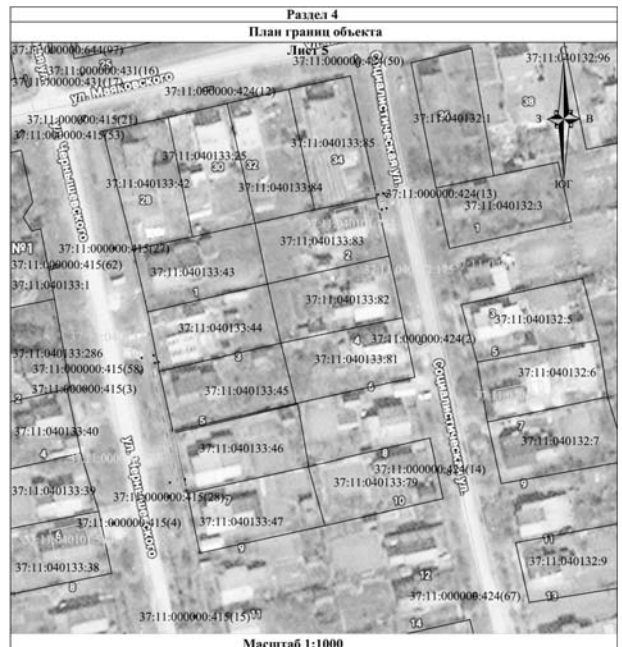

Масштаб 1:1000

Используемые условные знаки и обозначения:

- граница зоны с особыми условиями использования территории;
- обозначение характерных точек границы зоны;
- обозначение контура зоны с особыми условиями использования территории;
- границы и номер кадастрового квартала;
- граница и номер земельных участков в соответствии со сведениями ЕГРН;
- граница и номер объектов капитального строительства в соответствии со сведениями ЕГРН;
- подземный газопровод;
- надземный газопровод;

Подпись _____ Дата "11" марта 2022 г.

Место для оттиска печати (при наличии линий, составляющего описание местоположения границ объекта

Раздел 4

План границ объекта

Лист 6

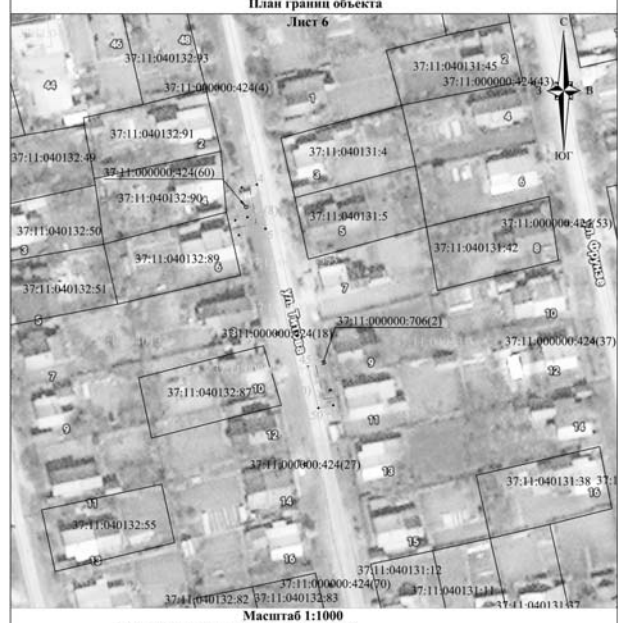

Масштаб 1:1000

Используемые условные знаки и обозначения:

- граница зоны с особыми условиями использования территории;
- обозначение характерных точек границы зоны;
- обозначение контура зоны с особыми условиями использования территории;
- границы и номер кадастрового квартала;
- граница и номер земельных участков в соответствии со сведениями ЕГРН;
- граница и номер объектов капитального строительства в соответствии со сведениями ЕГРН;
- подземный газопровод;
- надземный газопровод;

Подпись _____ Дата "11" марта 2022 г.

Место для оттиска печати (при наличии линий, составляющего описание местоположения границ объекта

Раздел 4

План границ объекта

Лист 7

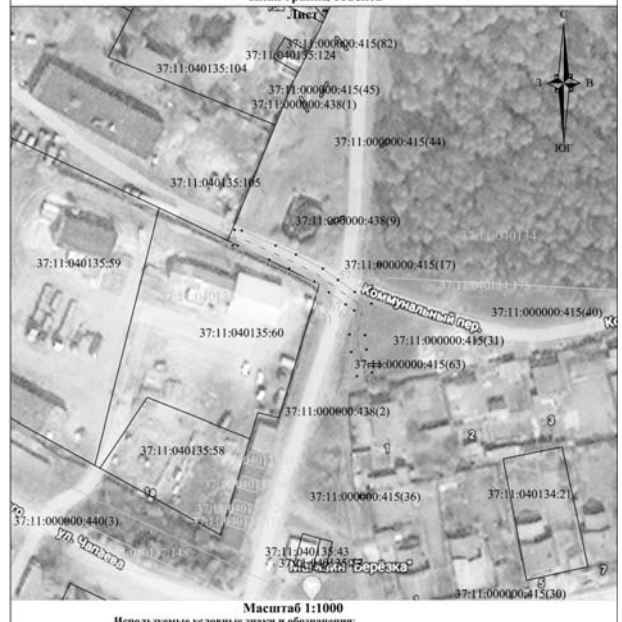

Масштаб 1:1000

Используемые условные знаки и обозначения:

- граница зоны с особыми условиями использования территории;
- обозначение характерных точек границы зоны;
- обозначение контура зоны с особыми условиями использования территории;
- границы и номер кадастрового квартала;
- граница и номер земельных участков в соответствии со сведениями ЕГРН;
- граница и номер объектов капитального строительства в соответствии со сведениями ЕГРН;
- подземный газопровод;
- надземный газопровод;

Подпись _____ Дата "11" марта 2022 г.

Место для оттиска печати (при наличии линий, составляющего описание местоположения границ объекта

Раздел 4

План границ объекта

Лист 8

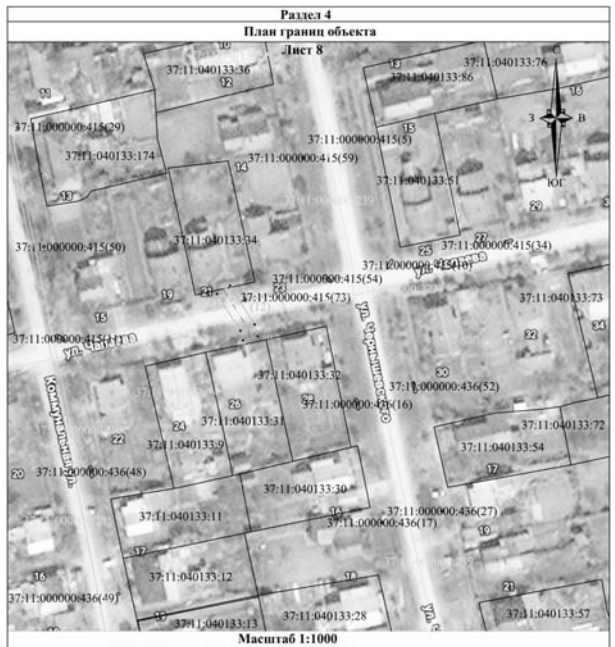

Масштаб 1:1000

Используемые условные знаки и обозначения:

- граница зоны с особыми условиями использования территории;
- обозначение характерных точек границы зоны;
- обозначение контура зоны с особыми условиями использования территории;
- границы и номер кадастрового квартала;
- граница и номер земельных участков в соответствии со сведениями ЕГРН;
- граница и номер объектов капитального строительства в соответствии со сведениями ЕГРН;
- подземный газопровод;
- надземный газопровод;

Подпись _____ Дата "11" марта 2022 г.

Место для оттиска печати (при наличии линий, составляющего описание местоположения границ объекта

Раздел 4

План границ объекта

Лист 9

Масштаб 1:1000

Используемые условные знаки и обозначения:

- граница зоны с особыми условиями использования территории;
- обозначение характерных точек границы зоны;
- обозначение контура зоны с особыми условиями использования территории;
- границы и номер кадастрового квартала;
- граница и номер земельных участков в соответствии со сведениями ЕГРН;
- граница и номер объектов капитального строительства в соответствии со сведениями ЕГРН;
- подземный газопровод;
- надземный газопровод;

Подпись _____ Дата "11" марта 2022 г.

Место для оттиска печати (при наличии линий, составляющего описание местоположения границ объекта

Раздел 4

План границ объекта

Лист 10

Масштаб 1:1000

Используемые условные знаки и обозначения:

- граница зоны с особыми условиями использования территории;
- обозначение характерных точек границы зоны;
- обозначение контура зоны с особыми условиями использования территории;
- границы и номер кадастрового квартала;
- граница и номер земельных участков в соответствии со сведениями ЕГРН;
- граница и номер объектов капитального строительства в соответствии со сведениями ЕГРН;
- подземный газопровод;
- надземный газопровод;

Подпись _____ Дата "11" марта 2022 г.

Место для оттиска печати (при наличии линий, составляющего описание местоположения границ объекта

(Окончание на стр. С4)

Официальные материалы публикуются в полном соответствии с их электронными версиями. Стилистика и пунктуация оригинала сохранены.

(Окончание. Начало на стр. С1 – С3)

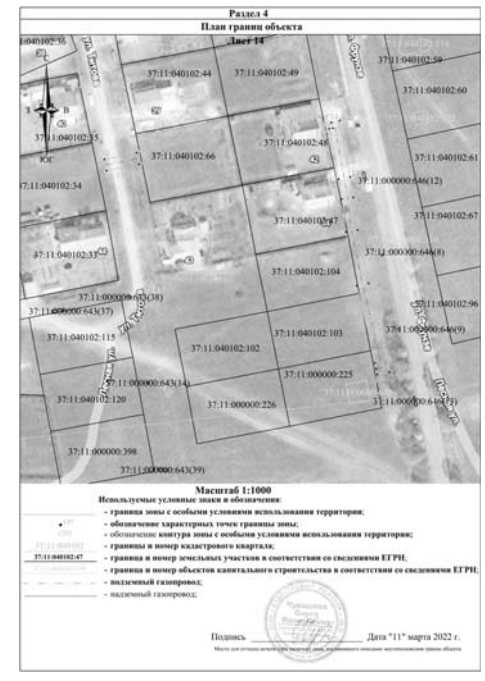

ДЕПАРТАМЕНТ УПРАВЛЕНИЯ ИМУЩЕСТВОМ ИВАНОВСКОЙ ОБЛАСТИ

Р А С П О Р Я Ж Е Н И Е

от 26.10.2022 № 279

г. Иваново

Об установлении зоны с особыми условиями использования территории

В соответствии со статьями 57.1, 106 Земельного кодекса Российской Федерации, статьей 28 Федерального закона от 31.03.1999 № 69-ФЗ "О газоснабжении в Российской Федерации", статьей 32 Федерального закона от 13.07.2015 № 218-ФЗ "О государственной регистрации недвижимости", Положением о Департаменте управления имуществом Ивановской области, утвержденным постановлением Правительства Ивановской области от 08.02.2013 № 31-п, на основании обращения АО "Газпром газораспределение Иваново", являющегося представителем правообладателя объекта недвижимости с кадастровым номером 37:05:011150:564, от 04.10.2022 № ДЩ-10-09/2205:

1. Установить зону с особыми условиями использования территории (охранную зону газораспределительной сети) в отношении объекта: "Газопровода высокого и низкого давления с установкой газораспределительного шкафного пункта", кадастровый номер 37:05:011150:564, местоположение: Ивановская область, Ивановский район, с. Ново-Талицы, ул. Автодоровская (далее – Объект).

2. Границы зоны с особыми условиями использования территории устанавливаются на основании описания местоположения границ зоны с особыми условиями использования территории Объекта, выполненного кадастровым инженером Ямановым Н.В. (прилагается).

3. На земельные участки в границах зоны с особыми условиями использования территории наложить ограничения (обременения), предусмотренные пунктами 14, 15, 16 Правил охраны газораспределительных сетей, утвержденных постановлением Правительства Российской Федерации от 20.11.2000 № 878.

4. Зона с особыми условиями использования территории устанавливается на период эксплуатации Объекта.

5. Обязанность акционерного общества "Газпром газораспределение Иваново" (ИНН 3730006498; ОГРН 1023700530611; КПП 370201001; место нахождения юридического лица: 153020, Ивановская область, г. Иваново, ул. Окуловой, 59), по возмещению убытков лицам, указанным в статье 57.1 Земельного кодекса Российской Федерации, наступает со дня внесения сведений о зоне с особыми условиями использования территории Объекта в Единый государственный реестр недвижимости.

6. Отделу земельной политики управления земельно-имущественных отношений:

- направить настоящее распоряжение в Администрацию Новоталицкого сельского поселения Ивановского муниципального района Ивановской области в срок не позднее пяти рабочих дней с даты подписания настоящего распоряжения;

- обеспечить официальное опубликование в печатном средстве массовой информации "Ивановская газета" настоящего распоряжения в течение 10 дней с даты подписания настоящего распоряжения;

- направить настоящее распоряжение в Управление Федеральной службы государственной регистрации, кадастра и картографии по Ивановской области в срок не позднее пяти рабочих дней с даты подписания настоящего распоряжения.

7. Настоящее распоряжение вступает в силу с даты официального опубликования.

Начальник Департамента управления имуществом Ивановской области **С.Ю. Рощин**

Приложение к Распоряжению от 26.10.2022 № 279

ОПИСАНИЕ МЕСТОПОЛОЖЕНИЯ ГРАНИЦ

ОПИСАНИЕ МЕСТОПОЛОЖЕНИЯ ГРАНИЦ газопровода высокого и низкого давления с установкой газораспределительного шкафного пункта по адресу: Ивановская область, Ивановский район, с.Ново-Талицы,

(наименование объекта, местоположение границ которого описано (далее - объект))

Раздел 1

Сведения об объекте

№ п/п	Характеристики объекта	Описание характеристик
1	2	3
1.	Местоположение объекта	Ивановская область, район Ивановский
2.	Площадь объекта +/- величина погрешности определения площади (Р +/- Дельта Р)	686 +/- 46 м²
3.	Иные характеристики объекта	-

Раздел 2

Сведения о местоположении границ объекта

1. Система координат МСК-37

2. Сведения о характерных точках границ объекта

Обозначение характерных точек границ	Координаты, м		Метод определения координат характерной точки	Средняя квадратическая погрешность положения характерной точки (Mt), м	Описание обозначения точки на местности (при наличии)
	X	Y			
1	2	3	4	5	6
1	306090.28	2209407.97	Метод спутниковых геодезических измерений	0.5	-
2	306092.20	2209407.41	Метод спутниковых геодезических измерений	0.5	-
3	306094.12	2209406.85	Метод спутниковых геодезических измерений	0.5	-
4	306089.02	2209389.52	Метод спутниковых геодезических измерений	0.5	-
5	306082.87	2209372.02	Метод спутниковых геодезических измерений	0.5	-
6	306084.73	2209366.31	Метод спутниковых геодезических измерений	0.5	-
7	306086.76	2209371.00	Метод спутниковых геодезических измерений	0.5	-
8	306106.57	2209362.47	Метод спутниковых геодезических измерений	0.5	-
9	306097.75	2209342.11	Метод спутниковых геодезических измерений	0.5	-
10	306089.34	2209345.73	Метод спутниковых геодезических измерений	0.5	-
11	306088.43	2209342.72	Метод спутниковых геодезических измерений	0.5	-

2. Сведения о характерных точках границ объекта

Обозначение характерных точек границ	Координаты, м		Метод определения координат характерной точки	Средняя квадратическая погрешность положения характерной точки (Mt), м	Описание обозначения точки на местности (при наличии)
	X	Y			
1	2	3	4	5	6
12	306082.71	2209343.14	Метод спутниковых геодезических измерений	0.5	-
13	306082.86	2209345.13	Метод спутниковых геодезических измерений	0.5	-
14	306083.01	2209347.12	Метод спутниковых геодезических измерений	0.5	-
15	306085.53	2209346.94	Метод спутниковых геодезических измерений	0.5	-
16	306085.64	2209347.32	Метод спутниковых геодезических измерений	0.5	-
17	306077.94	2209350.64	Метод спутниковых геодезических измерений	0.5	-
18	306082.51	2209361.18	Метод спутниковых геодезических измерений	0.5	-
19	306082.17	2209361.29	Метод спутниковых геодезических измерений	0.5	-
20	306078.65	2209372.06	Метод спутниковых геодезических измерений	0.5	-
21	306085.22	2209390.74	Метод спутниковых геодезических измерений	0.5	-
1	306090.28	2209407.97	Метод спутниковых геодезических измерений	0.5	-

3. Сведения о характерных точках части (частей) границы объекта

Обозначение характерных точек части границы	Координаты, м		Метод определения координат характерной точки	Средняя квадратическая погрешность положения характерной точки (Mt), м	Описание обозначения точки на местности (при наличии)
	X	Y			
1	2	3	4	5	6
-	-	-	-	-	-

Раздел 3

Сведения о местоположении измененных (уточненных) границ объекта

1. Система координат -

2. Сведения о характерных точках границ объекта

Обозначение характерных точек границ	Существующие координаты, м		Измененные (уточненные) координаты, м		Метод определения координат характерной точки	Средняя квадратическая погрешность положения характерной точки (Mt), м	Описание обозначения точки на местности (при наличии)
	X	Y	X	Y			
1	2	3	4	5	6	7	8
-	-	-	-	-	-	-	

3. Сведения о характерных точках части (частей) границы объекта

Обозначение характерных точек части границы	Существующие координаты, м		Измененные (уточненные) координаты, м		Метод определения координат характерной точки	Средняя квадратическая погрешность положения характерной точки (Mt), м	Описание обозначения точки на местности (при наличии)
	X	Y	X	Y			
1	2	3	4	5	6	7	8
-	-	-	-	-	-	-	

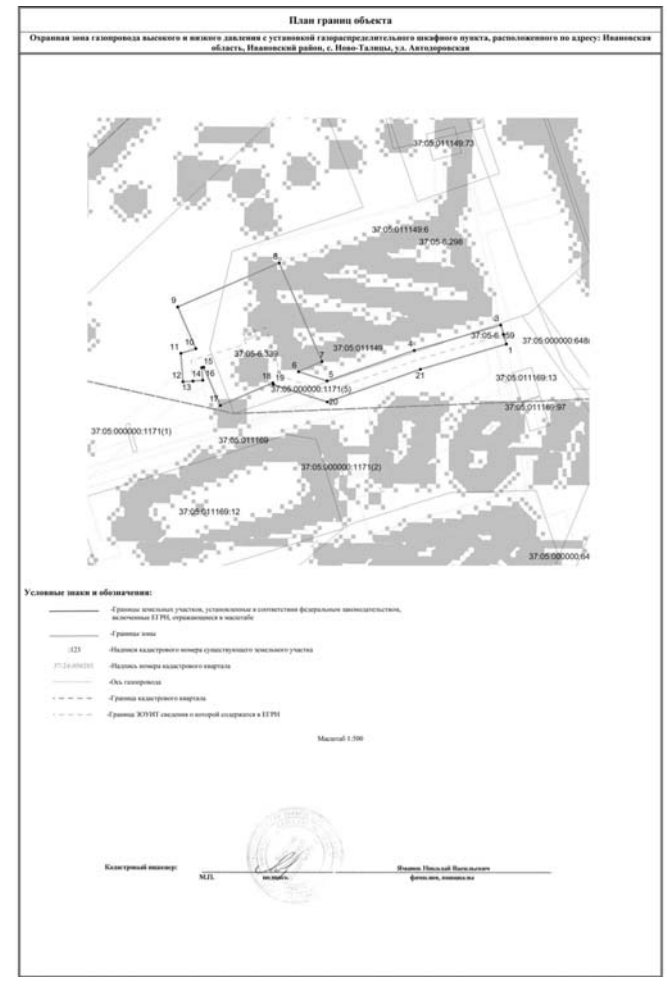

ДЕПАРТАМЕНТ УПРАВЛЕНИЯ ИМУЩЕСТВОМ ИВАНОВСКОЙ ОБЛАСТИ

Р А С П О Р Я Ж Е Н И Е

от 26.10.2022 № 280

г. Иваново

Об установлении зоны с особыми условиями использования территории

В соответствии со статьями 57.1, 106 Земельного кодекса Российской Федерации, статьей 28 Федерального закона от 31.03.1999 № 69-ФЗ "О газоснабжении в Российской Федерации", статьей 32 Федерального закона от 13.07.2015 № 218-ФЗ "О государственной регистрации недвижимости", Положением о Департаменте управления имуществом Ивановской области, утвержденным постановлением Правительства Ивановской области от 08.02.2013 № 31-п, на основании обращения Администрации Палехского муниципального района Ивановской области, в лице Главы Палехского муниципального района Старкина И.В., являющегося представителем правообладателя объекта недвижимости с кадастровым номером 37:11:000000:319, от 05.10.2022 № 06-01/3636:

1. Установить зону с особыми условиями использования территории (охранную зону газораспределительной сети) в отношении объекта: "Газификация с. Майдаково Палехского района" (2 очередь) строительство 5 этапа, кадастровый номер 37:11:000000:319, местоположение: Ивановская область, р-н Палехский, с. Майдаково (далее – Объект).

2. Границы зоны с особыми условиями использования территории устанавливаются на основании описания местоположения границ зоны с особыми условиями использования территории Объекта, выполненного кадастровым инженером Ястребовым В.В. (прилагается).

3. На земельные участки в границах зоны с особыми условиями использования территории наложить ограничения (обременения), предусмотренные пунктами 14, 15, 16 Правил охраны газораспределительных сетей, утвержденных постановлением Правительства Российской Федерации от 20.11.2000 № 878.

4. Зона с особыми условиями использования территории устанавливается на период эксплуатации Объекта.

5. Обязанность Палехского муниципального района Ивановской области в лице Администрации Палехского муниципального района Ивановской области (ИНН 3717002039; ОГРН 1023701830074; КПП 371701001; место нахождения юридического лица: 155620, Ивановская область, Палехский район, поселок Палех, улица Ленина, д. 1), по возмещению убытков лицам, указанным в статье 57.1 Земельного кодекса Российской Федерации, наступает со дня внесения сведений о зоне с особыми условиями использования территории Объекта в Единый государственный реестр недвижимости.

6. Отделу земельной политики управления земельно-имущественных отношений:

- направить настоящее распоряжение в Администрацию Майдаковского сельского поселения Палехского муниципального района Ивановской области в срок не позднее пяти рабочих дней с даты подписания настоящего распоряжения;

- обеспечить официальное опубликование в печатном средстве массовой информации "Ивановская газета" настоящего распоряжения в течение 10 дней с даты подписания настоящего распоряжения;

- направить настоящее распоряжение в Управление Федеральной службы государственной регистрации, кадастра и картографии по Ивановской области в срок не позднее пяти рабочих дней с даты подписания настоящего распоряжения.

7. Настоящее распоряжение вступает в силу с даты официального опубликования.

Начальник Департамента управления имуществом Ивановской области **С.Ю. Рощин**

Приложение к Распоряжению от 26.10.2022 № 280

Раздел 1

ОПИСАНИЕ МЕСТОПОЛОЖЕНИЯ ГРАНИЦ

Охранная зона газораспределительной сети – «Газификация с. Майдаково Палехского района» (2 очередь) строительство 5 этапа

(наименование объекта местоположение границ, которого описано (далее - объект)

Сведения об объекте

N п/п	Характеристики объекта	Описание характеристик
1	2	3
1	Местоположение объекта	Ивановская область, Палехский муниципальный район, Майдаковское сельское поселение, село Майдаково
2	Площадь объекта +/- величина погрешности определения площади (Р +/- Дельта Р)	31739 кв. м +/- 62 кв. м
3	Иные характеристики объекта	Правила охраны газораспределительных сетей: Пункт 14. На земельные участки, входящие в охранные зоны газораспределительных сетей, в целях предупреждения их повреждения или нарушения условий их нормальной эксплуатации налагаются ограничения (обременения), которыми запрещается лицам, указанным в пункте 2 настоящих Правил: а) строить объекты жилищно-гражданского и производственного назначения; б) сносить и реконструировать мосты, коллекторы, автомобильные и железные дороги с расположенными на них газораспределительными сетями без предварительного выноса этих газопроводов по согласованию с эксплуатационными организациями; в) разрушать берегоукрепительные сооружения, водопропускные устройства, земляные и иные сооружения, предохраняющие газораспределительные сети от разрушений; г) перемещать, повреждать, засыпать и уничтожать опознавательные знаки, контрольно-измерительные пункты и другие устройства газораспределительных сетей; д) устраивать свалки и склады, разливать растворы кислот, солей, щелочей и других химически активных веществ; е) ограждать и перегораживать охранные зоны, препятствовать доступу персонала эксплуатационных организаций к газораспределительным сетям, проведению обслуживания и устранению повреждений газораспределительных сетей; ж) разводить огонь и размещать источники огня; з) рыть погреба, копать и обрабатывать почву сельскохозяйственными и мелиоративными орудиями и механизмами на глубину более 0,3 метра; и) открывать калитки и двери газорегуляторных пунктов, станций катодной и дренажной защиты, люки подземных колодцев, включать или отключать электроснабжение средств связи, освещения и систем телемеханики; к) набрасывать, приставлять и привязывать к опорам и надземным газопроводам, ограждениям и зданиям газораспределительных сетей посторонние предметы, лестницы, влезать на них; л) самовольно подключаться к газораспределительным сетям. Пункт 15. Лесохозяйственные, сельскохозяйственные и другие работы, не подпадающие под ограничения, указанные в пункте 14 настоящих Правил, и не связанные с нарушением земельного горизонта и обработкой почвы на глубину более 0,3 метра, производятся собственниками, владельцами или пользователями земельных участков в охранной зоне газораспределительной сети при условии предварительного письменного уведомления эксплуатационной организации не менее чем за 3 рабочих дня до начала работ. Пункт 16. Хозяйственная деятельность в охранных зонах газораспределительных сетей, не предусмотренная пунктами 14 и 15 настоящих Правил, при которой производится нарушение поверхности земельного участка и обработка почвы на глубину более 0,3 метра, осуществляется на основании письменного разрешения эксплуатационной организации газораспределительных сетей.

Раздел 2

Сведения о местоположении границ объекта

1. Система координат _МСК-37, Зона 2_

2. Сведения о характерных точках границ объекта

Обозначение характерных точек границ	Координаты, м		Метод определения координат характерной точки	Средняя квадратическая погрешность положения характерной точки (Mt), м	Описание закрепления точки на местности (при наличии)
	X	Y			
1	2	3	4	5	6
1	294452.27	2265890.67	аналитический	0.1	–
2	294456.27	2265890.77	аналитический	0.1	–
3	294455.99	2265901.83	аналитический	0.1	–
4	294430.02	2265900.35	аналитический	0.1	–
5	294400.81	2265899.50	аналитический	0.1	–
6	294371.05	2265899.75	аналитический	0.1	–
7	294371.00	2265902.02	аналитический	0.1	–
8	294370.33	2265906.07	аналитический	0.1	–
9	294367.95	2265924.60	аналитический	0.1	–
10	294369.53	2265924.60	аналитический	0.1	–
11	294369.53	2265928.60	аналитический	0.1	–
12	294367.76	2265928.60	аналитический	0.1	–
13	294368.28	2265943.29	аналитический	0.1	–
14	294369.92	2265943.47	аналитический	0.1	–
15	294369.48	2265947.45	аналитический	0.1	–
16	294364.40	2265946.87	аналитический	0.1	–
17	294363.68	2265926.68	аналитический	0.1	–
18	294366.36	2265905.52	аналитический	0.1	–
19	294367.00	2265901.78	аналитический	0.1	–
20	294367.05	2265899.69	аналитический	0.1	–
21	294347.94	2265898.96	аналитический	0.1	–
22	294310.47	2265898.09	аналитический	0.1	–
23	294303.75	2265897.99	аналитический	0.1	–
24	294302.52	2265898.13	аналитический	0.1	–
25	294302.12	2265912.41	аналитический	0.1	–
26	294302.08	2265921.65	аналитический	0.1	–
27	294307.32	2265921.65	аналитический	0.1	–
28	294307.32	2265925.65	аналитический	0.1	–
29	294302.16	2265925.65	аналитический	0.1	–
30	294302.59	2265934.95	аналитический	0.1	–
31	294302.78	2265949.32	аналитический	0.1	–
32	294299.74	2265949.26	аналитический	0.1	–
33	294299.52	2265955.04	аналитический	0.1	–
34	294300.33	2265963.09	аналитический	0.1	–
35	294300.18	2265976.14	аналитический	0.1	–
36	294299.86	2265980.88	аналитический	0.1	–
37	294304.79	2265981.23	аналитический	0.1	–
38	294304.51	2265985.23	аналитический	0.1	–
39	294299.57	2265984.88	аналитический	0.1	–
40	294297.08	2266017.88	аналитический	0.1	–
41	294296.87	2266031.39	аналитический	0.1	–
42	294316.13	2266030.80	аналитический	0.1	–
43	294316.69	2266052.73	аналитический	0.1	–
44	294306.92	2266053.03	аналитический	0.1	–
45	294306.95	2266054.26	аналитический	0.1	–
46	294307.41	2266063.90	аналитический	0.1	–
47	294307.33	2266076.36	аналитический	0.1	–
48	294319.02	2266076.64	аналитический	0.1	–
49	294327.68	2266077.53	аналитический	0.1	–
50	294339.49	2266079.34	аналитический	0.1	–
51	294343.76	2266079.79	аналитический	0.1	–
52	294360.14	2266084.50	аналитический	0.1	–
53	294365.73	2266085.80	аналитический	0.1	–
54	294371.43	2266086.57	аналитический	0.1	–
55	294378.06	2266086.89	аналитический	0.1	–
56	294386.30	2266086.67	аналитический	0.1	–
57	294412.33	2266085.11	аналитический	0.1	–
58	294413.49	2266101.13	аналитический	0.1	–
59	294423.86	2266112.44	аналитический	0.1	–
60	294428.28	2266119.56	аналитический	0.1	–
61	294429.51	2266124.77	аналитический	0.1	–
62	294429.85	2266138.17	аналитический	0.1	–
63	294429.29	2266151.74	аналитический	0.1	–
64	294428.78	2266182.55	аналитический	0.1	–
65	294425.25	2266200.74	аналитический	0.1	–
66	294419.18	2266228.18	аналитический	0.1	–
67	294418.21	2266237.70	аналитический	0.1	–
68	294397.53	2266236.81	аналитический	0.1	–
69	294395.38	2266248.85	аналитический	0.1	–
70	294393.39	2266267.20	аналитический	0.1	–
71	294400.74	2266268.42	аналитический	0.1	–
72	294410.47	2266271.22	аналитический	0.1	–
73	294409.35	2266275.06	аналитический	0.1	–
74	294402.42	2266273.06	аналитический	0.1	–
75	294402.45	2266281.65	аналитический	0.1	–
76	294403.51	2266296.35	аналитический	0.1	–
77	294403.56	2266300.71	аналитический	0.1	–
78	294402.09	2266309.93	аналитический	0.1	–
79	294402.16	2266310.94	аналитический	0.1	–
80	294402.88	2266312.16	аналитический	0.1	–
81	294399.44	2266314.20	аналитический	0.1	–
82	294398.22	2266312.16	аналитический	0.1	–
83	294398.07	2266309.73	аналитический	0.1	–
84	294399.56	2266300.58	аналитический	0.1	–
85	294399.51	2266296.56	аналитический	0.1	–
86	294398.45	2266281.88	аналитический	0.1	–
87	294398.41	2266272.09	аналитический	0.1	–
88	294392.93	2266271.18	аналитический	0.1	–
89	294391.75	2266280.60	аналитический	0.1	–
90	294370.73	2266278.01	аналитический	0.1	–
91	294357.85	2266276.15	аналитический	0.1	–
92	294355.91	2266296.71	аналитический	0.1	–
93	294355.09	2266299.15	аналитический	0.1	–
94	294354.79	2266301.13	аналитический	0.1	–
95	294354.37	2266301.07	аналитический	0.1	–
96	294351.83	2266307.68	аналитический	0.1	–
97	294346.38	2266317.74	аналитический	0.1	–
98	294344.16	2266323.07	аналитический	0.1	–
99	294347.23	2266323.71	аналитический	0.1	–
100	294346.41	2266327.63	аналитический	0.1	–
101	294342.59	2266326.83	аналитический	0.1	–
102	294336.29	2266341.98	аналитический	0.1	–
103	294331.02	2266361.56	аналитический	0.1	–
104	294329.79	2266361.20	аналитический	0.1	–
105	294325.48	2266380.09	аналитический	0.1	–
106	294346.98	2266385.35	аналитический	0.1	–
107	294347.48	2266382.26	аналитический	0.1	–
108	294351.44	2266382.90	аналитический	0.1	–
109	294350.64	2266387.79	аналитический	0.1	–
110	294352.38	2266397.20	аналитический	0.1	–
111	294348.44	2266397.92	аналитический	0.1	–
112	294346.88	2266389.45	аналитический	0.1	–
113	294324.59	2266384.00	аналитический	0.1	–
114	294323.70	2266387.86	аналитический	0.1	–
115	294319.48	2266420.56	аналитический	0.1	–
116	294317.37	2266441.08	аналитический	0.1	–
117	294312.62	2266469.22	аналитический	0.1	–
118	294291.73	2266464.45	аналитический	0.1	–
119	294289.64	2266471.08	аналитический	0.1	–
120	294288.09	2266475.27	аналитический	0.1	–
121	294287.71	2266478.16	аналитический	0.1	–
122	294287.96	2266495.43	аналитический	0.1	–
123	294287.41	2266508.60	аналитический	0.1	–
124	294285.63	2266529.75	аналитический	0.1	–
125	294285.29	2266529.71	аналитический	0.1	–
126	294285.26	2266530.01	аналитический	0.1	–
127	294283.59	2266529.83	аналитический	0.1	–
128	294283.61	2266529.56	аналитический	0.1	–
129	294281.65	2266529.37	аналитический	0.1	–
130	294283.41	2266508.39	аналитический	0.1	–
131	294283.96	2266495.43	аналитический	0.1	–
132	294283.71	2266478.08	аналитический	0.1	–
133	294284.17	2266474.31	аналитический	0.1	–
134	294285.84	2266469.83	аналитический	0.1	–
135	294289.03	2266459.73	аналитический	0.1	–
136	294309.38	2266464.38	аналитический	0.1	–
137	294313.40	2266440.61	аналитический	0.1	–
138	294315.50	2266420.13	аналитический	0.1	–
139	294319.75	2266387.25	аналитический	0.1	–
140	294325.93	2266360.10	аналитический	0.1	–
141	294320.72	2266358.64	аналитический	0.1	–
142	294282.02	2266351.82	аналитический	0.1	–
143	294232.71	2266346.62	аналитический	0.1	–
144	294217.08	2266347.63	аналитический	0.1	–
145	294221.53	2266389.85	аналитический	0.1	–
146	294222.16	2266394.75	аналитический	0.1	–
147	294224.17	2266399.61	аналитический	0.1	–
148	294226.86	2266405.11	аналитический	0.1	–
149	294229.31	2266409.55	аналитический	0.1	–
150	294229.83	2266414.41	аналитический	0.1	–
151	294230.14	2266427.53	аналитический	0.1	–
152	294229.59	2266439.98	аналитический	0.1	–
153	294229.52	2266449.23	аналитический	0.1	–
154	294229.71	2266453.73	аналитический	0.1	–
155	294211.94	2266458.01	аналитический	0.1	–
156	294192.16	2266466.21	аналитический	0.1	–
157	294174.27	2266472.13	аналитический	0.1	–
158	294174.07	2266478.21	аналитический	0.1	–
159	294175.91	2266484.31	аналитический	0.1	–
160	294176.21	2266492.09	аналитический	0.1	–
161	294174.45	2266505.06	аналитический	0.1	–
162	294171.48	2266518.47	аналитический	0.1	–
163	294168.55	2266534.49	аналитический	0.1	–
164	294167.04	2266545.91	аналитический	0.1	–
165	294167.16	2266569.52	аналитический	0.1	–
166	294167.01	2266583.48	аналитический	0.1	–
167	294171.19	2266582.92	аналитический	0.1	–
168	294171.73	2266586.88	аналитический	0.1	–
169	294167.03	2266587.52	аналитический	0.1	–
170	294167.81	2266618.52	аналитический	0.1	–
171	294172.18	2266618.48	аналитический	0.1	–
172	294172.22	2266622.48	аналитический	0.1	–
173	294167.89	2266622.52	аналитический	0.1	–
174	294168.32	2266652.54	аналитический	0.1	–
175	294173.10	2266652.44	аналитический	0.1	–
176	294173.18	2266656.44	аналитический	0.1	–
177	294168.45	2266656.54	аналитический	0.1	–
178	294169.45	2266676.55	аналитический	0.1	–
179	294173.35	2266676.44	аналитический	0.1	–
180	294173.45	2266680.44	аналитический	0.1	–
181	294169.75	2266680.54	аналитический	0.1	–
182	294172.21	2266706.45	аналитический	0.1	–
183	294176.95	2266705.71	аналитический	0.1	–
184	294177.57	2266709.67	аналитический	0.1	–
185	294172.60	2266710.44	аналитический	0.1	–
186	294174.97	2266733.90	аналитический	0.1	–
187	294178.51	2266733.49	аналитический	0.1	–
188	294178.97	2266737.47	аналитический	0.1	–
189	294175.37	2266737.88	аналитический	0.1	–
190	294176.64	2266750.51	аналитический	0.1	–
191	294179.52	2266782.43	аналитический	0.1	–
192	294182.37	2266781.99	аналитический	0.1	–
193	294182.99	2266785.95	аналитический	0.1	–
194	294179.88	2266786.43	аналитический	0.1	–
195	294180.21	2266790.07	аналитический	0.1	–
196	294184.02	2266822.58	аналитический	0.1	–
197	294187.57	2266822.32	аналитический	0.1	–
198	294187.87	2266826.32	аналитический	0.1	–
199	294182.40	2266826.72	аналитический	0.1	–
200	294182.31	2266825.61	аналитический	0.1	–
201	294180.37	2266825.85	аналитический	0.1	–
202	294176.23	2266790.51	аналитический	0.1	–
203	294172.66	2266750.90	аналитический	0.1	–
204	294168.43	2266708.95	аналитический	0.1	–
205	294165.56	2266678.79	аналитический	0.1	–
206	294164.35	2266654.68	аналитический	0.1	–
207	294163.86	2266620.58	аналитический	0.1	–
208	294162.98	2266585.83	аналитический	0.1	–
209	294163.16	2266569.52	аналитический	0.1	–
210	294163.04	2266545.79	аналитический	0.1	–
211	294164.59	2266533.92	аналитический	0.1	–
212	294167.55	2266517.71	аналитический	0.1	–
213	294170.50	2266504.44	аналитический	0.1	–
214	294172.20	2266492.07	аналитический	0.1	–
215	294171.99	2266486.62	аналитический	0.1	–
216	294150.48	2266486.34	аналитический	0.1	–
217	294128.85	2266487.25	аналитический	0.1	–
218	294122.79	2266487.11	аналитический	0.1	–
219	294122.47	2266484.25	аналитический	0.1	–
220	294113.53	2266485.25	аналитический	0.1	–
221	294106.44	2266485.62	аналитический	0.1	–
222	294098.45	2266484.74	аналитический	0.1	–
223	294076.93	2266485.60	аналитический	0.1	–
224	294076.69	2266493.58	аналитический	0.1	–
225	294078.08	2266524.55	аналитический	0.1	–
226	294079.57	2266524.57	аналитический	0.1	–
227	294079.53	2266528.57	аналитический	0.1	–
228	294078.27	2266528.56	аналитический	0.1	–
229	294079.50	2266554.23	аналитический	0.1	–
230	294080.63	2266554.19	аналитический	0.1	–
231	294080.79	2266558.19	аналитический	0.1	–
232	294079.59	2266558.24	аналитический	0.1	–
233	294079.51	2266569.41	аналитический	0.1	–
234	294083.19	2266569.36	аналитический	0.1	–
235	294083.25	2266573.36	аналитический	0.1	–
236	294079.55	2266573.41	аналитический	0.1	–
237	294080.01	2266590.40	аналитический	0.1	–
238	294080.93	2266605.47	аналитический	0.1	–
239	294083.31	2266605.12	аналитический	0.1	–
240	294083.89	2266609.08	аналитический	0.1	–
241	294081.23	2266609.47	аналитический	0.1	–
242	294082.18	2266620.34	аналитический	0.1	–
243	294085.25	2266620.29	аналитический	0.1	–
244	294085.31	2266624.29	аналитический	0.1	–
245	294082.47	2266624.34	аналитический	0.1	–
246	294083.45	2266640.99	аналитический	0.1	–
247	294083.60	2266647.69	аналитический	0.1	–
248	294083.75	2266668.27	аналитический	0.1	–
249	294088.09	2266669.54	аналитический	0.1	–
250	294086.97	2266673.38	аналитический	0.1	–
251	294083.76	2266672.44	аналитический	0.1	–
252	294083.75	2266690.27	аналитический	0.1	–
253	294083.56	2266700.85	аналитический	0.1	–
254	294083.02	2266709.69	аналитический	0.1	–
255	294082.02	2266717.60	аналитический	0.1	–
256	294079.78	2266729.94	аналитический	0.1	–
257	294079.82	2266735.39	аналитический	0.1	–
258	294081.98	2266734.82	аналитический	0.1	–
259	294083.00	2266738.70	аналитический	0.1	–
260	294079.92	2266739.50	аналитический	0.1	–
261	294080.03	2266741.94	аналитический	0.1	–
262	294080.43	2266743.58	аналитический	0.1	–
263	294082.89	2266747.12	аналитический	0.1	–
264	294093.87	2266770.07	аналитический	0.1	–
265	294096.26	2266787.26	аналитический	0.1	–
266	294099.86	2266786.65	аналитический	0.1	–
267	294100.54	2266790.59	аналитический	0.1	–
268	294096.82	2266791.22	аналитический	0.1	–
269	294098.71	2266804.09	аналитический	0.1	–
270	294104.15	2266804.15	аналитический	0.1	–
271	294104.11	2266808.15	аналитический	0.1	–
272	294096.96	2266808.07	аналитический	0.1	–
273	294096.97	2266807.14	аналитический	0.1	–
274	294095.20	2266807.46	аналитический	0.1	–
275	294092.58	2266789.87	аналитический	0.1	–
276	294089.99	2266771.23	аналитический	0.1	–
277	294079.50	2266749.27	аналитический	0.1	–
278	294076.72	2266745.26	аналитический	0.1	–
279	294076.10	2266742.71	аналитический	0.1	–
280	294075.84	2266738.07	аналитический	0.1	–
281	294075.78	2266729.78	аналитический	0.1	–
282	294078.05	2266717.05	аналитический	0.1	–
283	294079.03	2266709.38	аналитический	0.1	–
284	294079.56	2266700.73	аналитический	0.1	–
285	294079.75	2266690.25	аналитический	0.1	–
286	294079.76	2266669.78	аналитический	0.1	–
287	294079.60	2266647.77	аналитический	0.1	–
288	294079.45	2266641.19	аналитический	0.1	–
289	294078.35	2266622.52	аналитический	0.1	–
290	294077.08	2266607.93	аналитический	0.1	–
291	294076.01	2266590.61	аналитический	0.1	–
292	294075.50	2266571.49	аналитический	0.1	–
293	294075.60	2266556.35	аналитический	0.1	–
294	294074.17	2266526.63	аналитический	0.1	–
295	294072.69	2266493.69	аналитический	0.1	–
296	294072.92	2266485.78	аналитический	0.1	–
297	294065.74	2266486.19	аналитический	0.1	–
298	294042.85	2266487.75	аналитический	0.1	–
299	293998.91	2266489.58	аналитический	0.1	–
300	293998.81	2266492.53	аналитический	0.1	–
301	294000.53	2266492.56	аналитический	0.1	–
302	294000.45	2266496.56	аналитический	0.1	–
303	293998.77	2266496.53	аналитический	0.1	–
304	293998.94	2266510.03	аналитический	0.1	–
305	294001.14	2266510.01	аналитический	0.1	–
306	294001.18	2266514.01	аналитический	0.1	–
307	293999.06	2266514.03	аналитический	0.1	–
308	293999.77	2266528.86	аналитический	0.1	–
309	294001.84	2266528.85	аналитический	0.1	–
310	294001.86	2266532.85	аналитический	0.1	–
311	293999.99	2266532.86	аналитический	0.1	–
312	294000.68	2266544.22	аналитический	0.1	–
313	294030.78	2266540.88	аналитический	0.1	–
314	294031.22	2266544.86	аналитический	0.1	–
315	294000.90	2266548.22	аналитический	0.1	–
316	294001.97	2266569.48	аналитический	0.1	–

(Продолжение на стр. С6)

ДОКУМЕНТЫ

1 ноября 2022 г. № 44 (6481)

(Продолжение. Начало на стр. С5)

317	294003.27	2266579.91	аналитический	0.1	–
318	294003.72	2266598.76	аналитический	0.1	–
319	294004.16	2266606.77	аналитический	0.1	–
320	294006.07	2266606.67	аналитический	0.1	–
321	294006.29	2266610.67	аналитический	0.1	–
322	294004.38	2266610.77	аналитический	0.1	–
323	294004.56	2266614.08	аналитический	0.1	–
324	294044.40	2266612.01	аналитический	0.1	–
325	294044.60	2266616.01	аналитический	0.1	–
326	294004.72	2266618.07	аналитический	0.1	–
327	294005.65	2266654.86	аналитический	0.1	–
328	294007.14	2266698.94	аналитический	0.1	–
329	294007.84	2266711.45	аналитический	0.1	–
330	294011.51	2266711.34	аналитический	0.1	–
331	294011.63	2266715.34	аналитический	0.1	–
332	294008.18	2266715.44	аналитический	0.1	–
333	294012.60	2266755.34	аналитический	0.1	–
334	294013.94	2266755.18	аналитический	0.1	–
335	294014.40	2266759.16	аналитический	0.1	–
336	294012.91	2266759.33	аналитический	0.1	–
337	294014.02	2266784.05	аналитический	0.1	–
338	294015.35	2266809.81	аналитический	0.1	–
339	294016.62	2266809.75	аналитический	0.1	–
340	294016.80	2266813.75	аналитический	0.1	–
341	294015.51	2266813.81	аналитический	0.1	–
342	294016.96	2266859.15	аналитический	0.1	–
343	294006.07	2266859.64	аналитический	0.1	–
344	294005.88	2266862.34	аналитический	0.1	–
345	294001.88	2266862.06	аналитический	0.1	–
346	294002.33	2266855.80	аналитический	0.1	–
347	294012.84	2266855.33	аналитический	0.1	–
348	294011.45	2266811.98	аналитический	0.1	–
349	294010.02	2266784.25	аналитический	0.1	–
350	294008.83	2266757.72	аналитический	0.1	–
351	294003.96	2266713.73	аналитический	0.1	–
352	294003.14	2266699.14	аналитический	0.1	–
353	294001.65	2266654.99	аналитический	0.1	–
354	294000.67	2266616.27	аналитический	0.1	–
355	293999.72	2266598.95	аналитический	0.1	–
356	293999.28	2266580.31	аналитический	0.1	–
357	293997.98	2266569.90	аналитический	0.1	–
358	293996.81	2266546.55	аналитический	0.1	–
359	293995.86	2266530.99	аналитический	0.1	–
360	293994.96	2266512.15	аналитический	0.1	–
361	293994.74	2266494.52	аналитический	0.1	–
362	293994.98	2266487.58	аналитический	0.1	–
363	293995.57	2266487.60	аналитический	0.1	–
364	293995.50	2266483.95	аналитический	0.1	–
365	293994.35	2266471.20	аналитический	0.1	–
366	293988.27	2266461.05	аналитический	0.1	–
367	293988.36	2266420.63	аналитический	0.1	–
368	293987.39	2266390.71	аналитический	0.1	–
369	293990.41	2266382.57	аналитический	0.1	–
370	293988.66	2266367.85	аналитический	0.1	–
371	293987.88	2266343.10	аналитический	0.1	–
372	293987.70	2266334.45	аналитический	0.1	–
373	293986.49	2266308.74	аналитический	0.1	–
374	293984.69	2266284.84	аналитический	0.1	–
375	293983.84	2266275.16	аналитический	0.1	–
376	293982.78	2266261.83	аналитический	0.1	–
377	293982.67	2266257.10	аналитический	0.1	–
378	293981.70	2266248.25	аналитический	0.1	–
379	293986.29	2266241.59	аналитический	0.1	–
380	293989.59	2266243.87	аналитический	0.1	–
381	293985.84	2266249.29	аналитический	0.1	–
382	293986.46	2266254.92	аналитический	0.1	–
383	293988.47	2266254.86	аналитический	0.1	–
384	293988.59	2266258.86	аналитический	0.1	–
385	293986.72	2266258.91	аналитический	0.1	–
386	293986.78	2266261.57	аналитический	0.1	–
387	293987.66	2266272.76	аналитический	0.1	–
388	293989.09	2266272.59	аналитический	0.1	–
389	293989.55	2266276.57	аналитический	0.1	–
390	293987.99	2266276.75	аналитический	0.1	–
391	293988.50	2266282.55	аналитический	0.1	–
392	293990.06	2266282.45	аналитический	0.1	–
393	293990.32	2266286.45	аналитический	0.1	–
394	293988.83	2266286.54	аналитический	0.1	–
395	293990.34	2266306.49	аналитический	0.1	–
396	293991.25	2266306.42	аналитический	0.1	–
397	293991.53	2266310.42	аналитический	0.1	–
398	293990.58	2266310.48	аналитический	0.1	–
399	293991.70	2266334.29	аналитический	0.1	–
400	293991.84	2266340.79	аналитический	0.1	–
401	293993.04	2266340.64	аналитический	0.1	–
402	293993.52	2266344.62	аналитический	0.1	–
403	293991.94	2266344.81	аналитический	0.1	–
404	293992.59	2266365.50	аналитический	0.1	–
405	293994.07	2266365.42	аналитический	0.1	–
406	293994.29	2266369.42	аналитический	0.1	–
407	293992.89	2266369.49	аналитический	0.1	–
408	293994.49	2266383.05	аналитический	0.1	–
409	293991.41	2266391.37	аналитический	0.1	–
410	293992.36	2266420.54	аналитический	0.1	–
411	293992.27	2266459.95	аналитический	0.1	–
412	293998.25	2266469.92	аналитический	0.1	–
413	293999.49	2266483.66	аналитический	0.1	–
414	293999.53	2266485.55	аналитический	0.1	–
415	294042.60	2266483.75	аналитический	0.1	–
416	294065.48	2266482.19	аналитический	0.1	–
417	294073.35	2266481.75	аналитический	0.1	–
418	294073.13	2266479.25	аналитический	0.1	–
419	294070.46	2266465.80	аналитический	0.1	–
420	294069.45	2266452.74	аналитический	0.1	–
421	294068.47	2266431.95	аналитический	0.1	–
422	294067.24	2266410.89	аналитический	0.1	–
423	294067.09	2266385.01	аналитический	0.1	–
424	294065.12	2266357.49	аналитический	0.1	–
425	294063.90	2266343.44	аналитический	0.1	–
426	294060.15	2266322.69	аналитический	0.1	–
427	294059.29	2266307.44	аналитический	0.1	–
428	294057.51	2266278.62	аналитический	0.1	–
429	294059.49	2266278.52	аналитический	0.1	–
430	294059.36	2266277.14	аналитический	0.1	–
431	294068.26	2266276.34	аналитический	0.1	–
432	294068.62	2266280.32	аналитический	0.1	–
433	294061.66	2266280.95	аналитический	0.1	–
434	294063.17	2266305.27	аналитический	0.1	–
435	294069.30	2266305.10	аналитический	0.1	–
436	294069.40	2266309.10	аналитический	0.1	–
437	294063.40	2266309.26	аналитический	0.1	–
438	294064.11	2266322.10	аналитический	0.1	–
439	294067.54	2266341.06	аналитический	0.1	–
440	294071.21	2266340.83	аналитический	0.1	–
441	294071.45	2266344.83	аналитический	0.1	–
442	294068.06	2266345.04	аналитический	0.1	–
443	294068.95	2266355.27	аналитический	0.1	–
444	294072.41	2266355.17	аналитический	0.1	–
445	294072.53	2266359.17	аналитический	0.1	–
446	294069.26	2266359.27	аналитический	0.1	–
447	294070.94	2266382.73	аналитический	0.1	–
448	294073.20	2266382.50	аналитический	0.1	–
449	294073.60	2266386.48	аналитический	0.1	–
450	294071.10	2266386.74	аналитический	0.1	–
451	294071.23	2266408.65	аналитический	0.1	–
452	294074.30	2266408.48	аналитический	0.1	–
453	294074.52	2266412.48	аналитический	0.1	–
454	294071.35	2266412.66	аналитический	0.1	–
455	294072.47	2266431.72	аналитический	0.1	–
456	294073.36	2266450.50	аналитический	0.1	–
457	294075.90	2266450.39	аналитический	0.1	–
458	294076.08	2266454.39	аналитический	0.1	–
459	294073.60	2266454.50	аналитический	0.1	–
460	294074.41	2266465.14	аналитический	0.1	–
461	294077.07	2266478.58	аналитический	0.1	–
462	294077.35	2266481.57	аналитический	0.1	–
463	294098.44	2266480.73	аналитический	0.1	–
464	294106.40	2266481.61	аналитический	0.1	–
465	294111.36	2266481.36	аналитический	0.1	–
466	294107.70	2266428.32	аналитический	0.1	–
467	294111.18	2266428.18	аналитический	0.1	–
468	294109.13	2266395.79	аналитический	0.1	–
469	294109.57	2266365.46	аналитический	0.1	–
470	294111.14	2266357.61	аналитический	0.1	–
471	294112.22	2266347.97	аналитический	0.1	–
472	294116.26	2266332.31	аналитический	0.1	–
473	294116.78	2266330.04	аналитический	0.1	–
474	294118.26	2266321.50	аналитический	0.1	–
475	294119.22	2266312.47	аналитический	0.1	–
476	294117.71	2266288.13	аналитический	0.1	–
477	294116.43	2266259.22	аналитический	0.1	–
478	294114.60	2266239.85	аналитический	0.1	–
479	294116.58	2266239.66	аналитический	0.1	–
480	294116.52	2266239.04	аналитический	0.1	–
481	294120.33	2266238.66	аналитический	0.1	–
482	294120.73	2266242.64	аналитический	0.1	–
483	294118.90	2266242.82	аналитический	0.1	–
484	294120.24	2266256.92	аналитический	0.1	–
485	294121.56	2266256.82	аналитический	0.1	–
486	294121.88	2266260.80	аналитический	0.1	–
487	294120.51	2266260.92	аналитический	0.1	–
488	294121.62	2266285.95	аналитический	0.1	–
489	294124.41	2266285.87	аналитический	0.1	–
490	294124.53	2266289.87	аналитический	0.1	–
491	294121.84	2266289.95	аналитический	0.1	–
492	294123.23	2266312.39	аналитический	0.1	–
493	294122.50	2266319.47	аналитический	0.1	–
494	294125.00	2266319.15	аналитический	0.1	–
495	294125.50	2266323.13	аналитический	0.1	–
496	294121.96	2266323.58	аналитический	0.1	–
497	294120.71	2266330.77	аналитический	0.1	–
498	294120.16	2266333.22	аналитический	0.1	–
499	294116.47	2266347.44	аналитический	0.1	–
500	294120.72	2266350.84	аналитический	0.1	–
501	294127.74	2266350.09	аналитический	0.1	–
502	294128.16	2266354.07	аналитический	0.1	–
503	294119.50	2266355.00	аналитический	0.1	–
504	294115.79	2266352.03	аналитический	0.1	–
505	294115.11	2266358.14	аналитический	0.1	–
506	294113.57	2266365.71	аналитический	0.1	–
507	294113.13	2266395.61	аналитический	0.1	–
508	294115.44	2266432.02	аналитический	0.1	–
509	294111.98	2266432.16	аналитический	0.1	–
510	294112.47	2266439.20	аналитический	0.1	–
511	294119.68	2266438.54	аналитический	0.1	–
512	294120.04	2266442.52	аналитический	0.1	–
513	294112.75	2266443.19	аналитический	0.1	–
514	294114.42	2266467.22	аналитический	0.1	–
515	294124.17	2266466.50	аналитический	0.1	–
516	294124.47	2266470.50	аналитический	0.1	–
517	294114.70	2266471.21	аналитический	0.1	–
518	294115.37	2266480.89	аналитический	0.1	–
519	294115.37	2266481.03	аналитический	0.1	–
520	294125.99	2266479.81	аналитический	0.1	–
521	294126.37	2266483.19	аналитический	0.1	–
522	294128.75	2266483.25	аналитический	0.1	–
523	294150.37	2266482.34	аналитический	0.1	–
524	294171.22	2266482.60	аналитический	0.1	–
525	294170.05	2266478.73	аналитический	0.1	–
526	294170.37	2266469.13	аналитический	0.1	–
527	294174.01	2266468.03	аналитический	0.1	–
528	294190.69	2266462.48	аналитический	0.1	–
529	294210.55	2266454.25	аналитический	0.1	–
530	294216.73	2266452.74	аналитический	0.1	–
531	294215.62	2266447.97	аналитический	0.1	–
532	294219.52	2266447.07	аналитический	0.1	–
533	294220.62	2266451.80	аналитический	0.1	–
534	294225.57	2266450.61	аналитический	0.1	–
535	294225.52	2266449.34	аналитический	0.1	–
536	294225.59	2266439.91	аналитический	0.1	–
537	294226.14	2266427.56	аналитический	0.1	–
538	294225.84	2266414.75	аналитический	0.1	–
539	294225.41	2266410.77	аналитический	0.1	–
540	294223.33	2266407.00	аналитический	0.1	–
541	294220.54	2266401.31	аналитический	0.1	–
542	294218.26	2266395.79	аналитический	0.1	–
543	294217.81	2266392.28	аналитический	0.1	–
544	294212.38	2266392.86	аналитический	0.1	–
545	294211.96	2266388.88	аналитический	0.1	–
546	294217.34	2266388.30	аналитический	0.1	–
547	294212.66	2266343.91	аналитический	0.1	–
548	294212.86	2266343.89	аналитический	0.1	–
549	294212.85	2266340.15	аналитический	0.1	–
550	294211.52	2266326.42	аналитический	0.1	–
551	294203.78	2266327.09	аналитический	0.1	–
552	294203.44	2266323.11	аналитический	0.1	–
553	294211.13	2266322.43	аналитический	0.1	–
554	294210.71	2266318.08	аналитический	0.1	–
555	294186.23	2266318.77	аналитический	0.1	–
556	294189.42	2266303.10	аналитический	0.1	–
557	294193.34	2266303.90	аналитический	0.1	–
558	294191.15	2266314.63	аналитический	0.1	–
559	294214.33	2266313.98	аналитический	0.1	–
560	294216.84	2266339.86	аналитический	0.1	–
561	294216.86	2266343.64	аналитический	0.1	–
562	294232.62	2266342.61	аналитический	0.1	–
563	294282.51	2266347.85	аналитический	0.1	–
564	294321.51	2266354.72	аналитический	0.1	–
565	294328.22	2266356.59	аналитический	0.1	–
566	294332.46	2266340.81	аналитический	0.1	–
567	294342.72	2266316.10	аналитический	0.1	–
568	294348.14	2266306.12	аналитический	0.1	–
569	294351.20	2266298.17	аналитический	0.1	–
570	294351.97	2266295.87	аналитический	0.1	–
571	294353.63	2266278.22	аналитический	0.1	–
572	294346.74	2266276.98	аналитический	0.1	–
573	294341.19	2266275.53	аналитический	0.1	–
574	294345.46	2266261.25	аналитический	0.1	–
575	294345.64	2266261.30	аналитический	0.1	–
576	294346.30	2266259.34	аналитический	0.1	–
577	294349.85	2266260.54	аналитический	0.1	–
578	294346.21	2266272.71	аналитический	0.1	–
579	294347.53	2266273.05	аналитический	0.1	–
580	294354.01	2266274.22	аналитический	0.1	–
581	294354.25	2266271.59	аналитический	0.1	–
582	294371.25	2266274.04	аналитический	0.1	–
583	294388.27	2266276.14	аналитический	0.1	–
584	294389.21	2266268.63	аналитический	0.1	–
585	294390.41	2266257.51	аналитический	0.1	–
586	294382.06	2266256.24	аналитический	0.1	–
587	294382.66	2266252.28	аналитический	0.1	–
588	294390.85	2266253.53	аналитический	0.1	–
589	294391.41	2266248.35	аналитический	0.1	–
590	294394.21	2266232.67	аналитический	0.1	–
591	294414.61	2266233.54	аналитический	0.1	–
592	294415.21	2266227.66	аналитический	0.1	–
593	294421.33	2266199.95	аналитический	0.1	–
594	294424.38	2266184.36	аналитический	0.1	–
595	294387.02	2266181.84	аналитический	0.1	–
596	294389.53	2266156.08	аналитический	0.1	–
597	294393.51	2266156.46	аналитический	0.1	–
598	294391.40	2266178.12	аналитический	0.1	–
599	294424.81	2266180.38	аналитический	0.1	–
600	294425.29	2266151.65	аналитический	0.1	–
601	294425.85	2266138.20	аналитический	0.1	–
602	294425.51	2266125.29	аналитический	0.1	–
603	294424.54	2266121.10	аналитический	0.1	–
604	294420.78	2266115.00	аналитический	0.1	–
605	294409.59	2266102.81	аналитический	0.1	–
606	294408.63	2266089.35	аналитический	0.1	–
607	294386.51	2266090.67	аналитический	0.1	–
608	294378.09	2266090.89	аналитический	0.1	–
609	294371.15	2266090.56	аналитический	0.1	–
610	294365.10	2266089.75	аналитический	0.1	–
611	294359.19	2266088.39	аналитический	0.1	–
612	294353.10	2266086.66	аналитический	0.1	–
613	294351.85	2266088.64	аналитический	0.1	–
614	294350.65	2266091.32	аналитический	0.1	–
615	294350.26	2266094.00	аналитический	0.1	–
616	294350.59	2266106.12	аналитический	0.1	–
617	294350.99	2266114.12	аналитический	0.1	–
618	294350.97	2266117.38	аналитический	0.1	–
619	294358.18	2266117.45	аналитический	0.1	–
620	294358.14	2266121.45	аналитический	0.1	–
621	294350.95	2266121.38	аналитический	0.1	–
622	294350.85	2266140.55	аналитический	0.1	–
623	294357.35	2266140.75	аналитический	0.1	–
624	294357.23	2266144.75	аналитический	0.1	–
625	294350.83	2266144.55	аналитический	0.1	–
626	294350.73	2266165.50	аналитический	0.1	–
627	294355.67	2266165.64	аналитический	0.1	–
628	294355.55	2266169.64	аналитический	0.1	–
629	294350.71	2266169.50	аналитический	0.1	–
630	294350.70	2266170.59	аналитический	0.1	–
631	294346.70	2266170.57	аналитический	0.1	–
632	294346.99	2266114.26	аналитический	0.1	–
633	294346.59	2266106.30	аналитический	0.1	–
634	294346.25	2266093.94	аналитический	0.1	–
635	294346.77	2266090.20	аналитический	0.1	–
636	294348.24	2266086.89	аналитический	0.1	–
637	294349.07	2266085.49	аналитический	0.1	–
638	294343.16	2266083.75	аналитический	0.1	–
639	294339.02	2266083.32	аналитический	0.1	–
640	294327.21	2266081.51	аналитический	0.1	–
641	294318.84	2266080.64	аналитический	0.1	–
642	294303.29	2266080.26	аналитический	0.1	–
643	294303.41	2266064.04	аналитический	0.1	–
644	294302.95	2266054.41	аналитический	0.1	–
645	294302.92	2266053.15	аналитический	0.1	–
646	294294.75	2266053.40	аналитический	0.1	–
647	294294.72	2266051.96	аналитический	0.1	–
648	294293.23	2266051.91	аналитический	0.1	–
649	294292.68	2266043.70	аналитический	0.1	–
650	294293.08	2266017.76	аналитический	0.1	–
651	294295.67	2265983.34	аналитический	0.1	–
652	294293.93	2265983.22	аналитический	0.1	–
653	294294.21	2265979.22	аналитический	0.1	–
654	294295.95	2265979.34	аналитический	0.1	–
655	294296.18	2265976.04	аналитический	0.1	–
656	294296.34	2265963.38	аналитический	0.1	–
657	294295.52	2265955.30	аналитический	0.1	–
658	294295.76	2265948.89	аналитический	0.1	–
659	294290.72	2265948.84	аналитический	0.1	–
660	294286.53	2265948.61	аналитический	0.1	–
661	294285.88	2265938.95	аналитический	0.1	–
662	294271.60	2265938.03	аналитический	0.1	–
663	294258.31	2265937.56	аналитический	0.1	–
664	294238.06	2265937.75	аналитический	0.1	–
665	294230.69	2265938.36	аналитический	0.1	–
666	294225.94	2265939.35	аналитический	0.1	–
667	294218.94	2265942.19	аналитический	0.1	–
668	294214.92	2265943.26	аналитический	0.1	–
669	294210.77	2265943.56	аналитический	0.1	–
670	294199.19	2265943.67	аналитический	0.1	–
671	294199.38	2265948.33	аналитический	0.1	–
672	294199.07	2265999.58	аналитический	0.1	–
673	294195.07	2265999.56	аналитический	0.1	–
674	294195.38	2265948.35	аналитический	0.1	–
675	294195.19	2265943.69	аналитический	0.1	–
676	294170.18	2265943.73	аналитический	0.1	–
677	294125.29	2265945.11	аналитический	0.1	–
678	294124.50	2265954.98	аналитический	0.1	–
679	294122.90	2265965.31	аналитический	0.1	–
680	294095.40	2265964.87	аналитический	0.1	–
681	294093.35	2265987.52	аналитический	0.1	–
682	294083.89	2265988.13	аналитический	0.1	–
683	294084.56	2266035.94	аналитический	0.1	–
684	294113.37	2266036.72	аналитический	0.1	–
685	294113.26	2266043.75	аналитический	0.1	–
686	294109.26	2266043.69	аналитический	0.1	–
687	294109.31	2266040.60	аналитический	0.1	–
688	294080.60	2266039.84	аналитический	0.1	–
689	294080.31	2266015.97	аналитический	0.1	–
690	294079.89	2265988.04	аналитический	0.1	–
691	294079.57	2265988.03	аналитический	0.1	–
692	294077.42	2265987.95	аналитический	0.1	–
693	294046.99	2265986.21	аналитический	0.1	–
694	294028.57	2265985.79	аналитический	0.1	–
695	294028.50	2265998.26	аналитический	0.1	–
696	294027.66	2266013.25	аналитический	0.1	–
697	294027.69	2266014.04	аналитический	0.1	–
698	294030.99	2266013.90	аналитический	0.1	–
699	294031.15	2266017.90	аналитический	0.1	–
700	294027.85	2266018.04	аналитический	0.1	–
701	294028.04	2266022.28	аналитический	0.1	–
702	294027.76	2266026.57	аналитический	0.1	–
703	294027.21	2266028.78	аналитический	0.1	–
704	294022.23	2266043.18	аналитический	0.1	–
705	294017.82	2266054.31	аналитический	0.1	–
706	294016.76	2266057.68	аналитический	0.1	–
707	294015.94	2266063.09	аналитический	0.1	–
708	294019.55	2266063.69	аналитический	0.1	–
709	294018.89	2266067.63	аналитический	0.1	–
710	294015.43	2266067.06	аналитический	0.1	–
711	294015.17	2266069.64	аналитический	0.1	–
712	294015.16	2266075.21	аналитический	0.1	–
713	294016.20	2266085.20	аналитический	0.1	–
714	294021.40	2266109.83	аналитический	0.1	–
715	294023.86	2266120.31	аналитический	0.1	–
716	294029.83	2266119.15	аналитический	0.1	–
717	294030.59	2266123.07	аналитический	0.1	–
718	294024.62	2266124.24	аналитический	0.1	–
719	294028.62	2266149.92	аналитический	0.1	–
720	294031.75	2266149.48	аналитический	0.1	–
721	294032.31	2266153.44	аналитический	0.1	–
722	294029.18	2266153.88	аналитический	0.1	–
723	294032.31	2266178.90	аналитический	0.1	–
724	294032.50	2266185.32	аналитический	0.1	–
725	294035.15	2266185.21	аналитический	0.1	–
726	294035.33	2266189.21	аналитический	0.1	–
727	294032.52	2266189.33	аналитический	0.1	–
728	294032.18	2266203.42	аналитический	0.1	–
729	294033.78	2266203.30	аналитический	0.1	–
730	294034.10	2266207.28	аналитический	0.1	–
731	294030.29	2266207.59	аналитический	0.1	–
732	294030.17	2266206.09	аналитический	0.1	–
733	294028.11	2266206.01	аналитический	0.1	–
734	294028.56	2266187.42	аналитический	0.1	–
735	294028.31	2266179.11	аналитический	0.1	–
736	294024.97	2266152.45	аналитический	0.1	–
737	294020.38	2266123.02	аналитический	0.1	–
738	294017.49	2266110.68	аналитический	0.1	–
739	294012.23	2266085.72	аналитический	0.1	–
740	294011.16	2266075.31	аналитический	0.1	–
741	294011.18	2266069.34	аналитический	0.1	–
742	294011.68	2266064.44	аналитический	0.1	–
743	294012.89	2266056.63	аналитический	0.1	–
744	294014.07	2266052.90	аналитический	0.1	–
745	294018.49	2266041.74	аналитический	0.1	–
746	294023.40	2266027.56	аналитический	0.1	–
747	294023.83	2266025.79	аналитический	0.1	–
748	294024.04	2266022.16	аналитический	0.1	–
749	294023.66	2266013.12	аналитический	0.1	–
750	294024.50	2265998.09	аналитический	0.1	–
751	294024.57	2265985.70	аналитический	0.1	–
752	294022.41	2265985.65	аналитический	0.1	–
753	294023.27	2265967.78	аналитический	0.1	–
754	294006.72	2265967.59	аналитический	0.1	–
755	293973.01	2265964.97	аналитический	0.1	–
756	293973.36	2265989.12	аналитический	0.1	–
757	293977.10	2265989.08	аналитический	0.1	–
758	293977.14	2265993.08	аналитический	0.1	–
759	293973.41	2265993.12	аналитический	0.1	–
760	293973.48	2266002.54	аналитический	0.1	–
761	293972.86	2266007.90	аналитический	0.1	–
762	293972.12	2266021.16	аналитический	0.1	–
763	293973.21	2266046.11	аналитический	0.1	–
764	293973.62	2266063.07	аналитический	0.1	–
765	293979.64	2266062.88	аналитический	0.1	–
766	293979.76	2266066.88	аналитический	0.1	–
767	293973.72	2266067.07	аналитический	0.1	–
768	293974.14	2266084.25	аналитический	0.1	–
769	293978.31	2266084.37	аналитический	0.1	–
770	293979.10	2266095.70	аналитический	0.1	–
771	293979.41	2266101.60	аналитический	0.1	–
772	293981.29	2266101.50	аналитический	0.1	–
773	293981.49	2266105.50	аналитический	0.1	–
774	293979.62	2266105.60	аналитический	0.1	–
775	293980.34	2266119.12	аналитический	0.1	–
776	293982.51	2266119.00	аналитический	0.1	–
777	293982.73	2266123.00	аналитический	0.1	–
778	293980.55	2266123.12	аналитический	0.1	–
779	293982.29	2266157.41	аналитический	0.1	–
780	293982.48	2266163.55	аналитический	0.1	–
781	293985.01	2266163.47	аналитический	0.1	–
782	293985.13	2266167.47	аналитический	0.1	–
783	293982.60	2266167.55	аналитический	0.1	–
784	293983.10	2266183.83	аналитический	0.1	–
785	293985.01	2266221.83	аналитический	0.1	–
786	293986.72	2266221.75	аналитический	0.1	–
787	293986.90	2266225.75	аналитический	0.1	–
788	293983.20	2266225.92	аналитический	0.1	–
789	293983.13	2266224.32	аналитический	0.1	–
790	293981.12	2266224.37	аналитический	0.1	–
791	293979.10	2266183.97	аналитический	0.1	–
792	293978.29	2266157.55	аналитический	0.1	–
793	293975.10	2266095.93	аналитический	0.1	–
794	293974.57	2266088.27	аналитический	0.1	–
795	293970.24	2266088.15	аналитический	0.1	–
796	293969.21	2266046.23	аналитический	0.1	–
797	293968.12	2266021.04	аналитический	0.1	–
798	293968.87	2266007.50	аналитический	0.1	–
799	293969.49	2266002.20	аналитический	0.1	–
800	293969.39	2265991.16	аналитический	0.1	–
801	293969.01	2265965.01	аналитический	0.1	–
802	293962.53	2265965.66	аналитический	0.1	–

(Продолжение на стр. С7)

Официальные материалы публикуются в полном соответствии с их электронными версиями. Стилистика и пунктуация оригинала сохранены.

(Продолжение. Начало на стр. С5, С6)

803	293964.22	2265999.89	аналитический	0.1	–
804	293964.33	2266002.02	аналитический	0.1	–
805	293964.52	2266004.58	аналитический	0.1	–
806	293964.09	2266007.30	аналитический	0.1	–
807	293963.52	2266008.99	аналитический	0.1	–
808	293962.76	2266010.31	аналитический	0.1	–
809	293958.23	2266016.27	аналитический	0.1	–
810	293953.92	2266020.99	аналитический	0.1	–
811	293952.36	2266021.91	аналитический	0.1	–
812	293950.59	2266022.22	аналитический	0.1	–
813	293949.36	2266022.21	аналитический	0.1	–
814	293934.80	2266020.93	аналитический	0.1	–
815	293921.15	2266019.42	аналитический	0.1	–
816	293908.48	2266017.79	аналитический	0.1	–
817	293901.80	2266017.11	аналитический	0.1	–
818	293897.54	2266017.16	аналитический	0.1	–
819	293893.48	2266017.61	аналитический	0.1	–
820	293881.28	2266021.90	аналитический	0.1	–
821	293878.60	2266023.21	аналитический	0.1	–
822	293876.18	2266024.88	аналитический	0.1	–
823	293872.33	2266028.59	аналитический	0.1	–
824	293869.87	2266031.50	аналитический	0.1	–
825	293867.48	2266034.84	аналитический	0.1	–
826	293866.17	2266036.34	аналитический	0.1	–
827	293864.23	2266037.63	аналитический	0.1	–
828	293860.05	2266038.72	аналитический	0.1	–
829	293853.07	2266039.85	аналитический	0.1	–
830	293844.91	2266041.31	аналитический	0.1	–
831	293841.55	2266041.67	аналитический	0.1	–
832	293841.10	2266047.18	аналитический	0.1	–
833	293841.67	2266054.18	аналитический	0.1	–
834	293843.04	2266062.91	аналитический	0.1	–
835	293843.47	2266062.86	аналитический	0.1	–
836	293843.93	2266066.84	аналитический	0.1	–
837	293843.66	2266066.87	аналитический	0.1	–
838	293843.81	2266067.84	аналитический	0.1	–
839	293845.13	2266088.41	аналитический	0.1	–
840	293847.05	2266088.23	аналитический	0.1	–
841	293847.43	2266092.21	аналитический	0.1	–
842	293845.43	2266092.40	аналитический	0.1	–
843	293846.85	2266109.56	аналитический	0.1	–
844	293849.66	2266109.32	аналитический	0.1	–
845	293850.00	2266113.30	аналитический	0.1	–
846	293847.19	2266113.54	аналитический	0.1	–
847	293847.91	2266121.98	аналитический	0.1	–
848	293849.57	2266138.92	аналитический	0.1	–
849	293853.63	2266138.52	аналитический	0.1	–
850	293854.03	2266142.50	аналитический	0.1	–
851	293850.04	2266142.90	аналитический	0.1	–
852	293851.46	2266153.13	аналитический	0.1	–
853	293857.73	2266183.11	аналитический	0.1	–
854	293861.51	2266182.20	аналитический	0.1	–
855	293862.45	2266186.10	аналитический	0.1	–
856	293858.60	2266187.02	аналитический	0.1	–
857	293864.44	2266211.69	аналитический	0.1	–
858	293865.49	2266217.37	аналитический	0.1	–
859	293866.86	2266228.79	аналитический	0.1	–
860	293868.91	2266228.76	аналитический	0.1	–
861	293868.97	2266232.76	аналитический	0.1	–
862	293865.12	2266232.81	аналитический	0.1	–
863	293865.10	2266231.21	аналитический	0.1	–
864	293863.14	2266231.41	аналитический	0.1	–
865	293861.52	2266217.91	аналитический	0.1	–
866	293860.51	2266212.46	аналитический	0.1	–
867	293854.23	2266185.95	аналитический	0.1	–
868	293847.51	2266153.75	аналитический	0.1	–
869	293845.78	2266141.30	аналитический	0.1	–
870	293843.93	2266122.33	аналитический	0.1	–
871	293841.27	2266090.74	аналитический	0.1	–
872	293839.82	2266068.19	аналитический	0.1	–
873	293837.69	2266054.58	аналитический	0.1	–
874	293837.10	2266047.02	аналитический	0.1	–
875	293837.51	2266041.92	аналитический	0.1	–
876	293827.94	2266043.42	аналитический	0.1	–
877	293828.40	2266046.85	аналитический	0.1	–
878	293829.64	2266068.53	аналитический	0.1	–
879	293833.77	2266099.24	аналитический	0.1	–
880	293841.38	2266131.24	аналитический	0.1	–
881	293844.77	2266148.94	аналитический	0.1	–
882	293845.21	2266153.34	аналитический	0.1	–
883	293846.76	2266163.63	аналитический	0.1	–
884	293847.06	2266168.10	аналитический	0.1	–
885	293846.64	2266182.68	аналитический	0.1	–
886	293850.33	2266209.78	аналитический	0.1	–
887	293848.32	2266210.03	аналитический	0.1	–
888	293848.42	2266211.63	аналитический	0.1	–
889	293846.52	2266211.75	аналитический	0.1	–
890	293846.42	2266210.27	аналитический	0.1	–
891	293846.35	2266210.28	аналитический	0.1	–
892	293842.63	2266182.71	аналитический	0.1	–
893	293843.06	2266168.09	аналитический	0.1	–
894	293842.77	2266163.99	аналитический	0.1	–
895	293841.52	2266155.72	аналитический	0.1	–
896	293835.43	2266156.15	аналитический	0.1	–
897	293821.33	2266156.07	аналитический	0.1	–
898	293799.16	2266158.32	аналитический	0.1	–
899	293783.07	2266161.17	аналитический	0.1	–
900	293783.78	2266177.18	аналитический	0.1	–
901	293771.76	2266179.81	аналитический	0.1	–
902	293759.16	2266181.99	аналитический	0.1	–
903	293759.48	2266184.24	аналитический	0.1	–
904	293761.07	2266191.99	аналитический	0.1	–
905	293761.25	2266196.10	аналитический	0.1	–
906	293762.18	2266202.33	аналитический	0.1	–
907	293768.27	2266201.43	аналитический	0.1	–
908	293768.85	2266205.39	аналитический	0.1	–
909	293762.76	2266206.29	аналитический	0.1	–
910	293763.57	2266211.71	аналитический	0.1	–
911	293766.18	2266220.85	аналитический	0.1	–
912	293769.86	2266219.80	аналитический	0.1	–
913	293770.96	2266223.64	аналитический	0.1	–
914	293765.36	2266225.24	аналитический	0.1	–
915	293764.93	2266223.75	аналитический	0.1	–
916	293763.00	2266224.29	аналитический	0.1	–
917	293759.63	2266212.42	аналитический	0.1	–
918	293757.26	2266196.38	аналитический	0.1	–
919	293757.08	2266192.33	аналитический	0.1	–
920	293755.53	2266184.86	аналитический	0.1	–
921	293755.23	2266182.74	аналитический	0.1	–
922	293754.26	2266182.94	аналитический	0.1	–
923	293759.65	2266232.70	аналитический	0.1	–
924	293744.39	2266234.33	аналитический	0.1	–
925	293743.97	2266230.35	аналитический	0.1	–
926	293755.24	2266229.14	аналитический	0.1	–
927	293753.18	2266209.98	аналитический	0.1	–
928	293741.89	2266211.18	аналитический	0.1	–
929	293741.47	2266207.20	аналитический	0.1	–
930	293752.75	2266206.00	аналитический	0.1	–
931	293750.25	2266183.13	аналитический	0.1	–
932	293747.11	2266183.51	аналитический	0.1	–
933	293745.74	2266171.04	аналитический	0.1	–
934	293737.31	2266171.96	аналитический	0.1	–
935	293736.87	2266167.98	аналитический	0.1	–
936	293745.30	2266167.06	аналитический	0.1	–
937	293744.28	2266157.87	аналитический	0.1	–
938	293742.50	2266149.49	аналитический	0.1	–
939	293738.43	2266132.57	аналитический	0.1	–
940	293735.72	2266122.03	аналитический	0.1	–
941	293723.89	2266094.21	аналитический	0.1	–
942	293716.29	2266095.33	аналитический	0.1	–
943	293715.71	2266091.37	аналитический	0.1	–
944	293722.23	2266090.41	аналитический	0.1	–
945	293721.72	2266089.25	аналитический	0.1	–
946	293719.55	2266066.78	аналитический	0.1	–
947	293712.53	2266067.34	аналитический	0.1	–
948	293712.21	2266063.34	аналитический	0.1	–
949	293719.16	2266062.80	аналитический	0.1	–
950	293718.62	2266057.23	аналитический	0.1	–
951	293717.10	2266047.10	аналитический	0.1	–
952	293710.15	2266048.15	аналитический	0.1	–
953	293709.55	2266044.19	аналитический	0.1	–
954	293716.57	2266043.13	аналитический	0.1	–
955	293713.69	2266018.74	аналитический	0.1	–
956	293706.28	2266019.58	аналитический	0.1	–
957	293705.84	2266015.60	аналитический	0.1	–
958	293713.22	2266014.77	аналитический	0.1	–
959	293708.31	2265973.01	аналитический	0.1	–
960	293700.29	2265973.97	аналитический	0.1	–
961	293699.81	2265969.99	аналитический	0.1	–
962	293707.84	2265969.04	аналитический	0.1	–
963	293706.92	2265961.27	аналитический	0.1	–
964	293699.46	2265962.16	аналитический	0.1	–
965	293698.98	2265958.18	аналитический	0.1	–
966	293706.43	2265957.30	аналитический	0.1	–
967	293703.92	2265937.72	аналитический	0.1	–
968	293696.52	2265938.60	аналитический	0.1	–
969	293696.04	2265934.62	аналитический	0.1	–
970	293705.41	2265933.51	аналитический	0.1	–
971	293705.60	2265935.05	аналитический	0.1	–
972	293707.63	2265934.96	аналитический	0.1	–
973	293710.66	2265958.81	аналитический	0.1	–
974	293720.76	2266044.55	аналитический	0.1	–
975	293722.60	2266056.79	аналитический	0.1	–
976	293725.64	2266088.21	аналитический	0.1	–
977	293726.97	2266091.22	аналитический	0.1	–
978	293739.56	2266120.89	аналитический	0.1	–
979	293742.32	2266131.62	аналитический	0.1	–
980	293746.41	2266148.63	аналитический	0.1	–
981	293748.25	2266157.33	аналитический	0.1	–
982	293750.65	2266179.05	аналитический	0.1	–
983	293753.73	2266178.67	аналитический	0.1	–
984	293753.77	2266178.96	аналитический	0.1	–
985	293756.73	2266178.35	аналитический	0.1	–
986	293755.72	2266171.71	аналитический	0.1	–
987	293749.36	2266136.60	аналитический	0.1	–
988	293745.29	2266092.65	аналитический	0.1	–
989	293743.70	2266080.69	аналитический	0.1	–
990	293736.67	2266025.14	аналитический	0.1	–
991	293733.76	2266003.43	аналитический	0.1	–
992	293730.73	2265981.84	аналитический	0.1	–
993	293725.30	2265936.19	аналитический	0.1	–
994	293724.53	2265927.29	аналитический	0.1	–
995	293720.24	2265885.04	аналитический	0.1	–
996	293717.24	2265862.23	аналитический	0.1	–
997	293719.23	2265861.97	аналитический	0.1	–
998	293719.15	2265861.34	аналитический	0.1	–
999	293724.90	2265860.61	аналитический	0.1	–
1000	293725.40	2265864.59	аналитический	0.1	–
1001	293721.65	2265865.06	аналитический	0.1	–
1002	293723.03	2265875.59	аналитический	0.1	–
1003	293726.49	2265875.14	аналитический	0.1	–
1004	293727.01	2265879.12	аналитический	0.1	–
1005	293723.56	2265879.56	аналитический	0.1	–
1006	293724.22	2265884.61	аналитический	0.1	–
1007	293725.49	2265897.06	аналитический	0.1	–
1008	293728.77	2265896.72	аналитический	0.1	–
1009	293729.19	2265900.70	аналитический	0.1	–
1010	293725.89	2265901.04	аналитический	0.1	–
1011	293728.31	2265924.94	аналитический	0.1	–
1012	293731.76	2265924.64	аналитический	0.1	–
1013	293732.10	2265928.62	аналитический	0.1	–
1014	293728.69	2265928.92	аналитический	0.1	–
1015	293729.28	2265935.82	аналитический	0.1	–
1016	293734.47	2265979.37	аналитический	0.1	–
1017	293737.63	2265978.99	аналитический	0.1	–
1018	293738.11	2265982.97	аналитический	0.1	–
1019	293734.99	2265983.34	аналитический	0.1	–
1020	293737.44	2266000.88	аналитический	0.1	–
1021	293739.92	2266000.50	аналитический	0.1	–
1022	293740.52	2266004.46	аналитический	0.1	–
1023	293737.98	2266004.84	аналитический	0.1	–
1024	293740.37	2266022.63	аналитический	0.1	–
1025	293744.33	2266022.10	аналитический	0.1	–
1026	293744.87	2266026.06	аналитический	0.1	–
1027	293740.89	2266026.60	аналитический	0.1	–
1028	293741.65	2266032.53	аналитический	0.1	–
1029	293746.00	2266031.97	аналитический	0.1	–
1030	293746.52	2266035.93	аналитический	0.1	–
1031	293742.16	2266036.50	аналитический	0.1	–
1032	293744.97	2266058.77	аналитический	0.1	–
1033	293750.19	2266058.14	аналитический	0.1	–
1034	293750.67	2266062.12	аналитический	0.1	–
1035	293745.47	2266062.74	аналитический	0.1	–
1036	293747.42	2266078.18	аналитический	0.1	–
1037	293751.75	2266077.59	аналитический	0.1	–
1038	293752.29	2266081.55	аналитический	0.1	–
1039	293747.94	2266082.15	аналитический	0.1	–
1040	293749.27	2266092.25	аналитический	0.1	–
1041	293750.43	2266104.76	аналитический	0.1	–
1042	293755.06	2266104.36	аналитический	0.1	–
1043	293755.40	2266108.34	аналитический	0.1	–
1044	293750.80	2266108.75	аналитический	0.1	–
1045	293752.50	2266127.11	аналитический	0.1	–
1046	293756.45	2266126.74	аналитический	0.1	–
1047	293756.83	2266130.72	аналитический	0.1	–
1048	293752.87	2266131.10	аналитический	0.1	–
1049	293753.33	2266136.15	аналитический	0.1	–
1050	293759.67	2266171.08	аналитический	0.1	–
1051	293760.67	2266177.67	аналитический	0.1	–
1052	293771.04	2266175.88	аналитический	0.1	–
1053	293779.64	2266174.00	аналитический	0.1	–
1054	293778.91	2266157.85	аналитический	0.1	–
1055	293798.68	2266154.35	аналитический	0.1	–
1056	293821.24	2266152.07	аналитический	0.1	–
1057	293835.37	2266152.15	аналитический	0.1	–
1058	293841.03	2266151.74	аналитический	0.1	–
1059	293840.80	2266149.43	аналитический	0.1	–
1060	293837.45	2266132.04	аналитический	0.1	–
1061	293829.82	2266099.88	аналитический	0.1	–
1062	293828.47	2266089.92	аналитический	0.1	–
1063	293826.94	2266090.13	аналитический	0.1	–
1064	293826.38	2266086.17	аналитический	0.1	–
1065	293827.94	2266085.95	аналитический	0.1	–
1066	293825.65	2266068.83	аналитический	0.1	–
1067	293824.53	2266049.26	аналитический	0.1	–
1068	293820.66	2266049.83	аналитический	0.1	–
1069	293820.08	2266045.87	аналитический	0.1	–
1070	293824.15	2266045.27	аналитический	0.1	–
1071	293823.71	2266042.08	аналитический	0.1	–
1072	293817.36	2266009.86	аналитический	0.1	–
1073	293812.64	2265977.83	аналитический	0.1	–
1074	293806.84	2265941.15	аналитический	0.1	–
1075	293805.66	2265941.34	аналитический	0.1	–
1076	293805.02	2265937.40	аналитический	0.1	–
1077	293806.30	2265937.18	аналитический	0.1	–
1078	293803.13	2265908.11	аналитический	0.1	–
1079	293798.54	2265878.19	аналитический	0.1	–
1080	293796.67	2265878.48	аналитический	0.1	–
1081	293796.07	2265874.52	аналитический	0.1	–
1082	293799.92	2265873.93	аналитический	0.1	–
1083	293800.16	2265875.53	аналитический	0.1	–
1084	293802.14	2265875.22	аналитический	0.1	–
1085	293807.10	2265907.63	аналитический	0.1	–
1086	293810.48	2265938.58	аналитический	0.1	–
1087	293816.60	2265977.24	аналитический	0.1	–
1088	293821.31	2266009.23	аналитический	0.1	–
1089	293827.28	2266039.47	аналитический	0.1	–
1090	293834.50	2266038.31	аналитический	0.1	–
1091	293833.66	2266035.17	аналитический	0.1	–
1092	293828.08	2266008.78	аналитический	0.1	–
1093	293824.88	2265994.07	аналитический	0.1	–
1094	293822.87	2265963.45	аналитический	0.1	–
1095	293819.94	2265932.98	аналитический	0.1	–
1096	293815.11	2265901.78	аналитический	0.1	–
1097	293814.17	2265888.80	аналитический	0.1	–
1098	293808.61	2265856.18	аналитический	0.1	–
1099	293804.67	2265831.38	аналитический	0.1	–
1100	293803.64	2265825.72	аналитический	0.1	–
1101	293800.26	2265808.61	аналитический	0.1	–
1102	293779.64	2265818.25	аналитический	0.1	–
1103	293777.94	2265814.63	аналитический	0.1	–
1104	293799.49	2265804.55	аналитический	0.1	–
1105	293795.69	2265782.81	аналитический	0.1	–
1106	293788.49	2265754.51	аналитический	0.1	–
1107	293785.08	2265746.78	аналитический	0.1	–
1108	293773.09	2265711.87	аналитический	0.1	–
1109	293768.13	2265702.69	аналитический	0.1	–
1110	293760.92	2265691.91	аналитический	0.1	–
1111	293759.82	2265691.51	аналитический	0.1	–
1112	293756.96	2265691.86	аналитический	0.1	–
1113	293742.79	2265694.32	аналитический	0.1	–
1114	293726.61	2265698.83	аналитический	0.1	–
1115	293715.77	2265703.61	аналитический	0.1	–
1116	293706.87	2265694.12	аналитический	0.1	–
1117	293695.92	2265679.95	аналитический	0.1	–
1118	293686.12	2265662.44	аналитический	0.1	–
1119	293671.38	2265641.28	аналитический	0.1	–
1120	293660.16	2265620.88	аналитический	0.1	–
1121	293657.57	2265616.85	аналитический	0.1	–
1122	293642.80	2265597.95	аналитический	0.1	–
1123	293632.49	2265580.08	аналитический	0.1	–
1124	293625.01	2265564.68	аналитический	0.1	–
1125	293626.79	2265563.81	аналитический	0.1	–
1126	293626.06	2265562.50	аналитический	0.1	–
1127	293639.20	2265555.25	аналитический	0.1	–
1128	293641.14	2265558.75	аналитический	0.1	–
1129	293629.66	2265565.08	аналитический	0.1	–
1130	293636.06	2265578.27	аналитический	0.1	–
1131	293641.57	2265587.85	аналитический	0.1	–
1132	293648.77	2265583.65	аналитический	0.1	–
1133	293650.79	2265587.11	аналитический	0.1	–
1134	293643.57	2265591.31	аналитический	0.1	–
1135	293646.19	2265595.82	аналитический	0.1	–
1136	293660.88	2265614.61	аналитический	0.1	–
1137	293663.63	2265618.90	аналитический	0.1	–
1138	293667.66	2265626.21	аналитический	0.1	–
1139	293670.89	2265624.37	аналитический	0.1	–
1140	293672.87	2265627.85	аналитический	0.1	–
1141	293669.58	2265629.72	аналитический	0.1	–
1142	293674.83	2265639.26	аналитический	0.1	–
1143	293689.57	2265660.40	аналитический	0.1	–
1144	293691.23	2265663.38	аналитический	0.1	–
1145	293693.10	2265662.37	аналитический	0.1	–
1146	293695.00	2265665.89	аналитический	0.1	–
1147	293693.19	2265666.87	аналитический	0.1	–
1148	293699.34	2265677.86	аналитический	0.1	–
1149	293709.97	2265691.60	аналитический	0.1	–
1150	293716.75	2265698.81	аналитический	0.1	–
1151	293725.39	2265695.01	аналитический	0.1	–
1152	293742.01	2265690.40	аналитический	0.1	–
1153	293756.43	2265687.89	аналитический	0.1	–
1154	293760.30	2265687.43	аналитический	0.1	–
1155	293763.48	2265688.59	аналитический	0.1	–
1156	293765.31	2265691.23	аналитический	0.1	–
1157	293771.60	2265700.70	аналитический	0.1	–
1158	293776.82	2265710.41	аналитический	0.1	–
1159	293781.07	2265722.69	аналитический	0.1	–
1160	293781.32	2265722.60	аналитический	0.1	–
1161	293782.64	2265726.38	аналитический	0.1	–
1162	293782.37	2265726.47	аналитический	0.1	–
1163	293788.84	2265745.40	аналитический	0.1	–
1164	293792.33	2265753.36	аналитический	0.1	–
1165	293799.10	2265779.95	аналитический	0.1	–
1166	293799.85	2265779.76	аналитический	0.1	–
1167	293800.85	2265783.64	аналитический	0.1	–
1168	293799.94	2265783.87	аналитический	0.1	–
1169	293803.70	2265805.34	аналитический	0.1	–
1170	293804.72	2265810.54	аналитический	0.1	–
1171	293806.30	2265810.22	аналитический	0.1	–
1172	293807.10	2265814.14	аналитический	0.1	–
1173	293805.50	2265814.47	аналитический	0.1	–
1174	293807.58	2265824.99	аналитический	0.1	–
1175	293808.25	2265828.72	аналитический	0.1	–
1176	293809.10	2265828.57	аналитический	0.1	–
1177	293809.80	2265832.51	аналитический	0.1	–
1178	293808.93	2265832.67	аналитический	0.1	–
1179	293812.25	2265853.56	аналитический	0.1	–
1180	293813.06	2265853.42	аналитический	0.1	–
1181	293813.74	2265857.36	аналитический	0.1	–
1182	293812.90	2265857.51	аналитический	0.1	–
1183	293817.83	2265886.43	аналитический	0.1	–
1184	293818.05	2265886.41	аналитический	0.1	–
1185	293818.35	2265890.41	аналитический	0.1	–
1186	293818.30	2265890.41	аналитический	0.1	–
1187	293818.95	2265899.33	аналитический	0.1	–
1188	293819.00	2265899.32	аналитический	0.1	–
1189	293819.62	2265903.28	аналитический	0.1	–
1190	293819.39	2265903.31	аналитический	0.1	–
1191	293823.92	2265932.54	аналитический	0.1	–
1192	293826.87	2265963.16	аналитический	0.1	–
1193	293828.87	2265993.66	аналитический	0.1	–
1194	293831.57	2266005.98	аналитический	0.1	–
1195	293833.87	2266005.47	аналитический	0.1	–
1196	293834.73	2266009.39	аналитический	0.1	–
1197	293832.41	2266009.89	аналитический	0.1	–
1198	293837.57	2266034.29	аналитический	0.1	–
1199	293838.53	2266037.88	аналитический	0.1	–
1200	293839.55	2266037.85	аналитический	0.1	–
1201	293844.42	2266037.34	аналитический	0.1	–
1202	293852.41	2266035.90	аналитический	0.1	–
1203	293859.31	2266034.78	аналитический	0.1	–
1204	293862.57	2266033.93	аналитический	0.1	–
1205	293863.51	2266033.30	аналитический	0.1	–
1206	293864.41	2266032.28	аналитический	0.1	–
1207	293866.76	2266028.98	аналитический	0.1	–
1208	293869.48	2266025.78	аналитический	0.1	–
1209	293873.78	2266021.67	аналитический	0.1	–
1210	293876.71	2266019.68	аналитический	0.1	–
1211	293879.85	2266018.16	аналитический	0.1	–
1212	293892.58	2266013.69	аналитический	0.1	–
1213	293897.40	2266013.16	аналитический	0.1	–
1214	293902.09	2266013.12	аналитический	0.1	–
1215	293908.97	2266013.82	аналитический	0.1	–
1216	293921.65	2266015.45	аналитический	0.1	–
1217	293935.22	2266016.95	аналитический	0.1	–
1218	293949.63	2266018.22	аналитический	0.1	–
1219	293950.39	2266018.22	аналитический	0.1	–
1220	293950.92	2266018.11	аналитический	0.1	–
1221	293951.36	2266017.85	аналитический	0.1	–
1222	293955.21	2266013.64	аналитический	0.1	–
1223	293959.48	2266008.00	аналитический	0.1	–
1224	293959.92	2266007.21	аналитический	0.1	–
1225	293960.22	2266006.25	аналитический	0.1	–
1226	293960.50	2266004.44	аналитический	0.1	–
1227	293960.33	2266002.28	аналитический	0.1	–
1228	293960.22	2266000.09	аналитический	0.1	–
1229	293958.52	2265965.49	аналитический	0.1	–
1230	293958.00	2265965.52	аналитический	0.1	–
1231	293957.82	2265961.52	аналитический	0.1	–
1232	293960.35	2265961.40	аналитический	0.1	–
1233	293960.37	2265961.86	аналитический	0.1	–
1234	293968.88	2265961.00	аналитический	0.1	–
1235	293968.10	2265946.08	аналитический	0.1	–
1236	293967.82	2265923.95	аналитический	0.1	–
1237	293969.82	2265923.91	аналитический	0.1	–
1238	293969.80	2265922.37	аналитический	0.1	–
1239	293973.68	2265922.31	аналитический	0.1	–
1240	293973.74	2265926.31	аналитический	0.1	–
1241	293971.86	2265926.34	аналитический	0.1	–
1242	293972.10	2265945.99	аналитический	0.1	–
1243	293972.89	2265960.94	аналитический	0.1	–
1244	294006.97	2265963.59	аналитический	0.1	–
1245	294023.54	2265963.78	аналитический	0.1	–
1246	294024.71	2265950.37	аналитический	0.1	–
1247	294025.34	2265917.15	аналитический	0.1	–
1248	294026.27	2265900.91	аналитический	0.1	–
1249	294028.27	2265901.03	аналитический	0.1	–
1250	294028.34	2265899.85	аналитический	0.1	–
1251	294032.72	2265900.11	аналитический	0.1	–
1252	294032.48	2265904.11	аналитический	0.1	–
1253	294030.10	2265903.97	аналитический	0.1	–
1254	294029.34	2265917.34	аналитический	0.1	–
1255	294028.70	2265950.65	аналитический	0.1	–
1256	294028.08	2265957.81	аналитический	0.1	–
1257	294030.96	2265958.07	аналитический	0.1	–
1258	294030.60	2265962.05	аналитический	0.1	–
1259	294027.73	2265961.79	аналитический	0.1	–
1260	294027.37	2265965.94	аналитический	0.1	–
1261	294026.62	2265981.75	аналитический	0.1	–
1262	294047.18	2265982.21	аналитический	0.1	–
1263	294077.60	2265983.95	аналитический	0.1	–
1264	294079.71	2265984.03	аналитический	0.1	–
1265	294082.02	2265984.10	аналитический	0.1	–
1266	294083.46	2265984.15	аналитический	0.1	–
1267	294089.67	2265983.74	аналитический	0.1	–
1268	294091.74	2265960.81	аналитический	0.1	–
1269	294119.48	2265961.25	аналитический	0.1	–
1270	294120.53	2265954.44	аналитический	0.1	–
1271	294121.59	2265941.21	аналитический	0.1	–
1272	294170.15	2265939.73	аналитический	0.1	–
1273	294197.10	2265939.69	аналитический	0.1	–
1274	294205.31	2265939.61	аналитический	0.1	–
1275	294204.99	2265924.67	аналитический	0.1	–
1276	294205.25	2265920.12	аналитический	0.1	–
1277	294209.25	2265920.34	аналитический	0.1	–
1278	294208.99	2265924.82	аналитический	0.1	–
1279	294209.32	2265939.57	аналитический	0.1	–
1280	294210.67	2265939.56	аналитический	0.1	–
1281	294214.43	2265939.28	аналитический	0.1	–
1282	294217.76	2265938.36	аналитический	0.1	–
1283	294224.94	2265935.47	аналитический	0.1	–
1284	294230.23	2265934.39	аналитический	0.1	–
1285	294237.95	2265933.75	аналитический	0.1	–
1286	294258.41	2265933.56	аналитический	0.1	–
1287	294271.83	2265934.03	аналитический	0.1	–
1288	294279.78	2265934.55	аналитический	0.1	–

(Окончание на стр. С8)

Официальные материалы публикуются в полном соответствии с их электронными версиями. Стилистика и пунктуация оригинала сохранены.

(Окончание. Начало на стр. С5 – С7)

1289	294280.51	2265927.76	аналитический	0.1	–
1290	294284.49	2265928.18	аналитический	0.1	–
1291	294283.78	2265934.81	аналитический	0.1	–
1292	294289.64	2265935.19	аналитический	0.1	–
1293	294290.29	2265944.81	аналитический	0.1	–
1294	294298.72	2265944.92	аналитический	0.1	–
1295	294298.59	2265935.10	аналитический	0.1	–
1296	294298.07	2265923.74	аналитический	0.1	–
1297	294298.12	2265912.37	аналитический	0.1	–
1298	294298.51	2265898.35	аналитический	0.1	–
1299	294289.65	2265898.39	аналитический	0.1	–
1300	294289.41	2265890.37	аналитический	0.1	–
1301	294288.90	2265890.37	аналитический	0.1	–
1302	294288.90	2265886.37	аналитический	0.1	–
1303	294289.25	2265886.37	аналитический	0.1	–
1304	294288.75	2265875.38	аналитический	0.1	–
1305	294275.82	2265874.40	аналитический	0.1	–
1306	294266.50	2265873.77	аналитический	0.1	–
1307	294266.44	2265874.73	аналитический	0.1	–
1308	294262.44	2265874.45	аналитический	0.1	–
1309	294262.52	2265873.35	аналитический	0.1	–
1310	294243.89	2265870.58	аналитический	0.1	–
1311	294243.85	2265872.22	аналитический	0.1	–
1312	294239.85	2265872.12	аналитический	0.1	–
1313	294239.89	2265870.48	аналитический	0.1	–
1314	294220.27	2265870.00	аналитический	0.1	–
1315	294187.45	2265870.13	аналитический	0.1	–
1316	294187.48	2265876.10	аналитический	0.1	–
1317	294183.48	2265876.12	аналитический	0.1	–
1318	294183.45	2265870.15	аналитический	0.1	–
1319	294180.57	2265870.16	аналитический	0.1	–
1320	294172.94	2265872.67	аналитический	0.1	–
1321	294148.58	2265872.63	аналитический	0.1	–
1322	294148.52	2265874.24	аналитический	0.1	–
1323	294144.52	2265874.08	аналитический	0.1	–
1324	294144.58	2265872.60	аналитический	0.1	–
1325	294141.17	2265872.55	аналитический	0.1	–
1326	294136.29	2265872.97	аналитический	0.1	–
1327	294129.11	2265874.84	аналитический	0.1	–
1328	294125.40	2265876.74	аналитический	0.1	–
1329	294120.50	2265880.05	аналитический	0.1	–
1330	294114.32	2265883.58	аналитический	0.1	–
1331	294106.77	2265887.14	аналитический	0.1	–
1332	294099.35	2265887.13	аналитический	0.1	–
1333	294080.73	2265886.28	аналитический	0.1	–
1334	294038.99	2265884.93	аналитический	0.1	–
1335	294023.27	2265884.81	аналитический	0.1	–
1336	294016.31	2265884.58	аналитический	0.1	–
1337	294008.19	2265884.17	аналитический	0.1	–
1338	293990.42	2265883.40	аналитический	0.1	–
1339	293983.58	2265883.17	аналитический	0.1	–
1340	293927.85	2265880.79	аналитический	0.1	–
1341	293910.55	2265880.29	аналитический	0.1	–
1342	293910.60	2265878.29	аналитический	0.1	–
1343	293909.89	2265878.27	аналитический	0.1	–
1344	293909.94	2265876.34	аналитический	0.1	–
1345	293910.64	2265876.36	аналитический	0.1	–
1346	293910.65	2265876.29	аналитический	0.1	–
1347	293925.99	2265876.73	аналитический	0.1	–
1348	293925.99	2265876.60	аналитический	0.1	–
1349	293929.99	2265876.74	аналитический	0.1	–
1350	293929.99	2265876.87	аналитический	0.1	–
1351	293944.48	2265877.46	аналитический	0.1	–
1352	293944.51	2265876.68	аналитический	0.1	–
1353	293948.51	2265876.84	аналитический	0.1	–
1354	293948.48	2265877.63	аналитический	0.1	–
1355	293954.10	2265877.89	аналитический	0.1	–
1356	293954.14	2265877.11	аналитический	0.1	–
1357	293958.14	2265877.31	аналитический	0.1	–
1358	293958.10	2265878.07	аналитический	0.1	–
1359	293981.71	2265879.08	аналитический	0.1	–
1360	293981.74	2265877.84	аналитический	0.1	–
1361	293985.74	2265877.96	аналитический	0.1	–
1362	293985.71	2265879.24	аналитический	0.1	–
1363	293988.57	2265879.33	аналитический	0.1	–
1364	293988.61	2265878.23	аналитический	0.1	–
1365	293992.61	2265878.37	аналитический	0.1	–
1366	293992.57	2265879.49	аналитический	0.1	–
1367	294006.40	2265880.09	аналитический	0.1	–
1368	294006.44	2265879.31	аналитический	0.1	–
1369	294010.44	2265879.55	аналитический	0.1	–
1370	294010.40	2265880.27	аналитический	0.1	–
1371	294016.46	2265880.58	аналитический	0.1	–
1372	294023.33	2265880.81	аналитический	0.1	–
1373	294039.05	2265880.93	аналитический	0.1	–
1374	294067.86	2265881.83	аналитический	0.1	–
1375	294067.90	2265880.82	аналитический	0.1	–
1376	294071.90	2265880.96	аналитический	0.1	–
1377	294071.86	2265881.97	аналитический	0.1	–
1378	294080.88	2265882.28	аналитический	0.1	–
1379	294099.43	2265883.13	аналитический	0.1	–
1380	294102.77	2265883.16	аналитический	0.1	–
1381	294102.77	2265882.12	аналитический	0.1	–
1382	294106.77	2265882.12	аналитический	0.1	–
1383	294106.77	2265882.72	аналитический	0.1	–
1384	294112.41	2265880.06	аналитический	0.1	–
1385	294118.32	2265876.69	аналитический	0.1	–
1386	294123.26	2265873.35	аналитический	0.1	–
1387	294127.67	2265871.08	аналитический	0.1	–
1388	294135.45	2265869.05	аналитический	0.1	–
1389	294140.93	2265868.56	аналитический	0.1	–
1390	294146.68	2265868.63	аналитический	0.1	–
1391	294172.30	2265868.67	аналитический	0.1	–
1392	294179.91	2265866.16	аналитический	0.1	–
1393	294220.28	2265866.00	аналитический	0.1	–
1394	294244.31	2265866.59	аналитический	0.1	–
1395	294264.87	2265869.65	аналитический	0.1	–
1396	294276.09	2265870.40	аналитический	0.1	–
1397	294292.59	2265871.66	аналитический	0.1	–
1398	294293.35	2265888.28	аналитический	0.1	–
1399	294293.53	2265894.37	аналитический	0.1	–
1400	294300.45	2265894.34	аналитический	0.1	–
1401	294303.42	2265894.00	аналитический	0.1	–
1402	294308.56	2265894.06	аналитический	0.1	–
1403	294308.70	2265888.83	аналитический	0.1	–
1404	294312.70	2265888.93	аналитический	0.1	–
1405	294312.56	2265894.14	аналитический	0.1	–
1406	294348.05	2265894.96	аналитический	0.1	–
1407	294362.69	2265895.52	аналитический	0.1	–
1408	294362.81	2265888.87	аналитический	0.1	–
1409	294366.81	2265888.95	аналитический	0.1	–
1410	294366.69	2265895.67	аналитический	0.1	–
1411	294369.13	2265895.77	аналитический	0.1	–
1412	294400.81	2265895.50	аналитический	0.1	–
1413	294430.17	2265896.35	аналитический	0.1	–
1414	294452.09	2265897.59	аналитический	0.1	–
1	294452.27	2265890.67	аналитический	0.1	–

3. Сведения о характерных точках части (частей) границы объекта

Обозначение характерных точек части границы	Координаты, м		Метод определения координат характерной точки	Средняя квадратическая погрешность положения характерной точки (Mt), м	Описание закрепления точки на местности (при наличии)
	X	Y			
1	2	3	4	5	6
–	–	–	–	–	–

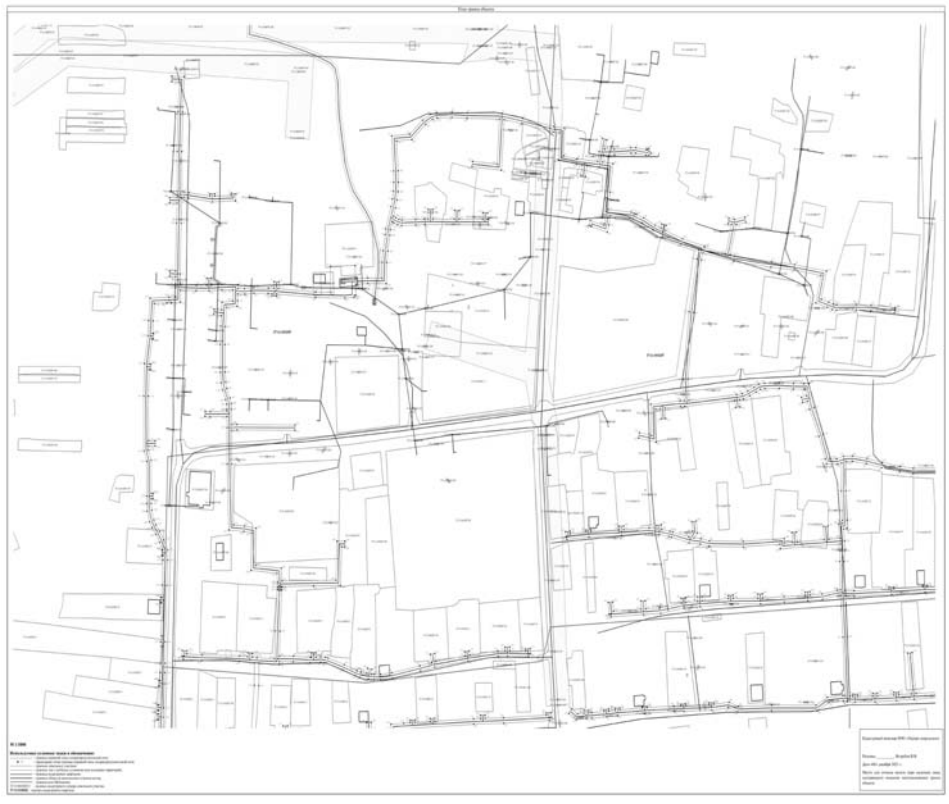

Официальные материалы публикуются в полном соответствии с их электронными версиями. Стилистика и пунктуация оригинала сохранены.

ДЕПАРТАМЕНТ УПРАВЛЕНИЯ ИМУЩЕСТВОМ ИВАНОВСКОЙ ОБЛАСТИ

Р А С П О Р Я Ж Е Н И Е

от 26.10.2022 № 281

г. Иваново

Об установлении зоны с особыми условиями использования территории

В соответствии со статьями 57.1, 106 Земельного кодекса Российской Федерации, статьей 28 Федерального закона от 31.03.1999 № 69-ФЗ "О газоснабжении в Российской Федерации", статьей 32 Федерального закона от 13.07.2015 № 218-ФЗ "О государственной регистрации недвижимости", Положением о Департаменте управления имуществом Ивановской области, утвержденным постановлением Правительства Ивановской области от 08.02.2013 № 31-п, на основании обращения АО "Газпром газораспределение Иваново", являющегося правообладателем объекта недвижимости с кадастровым номером 37:20:000000:1199, от 18.10.2022 № ДЩ-10-09/2370:

1. Установить зону с особыми условиями использования территории (охранную зону газораспределительной сети) в отношении объекта: "Сооружение трубопроводного транспорта "Технологическая сеть газопроводов для газоснабжения потребителей д. Змеево, д. Новая, д. Бильдюхино, с. Сергеево, д. Милюковка Шуйского муниципального района Ивановской области", кадастровый номер 37:20:000000:1199, местоположение: Российская Федерация, Ивановская область, Шуйский район, д. Змеево улицы: 1 Квартал, 2 Квартал, д. Новая, д. Бильдюхино, с. Сергеево, д. Милюковка (далее – Объект).

2. Границы зоны с особыми условиями использования территории устанавливаются на основании описания местоположения границ зоны с особыми условиями использования территории Объекта, выполненного кадастровым инженером Чувашовой О.В. (прилагается).

3. На земельные участки в границах зоны с особыми условиями использования территории наложить ограничения (обременения), предусмотренные пунктами 14, 15, 16 Правил охраны газораспределительных сетей, утвержденных постановлением Правительства Российской Федерации от 20.11.2000 № 878.

4. Зона с особыми условиями использования территории устанавливается на период эксплуатации Объекта.

5. Обязанность акционерного общества "Газпром газораспределение Иваново" (ИНН 3730006498; ОГРН 1023700530611; КПП 370201001; место нахождения юридического лица: 153020, Ивановская область, г. Иваново, ул. Окуловой, 59), по возмещению убытков лицам, указанным в статье 57.1 Земельного кодекса Российской Федерации, наступает со дня внесения сведений о зоне с особыми условиями использования территории Объекта в Единый государственный реестр недвижимости.

6. Отделу земельной политики управления земельно-имущественных отношений Департамента управления имуществом Ивановской области:

- направить настоящее распоряжение в Администрацию Остаповского сельского поселения Шуйского муниципального района Ивановской области в срок не позднее пяти рабочих дней с даты подписания настоящего распоряжения;
- обеспечить официальное опубликование в печатном средстве массовой информации "Ивановская газета" настоящего распоряжения в течение 10 дней с даты подписания настоящего распоряжения;
- направить настоящее распоряжение в Управление Федеральной службы государственной регистрации, кадастра и картографии по Ивановской области в срок не позднее пяти рабочих дней с даты подписания настоящего распоряжения.

7. Настоящее распоряжение вступает в силу с даты официального опубликования.

Начальник Департамента управления имуществом Ивановской области **С.Ю. Рощин**

Приложение к распоряжению Департамента
от 26.10.2022 № 281

ОПИСАНИЕ МЕСТОПОЛОЖЕНИЯ ГРАНИЦ

Охранная зона объекта газоснабжения: "Сооружение трубопроводного транспорта:"Технологическая сеть газопроводов для газоснабжения потребителей д. Змеево, д. Новая, д. Бильдюхино, с. Сергеево, д. Милюковка Шуйского муниципального района Ивановской области""

(наименование объекта, местоположение границ которого описано (далее - объект))

Раздел 1

Сведения об объекте

№ п/п	Характеристики объекта	Описание характеристик
1	2	3
1.	Местоположение объекта	Ивановская область, район Шуйский
2.	Площадь объекта +/- величина погрешности определения площади (Р +/- Дельта Р)	2291 +/- 17 м²
3.	Иные характеристики объекта	Ограничения установлены Постановлением Правительства РФ от 20 ноября 2000 г. №878 "Об утверждении Правил охраны газораспределительных сетей" с изменениями и дополнениями от 22 декабря 2011 г., 17 мая 2016 г.

Раздел 2

Сведения о местоположении границ объекта

1. Система координат МСК-37, зона 2

2. Сведения о характерных точках границ объекта

Обозначение характерных точек границ	Координаты, м		Метод определения координат характерной точки	Средняя квадратическая погрешность положения характерной точки (Mt), м	Описание обозначения точки на местности (при наличии)
	X	Y			
1	2	3	4	5	6
1	286370.02	2238912.36	Метод спутниковых геодезических измерений (определений)	0.10	-
2	286373.89	2238913.39	Метод спутниковых геодезических измерений (определений)	0.10	-
3	286373.76	2238913.88	Метод спутниковых геодезических измерений (определений)	0.10	-
4	286374.24	2238914.01	Метод спутниковых геодезических измерений (определений)	0.10	-
5	286369.23	2238932.87	Метод спутниковых геодезических измерений (определений)	0.10	-
6	286365.20	2238950.63	Метод спутниковых геодезических измерений (определений)	0.10	-
7	286332.26	2238947.97	Метод спутниковых геодезических измерений (определений)	0.10	-
8	286296.64	2238956.56	Метод спутниковых геодезических измерений (определений)	0.10	-
9	286295.47	2238951.70	Метод спутниковых геодезических измерений (определений)	0.10	-
10	286331.86	2238942.93	Метод спутниковых геодезических измерений (определений)	0.10	-
11	286361.28	2238945.30	Метод спутниковых геодезических измерений (определений)	0.10	-
12	286364.37	2238931.67	Метод спутниковых геодезических измерений (определений)	0.10	-
13	286369.41	2238912.72	Метод спутниковых геодезических измерений (определений)	0.10	-
14	286369.89	2238912.85	Метод спутниковых геодезических измерений (определений)	0.10	-
1	286370.02	2238912.36	Метод спутниковых геодезических измерений (определений)	0.10	-
15	286174.41	2238817.22	Метод спутниковых геодезических измерений (определений)	0.10	-
16	286178.09	2238818.79	Метод спутниковых геодезических измерений (определений)	0.10	-
17	286177.89	2238819.25	Метод спутниковых геодезических измерений (определений)	0.10	-
18	286178.35	2238819.45	Метод спутниковых геодезических измерений (определений)	0.10	-
19	286178.22	2238819.75	Метод спутниковых геодезических измерений (определений)	0.10	-
20	286172.19	2238837.14	Метод спутниковых геодезических измерений (определений)	0.10	-
21	286165.58	2238857.17	Метод спутниковых геодезических измерений (определений)	0.10	-
22	286155.09	2238885.81	Метод спутниковых геодезических измерений (определений)	0.10	-
23	286151.73	2238897.03	Метод спутниковых геодезических измерений (определений)	0.10	-
24	286154.61	2238902.96	Метод спутниковых геодезических измерений (определений)	0.10	-
25	286155.30	2238904.41	Метод спутниковых геодезических измерений (определений)	0.10	-
26	286150.79	2238906.56	Метод спутниковых геодезических измерений (определений)	0.10	-
27	286150.11	2238905.13	Метод спутниковых геодезических измерений (определений)	0.10	-
28	286146.38	2238897.46	Метод спутниковых геодезических измерений (определений)	0.10	-
29	286150.34	2238884.23	Метод спутниковых геодезических измерений (определений)	0.10	-
30	286160.86	2238855.53	Метод спутниковых геодезических измерений (определений)	0.10	-
31	286167.46	2238835.54	Метод спутниковых геодезических измерений (определений)	0.10	-
32	286173.55	2238817.95	Метод спутниковых геодезических измерений (определений)	0.10	-
33	286173.75	2238817.49	Метод спутниковых геодезических измерений (определений)	0.10	-
34	286174.21	2238817.68	Метод спутниковых геодезических измерений (определений)	0.10	-
15	286174.41	2238817.22	Метод спутниковых геодезических измерений (определений)	0.10	-
35	286001.03	2239181.06	Метод спутниковых геодезических измерений (определений)	0.10	-
36	285999.65	2239185.86	Метод спутниковых геодезических измерений (определений)	0.10	-
37	285992.60	2239183.84	Метод спутниковых геодезических измерений (определений)	0.10	-
38	285993.98	2239179.04	Метод спутниковых геодезических измерений (определений)	0.10	-
35	286001.03	2239181.06	Метод спутниковых геодезических измерений (определений)	0.10	-
39	285967.12	2238962.53	Метод спутниковых геодезических измерений (определений)	0.10	-
40	285965.54	2238967.28	Метод спутниковых геодезических измерений (определений)	0.10	-
41	285951.11	2238962.47	Метод спутниковых геодезических измерений (определений)	0.10	-
42	285952.69	2238957.73	Метод спутниковых геодезических измерений (определений)	0.10	-
39	285967.12	2238962.53	Метод спутниковых геодезических измерений (определений)	0.10	-
43	285731.96	2239147.26	Метод спутниковых геодезических измерений (определений)	0.10	-
44	285728.15	2239150.50	Метод спутниковых геодезических измерений (определений)	0.10	-
45	285726.22	2239148.23	Метод спутниковых геодезических измерений (определений)	0.10	-
46	285730.03	2239144.99	Метод спутниковых геодезических измерений (определений)	0.10	-
43	285731.96	2239147.26	Метод спутниковых геодезических измерений (определений)	0.10	-
47	283998.96	2240555.43	Метод спутниковых геодезических измерений (определений)	0.10	-
48	283997.27	2240560.13	Метод спутниковых геодезических измерений (определений)	0.10	-
49	283993.37	2240558.73	Метод спутниковых геодезических измерений (определений)	0.10	-
50	283995.07	2240554.03	Метод спутниковых геодезических измерений (определений)	0.10	-
47	283998.96	2240555.43	Метод спутниковых геодезических измерений (определений)	0.10	-
51	283758.67	2240824.92	Метод спутниковых геодезических измерений (определений)	0.10	-
52	283756.73	2240829.53	Метод спутниковых геодезических измерений (определений)	0.10	-
53	283744.36	2240824.33	Метод спутниковых геодезических измерений (определений)	0.10	-
54	283746.30	2240819.72	Метод спутниковых геодезических измерений (определений)	0.10	-
51	283758.67	2240824.92	Метод спутниковых геодезических измерений (определений)	0.10	-
55	282675.67	2246222.71	Метод спутниковых геодезических измерений (определений)	0.10	-
56	282675.43	2246227.70	Метод спутниковых геодезических измерений (определений)	0.10	-
57	282673.93	2246227.63	Метод спутниковых геодезических измерений (определений)	0.10	-
58	282673.95	2246227.13	Метод спутниковых геодезических измерений (определений)	0.10	-
59	282673.19	2246227.09	Метод спутниковых геодезических измерений (определений)	0.10	-
60	282650.09	2246227.28	Метод спутниковых геодезических измерений (определений)	0.10	-
61	282650.06	2246223.28	Метод спутниковых геодезических измерений (определений)	0.10	-
62	282673.27	2246223.09	Метод спутниковых геодезических измерений (определений)	0.10	-
63	282674.15	2246223.13	Метод спутниковых геодезических измерений (определений)	0.10	-
64	282674.17	2246222.63	Метод спутниковых геодезических измерений (определений)	0.10	-
55	282675.67	2246222.71	Метод спутниковых геодезических измерений (определений)	0.10	-
65	279403.86	2241700.38	Метод спутниковых геодезических измерений (определений)	0.10	-
66	279406.62	2241704.75	Метод спутниковых геодезических измерений (определений)	0.10	-
67	279402.39	2241707.42	Метод спутниковых геодезических измерений (определений)	0.10	-
68	279402.10	2241706.95	Метод спутниковых геодезических измерений (определений)	0.10	-
69	279392.11	2241712.20	Метод спутниковых геодезических измерений (определений)	0.10	-
70	279389.78	2241707.77	Метод спутниковых геодезических измерений (определений)	0.10	-
65	279403.86	2241700.38	Метод спутниковых геодезических измерений (определений)	0.10	-
71	279252.94	2241787.70	Метод спутниковых геодезических измерений (определений)	0.10	-
72	279257.79	2241794.94	Метод спутниковых геодезических измерений (определений)	0.10	-
73	279253.63	2241797.72	Метод спутниковых геодезических измерений (определений)	0.10	-
74	279248.78	2241790.49	Метод спутниковых геодезических измерений (определений)	0.10	-
71	279252.94	2241787.70	Метод спутниковых геодезических измерений (определений)	0.10	-
75	278938.58	2242023.49	Метод спутниковых геодезических измерений (определений)	0.10	-
76	278934.49	2242026.37	Метод спутниковых геодезических измерений (определений)	0.10	-
77	278916.53	2242000.84	Метод спутниковых геодезических измерений (определений)	0.10	-
78	278920.62	2241997.96	Метод спутниковых геодезических измерений (определений)	0.10	-
75	278938.58	2242023.49	Метод спутниковых геодезических измерений (определений)	0.10	-

(Продолжение на стр. С10)

(Продолжение. Начало на стр. С9)

2. Сведения о характерных точках границ объекта

Обозначение характерных точек границ	Координаты, м		Метод определения координат характерной точки	Средняя квадратическая погрешность положения характерной точки (Mt), м	Описание обозначения точки на местности (при наличии)
	X	Y			
1	2	3	4	5	6
79	278805.07	2241801.27	Метод спутниковых геодезических измерений (определений)	0.10	-
80	278803.35	2241805.96	Метод спутниковых геодезических измерений (определений)	0.10	-
81	278797.82	2241803.94	Метод спутниковых геодезических измерений (определений)	0.10	-
82	278785.91	2241806.76	Метод спутниковых геодезических измерений (определений)	0.10	-
83	278774.95	2241802.85	Метод спутниковых геодезических измерений (определений)	0.10	-
84	278767.29	2241804.31	Метод спутниковых геодезических измерений (определений)	0.10	-
85	278745.36	2241806.55	Метод спутниковых геодезических измерений (определений)	0.10	-
86	278675.63	2241815.62	Метод спутниковых геодезических измерений (определений)	0.10	-
87	278673.03	2241801.49	Метод спутниковых геодезических измерений (определений)	0.10	-
88	278677.95	2241800.58	Метод спутниковых геодезических измерений (определений)	0.10	-
89	278679.69	2241810.05	Метод спутниковых геодезических измерений (определений)	0.10	-
90	278744.79	2241801.58	Метод спутниковых геодезических измерений (определений)	0.10	-
91	278766.57	2241799.36	Метод спутниковых геодезических измерений (определений)	0.10	-

2. Сведения о характерных точках границ объекта

Обозначение характерных точек границ	Координаты, м		Метод определения координат характерной точки	Средняя квадратическая погрешность положения характерной точки (Mt), м	Описание обозначения точки на местности (при наличии)
	X	Y			
1	2	3	4	5	6
92	278775.35	2241797.68	Метод спутниковых геодезических измерений (определений)	0.10	-
93	278786.20	2241801.56	Метод спутниковых геодезических измерений (определений)	0.10	-
94	278798.13	2241798.72	Метод спутниковых геодезических измерений (определений)	0.10	-
79	278805.07	2241801.27	Метод спутниковых геодезических измерений (определений)	0.10	-

3. Сведения о характерных точках части (частей) границы объекта

Обозначение характерных точек части границы	Координаты, м		Метод определения координат характерной точки	Средняя квадратическая погрешность положения характерной точки (Mt), м	Описание обозначения точки на местности (при наличии)
	X	Y			
1	2	3	4	5	6
-	-	-	-	-	-

Раздел 3

Сведения о местоположении измененных (уточненных) границ объекта

1. Система координат -

2. Сведения о характерных точках границ объекта

Обозначение характерных точек границ	Существующие координаты, м		Измененные (уточненные) координаты, м		Метод определения координат характерной точки	Средняя квадратическая погрешность положения характерной точки (Mt), м	Описание обозначения точки на местности (при наличии)
	X	Y	X	Y			
1	2	3	4	5	6	7	8
-	-	-	-	-	-	-	

3. Сведения о характерных точках части (частей) границы объекта

Обозначение характерных точек части границы	Существующие координаты, м		Измененные (уточненные) координаты, м		Метод определения координат характерной точки	Средняя квадратическая погрешность положения характерной точки (Mt), м	Описание обозначения точки на местности (при наличии)
	X	Y	X	Y			
1	2	3	4	5	6	7	8
-	-	-	-	-	-	-	

Раздел 4

План границ объекта

Лист 1

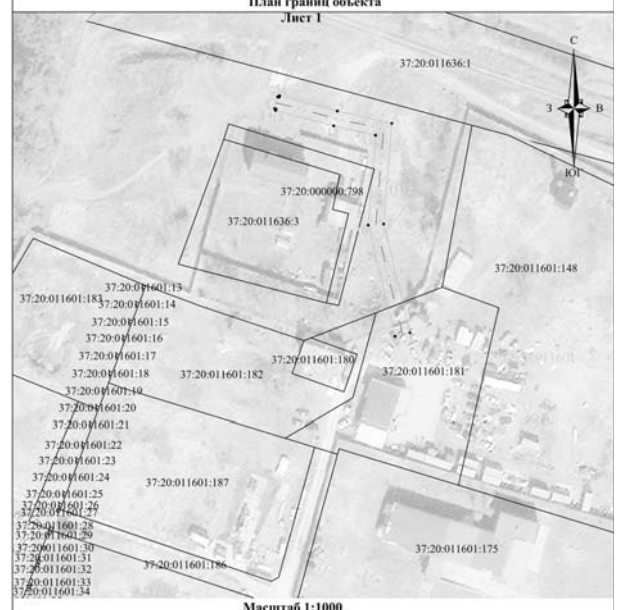

Масштаб 1:1000

Используемые условные знаки и обозначения:

- граница зоны с особыми условиями использования территории;
- обозначение характерных точек границы зоны;
- обозначение контура зоны с особыми условиями использования территории;
- границы и номер кадастрового квартала;
- граница и номер земельных участков в соответствии со сведениями ЕГРН;
- подземный газопровод;
- надземный газопровод;

Подпись _____ Дата "27" апреля 2022 г.

Место для оттиска печати (при наличии) лица, составившего описание местоположения границ объекта

Раздел 4

План границ объекта

Лист 2

Масштаб 1:1000

Используемые условные знаки и обозначения:

- граница зоны с особыми условиями использования территории;
- обозначение характерных точек границы зоны;
- обозначение контура зоны с особыми условиями использования территории;
- границы и номер кадастрового квартала;
- граница и номер земельных участков в соответствии со сведениями ЕГРН;
- подземный газопровод;
- надземный газопровод;

Подпись _____ Дата "27" апреля 2022 г.

Место для оттиска печати (при наличии) лица, составившего описание местоположения границ объекта

Раздел 4

План границ объекта

Лист 3

Масштаб 1:1000

Используемые условные знаки и обозначения:

- граница зоны с особыми условиями использования территории;
- обозначение характерных точек границы зоны;
- обозначение контура зоны с особыми условиями использования территории;
- границы и номер кадастрового квартала;
- граница и номер земельных участков в соответствии со сведениями ЕГРН;
- граница и номер объектов капитального строительства в соответствии со сведениями ЕГРН;
- подземный газопровод;
- надземный газопровод;

Подпись _____ Дата "27" апреля 2022 г.

Место для оттиска печати (при наличии) лица, составившего описание местоположения границ объекта

Раздел 4

План границ объекта

Лист 4

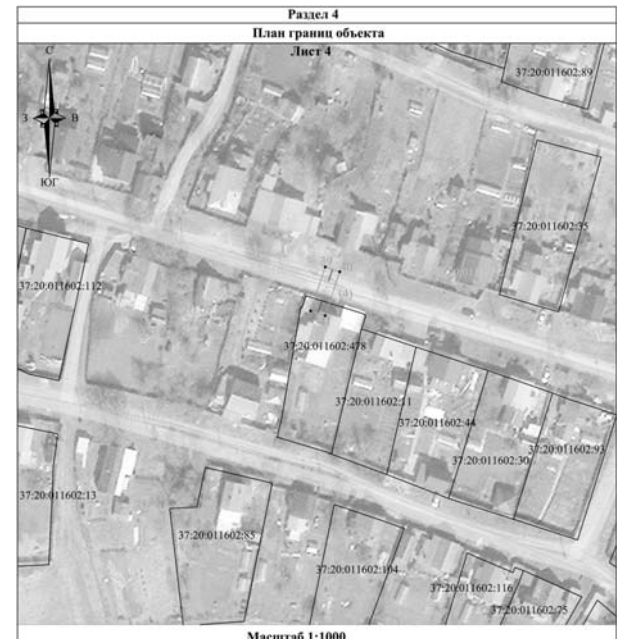

Масштаб 1:1000

Используемые условные знаки и обозначения:

- граница зоны с особыми условиями использования территории;
- обозначение характерных точек границы зоны;
- обозначение контура зоны с особыми условиями использования территории;
- границы и номер кадастрового квартала;
- граница и номер земельных участков в соответствии со сведениями ЕГРН;
- граница и номер объектов капитального строительства в соответствии со сведениями ЕГРН;
- подземный газопровод;
- надземный газопровод;

Подпись _____ Дата "27" апреля 2022 г.

Место для оттиска печати (при наличии) лица, составившего описание местоположения границ объекта

Раздел 4

План границ объекта

Лист 5

Масштаб 1:1000

Используемые условные знаки и обозначения:

- граница зоны с особыми условиями использования территории;
- обозначение характерных точек границы зоны;
- обозначение контура зоны с особыми условиями использования территории;
- границы и номер кадастрового квартала;
- граница и номер земельных участков в соответствии со сведениями ЕГРН;
- граница и номер объектов капитального строительства в соответствии со сведениями ЕГРН;
- подземный газопровод;
- надземный газопровод;

Подпись _____ Дата "27" апреля 2022 г.

Место для оттиска печати (при наличии) лица, составившего описание местоположения границ объекта

Раздел 4

План границ объекта

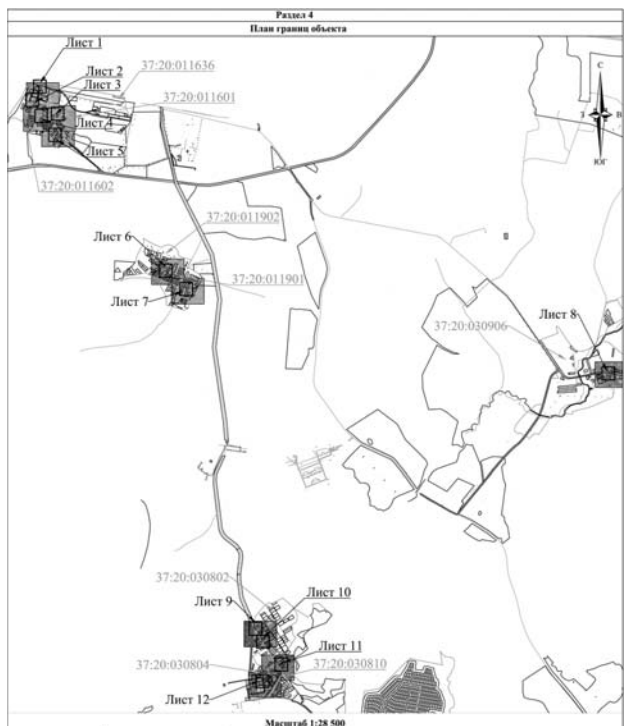

Масштаб 1:28 500

Используемые условные знаки и обозначения:

- граница зоны с особыми условиями использования территории;
- обозначение характерных точек границы зоны;
- обозначение контура зоны с особыми условиями использования территории;
- границы и номер кадастрового квартала;
- граница и номер земельных участков в соответствии со сведениями ЕГРН;
- граница и номер объектов капитального строительства в соответствии со сведениями ЕГРН;
- подземный газопровод;
- надземный газопровод;

Подпись _____ Дата "27" апреля 2022 г.

Место для оттиска печати (при наличии) лица, составившего описание местоположения границ объекта

Раздел 4

План границ объекта

Лист 6

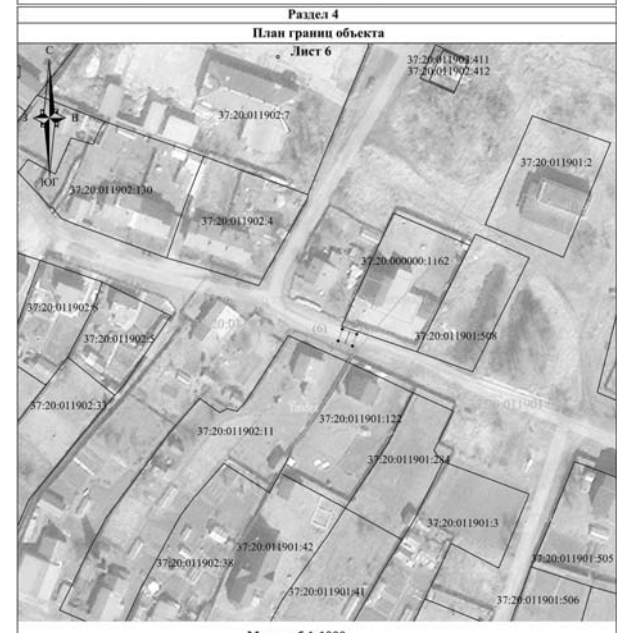

Масштаб 1:1000

Используемые условные знаки и обозначения:

- граница зоны с особыми условиями использования территории;
- обозначение характерных точек границы зоны;
- обозначение контура зоны с особыми условиями использования территории;
- границы и номер кадастрового квартала;
- граница и номер земельных участков в соответствии со сведениями ЕГРН;
- граница и номер объектов капитального строительства в соответствии со сведениями ЕГРН;
- подземный газопровод;
- надземный газопровод;

Подпись _____ Дата "27" апреля 2022 г.

Место для оттиска печати (при наличии) лица, составившего описание местоположения границ объекта

(Продолжение на стр. С11)

(Продолжение. Начало на стр. С9, С10)

Раздел 4

План границ объекта

Лист 7

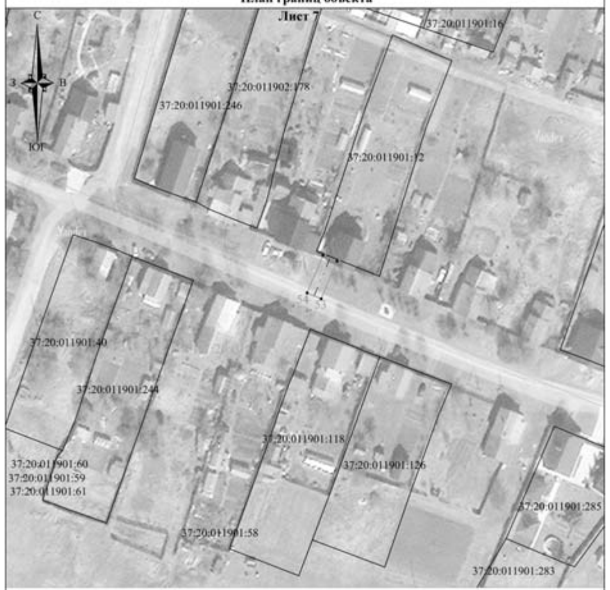

Масштаб 1:1000

Используемые условные знаки и обозначения:

	- граница зоны с особыми условиями использования территории;
•51 (7)	- обозначение характерных точек границы зоны;
	- обозначение контура зоны с особыми условиями использования территории;
37:20:011901	- границы и номер кадастрового квартала;
37:20:011901:118	- граница и номер земельных участков в соответствии со сведениями ЕГРН;
37:20:000000:735	- граница и номер объектов капитального строительства в соответствии со сведениями ЕГРН;
	- подземный газопровод;
	- надземный газопровод;

Подпись ____________ Дата "27" апреля 2022 г.

Место для оттиска печати (при наличии) лица, составившего описание местоположения границ объекта

Раздел 4

План границ объекта

Лист 8

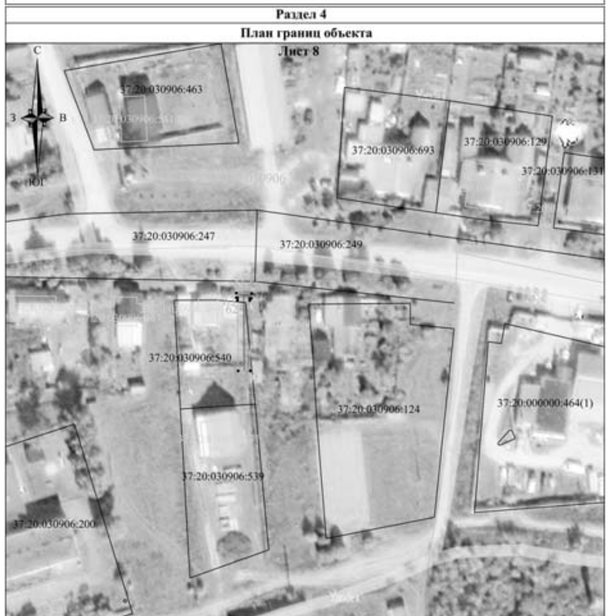

Масштаб 1:1000

Используемые условные знаки и обозначения:

	- граница зоны с особыми условиями использования территории;
•57 (8)	- обозначение характерных точек границы зоны;
	- обозначение контура зоны с особыми условиями использования территории;
37:20:030906	- границы и номер кадастрового квартала;
37:20:030906:124	- граница и номер земельных участков в соответствии со сведениями ЕГРН;
37:20:030906:470	- граница и номер объектов капитального строительства в соответствии со сведениями ЕГРН;
	- подземный газопровод;
	- надземный газопровод;

Подпись ____________ Дата "27" апреля 2022 г.

Место для оттиска печати (при наличии) лица, составившего описание местоположения границ объекта

Раздел 4

План границ объекта

Лист 9

Масштаб 1:1000

Используемые условные знаки и обозначения:

	- граница зоны с особыми условиями использования территории;
•67 (9)	- обозначение характерных точек границы зоны;
	- обозначение контура зоны с особыми условиями использования территории;
37:20:030802	- границы и номер кадастрового квартала;
37:20:030802:3	- граница и номер земельных участков в соответствии со сведениями ЕГРН;
37:20:030802:250	- граница и номер объектов капитального строительства в соответствии со сведениями ЕГРН;
	- подземный газопровод;
	- надземный газопровод;

Подпись ____________ Дата "27" апреля 2022 г.

Место для оттиска печати (при наличии) лица, составившего описание местоположения границ объекта

Раздел 4

План границ объекта

Лист 10

Масштаб 1:1000

Используемые условные знаки и обозначения:

	- граница зоны с особыми условиями использования территории;
•73 (10)	- обозначение характерных точек границы зоны;
	- обозначение контура зоны с особыми условиями использования территории;
37:20:030802	- границы и номер кадастрового квартала;
37:20:030802:184	- граница и номер земельных участков в соответствии со сведениями ЕГРН;
37:20:030802:250	- граница и номер объектов капитального строительства в соответствии со сведениями ЕГРН;
	- подземный газопровод;
	- надземный газопровод;

Подпись ____________ Дата "27" апреля 2022 г.

Место для оттиска печати (при наличии) лица, составившего описание местоположения границ объекта

Раздел 4

План границ объекта

Лист 11

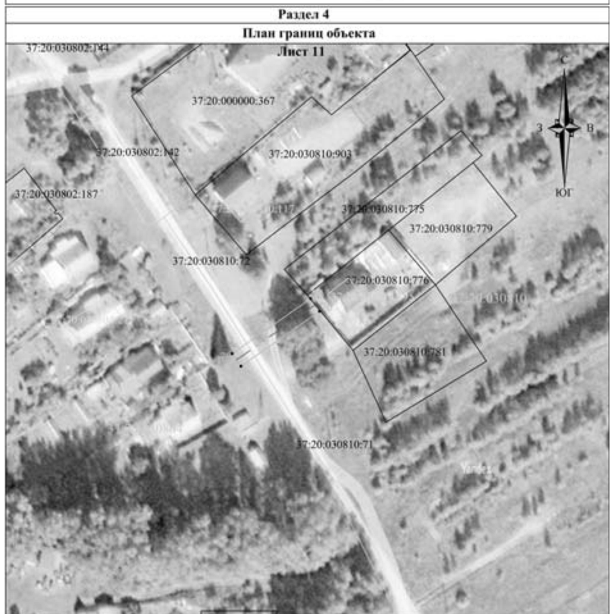

Масштаб 1:1000

Используемые условные знаки и обозначения:

	- граница зоны с особыми условиями использования территории;
•77 (11)	- обозначение характерных точек границы зоны;
	- обозначение контура зоны с особыми условиями использования территории;
37:20:030810	- границы и номер кадастрового квартала;
37:20:030810:781	- граница и номер земельных участков в соответствии со сведениями ЕГРН;
37:20:030810:895	- граница и номер объектов капитального строительства в соответствии со сведениями ЕГРН;
	- подземный газопровод;
	- надземный газопровод;

Подпись ____________ Дата "27" апреля 2022 г.

Место для оттиска печати (при наличии) лица, составившего описание местоположения границ объекта

Раздел 4

План границ объекта

Лист 12

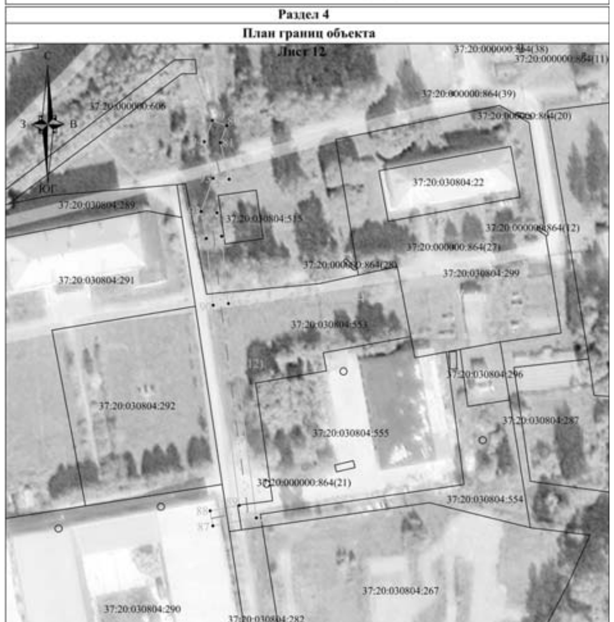

Масштаб 1:1000

Используемые условные знаки и обозначения:

	- граница зоны с особыми условиями использования территории;
•81 (12)	- обозначение характерных точек границы зоны;
	- обозначение контура зоны с особыми условиями использования территории;
37:20:030804	- границы и номер кадастрового квартала;
37:20:030804:555	- граница и номер земельных участков в соответствии со сведениями ЕГРН;
	- подземный газопровод;
	- надземный газопровод;

Подпись ____________ Дата "27" апреля 2022 г.

Место для оттиска печати (при наличии) лица, составившего описание местоположения границ объекта

Управление Федеральной службы государственной регистрации, кадастра и картографии по Ивановской области

полное наименование органа регистрации прав

Выписка из Единого государственного реестра недвижимости об основных характеристиках и зарегистрированных правах на объект недвижимости

Сведения об основных характеристиках объекта недвижимости

В Единый государственный реестр недвижимости внесены следующие сведения:

Раздел 1 Лист 1

Сооружение			
вид объекта недвижимости			
Лист № 1 раздела 1	Всего листов раздела 1: 2	Всего разделов: 3	Всего листов выписки: 5
07.04.2022г.			
Кадастровый номер:	37:20:000000:1199		

Номер кадастрового квартала:	37:20:000000
Дата присвоения кадастрового номера:	07.04.2022
Ранее присвоенный государственный учетный номер:	данные отсутствуют
Местоположение:	Российская Федерация, Ивановская область, Шуйский район, д. Зиново улицы: 1 Квартал, 2 Квартал, д. Новая, д. Бильдюкино, с. Сергеево, д. Милюковка
Основная характеристика (для сооружения):	тип: протяженность; значение: 535; единица измерения: в метрах
Назначение:	7.7. Сооружения трубопроводного транспорта
Наименование:	"Сооружение трубопроводного транспорта."Технологическая сеть газопроводов для газоснабжения потребителей д. Зиново, д. Новая, д. Бильдюкино, с. Сергеево, д. Милюковка Шуйского муниципального района Ивановской области"
Количество этажей, в том числе подземных этажей:	данные отсутствуют
Год ввода в эксплуатацию по завершении строительства:	данные отсутствуют
Год завершения строительства:	2018
Кадастровая стоимость, руб.:	не определена
Кадастровые номера иных объектов недвижимости, в пределах которых расположен объект недвижимости:	37:20:011601:181, 37:20:011602:478, 37:20:030906:540, 37:20:030804:290, 37:20:030804:553, 37:20:030804:555
Кадастровые номера помещений, машино-мест, расположенных в здании или сооружении:	данные отсутствуют
Виды разрешенного использования:	данные отсутствуют
Статус записи об объекте недвижимости:	Сведения об объекте недвижимости имеют статус "актуальные"
Особые отметки:	Сведения, необходимые для заполнения раздела: 5 - План расположения помещения, машино-места на этаже (плане этажа), отсутствуют.

ВЕДУЩИЙ СПЕЦИАЛИСТ – ЭКСПЕРТ		ШУМАНСКАЯ Е. А.
полное наименование должности	подпись	инициалы, фамилия

М.П.

Лист 2

Сооружение			
вид объекта недвижимости			
Лист № 2 раздела 1	Всего листов раздела 1: 2	Всего разделов: 3	Всего листов выписки: 5
07.04.2022г.			
Кадастровый номер:	37:20:000000:1199		
Получатель выписки:	Солнышкина Татьяна Александровна (представитель правообладателя), Правообладатель: от имени заявителя АО "Газпром газораспределение Иваново", 3730006498		

ВЕДУЩИЙ СПЕЦИАЛИСТ – ЭКСПЕРТ		ШУМАНСКАЯ Е. А.
полное наименование должности	подпись	инициалы, фамилия

М.П.

Раздел 2 Лист 3

Выписка из Единого государственного реестра недвижимости об основных характеристиках и зарегистрированных правах на объект недвижимости

Сведения о зарегистрированных правах

Сооружение			
вид объекта недвижимости			
Лист № 1 раздела 2	Всего листов раздела 2: 2	Всего разделов: 3	Всего листов выписки: 5
07.04.2022г.			
Кадастровый номер:	37:20:000000:1199		

1	Правообладатель (правообладатели):	1.1	Акционерное общество "Газпром газораспределение Иваново", ИНН: 3730006498, ОГРН: 1023700530611
2	Вид, номер, дата и время государственной регистрации права:	2.1	Собственность 37:20:000000:1199-37/045/2022-1 07.04.2022 15:29:17
3	Документы-основания	3.1	Приказ "Об объединении объектов газового хозяйства", № 99, выдан 24.03.2022, Генеральным директором АО "Газпром газораспределение Иваново" Технический план здания, сооружения, помещения либо объекта незавершённого строительства, № б/н, выдан 25.03.2022, Чувашова Ольга Валерьевна Акт приемки законченного строительством объекта газораспределительной системы, выдан 15.07.2016 Акт приемки законченного строительством объекта газораспределительной системы, выдан 11.11.2016 Акт приемки законченного строительством объекта газораспределительной системы, выдан 26.12.2016 Акт приемки законченного строительством объекта газораспределительной системы, выдан 30.12.2016 Акт приемки законченного строительством объекта газораспределительной системы, выдан 31.07.2017 Акт ввода в эксплуатацию, выдан 27.11.2017 Акт приемки законченного строительством объекта газораспределительной системы, выдан 30.11.2017 Акт приемки законченного строительством объекта газораспределительной системы, выдан 15.06.2018 Акт приемки законченного строительством объекта газораспределительной системы, выдан 26.09.2018 Акт приемки законченного строительством объекта газораспределительной системы, выдан 17.10.2018 Акт приемки законченного строительством объекта газораспределительной системы, выдан 03.12.2018 Акт приемки законченного строительством объекта газораспределительной системы, выдан 05.12.2018
4	Ограничение прав и обременение объекта недвижимости:		не зарегистрировано

ВЕДУЩИЙ СПЕЦИАЛИСТ – ЭКСПЕРТ		ШУМАНСКАЯ Е. А.
полное наименование должности	подпись	инициалы, фамилия

М.П.

Лист 4

Сооружение			
вид объекта недвижимости			
Лист № 2 раздела 2	Всего листов раздела 2: 2	Всего разделов: 3	Всего листов выписки: 5
07.04.2022г.			
Кадастровый номер:	37:20:000000:1199		

5	Заявленные в судебном порядке права требования:	данные отсутствуют
6	Сведения о возражении в отношении зарегистрированного права:	данные отсутствуют
7	Сведения о наличии решения об изъятии объекта недвижимости для государственных и муниципальных нужд:	данные отсутствуют
8	Сведения о невозможности государственной регистрации без личного участия правообладателя или его законного представителя:	данные отсутствуют
9	Правопритязания и сведения о наличии поступивших, но не рассмотренных заявлений о проведении государственной регистрации права (перехода, прекращения права), ограничения права или обременения объекта недвижимости, сделки в отношении объекта недвижимости:	отсутствуют

ВЕДУЩИЙ СПЕЦИАЛИСТ – ЭКСПЕРТ		ШУМАНСКАЯ Е. А.
полное наименование должности	подпись	инициалы, фамилия

М.П.

Раздел 4 Лист 5

Выписка из Единого государственного реестра недвижимости об основных характеристиках и зарегистрированных правах на объект недвижимости

Описание местоположения объекта недвижимости

Сооружение			
вид объекта недвижимости			
Лист № 1 раздела 4	Всего листов раздела 4: 1	Всего разделов: 3	Всего листов выписки: 5
07.04.2022г.			
Кадастровый номер:	37:20:000000:1199		

Схема расположения объекта недвижимости (части объекта недвижимости) на земельном участке(ах)

Масштаб 1:60000	Условные обозначения:

ВЕДУЩИЙ СПЕЦИАЛИСТ – ЭКСПЕРТ		ШУМАНСКАЯ Е. А.
полное наименование должности	подпись	инициалы, фамилия

М.П.

(Продолжение на стр. С12)

(Продолжение. Начало на стр. С9 – С11)

№ п/п	X	Y
1	286371,95	238912,88
2	286371,82	238913,36
3	286366,80	238932,27
4	286363,24	238947,97
5	286332,06	238945,45
6	286296,05	238954,13

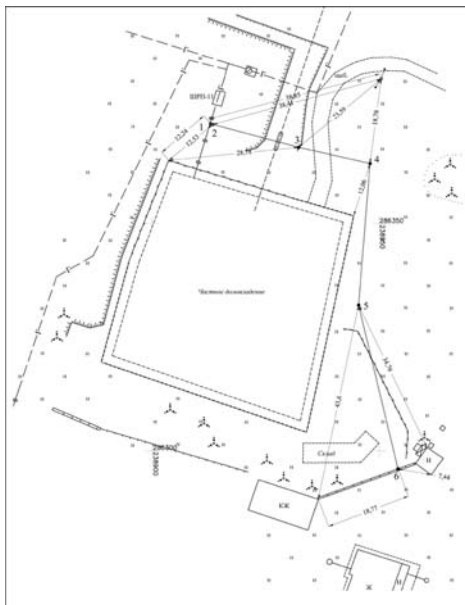

Условные обозначения:
- подземный газопровод
- надземный газопровод

Заказчик: АО "Газпром газораспределение Иваново"

Технологическая сеть газопроводов для газоснабжения потребителей д. Знаево, д. Набок, д. Бильвяхино, с. Сергиево, д. Милюкова Шуйского муниципального района Ивановской области

Изм./Лист	№ докум.	Подп.	Дата
Дирек.	Иванов		04.22
Разраб.	Краснов		04.22
Пров.	Медов		04.22

Газопровод-ввод к жилому дому по адресу: Ивановская область, Шуйский район, д. Бильвяхино, д.11а

Шифр | Масштаб | Дата: 1:500 | 04.2022

Лист 1 | Листов 12

Исполнительная съемка газопровода

ООО "Тульское земпредприятие"

№ п/п	X	Y
1	286176,25	238818,01
2	286176,05	238818,47
3	286175,89	238818,85
4	286169,83	238836,34
5	286163,22	238856,35
6	286152,72	238885,02
7	286149,06	238897,24
8	286151,59	238902,45
9	286152,36	238904,04
10	286153,05	238905,48

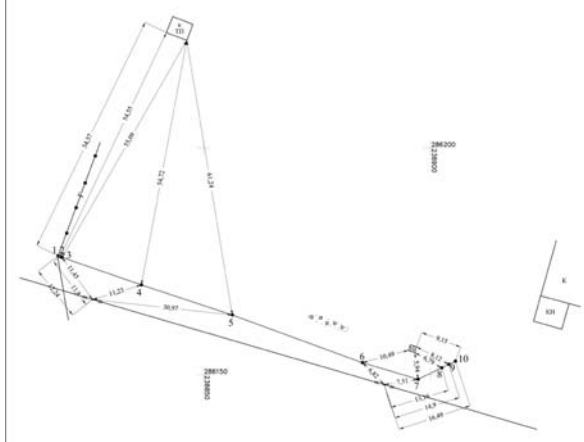

Условные обозначения:
- подземный газопровод
- надземный газопровод

Заказчик: АО "Газпром газораспределение Иваново"

Технологическая сеть газопроводов для газоснабжения потребителей д. Знаево, д. Набок, д. Бильвяхино, с. Сергиево, д. Милюкова Шуйского муниципального района Ивановской области

Изм./Лист	№ докум.	Подп.	Дата
Дирек.	Иванов		04.22
Разраб.	Краснов		04.22
Пров.	Медов		04.22

Газопровод ввод до границы земельного участка по адресу: Ивановская область, Шуйский район, д. Бильвяхино, д.11б кадНР 37:20:011601:174

Шифр | Масштаб | Дата: 1:500 | 04.2022

Лист 2 | Листов 12

Исполнительная съемка газопровода

ООО "Тульское земпредприятие"

№ п/п	X	Y
1	285993,29	239181,44
2	286000,34	239183,46

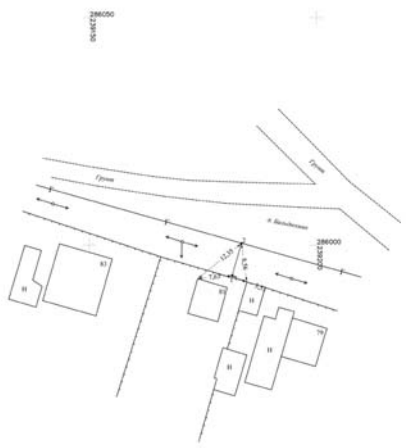

Условные обозначения:
- подземный газопровод
- надземный газопровод

Заказчик: АО "Газпром газораспределение Иваново"

Технологическая сеть газопроводов для газоснабжения потребителей д. Знаево, д. Набок, д. Бильвяхино, с. Сергиево, д. Милюкова Шуйского муниципального района Ивановской области

Изм./Лист	№ докум.	Подп.	Дата
Дирек.	Иванов		04.22
Разраб.	Краснов		04.22
Пров.	Медов		04.22

Газопровод-ввод к жилому дому №81 в д. Бильвяхино Шуйского района Ивановской области

Шифр | Масштаб | Дата: 1:500 | 04.2022

Лист 3 | Листов 12

Исполнительная съемка газопровода

ООО "Тульское земпредприятие"

№ п/п	X	Y
1	285951,90	238960,10
2	285966,33	238964,90

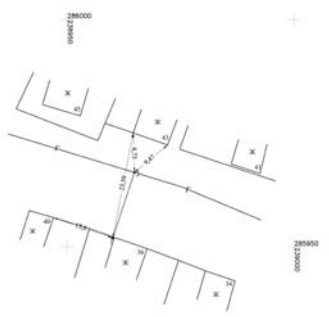

Условные обозначения:
- подземный газопровод
- надземный газопровод

Заказчик: АО "Газпром газораспределение Иваново"

Технологическая сеть газопроводов для газоснабжения потребителей д. Знаево, д. Набок, д. Бильвяхино, с. Сергиево, д. Милюкова Шуйского муниципального района Ивановской области

Изм./Лист	№ докум.	Подп.	Дата
Дирек.	Иванов		04.22
Разраб.	Краснов		04.22
Пров.	Медов		04.22

Газопровод-ввод жилого дома №36 в д. Бильвяхино Шуйского района Ивановской области

Шифр | Масштаб | Дата: 1:500 | 04.2022

Лист 4 | Листов 12

Исполнительная съемка газопровода

ООО "Тульское земпредприятие"

№ п/п	X	Y
1	285728,12	239146,61
2	285730,05	239148,88

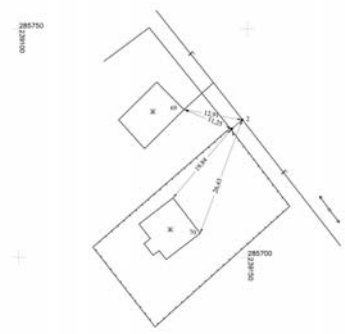

Условные обозначения:
- подземный газопровод
- надземный газопровод

Заказчик: АО "Газпром газораспределение Иваново"

Технологическая сеть газопроводов для газоснабжения потребителей д. Знаево, д. Набок, д. Бильвяхино, с. Сергиево, д. Милюкова Шуйского муниципального района Ивановской области

Изм./Лист	№ докум.	Подп.	Дата
Дирек.	Иванов		04.22
Разраб.	Краснов		04.22
Пров.	Медов		04.22

Газопровод-ввод к жилому дому №10 б д. Бильвяхино Шуйского района Ивановской области

Шифр | Масштаб | Дата: 1:500 | 04.2022

Лист 5 | Листов 12

Исполнительная съемка газопровода

ООО "Тульское земпредприятие"

№ п/п	X	Y
1	283994,22	240556,38
2	283998,11	240557,78

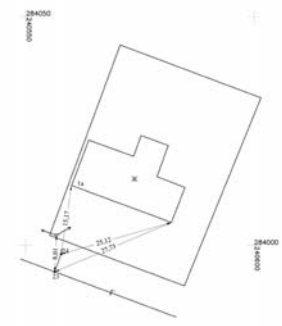

Условные обозначения:
- подземный газопровод
- надземный газопровод

Заказчик: АО "Газпром газораспределение Иваново"

Технологическая сеть газопроводов для газоснабжения потребителей д. Знаево, д. Набок, д. Бильвяхино, с. Сергиево, д. Милюкова Шуйского муниципального района Ивановской области

Изм./Лист	№ докум.	Подп.	Дата
Дирек.	Иванов		04.22
Разраб.	Краснов		04.22
Пров.	Медов		04.22

Строительство наружного газопровода низкого давления к жилому дому №1а по 1-му Кварталу в д.Знаево Шуйского района Ивановской области

Шифр | Масштаб | Дата: 1:500 | 04.2022

Лист 6 | Листов 12

Исполнительная съемка газопровода

ООО "Тульское земпредприятие"

№ п/п	X	Y
1	283745,33	240822,02
2	283757,70	240827,22

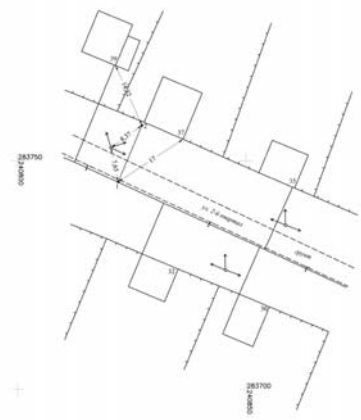

Условные обозначения:
- подземный газопровод
- надземный газопровод

Заказчик: АО "Газпром газораспределение Иваново"

Технологическая сеть газопроводов для газоснабжения потребителей д. Знаево, д. Набок, д. Бильвяхино, с. Сергиево, д. Милюкова Шуйского муниципального района Ивановской области

Изм./Лист	№ докум.	Подп.	Дата
Дирек.	Иванов		04.22
Разраб.	Краснов		04.22
Пров.	Медов		04.22

Газопровод-ввод к жилому дому №37 по 2 Кварталу в д.Знаево Шуйского района Ивановской области

Шифр | Масштаб | Дата: 1:500 | 04.2022

Лист 7 | Листов 12

Исполнительная съемка газопровода

ООО "Тульское земпредприятие"

№ п/п	X	Y
1	282675,55	246225,20
2	282674,05	246225,13
3	282673,23	246225,09
4	282650,08	246225,28

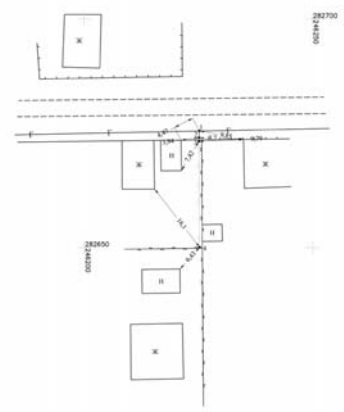

Условные обозначения:
- подземный газопровод
- надземный газопровод

Заказчик: АО "Газпром газораспределение Иваново"

Технологическая сеть газопроводов для газоснабжения потребителей д. Знаево, д. Набок, д. Бильвяхино, с. Сергиево, д. Милюкова Шуйского муниципального района Ивановской области

Изм./Лист	№ докум.	Подп.	Дата
Дирек.	Иванов		04.22
Разраб.	Краснов		04.22
Пров.	Медов		04.22

Газопровод-ввод к жилому дому 8 д.Милюкова Шуйского района Ивановской области (кад. №37:20:030906:539)

Шифр | Масштаб | Дата: 1:500 | 04.2022

Лист 8 | Листов 12

Исполнительная съемка газопровода

ООО "Тульское земпредприятие"

(Продолжение на стр. С13)

Официальные материалы публикуются в полном соответствии с их электронными версиями. Стилистика и пунктуация оригинала сохранены.

(Продолжение. Начало на стр. С9 – С12)

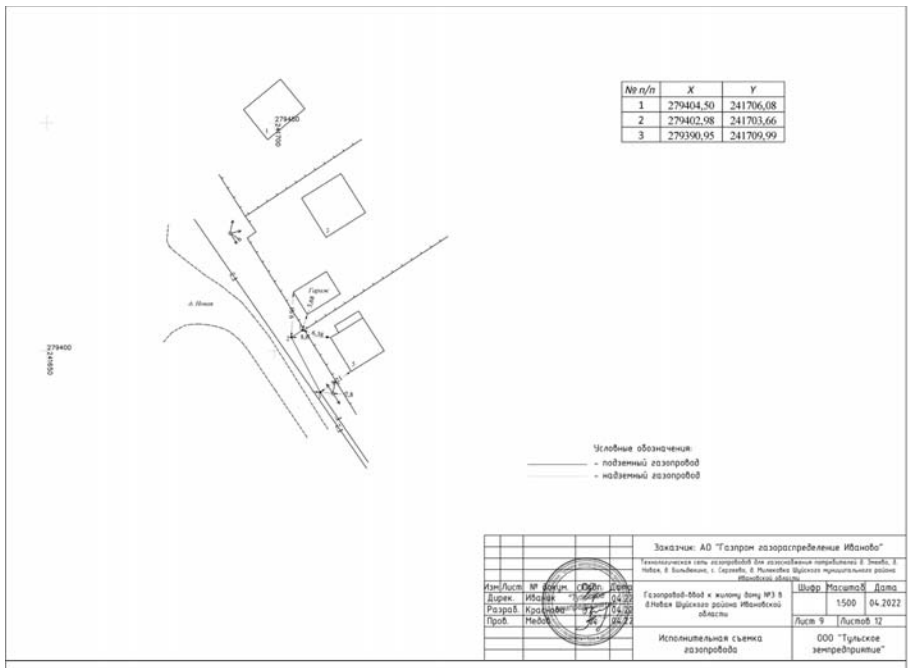

№ п/п	X	Y
1	279404,50	241706,08
2	279402,98	241703,66
3	279390,95	241709,99

Условные обозначения:
– подземный газопровод
– надземный газопровод

Заказчик: АО "Газпром газораспределение Иваново"


Изм.	Лист	№ докум.	Подп.	Дата
Дирек.		Иванов		04.2022
Разраб.		Краснова		04.2022
Пров.		Медов		04.2022

Газопровод-ввод к жилому дому № 3 д. Новая Шуйского района Ивановской области


Лист 9 | Листов 12

Исполнительная съемка газопровода


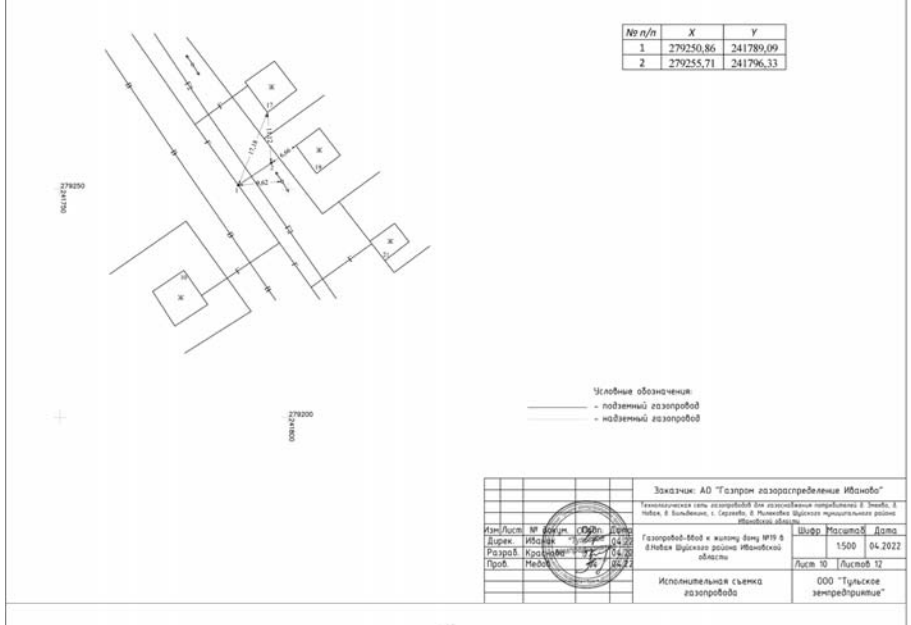

№ п/п	X	Y
1	279250,86	241789,09
2	279255,71	241796,33

Условные обозначения:
– подземный газопровод
– надземный газопровод

Заказчик: АО "Газпром газораспределение Иваново"


Изм.	Лист	№ докум.	Подп.	Дата
Дирек.		Иванов		04.2022
Разраб.		Краснова		04.2022
Пров.		Медов		04.2022

Газопровод-ввод к жилому дому №19 д. Новая Шуйского района Ивановской области


Лист 10 | Листов 12

Исполнительная съемка газопровода


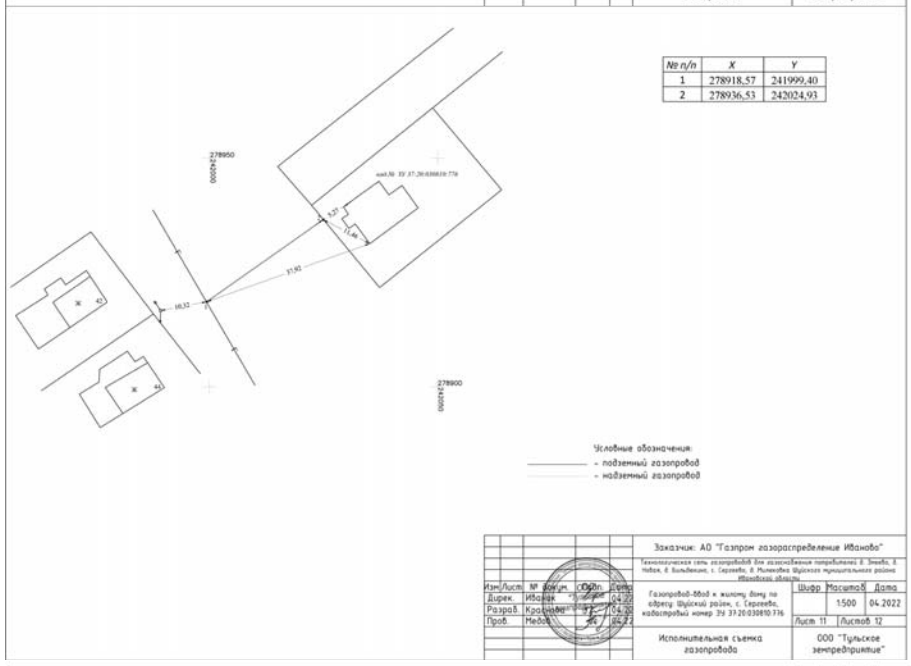

№ п/п	X	Y
1	278918,57	241999,40
2	278936,53	242024,93

Условные обозначения:
– подземный газопровод
– надземный газопровод

Заказчик: АО "Газпром газораспределение Иваново"


Изм.	Лист	№ докум.	Подп.	Дата
Дирек.		Иванов		04.2022
Разраб.		Краснова		04.2022
Пров.		Медов		04.2022

Газопровод-ввод к жилому дому по адресу: Шуйский район, с. Сергеево, кадастровый номер: ЗУ 37:20:030810:776


Лист 11 | Листов 12

Исполнительная съемка газопровода


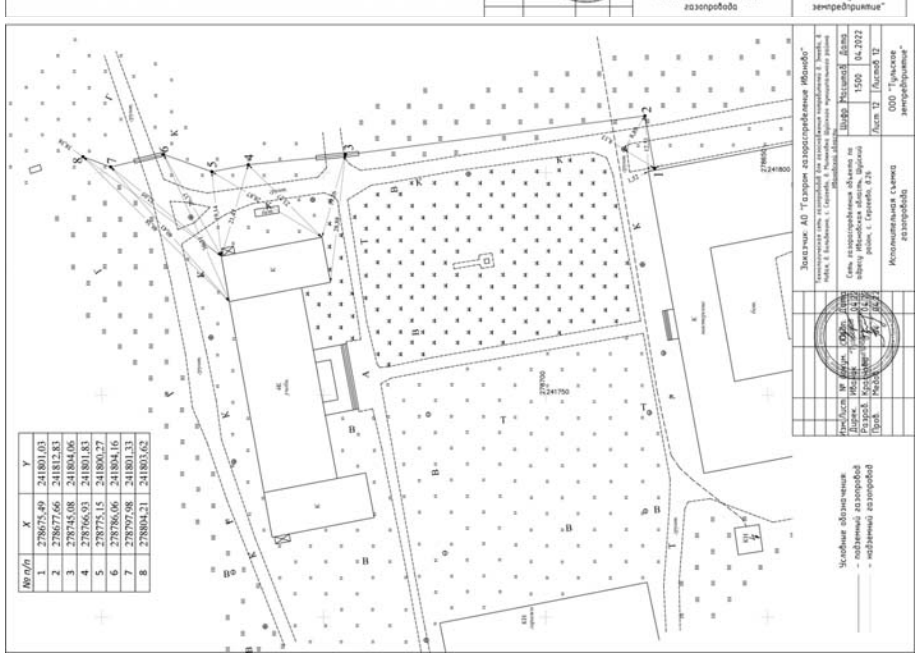

№ п/п	X	Y
1	278675,49	241801,03
2	278677,66	241812,83
3	278745,08	241804,06
4	278766,93	241801,83
5	278775,15	241800,27
6	278786,06	241804,16
7	278797,98	241801,33
8	278804,21	241803,62

Заказчик: АО "Газпром газораспределение Иваново"


Сеть газораспределения общего пользования по адресу: Шуйский район, с. Сергеево, д.26


Лист 12 | Листов 12


Исполнительная съемка газопровода

Условные обозначения:
– подземный газопровод
– надземный газопровод

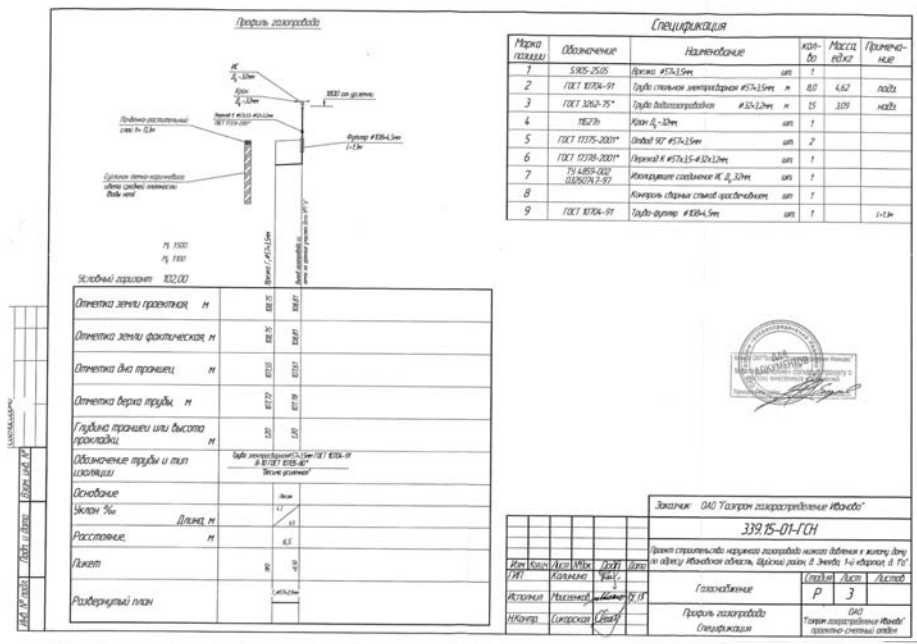

Профиль газопровода

Условный горизонт 102.00

Отметка земли проектная, м	102.75 / 102.87
Отметка земли фактическая, м	102.75 / 102.87
Отметка дна траншеи, м	101.51 / 101.51
Отметка верха трубы, м	101.72 / 101.78
Глубина траншеи или высота прокладки, м	1.20 / 1.20
Основание	Песок
Уклон ‰ / Длина, м	17 / 65
Расстояние, м	6,5
Пикет	ПК0 / ПК1
Развернутый план	∠90°±1,5

Спецификация

Марка позиции	Обозначение	Наименование	Кол-во	Масса ед.кг	Примечание
1	5.905-25.05	Врезка Ø 57х3,5мм	шт.	1	
2	ГОСТ 10704-91	Труба стальная электросварная Ø 57х3,5мм	м	8,0 / 4,62	надз
3	ГОСТ 3262-75*	Труба водогазопроводная Ø 32х3,2мм	м	15 / 3,09	надз
4	11927п	Кран Ду –32мм	шт.	1	
5	ГОСТ 17375-2001*	Отвод 90° Ø57х3,5мм	шт.	2	
6	ГОСТ 17378-2001*	Переход К Ø57х3,5-Ø32х3,2мм	шт.	1	
7	ТУ 4859-002 03250176.7-97	Изолирующее соединение ИС Ду-32мм	шт.	1	
8		Контроль сборных стыков проставочных	шт.	1	
9	ГОСТ 10704-91	Труба-фурнитур Ø108х4,5мм	шт.	1	l=1,3м

Заказчик: ОАО "Газпром газораспределение Иваново"

339.15-01-ГСН


Изм.	Кол.уч.	Лист	№док.	Подп.	Дата
ГИП		Калинин			
Исполнил		Максимов			09.15
Н.Контр.		Сидорова			

Газоснабжение | Стадия: Р | Лист: 3 | Листов:

Профиль газопровода. Спецификация

ОАО "Газпром газораспределение Иваново" проектно-сметный отдел

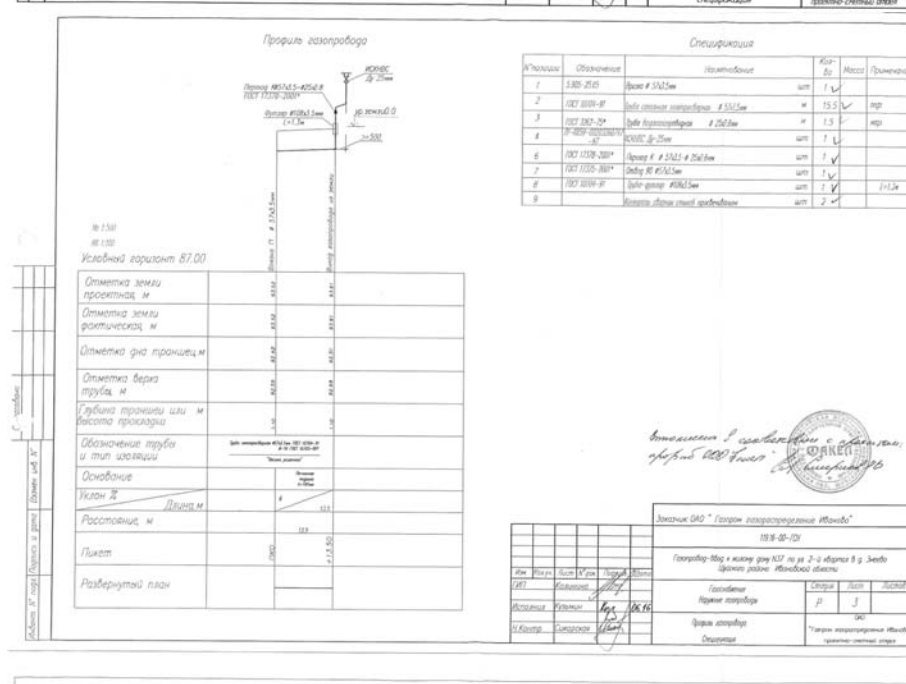

Профиль газопровода

Условный горизонт 87.00

Отметка земли проектная, м	87.52 / 87.52
Отметка земли фактическая, м	87.52 / 87.52
Отметка дна траншеи, м	86.32 / 86.32
Отметка верха трубы, м	86.93 / 86.98
Глубина траншеи или высота прокладки, м	1.20 / 1.20
Основание	Песок h=100мм
Уклон ‰ / Длина, м	6 / 13,5
Расстояние, м	13,5
Пикет	ПК0 / ПК1
Развернутый план	∠90°±1,5

Спецификация

Марка позиции	Обозначение	Наименование	Кол-во	Масса	Примечание
1	5.905-25.05	Врезка Ø 57х3,5мм	шт.	1	
2	ГОСТ 10704-91	Труба стальная электросварная Ø 57х3,5мм	м	15,5	надз
3	ГОСТ 3262-75*	Труба водогазопроводная Ø 25х3,0мм	м	1,5	надз
4		ИС(К) Ду-25мм	шт.	1	
5		Переход К Ø57х3,5-Ø25х3,0мм	шт.	1	
6	ГОСТ 17378-2001*	Переход К Ø 57х3,5 Ø 25х3,0мм	шт.	1	
7	ГОСТ 17375-2001*	Отвод 90 Ø57х3,5мм	шт.	1	
8	ГОСТ 10704-91	Труба-фурнитур Ø108х3,5мм	шт.	1	l=1,3м
9		Контроль сборных стыков проставочных	шт.	2	

Заказчик ОАО " Газпром газораспределение Иваново"

1916-00-ГСН

Газопровод-ввод к жилому дому №17 по ул. 2-й квартал в д. Знаево Шуйского района Ивановской области

Изм.	Кол.уч.	Лист	№док.	Подп.	Дата
ГИП		Калинин			
Исполнил		Калинин			06.16
Н.Контр.		Сидорова			

Газоснабжение. Наружные газопроводы | Стадия: Р | Лист: 3 | Листов:

Профиль газопровода. Спецификация

ОАО "Газпром газораспределение Иваново" проектно-сметный отдел

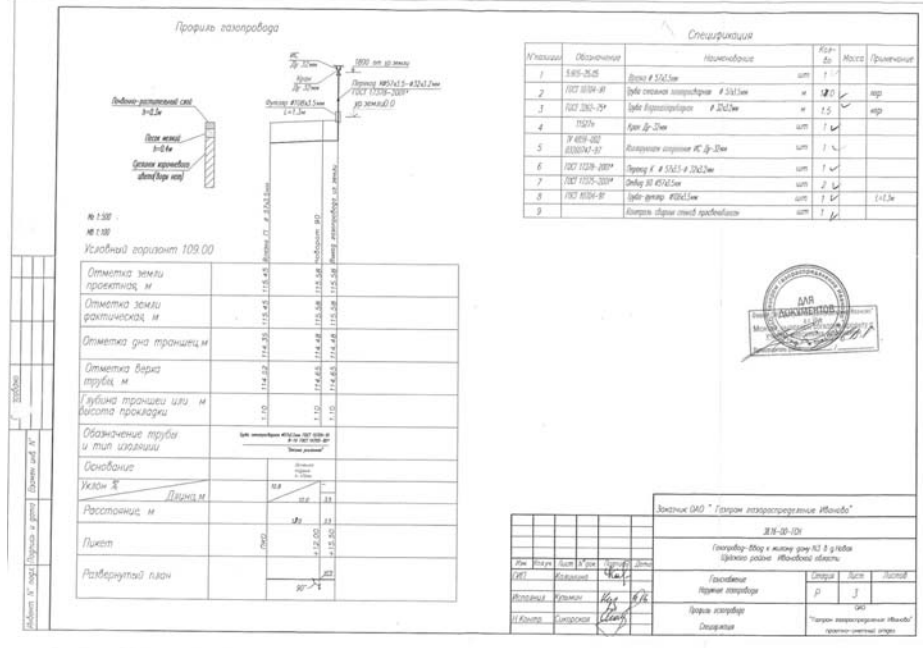

Профиль газопровода

Условный горизонт 109.00

Отметка земли проектная, м	115.48 / 115.48
Отметка земли фактическая, м	115.48 / 115.48
Основание	Песок h=100мм
Уклон ‰ / Длина, м	10,8 / 12,0
Расстояние, м	12,5
Пикет	ПК0 / ПК1
Развернутый план	∠90°

Спецификация

Марка позиции	Обозначение	Наименование	Кол-во	Масса	Примечание
1	5.905-25.05	Врезка Ø 57х3,5мм	шт.	1	
2	ГОСТ 10704-91	Труба стальная электросварная Ø 57х3,5мм	м	12,0	надз
3	ГОСТ 3262-75*	Труба водогазопроводная Ø 32х3,0мм	м	1,5	надз
4	11927п	Кран Ду –32мм	шт.	1	
5	ТУ 4859-002 03250176.7-97	Изолирующее соединение ИС Ду-32мм	шт.	1	
6	ГОСТ 17378-2001*	Переход К Ø 57х3,5 Ø 32х3,2мм	шт.	1	
7	ГОСТ 17375-2001*	Отвод 90 Ø57х3,5мм	шт.	2	
8	ГОСТ 10704-91	Труба-фурнитур Ø108х3,5мм	шт.	1	l=1,3м
9		Контроль сборных стыков проставочных	шт.	1	

Заказчик ОАО " Газпром газораспределение Иваново"

1916-00-10ГСН

Газопровод-ввод к жилому дому №3 в д. Новая Шуйского района Ивановской области

Изм.	Кол.уч.	Лист	№док.	Подп.	Дата
ГИП		Калинин			
Исполнил		Калинин			06.16
Н.Контр.		Сидорова			

Газоснабжение. Наружные газопроводы | Стадия: Р | Лист: 3 | Листов:

Профиль газопровода. Спецификация

ОАО "Газпром газораспределение Иваново" проектно-сметный отдел

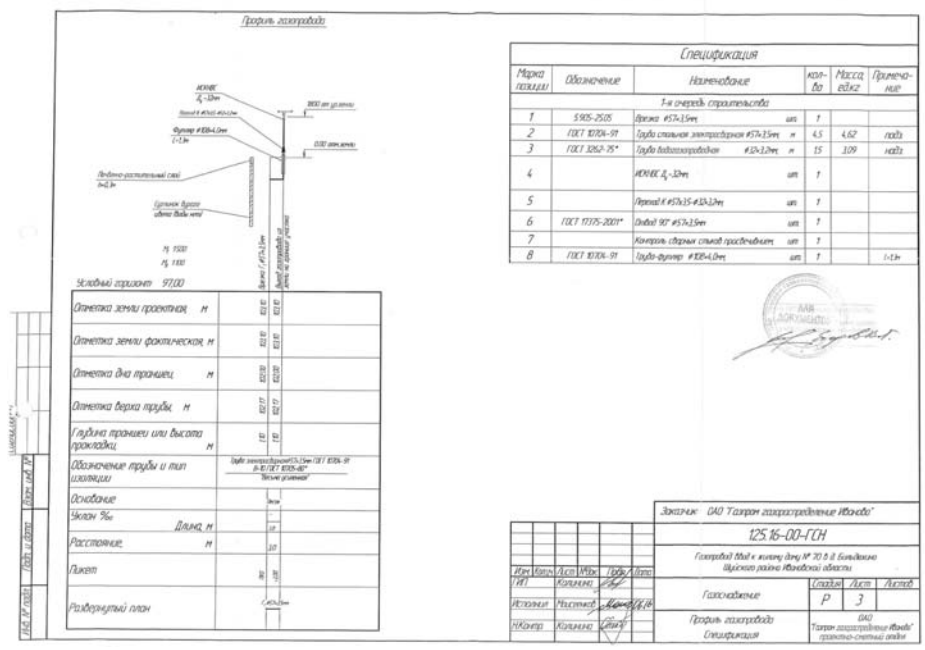

Профиль газопровода

Условный горизонт 97.00

Основание	Песок
Уклон ‰ / Длина, м	10 / 10
Расстояние, м	10
Пикет	ПК0 / ПК1
Развернутый план	∠90°

Спецификация

Марка позиции	Обозначение	Наименование	кол-во	Масса ед.кг	Примечание
		1-я очередь строительства			
1	5.905-25.05	Врезка Ø 57х3,5мм	шт.	1	
2	ГОСТ 10704-91	Труба стальная электросварная Ø 57х3,5мм	м	4,5	надз
3	ГОСТ 3262-75*	Труба водогазопроводная Ø 32х3,0мм	м	1,5	надз
4		ИС(К) Ду-32мм	шт.	1	
5		Переход К Ø57х3,5-Ø32х3,0мм	шт.	1	
6	ГОСТ 17375-2001*	Отвод 90° Ø57х3,5мм	шт.	1	
7		Контроль сборных стыков проставочных	шт.	1	
8	ГОСТ 10704-91	Труба-фурнитур Ø108х4,0мм	шт.	1	l=1,3м

Заказчик: ОАО "Газпром газораспределение Иваново"

125.16-00-ГСН


Изм.	Кол.уч.	Лист	№док.	Подп.	Дата
ГИП		Калинин			
Исполнил		Максимов			06.16
Н.Контр.		Калинин			

Газоснабжение | Стадия: Р | Лист: 3 | Листов:

Профиль газопровода. Спецификация

ОАО "Газпром газораспределение Иваново" проектно-сметный отдел

(Продолжение на стр. С14)

Официальные материалы публикуются в полном соответствии с их электронными версиями. Стилистика и пунктуация оригинала сохранены.

(Продолжение. Начало на стр. С9 – С13)

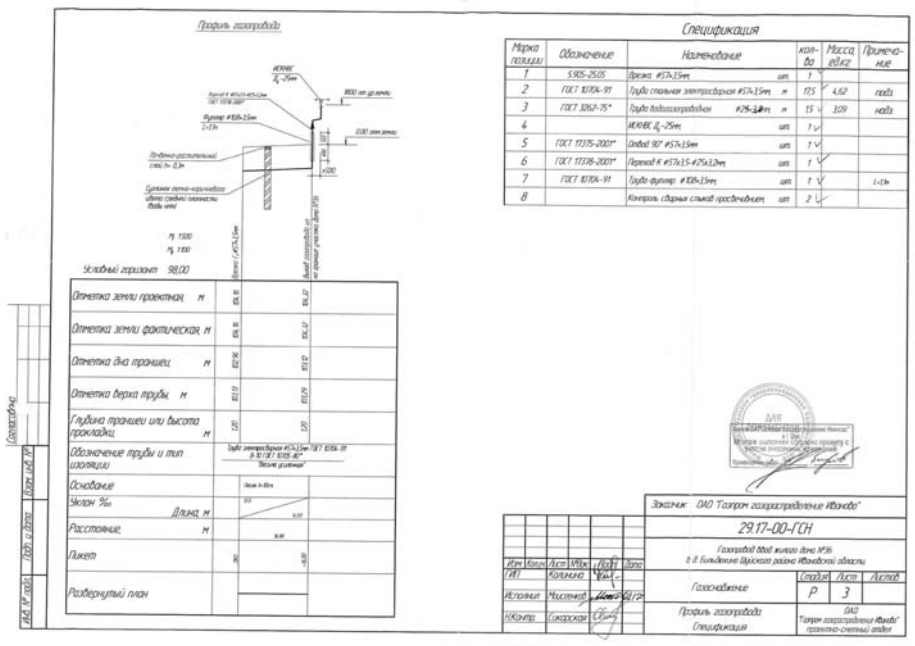

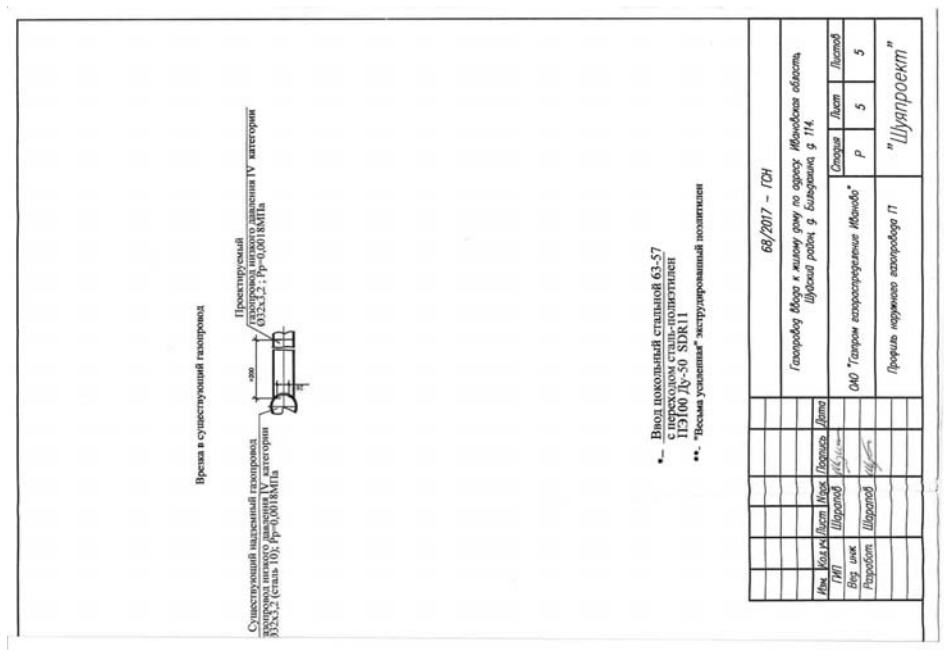

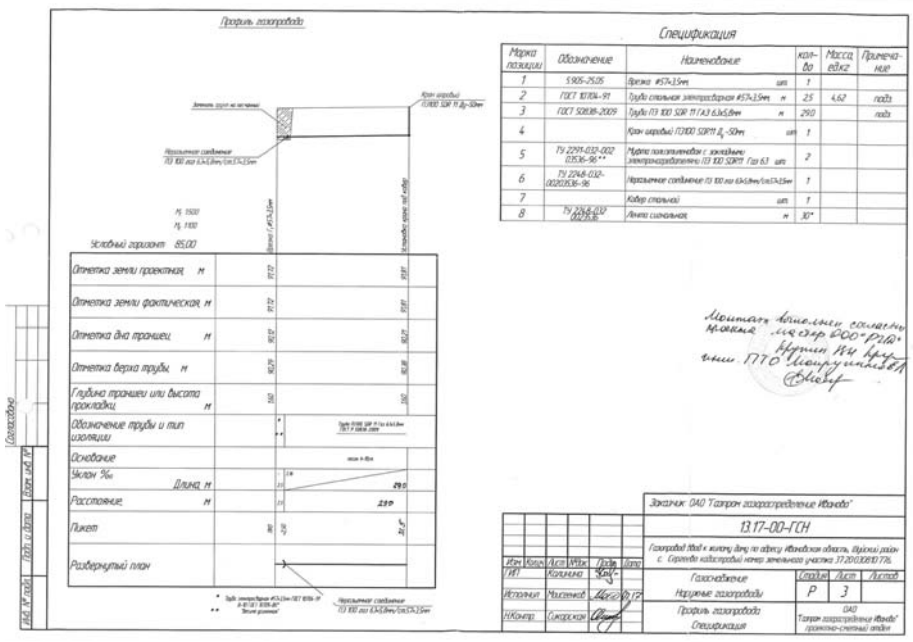

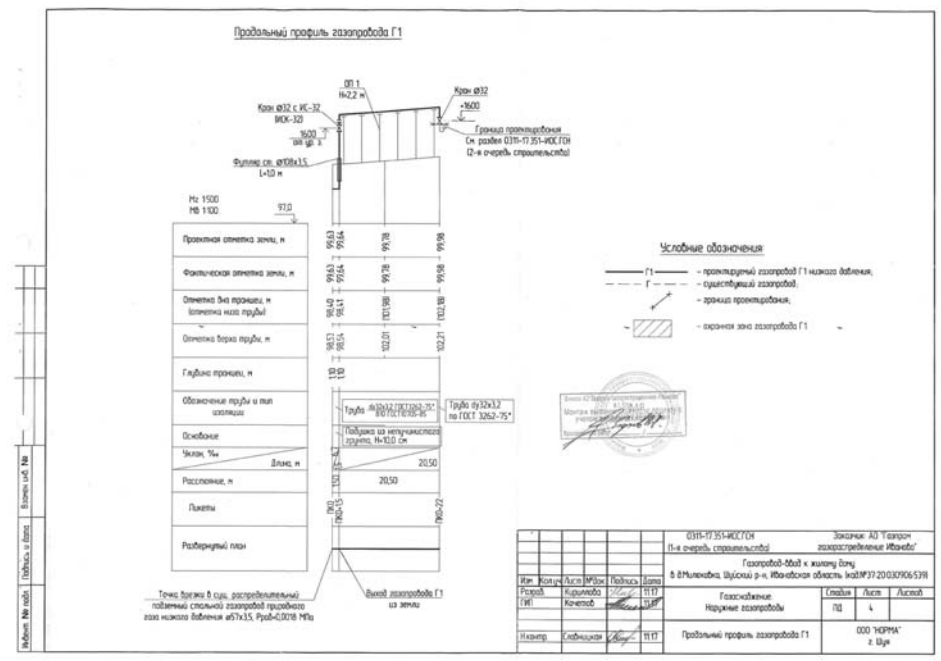

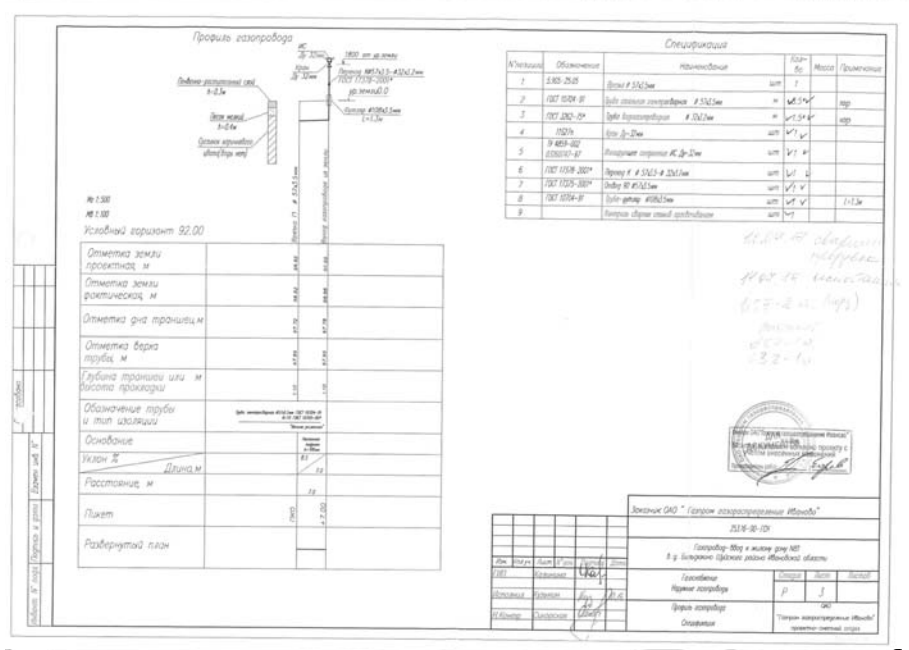

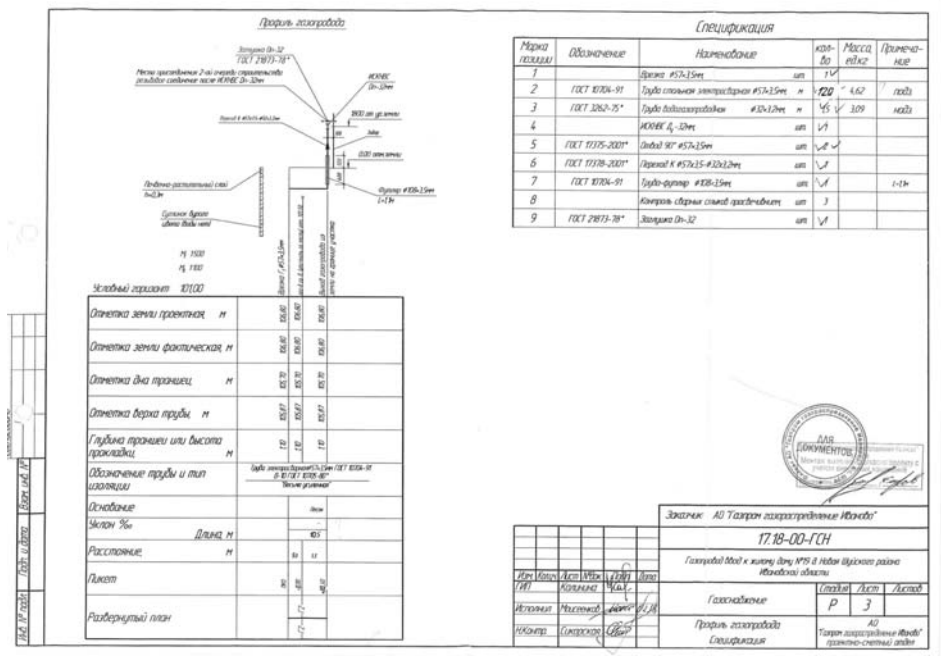

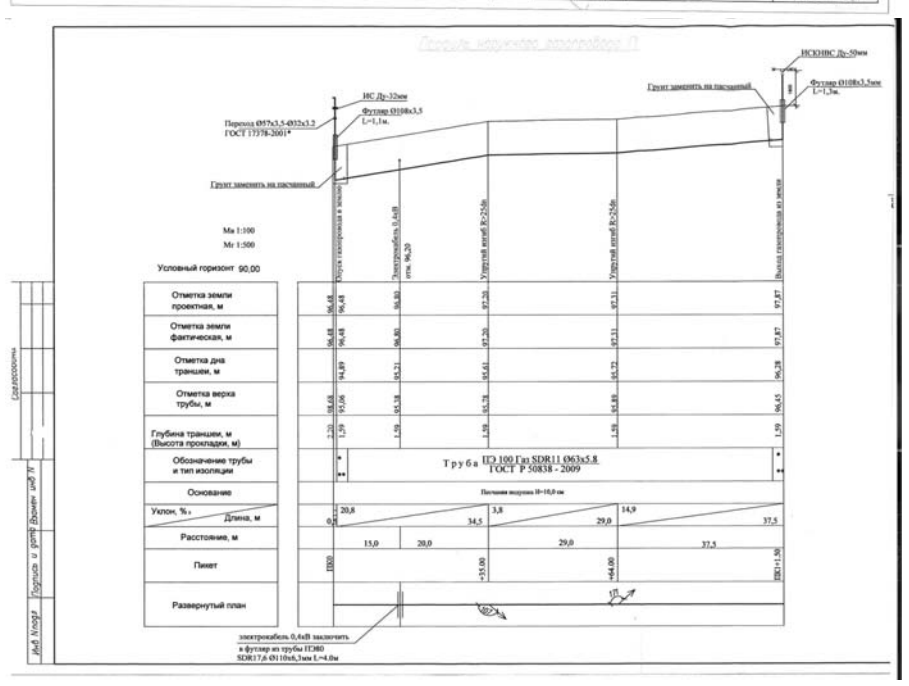

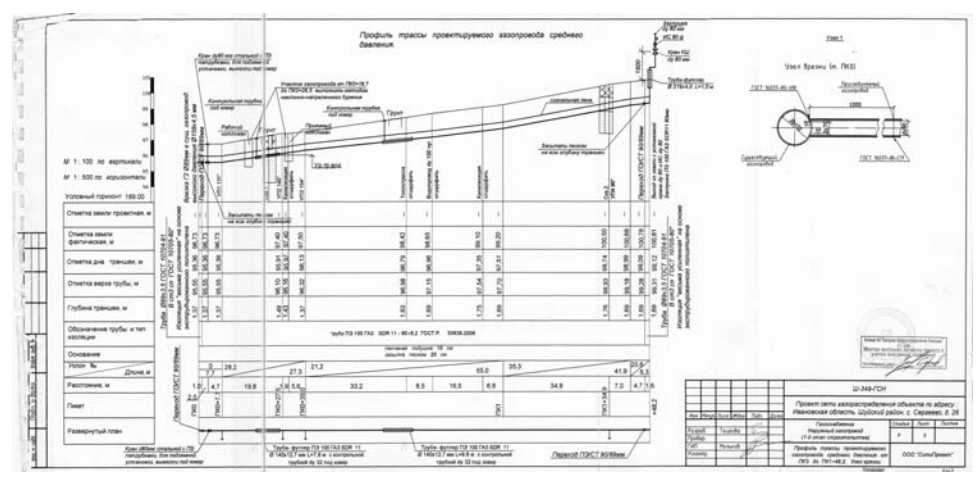

(Окончание на стр. С15)

Официальные материалы публикуются в полном соответствии с их электронными версиями. Стилистика и пунктуация оригинала сохранены.

(Окончание. Начало на стр. С9 – С14)

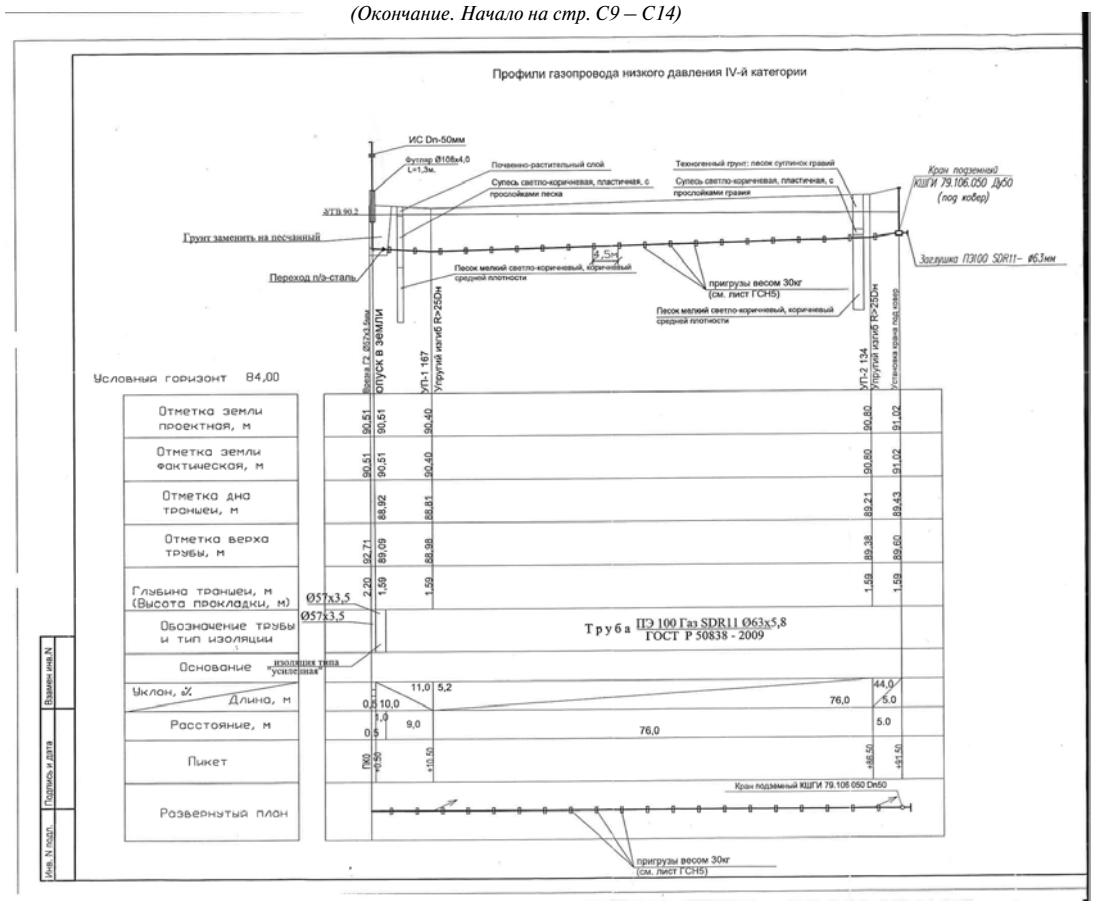

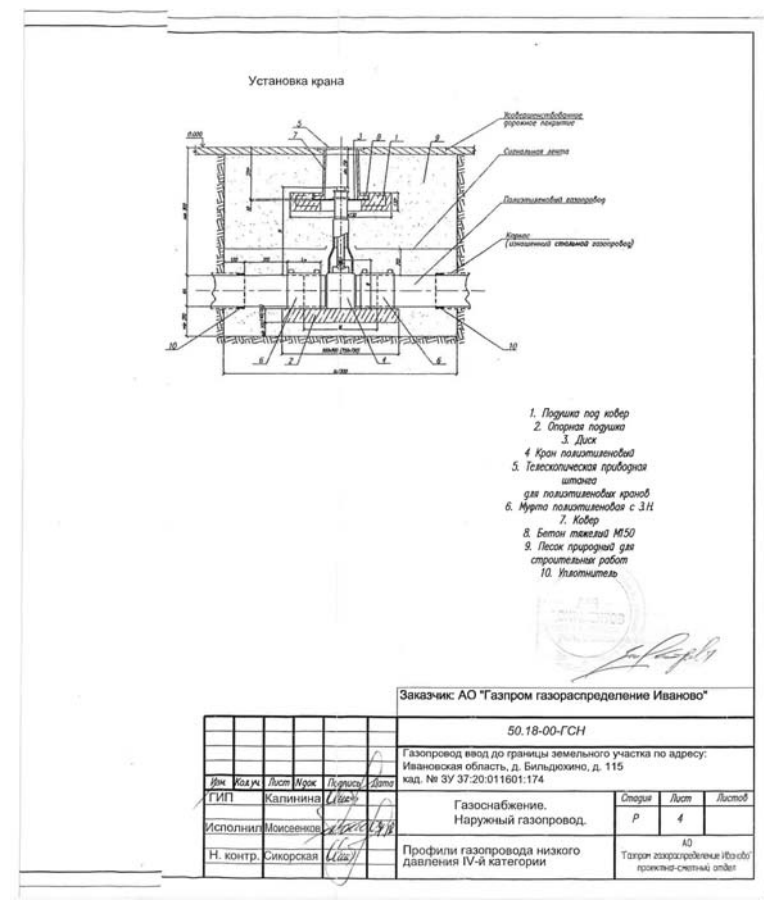

ДЕПАРТАМЕНТ УПРАВЛЕНИЯ ИМУЩЕСТВОМ ИВАНОВСКОЙ ОБЛАСТИ

Р А С П О Р Я Ж Е Н И Е

от 26.10.2022 № 282

г. Иваново

Об установлении зоны с особыми условиями использования территории

В соответствии со статьями 57.1, 106 Земельного кодекса Российской Федерации, статьей 28 Федерального закона от 31.03.1999 № 69-ФЗ "О газоснабжении в Российской Федерации", статьей 32 Федерального закона от 13.07.2015 № 218-ФЗ "О государственной регистрации недвижимости", Положением о Департаменте управления имуществом Ивановской области, утвержденным постановлением Правительства Ивановской области от 08.02.2013 № 31-п, на основании обращения АО "Газпром газораспределение Иваново", являющегося правообладателем объекта недвижимости с кадастровым номером 37:20:000000:1198, от 18.10.2022 № ДЩ-10-09/2368:

1. Установить зону с особыми условиями использования территории (охранную зону газораспределительной сети) в отношении объекта: "Сооружение трубопроводного транспорта "Технологическая сеть газопроводов для газоснабжения потребителей д. Слободка, д. Семейкино, с. Китово, д. Елизарово Шуйского муниципального района Ивановской области", кадастровый номер 37:20:000000:1198, местоположение: Российская Федерация, Ивановская область, Шуйский район, д. Слободка, д. Семейкино улицы: Восточная, Строителей, Восточная, 2 Восточная, Колхозная, с. Китово ул. Центральная, д. Елизарово ул. Рос (далее – Объект).

2. Границы зоны с особыми условиями использования территории устанавливаются на основании описания местоположения границ зоны с особыми условиями использования территории Объекта, выполненного кадастровым инженером Чувашовой О.В. (прилагается).

3. На земельные участки в границах зоны с особыми условиями использования территории наложить ограничения (обременения), предусмотренные пунктами 14, 15, 16 Правил охраны газораспределительных сетей, утвержденных постановлением Правительства Российской Федерации от 20.11.2000 № 878.

4. Зона с особыми условиями использования территории устанавливается на период эксплуатации Объекта.

5. Обязанность акционерного общества "Газпром газораспределение Иваново" (ИНН 3730006498; ОГРН 1023700530611; КПП 370201001; место нахождения юридического лица: 153020, Ивановская область, г. Иваново, ул. Окуловой, 59), по возмещению убытков лицам, указанным в статье 57.1 Земельного кодекса Российской Федерации, наступает со дня внесения сведений о зоне с особыми условиями использования территории Объекта в Единый государственный реестр недвижимости.

6. Отделу земельной политики управления земельно-имущественных отношений Департамента управления имуществом Ивановской области:

- направить настоящее распоряжение в Администрации Китовского и Семейкинского сельских поселений Шуйского муниципального района Ивановской области в срок не позднее пяти рабочих дней с даты подписания настоящего распоряжения;

- обеспечить официальное опубликование в печатном средстве массовой информации "Ивановская газета" настоящего распоряжения в течение 10 дней с даты подписания настоящего распоряжения;

- направить настоящее распоряжение в Управление Федеральной службы государственной регистрации, кадастра и картографии по Ивановской области в срок не позднее пяти рабочих дней с даты подписания настоящего распоряжения.

7. Настоящее распоряжение вступает в силу с даты официального опубликования.

Начальник Департамента управления имуществом Ивановской области **С.Ю. Рощин**

Приложение к распоряжению Департамента от 26.10.2022 № 282

ОПИСАНИЕ МЕСТОПОЛОЖЕНИЯ ГРАНИЦ

Охранная зона объекта газоснабжения: "Сооружение трубопроводного транспорта: "Технологическая сеть газопроводов для газоснабжения потребителей д. Слободка, д. Семейкино, с. Китово, д. Елизарово Шуйского муниципального района Ивановской области"

(наименование объекта, местоположение границ которого описано (далее - объект))

Раздел 1

Сведения об объекте

№ п/п	Характеристики объекта	Описание характеристик
1	2	3
1.	Местоположение объекта	Ивановская область, район Шуйский
2.	Площадь объекта +/- величина погрешности определения площади (Р +/- Дельта Р)	2552 +/- 18 м²
3.	Иные характеристики объекта	Ограничения установлены Постановлением Правительства РФ от 20 ноября 2000 г. №878 "Об утверждении Правил охраны газораспределительных сетей" с изменениями и дополнениями от 22 декабря 2011 г., 17 мая 2016 г.

Раздел 2

Сведения о местоположении границ объекта

1. Система координат МСК-37, зона 2

2. Сведения о характерных точках границ объекта

Обозначение характерных точек границ	Координаты, м		Метод определения координат характерной точки	Средняя квадратическая погрешность положения характерной точки (Mt), м	Описание обозначения точки на местности (при наличии)
	X	Y			
1	2	3	4	5	6
1	290452.82	2233897.80	Метод спутниковых геодезических измерений (определений)	0.10	-
2	290449.82	2233901.80	Метод спутниковых геодезических измерений (определений)	0.10	-
3	290446.30	2233899.16	Метод спутниковых геодезических измерений (определений)	0.10	-
4	290449.31	2233895.16	Метод спутниковых геодезических измерений (определений)	0.10	-
1	290452.82	2233897.80	Метод спутниковых геодезических измерений (определений)	0.10	-
5	290187.38	2234193.21	Метод спутниковых геодезических измерений (определений)	0.10	-
6	290184.26	2234197.11	Метод спутниковых геодезических измерений (определений)	0.10	-
7	290177.42	2234191.66	Метод спутниковых геодезических измерений (определений)	0.10	-
8	290165.26	2234184.98	Метод спутниковых геодезических измерений (определений)	0.10	-
9	290155.84	2234180.64	Метод спутниковых геодезических измерений (определений)	0.10	-
10	290143.96	2234176.70	Метод спутниковых геодезических измерений (определений)	0.10	-

2. Сведения о характерных точках границ объекта

Обозначение характерных точек границ	Координаты, м		Метод определения координат характерной точки	Средняя квадратическая погрешность положения характерной точки (Mt), м	Описание обозначения точки на местности (при наличии)
	X	Y			
1	2	3	4	5	6
11	290144.21	2234175.94	Метод спутниковых геодезических измерений (определений)	0.10	-
12	290141.82	2234175.20	Метод спутниковых геодезических измерений (определений)	0.10	-
13	290143.16	2234171.17	Метод спутниковых геодезических измерений (определений)	0.10	-
14	290157.55	2234175.94	Метод спутниковых геодезических измерений (определений)	0.10	-
15	290167.51	2234180.51	Метод спутниковых геодезических измерений (определений)	0.10	-
16	290180.21	2234187.48	Метод спутниковых геодезических измерений (определений)	0.10	-
5	290187.38	2234193.21	Метод спутниковых геодезических измерений (определений)	0.10	-
17	290103.64	2234518.60	Метод спутниковых геодезических измерений (определений)	0.10	-
18	290102.94	2234523.55	Метод спутниковых геодезических измерений (определений)	0.10	-
19	290098.95	2234522.98	Метод спутниковых геодезических измерений (определений)	0.10	-
20	290099.65	2234518.03	Метод спутниковых геодезических измерений (определений)	0.10	-
17	290103.64	2234518.60	Метод спутниковых геодезических измерений (определений)	0.10	-
21	289766.95	2235223.44	Метод спутниковых геодезических измерений (определений)	0.10	-

2. Сведения о характерных точках границ объекта

Обозначение характерных точек границ	Координаты, м		Метод определения координат характерной точки	Средняя квадратическая погрешность положения характерной точки (Mt), м	Описание обозначения точки на местности (при наличии)
	X	Y			
1	2	3	4	5	6
22	289771.48	2235225.56	Метод спутниковых геодезических измерений (определений)	0.10	-
23	289768.69	2235231.50	Метод спутниковых геодезических измерений (определений)	0.10	-
24	289758.90	2235260.08	Метод спутниковых геодезических измерений (определений)	0.10	-
25	289744.30	2235302.91	Метод спутниковых геодезических измерений (определений)	0.10	-
26	289737.93	2235318.33	Метод спутниковых геодезических измерений (определений)	0.10	-
27	289721.63	2235322.16	Метод спутниковых геодезических измерений (определений)	0.10	-
28	289690.87	2235331.35	Метод спутниковых геодезических измерений (определений)	0.10	-
29	289690.47	2235330.19	Метод спутниковых геодезических измерений (определений)	0.10	-
30	289688.05	2235330.81	Метод спутниковых геодезических измерений (определений)	0.10	-
31	289687.15	2235327.24	Метод спутниковых геодезических измерений (определений)	0.10	-
32	289720.34	2235317.33	Метод спутниковых геодезических измерений (определений)	0.10	-
33	289734.29	2235314.05	Метод спутниковых геодезических измерений (определений)	0.10	-
34	289739.62	2235301.15	Метод спутниковых геодезических измерений (определений)	0.10	-

2. Сведения о характерных точках границ объекта

Обозначение характерных точек границ	Координаты, м		Метод определения координат характерной точки	Средняя квадратическая погрешность положения характерной точки (Mt), м	Описание обозначения точки на местности (при наличии)
	X	Y			
1	2	3	4	5	6
35	289754.17	2235258.47	Метод спутниковых геодезических измерений (определений)	0.10	-
36	289764.05	2235229.63	Метод спутниковых геодезических измерений (определений)	0.10	-
21	289766.95	2235223.44	Метод спутниковых геодезических измерений (определений)	0.10	-
37	289638.24	2235338.41	Метод спутниковых геодезических измерений (определений)	0.10	-
38	289638.81	2235342.37	Метод спутниковых геодезических измерений (определений)	0.10	-
39	289633.87	2235343.09	Метод спутниковых геодезических измерений (определений)	0.10	-
40	289633.29	2235339.13	Метод спутниковых геодезических измерений (определений)	0.10	-
37	289638.24	2235338.41	Метод спутниковых геодезических измерений (определений)	0.10	-
41	289563.65	2235236.40	Метод спутниковых геодезических измерений (определений)	0.10	-
42	289564.34	2235240.65	Метод спутниковых геодезических измерений (определений)	0.10	-
43	289559.40	2235241.44	Метод спутниковых геодезических измерений (определений)	0.10	-
44	289558.72	2235237.20	Метод спутниковых геодезических измерений (определений)	0.10	-
41	289563.65	2235236.40	Метод спутниковых геодезических измерений (определений)	0.10	-

(Продолжение на стр. С16)

Официальные материалы публикуются в полном соответствии с их электронными версиями. Стилистика и пунктуация оригинала сохранены.

(Продолжение. Начало на стр. С15)

2. Сведения о характерных точках границ объекта

Обозначение характерных точек границ	Координаты, м		Метод определения координат характерной точки	Средняя квадратическая погрешность положения характерной точки (Mt), м	Описание обозначения точки на местности (при наличии)
	X	Y			
1	2	3	4	5	6
45	287095.85	2235049.14	Метод спутниковых геодезических измерений (определений)	0.10	-
46	287096.12	2235054.13	Метод спутниковых геодезических измерений (определений)	0.10	-
47	287064.13	2235055.85	Метод спутниковых геодезических измерений (определений)	0.10	-
48	287063.86	2235050.86	Метод спутниковых геодезических измерений (определений)	0.10	-
45	287095.85	2235049.14	Метод спутниковых геодезических измерений (определений)	0.10	-
49	287106.12	2235369.74	Метод спутниковых геодезических измерений (определений)	0.10	-
50	287105.74	2235374.73	Метод спутниковых геодезических измерений (определений)	0.10	-
51	287074.29	2235372.31	Метод спутниковых геодезических измерений (определений)	0.10	-
52	287074.67	2235367.33	Метод спутниковых геодезических измерений (определений)	0.10	-
49	287106.12	2235369.74	Метод спутниковых геодезических измерений (определений)	0.10	-
53	283849.93	2236237.07	Метод спутниковых геодезических измерений (определений)	0.10	-
54	283849.28	2236242.03	Метод спутниковых геодезических измерений (определений)	0.10	-
55	283847.34	2236241.78	Метод спутниковых геодезических измерений (определений)	0.10	-

2. Сведения о характерных точках границ объекта

Обозначение характерных точек границ	Координаты, м		Метод определения координат характерной точки	Средняя квадратическая погрешность положения характерной точки (Mt), м	Описание обозначения точки на местности (при наличии)
	X	Y			
1	2	3	4	5	6
56	283846.13	2236250.01	Метод спутниковых геодезических измерений (определений)	0.10	-
57	283847.03	2236250.14	Метод спутниковых геодезических измерений (определений)	0.10	-
58	283846.30	2236255.09	Метод спутниковых геодезических измерений (определений)	0.10	-
59	283845.40	2236254.96	Метод спутниковых геодезических измерений (определений)	0.10	-
60	283844.16	2236263.42	Метод спутниковых геодезических измерений (определений)	0.10	-
61	283835.69	2236310.10	Метод спутниковых геодезических измерений (определений)	0.10	-
62	283830.77	2236309.21	Метод спутниковых геодезических измерений (определений)	0.10	-
63	283839.22	2236262.61	Метод спутниковых геодезических измерений (определений)	0.10	-
64	283843.10	2236236.18	Метод спутниковых геодезических измерений (определений)	0.10	-
53	283849.93	2236237.07	Метод спутниковых геодезических измерений (определений)	0.10	-
65	283767.60	2236307.43	Метод спутниковых геодезических измерений (определений)	0.10	-
66	283767.72	2236312.43	Метод спутниковых геодезических измерений (определений)	0.10	-
67	283764.46	2236312.51	Метод спутниковых геодезических измерений (определений)	0.10	-

2. Сведения о характерных точках границ объекта

Обозначение характерных точек границ	Координаты, м		Метод определения координат характерной точки	Средняя квадратическая погрешность положения характерной точки (Mt), м	Описание обозначения точки на местности (при наличии)
	X	Y			
1	2	3	4	5	6
68	283764.35	2236307.51	Метод спутниковых геодезических измерений (определений)	0.10	-
65	283767.60	2236307.43	Метод спутниковых геодезических измерений (определений)	0.10	-
69	283829.55	2236394.26	Метод спутниковых геодезических измерений (определений)	0.10	-
70	283829.52	2236399.26	Метод спутниковых геодезических измерений (определений)	0.10	-
71	283826.40	2236399.25	Метод спутниковых геодезических измерений (определений)	0.10	-
72	283826.43	2236394.25	Метод спутниковых геодезических измерений (определений)	0.10	-
69	283829.55	2236394.26	Метод спутниковых геодезических измерений (определений)	0.10	-
73	283990.40	2237235.31	Метод спутниковых геодезических измерений (определений)	0.10	-
74	283990.05	2237240.29	Метод спутниковых геодезических измерений (определений)	0.10	-
75	283987.00	2237240.08	Метод спутниковых геодезических измерений (определений)	0.10	-
76	283922.14	2237245.57	Метод спутниковых геодезических измерений (определений)	0.10	-
77	283921.72	2237240.59	Метод спутниковых геодезических измерений (определений)	0.10	-
78	283986.96	2237235.07	Метод спутниковых геодезических измерений (определений)	0.10	-

2. Сведения о характерных точках границ объекта

Обозначение характерных точек границ	Координаты, м		Метод определения координат характерной точки	Средняя квадратическая погрешность положения характерной точки (Mt), м	Описание обозначения точки на местности (при наличии)
	X	Y			
1	2	3	4	5	6
73	283990.40	2237235.31	Метод спутниковых геодезических измерений (определений)	0.10	-
79	284080.90	2237400.34	Метод спутниковых геодезических измерений (определений)	0.10	-
80	284079.02	2237404.97	Метод спутниковых геодезических измерений (определений)	0.10	-
81	284056.60	2237395.91	Метод спутниковых геодезических измерений (определений)	0.10	-
82	284053.49	2237397.13	Метод спутниковых геодезических измерений (определений)	0.10	-
83	284051.66	2237392.48	Метод спутниковых геодезических измерений (определений)	0.10	-
84	284056.62	2237390.52	Метод спутниковых геодезических измерений (определений)	0.10	-
79	284080.90	2237400.34	Метод спутниковых геодезических измерений (определений)	0.10	-
85	284131.93	2237626.05	Метод спутниковых геодезических измерений (определений)	0.10	-
86	284125.98	2237672.62	Метод спутниковых геодезических измерений (определений)	0.10	-
87	284121.11	2237672.05	Метод спутниковых геодезических измерений (определений)	0.10	-
88	284121.41	2237669.57	Метод спутниковых геодезических измерений (определений)	0.10	-
89	284121.64	2237667.08	Метод спутниковых геодезических измерений (определений)	0.10	-

2. Сведения о характерных точках границ объекта

Обозначение характерных точек границ	Координаты, м		Метод определения координат характерной точки	Средняя квадратическая погрешность положения характерной точки (Mt), м	Описание обозначения точки на местности (при наличии)
	X	Y			
1	2	3	4	5	6
90	284126.36	2237630.19	Метод спутниковых геодезических измерений (определений)	0.10	-
91	284125.28	2237630.01	Метод спутниковых геодезических измерений (определений)	0.10	-
92	284126.10	2237625.08	Метод спутниковых геодезических измерений (определений)	0.10	-
85	284131.93	2237626.05	Метод спутниковых геодезических измерений (определений)	0.10	-
93	284205.44	2237886.60	Метод спутниковых геодезических измерений (определений)	0.10	-
94	284204.86	2237891.56	Метод спутниковых геодезических измерений (определений)	0.10	-
95	284202.38	2237891.27	Метод спутниковых геодезических измерений (определений)	0.10	-
96	284202.96	2237886.31	Метод спутниковых геодезических измерений (определений)	0.10	-
93	284205.44	2237886.60	Метод спутниковых геодезических измерений (определений)	0.10	-
97	283972.58	2237976.12	Метод спутниковых геодезических измерений (определений)	0.10	-
98	283971.90	2237981.07	Метод спутниковых геодезических измерений (определений)	0.10	-
99	283969.34	2237980.72	Метод спутниковых геодезических измерений (определений)	0.10	-
100	283970.02	2237975.77	Метод спутниковых геодезических измерений (определений)	0.10	-

2. Сведения о характерных точках границ объекта

Обозначение характерных точек границ	Координаты, м		Метод определения координат характерной точки	Средняя квадратическая погрешность положения характерной точки (Mt), м	Описание обозначения точки на местности (при наличии)
	X	Y			
1	2	3	4	5	6
97	283972.58	2237976.12	Метод спутниковых геодезических измерений (определений)	0.10	-

3. Сведения о характерных точках части (частей) границы объекта

Обозначение характерных точек части границы	Координаты, м		Метод определения координат характерной точки	Средняя квадратическая погрешность положения характерной точки (Mt), м	Описание обозначения точки на местности (при наличии)
	X	Y			
1	2	3	4	5	6
-	-	-	-	-	-

Раздел 3

Сведения о местоположении измененных (уточненных) границ объекта

1. Система координат -

2. Сведения о характерных точках границ объекта

Обозначение характерных точек границ	Существующие координаты, м		Измененные (уточненные) координаты, м		Метод определения координат характерной точки	Средняя квадратическая погрешность положения характерной точки (Mt), м	Описание обозначения точки на местности (при наличии)
	X	Y	X	Y			
1	2	3	4	5	6	7	8
-	-	-	-	-	-	-	

3. Сведения о характерных точках части (частей) границы объекта

Обозначение характерных точек части границы	Существующие координаты, м		Измененные (уточненные) координаты, м		Метод определения координат характерной точки	Средняя квадратическая погрешность положения характерной точки (Mt), м	Описание обозначения точки на местности (при наличии)
	X	Y	X	Y			
1	2	3	4	5	6	7	8
-	-	-	-	-	-	-	

Раздел 4

План границ объекта

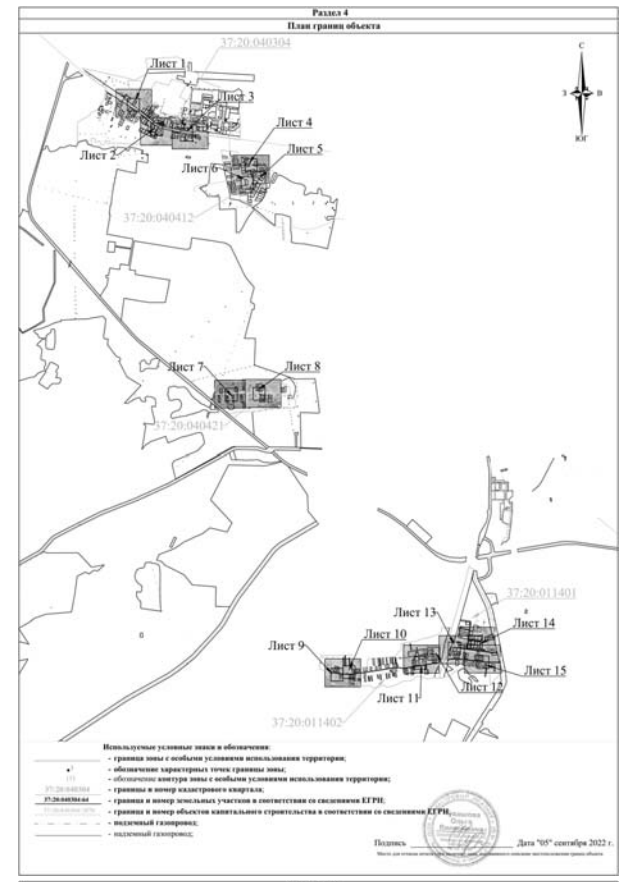

Раздел 4

План границ объекта

Лист 1

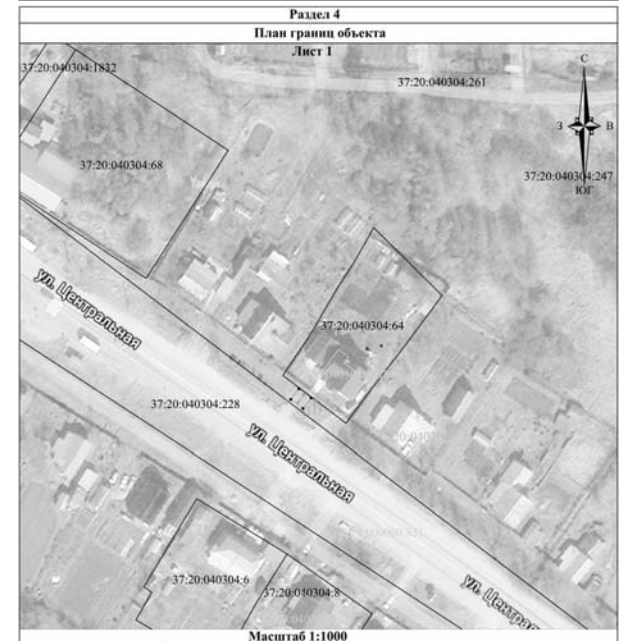

Масштаб 1:1000

Используемые условные знаки и обозначения:
- граница зоны с особыми условиями использования территории;
- обозначение характерных точек границы зоны;
- обозначение контура зоны с особыми условиями использования территории;
- границы и номер кадастрового квартала;
- границы и номер земельных участков в соответствии со сведениями ЕГРН;
- границы и номер объектов капитального строительства в соответствии со сведениями ЕГРН;
- подземный газопровод;
- надземный газопровод;

Подпись _____ Дата "05" сентября 2022 г.

Место для оттиска печати (при наличии) лица, составившего описание местоположения границ объекта

Раздел 4

План границ объекта

Лист 2

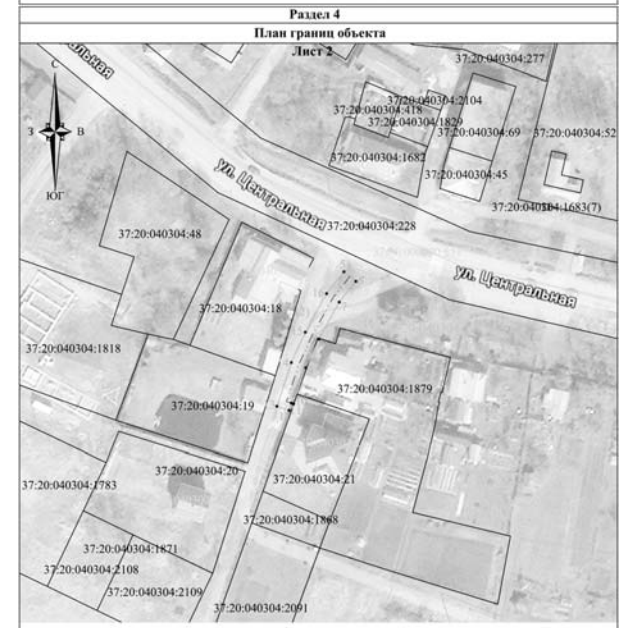

Масштаб 1:1000

Используемые условные знаки и обозначения:
- граница зоны с особыми условиями использования территории;
- обозначение характерных точек границы зоны;
- обозначение контура зоны с особыми условиями использования территории;
- границы и номер кадастрового квартала;
- границы и номер земельных участков в соответствии со сведениями ЕГРН;
- границы и номер объектов капитального строительства в соответствии со сведениями ЕГРН;
- подземный газопровод;
- надземный газопровод;

Подпись _____ Дата "05" сентября 2022 г.

Место для оттиска печати (при наличии) лица, составившего описание местоположения границ объекта

(Продолжение на стр. С17)

(Продолжение. Начало на стр. С15, С16)

Раздел 4

План границ объекта

Лист 3

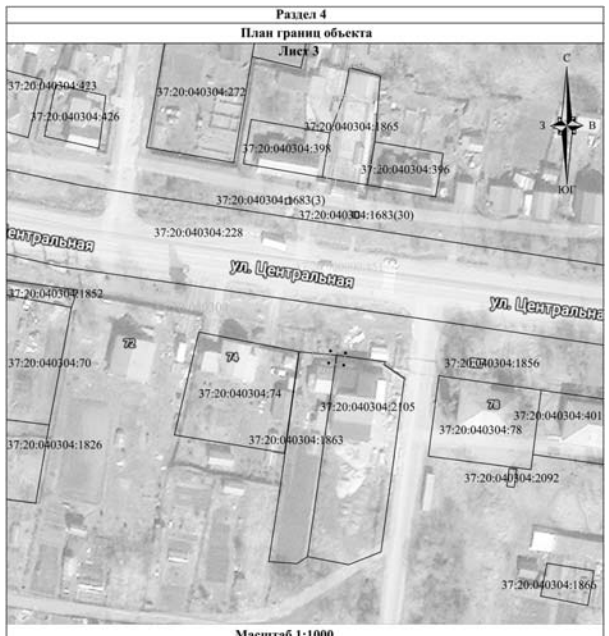

Масштаб 1:1000

Используемые условные знаки и обозначения:

- граница зоны с особыми условиями использования территории;
- обозначение характерных точек границы зоны;
- обозначение контура зоны с особыми условиями использования территории;
- границы и номер кадастрового квартала;
- граница и номер земельных участков в соответствии со сведениями ЕГРН;
- граница и номер объектов капитального строительства в соответствии со сведениями ЕГРН;
- подземный газопровод;
- надземный газопровод;

Подпись _____ Дата "05" сентября 2022 г.

Место для оттиска печати (при наличии) лица, выполнившего описание местоположения границ объекта

Раздел 4

План границ объекта

Лист 4

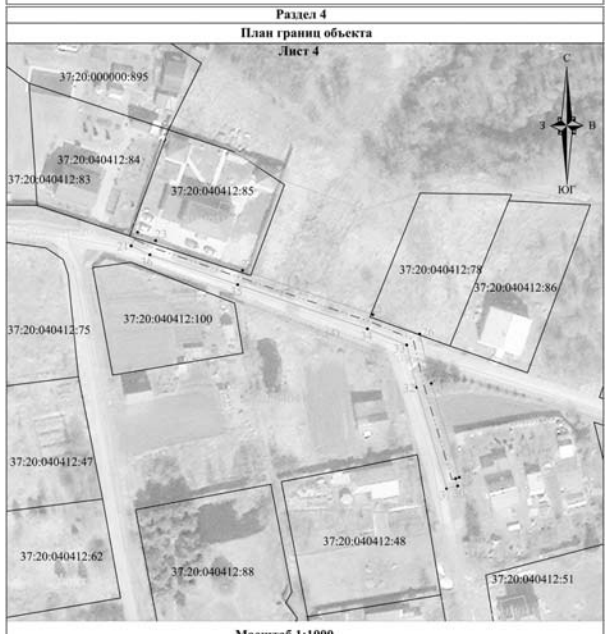

Масштаб 1:1000

Используемые условные знаки и обозначения:

- граница зоны с особыми условиями использования территории;
- обозначение характерных точек границы зоны;
- обозначение контура зоны с особыми условиями использования территории;
- границы и номер кадастрового квартала;
- граница и номер земельных участков в соответствии со сведениями ЕГРН;
- граница и номер объектов капитального строительства в соответствии со сведениями ЕГРН;
- подземный газопровод;
- надземный газопровод;

Подпись _____ Дата "05" сентября 2022 г.

Место для оттиска печати (при наличии) лица, выполнившего описание местоположения границ объекта

Раздел 4

План границ объекта

Лист 5

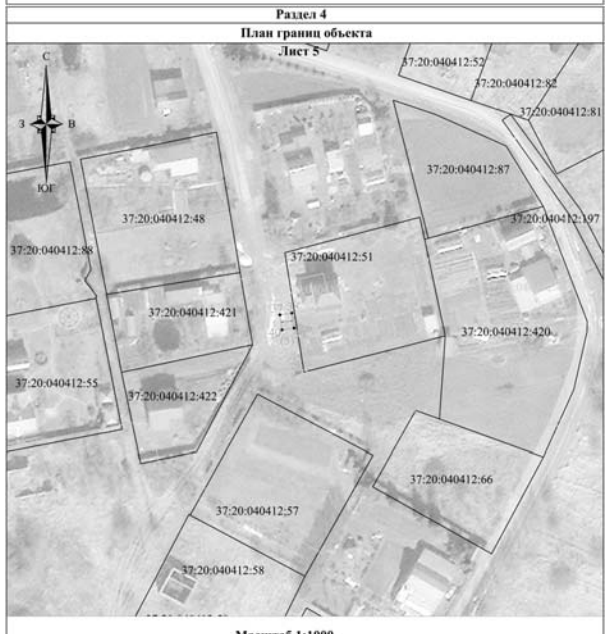

Масштаб 1:1000

Используемые условные знаки и обозначения:

- граница зоны с особыми условиями использования территории;
- обозначение характерных точек границы зоны;
- обозначение контура зоны с особыми условиями использования территории;
- границы и номер кадастрового квартала;
- граница и номер земельных участков в соответствии со сведениями ЕГРН;
- граница и номер объектов капитального строительства в соответствии со сведениями ЕГРН;
- подземный газопровод;
- надземный газопровод;

Подпись _____ Дата "05" сентября 2022 г.

Место для оттиска печати (при наличии) лица, выполнившего описание местоположения границ объекта

Раздел 4

План границ объекта

Лист 6

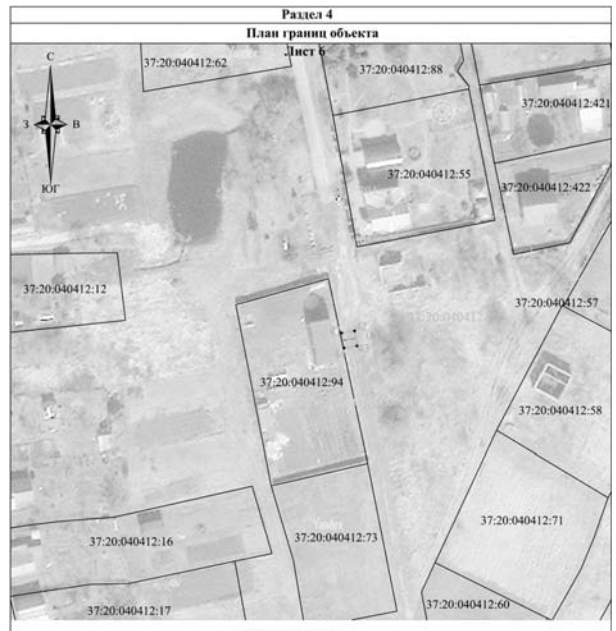

Масштаб 1:1000

Используемые условные знаки и обозначения:

- граница зоны с особыми условиями использования территории;
- обозначение характерных точек границы зоны;
- обозначение контура зоны с особыми условиями использования территории;
- границы и номер кадастрового квартала;
- граница и номер земельных участков в соответствии со сведениями ЕГРН;
- граница и номер объектов капитального строительства в соответствии со сведениями ЕГРН;
- подземный газопровод;
- надземный газопровод;

Подпись _____ Дата "05" сентября 2022 г.

Место для оттиска печати (при наличии) лица, выполнившего описание местоположения границ объекта

Раздел 4

План границ объекта

Лист 7

Масштаб 1:1000

Используемые условные знаки и обозначения:

- граница зоны с особыми условиями использования территории;
- обозначение характерных точек границы зоны;
- обозначение контура зоны с особыми условиями использования территории;
- границы и номер кадастрового квартала;
- граница и номер земельных участков в соответствии со сведениями ЕГРН;
- граница и номер объектов капитального строительства в соответствии со сведениями ЕГРН;
- подземный газопровод;
- надземный газопровод;

Подпись _____ Дата "05" сентября 2022 г.

Место для оттиска печати (при наличии) лица, выполнившего описание местоположения границ объекта

Раздел 4

План границ объекта

Лист 8

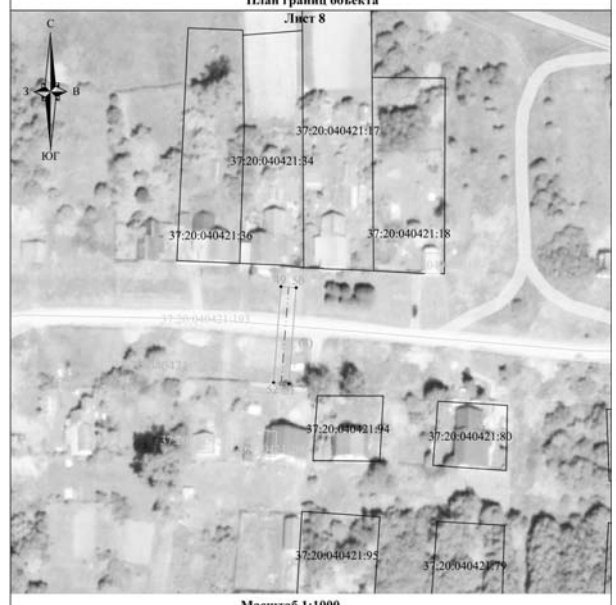

Масштаб 1:1000

Используемые условные знаки и обозначения:

- граница зоны с особыми условиями использования территории;
- обозначение характерных точек границы зоны;
- обозначение контура зоны с особыми условиями использования территории;
- границы и номер кадастрового квартала;
- граница и номер земельных участков в соответствии со сведениями ЕГРН;
- граница и номер объектов капитального строительства в соответствии со сведениями ЕГРН;
- подземный газопровод;
- надземный газопровод;

Подпись _____ Дата "05" сентября 2022 г.

Место для оттиска печати (при наличии) лица, выполнившего описание местоположения границ объекта

Раздел 4

План границ объекта

Лист 9

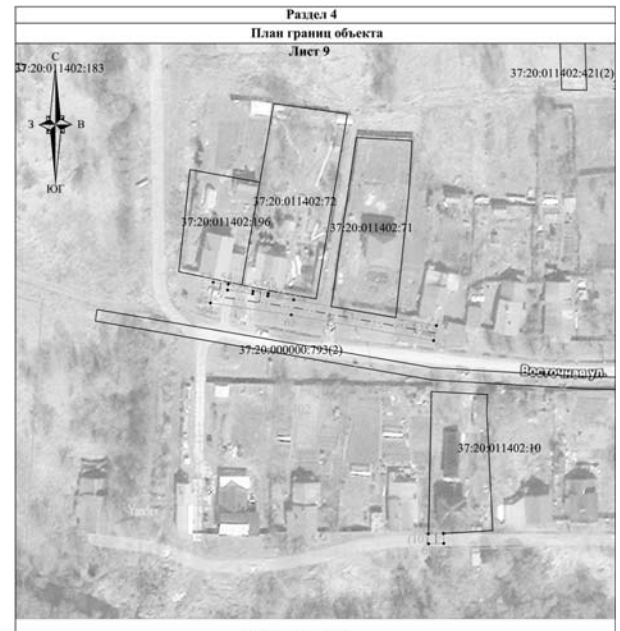

Масштаб 1:1000

Используемые условные знаки и обозначения:

- граница зоны с особыми условиями использования территории;
- обозначение характерных точек границы зоны;
- обозначение контура зоны с особыми условиями использования территории;
- границы и номер кадастрового квартала;
- граница и номер земельных участков в соответствии со сведениями ЕГРН;
- граница и номер объектов капитального строительства в соответствии со сведениями ЕГРН;
- подземный газопровод;
- надземный газопровод;

Подпись _____ Дата "05" сентября 2022 г.

Место для оттиска печати (при наличии) лица, выполнившего описание местоположения границ объекта

Раздел 4

План границ объекта

Лист 10

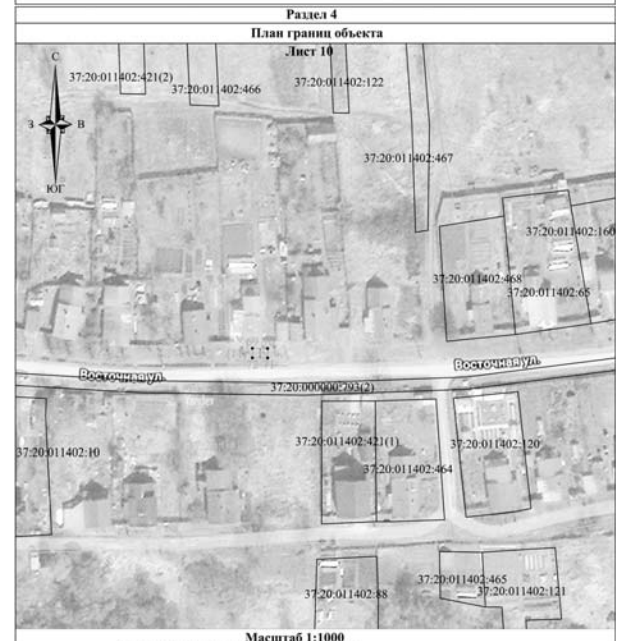

Масштаб 1:1000

Используемые условные знаки и обозначения:

- граница зоны с особыми условиями использования территории;
- обозначение характерных точек границы зоны;
- обозначение контура зоны с особыми условиями использования территории;
- границы и номер кадастрового квартала;
- граница и номер земельных участков в соответствии со сведениями ЕГРН;
- граница и номер объектов капитального строительства в соответствии со сведениями ЕГРН;
- подземный газопровод;
- надземный газопровод;

Подпись _____ Дата "05" сентября 2022 г.

Место для оттиска печати (при наличии) лица, выполнившего описание местоположения границ объекта

Раздел 4

План границ объекта

Лист 11

Масштаб 1:1000

Используемые условные знаки и обозначения:

- граница зоны с особыми условиями использования территории;
- обозначение характерных точек границы зоны;
- обозначение контура зоны с особыми условиями использования территории;
- границы и номер кадастрового квартала;
- граница и номер земельных участков в соответствии со сведениями ЕГРН;
- граница и номер объектов капитального строительства в соответствии со сведениями ЕГРН;
- подземный газопровод;
- надземный газопровод;

Подпись _____ Дата "05" сентября 2022 г.

Место для оттиска печати (при наличии) лица, выполнившего описание местоположения границ объекта

(Окончание на стр. С18)

Официальные материалы публикуются в полном соответствии с их электронными версиями. Стилистика и пунктуация оригинала сохранены.

(Окончание. Начало на стр. С15 – С17)

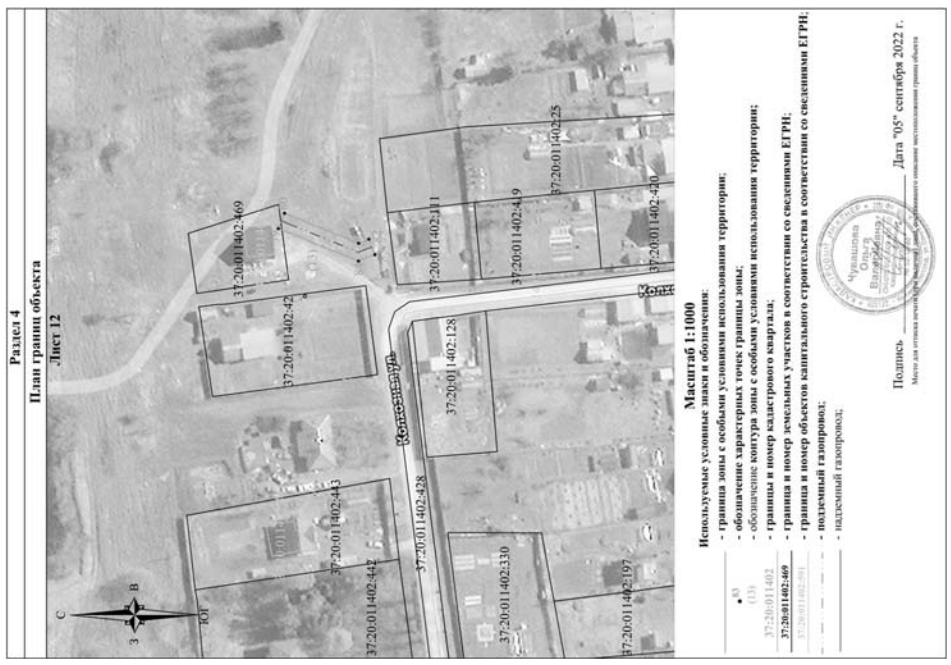

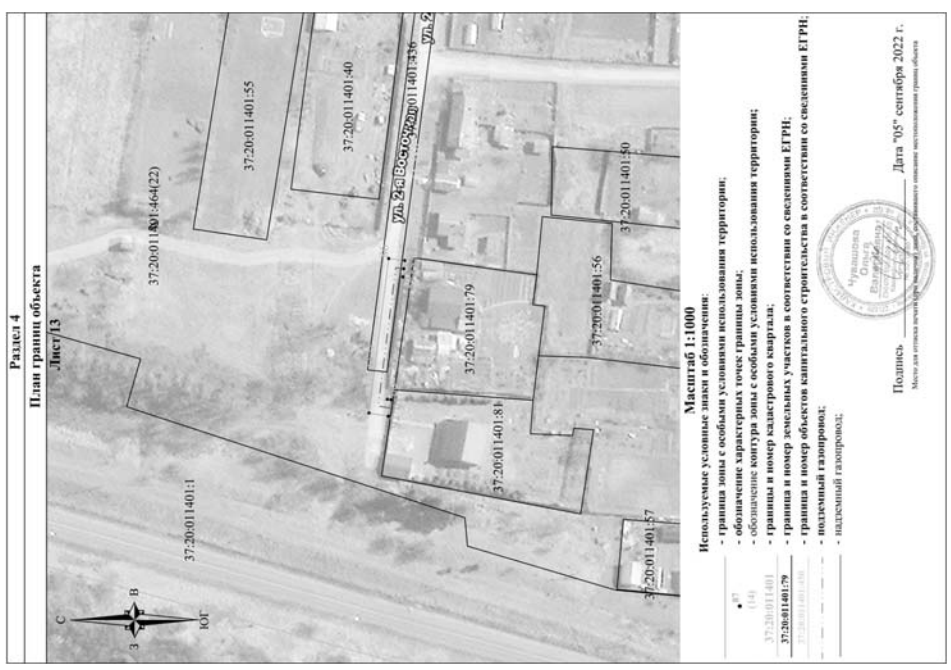

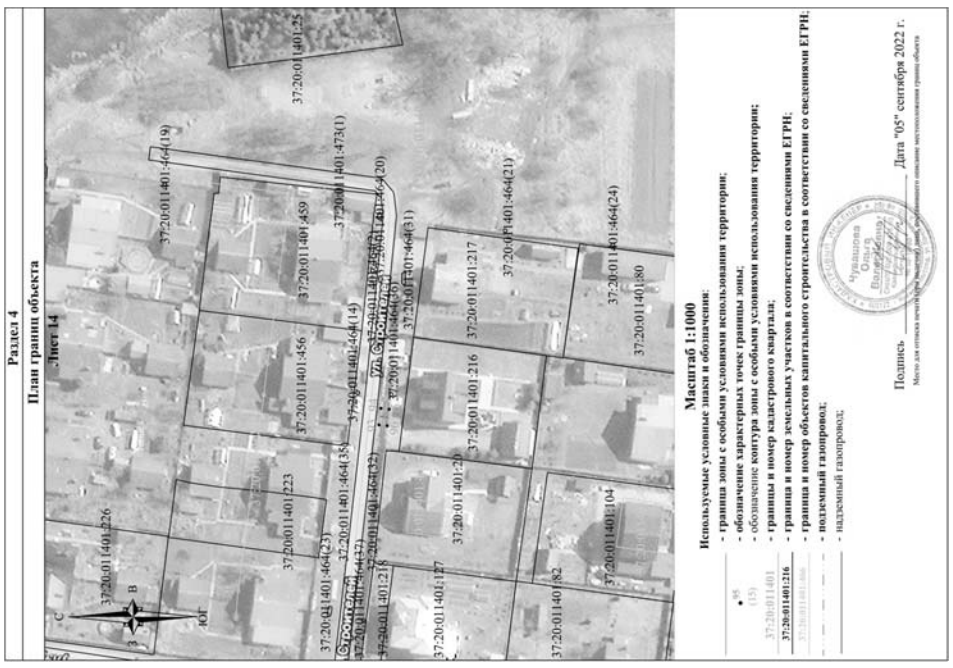

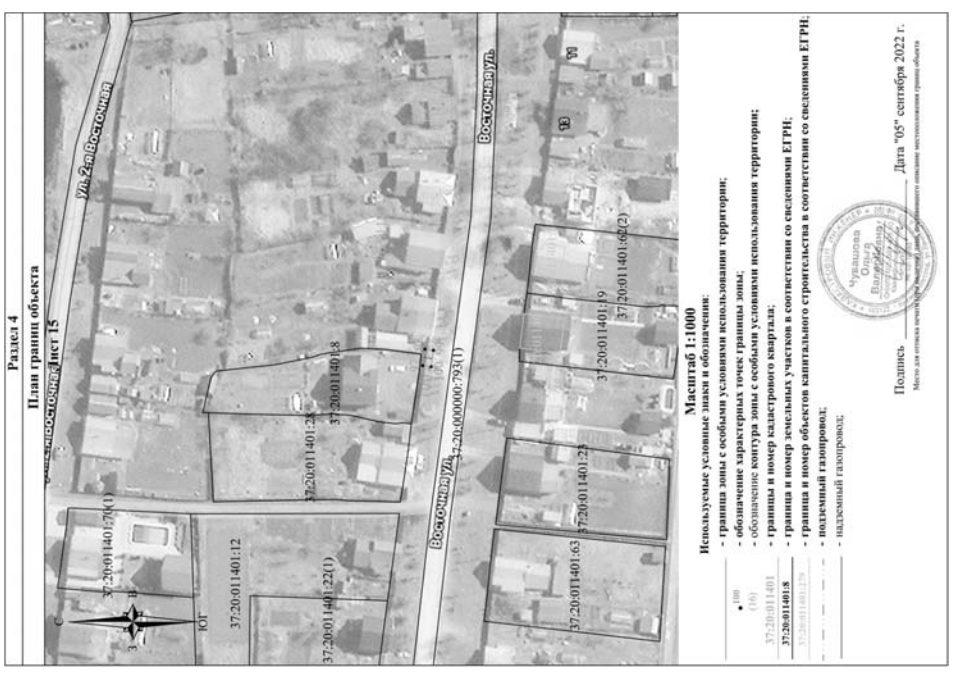

ДЕПАРТАМЕНТ УПРАВЛЕНИЯ ИМУЩЕСТВОМ ИВАНОВСКОЙ ОБЛАСТИ

Р А С П О Р Я Ж Е Н И Е

от 26.10.2022 № 283

г. Иваново

Об установлении зоны с особыми условиями использования территории

В соответствии со статьями 57.1, 106 Земельного кодекса Российской Федерации, статьей 28 Федерального закона от 31.03.1999 № 69-ФЗ "О газоснабжении в Российской Федерации", статьей 32 Федерального закона от 13.07.2015 № 218-ФЗ "О государственной регистрации недвижимости", Положением о Департаменте управления имуществом Ивановской области, утвержденным постановлением Правительства Ивановской области от 08.02.2013 № 31-п, на основании обращения АО "Газпром газораспределение Иваново", являющегося правообладателем объекта недвижимости с кадастровым номером 37:11:000000:728, от 18.10.2022 № ДЩ-10-09/2363:

1. Установить зону с особыми условиями использования территории (охранную зону газораспределительной сети) в отношении объекта: "Сооружение трубопроводного транспорта: "Технологическая сеть газопроводов для газоснабжения потребителей северо-западной части п. Палеха Палехского муниципального района Ивановской области", кадастровый номер 37:11:000000:728, местоположение: Российская Федерация, Ивановская область, Палехский район, п. Палех, улицы Баканова, Шуйская, Полевая, 1 Набережная, 1 Западная, 2 Западная, 3 Западная, Ленина (далее – Объект).

2. Границы зоны с особыми условиями использования территории устанавливаются на основании описания местоположения границ зоны с особыми условиями использования территории Объекта, выполненного кадастровым инженером Чувашовой О.В. (прилагается).

3. На земельные участки в границах зоны с особыми условиями использования территории наложить ограничения (обременения), предусмотренные пунктами 14, 15, 16 Правил охраны газораспределительных сетей, утвержденных постановлением Правительства Российской Федерации от 20.11.2000 № 878.

4. Зона с особыми условиями использования территории устанавливается на период эксплуатации Объекта.

5. Обязанность акционерного общества "Газпром газораспределение Иваново" (ИНН 3730006498; ОГРН 1023700530611; КПП 370201001; место нахождения юридического лица: 153020, Ивановская область, г. Иваново, ул. Окуловой, 59), по возмещению убытков лицам, указанным в статье 57.1 Земельного кодекса Российской Федерации, наступает со дня внесения сведений о зоне с особыми условиями использования территории Объекта в Единый государственный реестр недвижимости.

6. Отделу земельной политики управления земельно-имущественных отношений:

- направить настоящее распоряжение в Администрацию Палехского муниципального района Ивановской области в срок не позднее пяти рабочих дней с даты подписания настоящего распоряжения;
- обеспечить официальное опубликование в печатном средстве массовой информации "Ивановская газета" настоящего распоряжения в течение 10 дней с даты подписания настоящего распоряжения;
- направить настоящее распоряжение в Управление Федеральной службы государственной регистрации, кадастра и картографии по Ивановской области в срок не позднее пяти рабочих дней с даты подписания настоящего распоряжения.

7. Настоящее распоряжение вступает в силу с даты официального опубликования.

Начальник Департамента управления имуществом Ивановской области **С.Ю. Рощин**

Приложение к Распоряжению от 26.10.2022 № ___

ОПИСАНИЕ МЕСТОПОЛОЖЕНИЯ ГРАНИЦ

Охранная зона объекта газоснабжения: «Сооружение трубопроводного транспорта: «Технологическая сеть газопроводов для газоснабжения потребителей северо-западной части п. Палех Палехского муниципального района Ивановской области»

(наименование объекта, местоположение границ которого описано (далее - объект))

Раздел 1

Сведения об объекте

№ п/п	Характеристики объекта	Описание характеристик
1	2	3
1.	Местоположение объекта	Ивановская область, район Палехский, поселок Палех
2.	Площадь объекта +/- величина погрешности определения площади (Р +/- Дельта Р)	1880 +/- 15 м²
3.	Иные характеристики объекта	Ограничения установлены Постановлением Правительства РФ от 20 ноября 2000 г. №878 "Об утверждении Правил охраны газораспределительных сетей" с изменениями и дополнениями от 22 декабря 2011 г., 17 мая 2016 г.

Раздел 2

Сведения о местоположении границ объекта

1. Система координат МСК-37 (Зона-2)

2. Сведения о характерных точках границ объекта

Обозначение характерных точек границ	Координаты, м		Метод определения координат характерной точки	Средняя квадратическая погрешность положения характерной точки (Mt), м	Описание обозначения точки на местности (при наличии)
	X	Y			
1	2	3	4	5	6
1	283860.80	2268263.58	Метод спутниковых геодезических измерений (определений)	0.10	-
2	283863.42	2268267.84	Метод спутниковых геодезических измерений (определений)	0.10	-
3	283860.38	2268269.71	Метод спутниковых геодезических измерений (определений)	0.10	-
4	283857.76	2268265.45	Метод спутниковых геодезических измерений (определений)	0.10	-
1	283860.80	2268263.58	Метод спутниковых геодезических измерений (определений)	0.10	-
5	283678.73	2269170.94	Метод спутниковых геодезических измерений (определений)	0.10	-
6	283680.04	2269182.53	Метод спутниковых геодезических измерений (определений)	0.10	-
7	283675.08	2269183.09	Метод спутниковых геодезических измерений (определений)	0.10	-
8	283673.77	2269171.50	Метод спутниковых геодезических измерений (определений)	0.10	-
5	283678.73	2269170.94	Метод спутниковых геодезических измерений (определений)	0.10	-
9	283620.38	2268911.95	Метод спутниковых геодезических измерений (определений)	0.10	-
10	283621.46	2268916.83	Метод спутниковых геодезических измерений (определений)	0.10	-
11	283614.38	2268918.40	Метод спутниковых геодезических измерений (определений)	0.10	-
12	283612.51	2268904.72	Метод спутниковых геодезических измерений (определений)	0.10	-
13	283611.29	2268893.32	Метод спутниковых геодезических измерений (определений)	0.10	-
14	283594.93	2268895.34	Метод спутниковых геодезических измерений (определений)	0.10	-
15	283584.15	2268896.95	Метод спутниковых геодезических измерений (определений)	0.10	-
16	283564.55	2268899.39	Метод спутниковых геодезических измерений (определений)	0.10	-
17	283537.93	2268902.46	Метод спутниковых геодезических измерений (определений)	0.10	-
18	283524.86	2268904.90	Метод спутниковых геодезических измерений (определений)	0.10	-
19	283503.13	2268908.14	Метод спутниковых геодезических измерений (определений)	0.10	-
20	283484.02	2268912.92	Метод спутниковых геодезических измерений (определений)	0.10	-
21	283462.92	2268916.39	Метод спутниковых геодезических измерений (определений)	0.10	-
22	283448.90	2268920.14	Метод спутниковых геодезических измерений (определений)	0.10	-

(Продолжение на стр. С19)

Официальные материалы публикуются в полном соответствии с их электронными версиями. Стилистика и пунктуация оригинала сохранены.

(Продолжение. Начало на стр. С18)

2. Сведения о характерных точках границ объекта

Обозначение характерных точек границ	Координаты, м		Метод определения координат характерной точки	Средняя квадратическая погрешность положения характерной точки (Mt), м	Описание обозначения точки на местности (при наличии)
	X	Y			
1	2	3	4	5	6
23	283447.60	2268915.30	Метод спутниковых геодезических измерений (определений)	0.10	-
24	283461.86	2268911.49	Метод спутниковых геодезических измерений (определений)	0.10	-
25	283483.00	2268908.02	Метод спутниковых геодезических измерений (определений)	0.10	-
26	283502.15	2268903.24	Метод спутниковых геодезических измерений (определений)	0.10	-
27	283524.04	2268899.96	Метод спутниковых геодезических измерений (определений)	0.10	-
28	283537.19	2268897.52	Метод спутниковых геодезических измерений (определений)	0.10	-
29	283563.95	2268894.43	Метод спутниковых геодезических измерений (определений)	0.10	-
30	283583.47	2268891.99	Метод спутниковых геодезических измерений (определений)	0.10	-
31	283594.25	2268890.38	Метод спутниковых геодезических измерений (определений)	0.10	-
32	283612.75	2268888.10	Метод спутниковых геодезических измерений (определений)	0.10	-
33	283616.03	2268890.62	Метод спутниковых геодезических измерений (определений)	0.10	-
34	283617.47	2268904.12	Метод спутниковых геодезических измерений (определений)	0.10	-
35	283618.60	2268912.34	Метод спутниковых геодезических измерений (определений)	0.10	-

2. Сведения о характерных точках границ объекта

Обозначение характерных точек границ	Координаты, м		Метод определения координат характерной точки	Средняя квадратическая погрешность положения характерной точки (Mt), м	Описание обозначения точки на местности (при наличии)
	X	Y			
1	2	3	4	5	6
9	283620.38	2268911.95	Метод спутниковых геодезических измерений (определений)	0.10	-
36	283375.59	2268313.53	Метод спутниковых геодезических измерений (определений)	0.10	-
37	283377.85	2268320.79	Метод спутниковых геодезических измерений (определений)	0.10	-
38	283373.07	2268322.27	Метод спутниковых геодезических измерений (определений)	0.10	-
39	283372.27	2268319.67	Метод спутниковых геодезических измерений (определений)	0.10	-
40	283354.82	2268324.63	Метод спутниковых геодезических измерений (определений)	0.10	-
41	283338.82	2268328.77	Метод спутниковых геодезических измерений (определений)	0.10	-
42	283330.92	2268332.82	Метод спутниковых геодезических измерений (определений)	0.10	-
43	283328.64	2268328.36	Метод спутниковых геодезических измерений (определений)	0.10	-
44	283337.04	2268324.07	Метод спутниковых геодезических измерений (определений)	0.10	-
45	283353.50	2268319.81	Метод спутниковых геодезических измерений (определений)	0.10	-
36	283375.59	2268313.53	Метод спутниковых геодезических измерений (определений)	0.10	-
46	283324.65	2268243.19	Метод спутниковых геодезических измерений (определений)	0.10	-

2. Сведения о характерных точках границ объекта

Обозначение характерных точек границ	Координаты, м		Метод определения координат характерной точки	Средняя квадратическая погрешность положения характерной точки (Mt), м	Описание обозначения точки на местности (при наличии)
	X	Y			
1	2	3	4	5	6
47	283326.02	2268248.19	Метод спутниковых геодезических измерений (определений)	0.10	-
48	283321.20	2268249.51	Метод спутниковых геодезических измерений (определений)	0.10	-
49	283319.83	2268244.51	Метод спутниковых геодезических измерений (определений)	0.10	-
46	283324.65	2268243.19	Метод спутниковых геодезических измерений (определений)	0.10	-
50	283365.11	2268514.67	Метод спутниковых геодезических измерений (определений)	0.10	-
51	283368.43	2268518.41	Метод спутниковых геодезических измерений (определений)	0.10	-
52	283366.38	2268520.23	Метод спутниковых геодезических измерений (определений)	0.10	-
53	283363.06	2268516.49	Метод спутниковых геодезических измерений (определений)	0.10	-
50	283365.11	2268514.67	Метод спутниковых геодезических измерений (определений)	0.10	-
54	283289.93	2268251.77	Метод спутниковых геодезических измерений (определений)	0.10	-
55	283291.22	2268257.39	Метод спутниковых геодезических измерений (определений)	0.10	-
56	283286.34	2268258.51	Метод спутниковых геодезических измерений (определений)	0.10	-
57	283285.05	2268252.89	Метод спутниковых геодезических измерений (определений)	0.10	-

2. Сведения о характерных точках границ объекта

Обозначение характерных точек границ	Координаты, м		Метод определения координат характерной точки	Средняя квадратическая погрешность положения характерной точки (Mt), м	Описание обозначения точки на местности (при наличии)
	X	Y			
1	2	3	4	5	6
54	283289.93	2268251.77	Метод спутниковых геодезических измерений (определений)	0.10	-
58	283308.41	2268464.86	Метод спутниковых геодезических измерений (определений)	0.10	-
59	283310.19	2268468.82	Метод спутниковых геодезических измерений (определений)	0.10	-
60	283312.11	2268478.94	Метод спутниковых геодезических измерений (определений)	0.10	-
61	283314.60	2268493.12	Метод спутниковых геодезических измерений (определений)	0.10	-
62	283314.44	2268503.55	Метод спутниковых геодезических измерений (определений)	0.10	-
63	283314.39	2268505.76	Метод спутниковых геодезических измерений (определений)	0.10	-
64	283313.34	2268508.66	Метод спутниковых геодезических измерений (определений)	0.10	-
65	283309.82	2268509.42	Метод спутниковых геодезических измерений (определений)	0.10	-
66	283299.52	2268513.48	Метод спутниковых геодезических измерений (определений)	0.10	-
67	283298.19	2268515.41	Метод спутниковых геодезических измерений (определений)	0.10	-
68	283296.82	2268522.61	Метод спутниковых геодезических измерений (определений)	0.10	-
69	283296.25	2268530.90	Метод спутниковых геодезических измерений (определений)	0.10	-

2. Сведения о характерных точках границ объекта

Обозначение характерных точек границ	Координаты, м		Метод определения координат характерной точки	Средняя квадратическая погрешность положения характерной точки (Mt), м	Описание обозначения точки на местности (при наличии)
	X	Y			
1	2	3	4	5	6
70	283296.22	2268531.72	Метод спутниковых геодезических измерений (определений)	0.10	-
71	283296.46	2268531.67	Метод спутниковых геодезических измерений (определений)	0.10	-
72	283297.96	2268537.55	Метод спутниковых геодезических измерений (определений)	0.10	-
73	283293.22	2268538.72	Метод спутниковых геодезических измерений (определений)	0.10	-
74	283292.27	2268534.61	Метод спутниковых геодезических измерений (определений)	0.10	-
75	283291.67	2268533.97	Метод спутниковых геодезических измерений (определений)	0.10	-
76	283291.69	2268533.13	Метод спутниковых геодезических измерений (определений)	0.10	-
77	283291.18	2268533.12	Метод спутниковых геодезических измерений (определений)	0.10	-
78	283291.25	2268530.66	Метод спутниковых геодезических измерений (определений)	0.10	-
79	283291.86	2268521.97	Метод спутниковых геодезических измерений (определений)	0.10	-
80	283293.47	2268513.45	Метод спутниковых геодезических измерений (определений)	0.10	-
81	283296.26	2268509.38	Метод спутниковых геодезических измерений (определений)	0.10	-
82	283308.36	2268504.62	Метод спутниковых геодезических измерений (определений)	0.10	-

2. Сведения о характерных точках границ объекта

Обозначение характерных точек границ	Координаты, м		Метод определения координат характерной точки	Средняя квадратическая погрешность положения характерной точки (Mt), м	Описание обозначения точки на местности (при наличии)
	X	Y			
1	2	3	4	5	6
83	283309.41	2268504.39	Метод спутниковых геодезических измерений (определений)	0.10	-
84	283309.44	2268503.45	Метод спутниковых геодезических измерений (определений)	0.10	-
85	283309.60	2268493.52	Метод спутниковых геодезических измерений (определений)	0.10	-
86	283307.19	2268479.84	Метод спутниковых геодезических измерений (определений)	0.10	-
87	283305.39	2268470.34	Метод спутниковых геодезических измерений (определений)	0.10	-
88	283303.85	2268466.92	Метод спутниковых геодезических измерений (определений)	0.10	-
58	283308.41	2268464.86	Метод спутниковых геодезических измерений (определений)	0.10	-
89	283220.24	2268428.17	Метод спутниковых геодезических измерений (определений)	0.10	-
90	283219.58	2268433.13	Метод спутниковых геодезических измерений (определений)	0.10	-
91	283216.09	2268432.66	Метод спутниковых геодезических измерений (определений)	0.10	-
92	283213.42	2268430.47	Метод спутниковых геодезических измерений (определений)	0.10	-
93	283216.60	2268426.61	Метод спутниковых геодезических измерений (определений)	0.10	-
94	283218.17	2268427.90	Метод спутниковых геодезических измерений (определений)	0.10	-

2. Сведения о характерных точках границ объекта

Обозначение характерных точек границ	Координаты, м		Метод определения координат характерной точки	Средняя квадратическая погрешность положения характерной точки (Mt), м	Описание обозначения точки на местности (при наличии)
	X	Y			
1	2	3	4	5	6
89	283220.24	2268428.17	Метод спутниковых геодезических измерений (определений)	0.10	-
95	283149.57	2268359.22	Метод спутниковых геодезических измерений (определений)	0.10	-
96	283151.69	2268368.95	Метод спутниковых геодезических измерений (определений)	0.10	-
97	283146.81	2268370.01	Метод спутниковых геодезических измерений (определений)	0.10	-
98	283144.69	2268360.28	Метод спутниковых геодезических измерений (определений)	0.10	-
95	283149.57	2268359.22	Метод спутниковых геодезических измерений (определений)	0.10	-

3. Сведения о характерных точках части (частей) границы объекта

Обозначение характерных точек части границы	Координаты, м		Метод определения координат характерной точки	Средняя квадратическая погрешность положения характерной точки (Mt), м	Описание обозначения точки на местности (при наличии)
	X	Y			
1	2	3	4	5	6
-	-	-	-	-	-

Раздел 3

Сведения о местоположении измененных (уточненных) границ объекта

1. Система координат -

2. Сведения о характерных точках границ объекта

Обозначение характерных точек границ	Существующие координаты, м		Измененные (уточненные) координаты, м		Метод определения координат характерной точки	Средняя квадратическая погрешность положения характерной точки (Mt), м	Описание обозначения точки на местности (при наличии)
	X	Y	X	Y			
1	2	3	4	5	6	7	8
-	-	-	-	-	-	-	-

3. Сведения о характерных точках части (частей) границы объекта

Обозначение характерных точек части границы	Существующие координаты, м		Измененные (уточненные) координаты, м		Метод определения координат характерной точки	Средняя квадратическая погрешность положения характерной точки (Mt), м	Описание обозначения точки на местности (при наличии)
	X	Y	X	Y			
1	2	3	4	5	6	7	8
-	-	-	-	-	-	-	

Раздел 4

План границ объекта

Масштаб 1:4 000

Используемые условные знаки и обозначения:
- граница зоны с особыми условиями использования территории;
•1 (1) - обозначение характерных точек границы зоны;
- обозначение контура зоны с особыми условиями использования территории;
37:11:040103 - границы и номер кадастрового квартала;
37:11:040103:8 - граница и номер земельных участков в соответствии со сведениями ЕГРН;
37:11:040103:87 - граница и номер объектов капитального строительства в соответствии со сведениями ЕГРН;
- подземный газопровод;
- надземный газопровод;

Чувашова Ольга Валерьевна

Подпись ______________ Дата "02" августа 2022 г.

Место для оттиска печати (при наличии) лица, составившего описание местоположения границ объекта

(Окончание на стр. С20)